


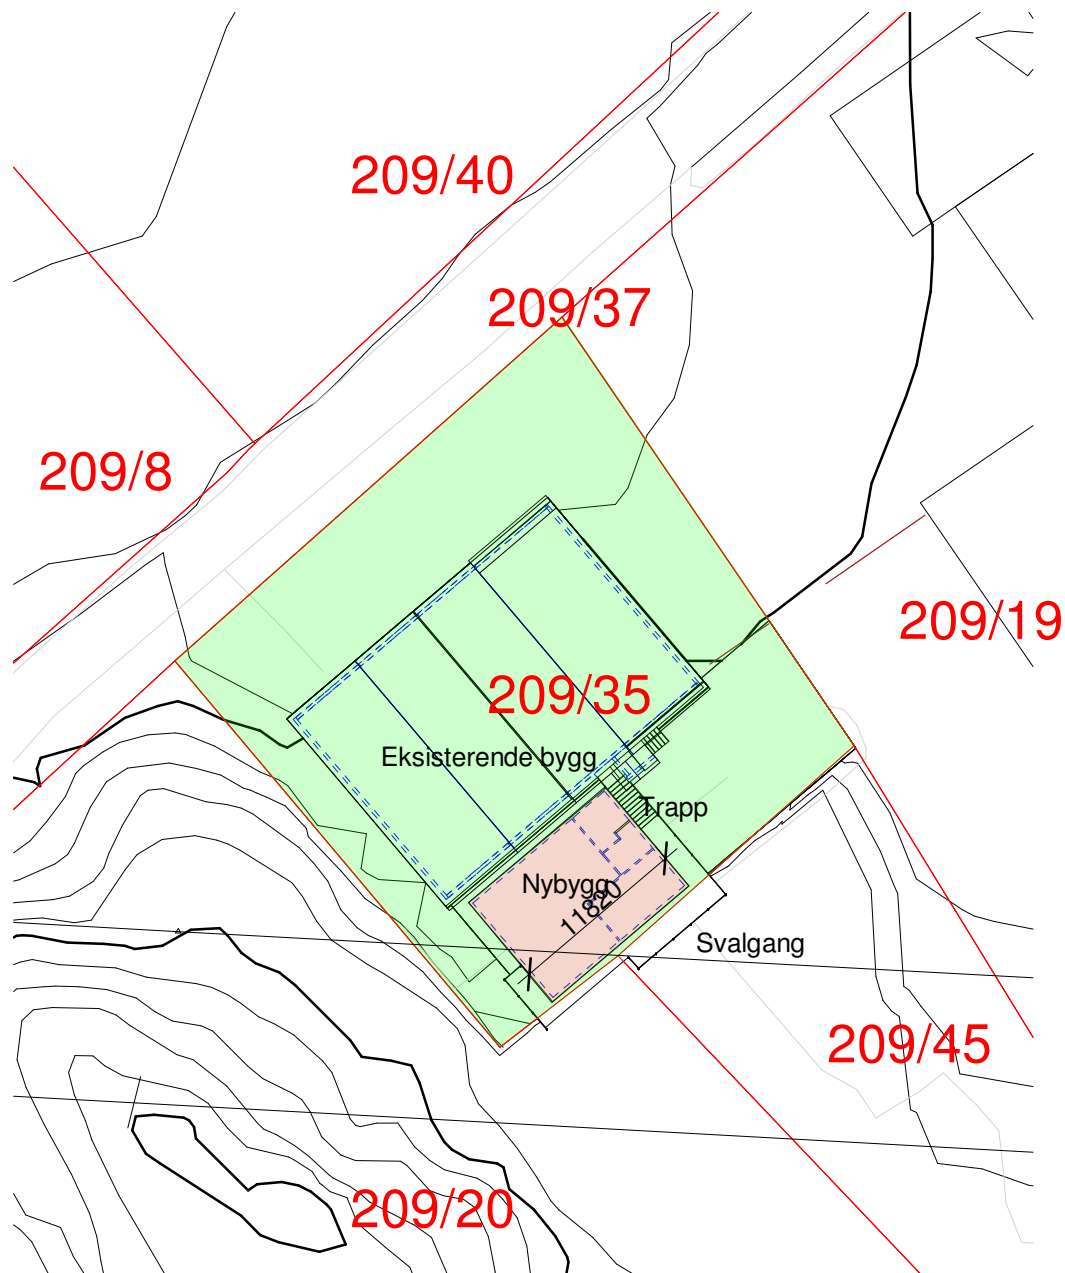

D1

SOM BYGGET

B	Oppdatering av tegninger	hø	bf	13.12.2019
A	Høyspentlinje lagt til	hø	bf	04.09.2018
Rev.	Revisjonen gjelder	Utført	Kontr.	Dato
VESTNORSK BRUNNBORING NYBYGG MØTEROM		Målestokk	Dato	24.04.2018
		1 : 500	Tegnet	hø
			Kontr.	bf
SITUASJONSPLAN		Prosjekt nr.	118.21	
		Tegning nr.	B0.01	Rev. B
SIVILINGENIØR BF BJARTE FYLLINGEN AS RÅDGIVENDE INGENIØR I BYGGETEKNIKK OG BYGGELEDELSE - MRIF		RIF Spelhaugen 8, 5147 Fyllingsdalen E-post: firmapost@fyllingen.as Tlf. 55 17 65 65		

13.12.2019 11:02:55