


N:\5197583\5197583\BIM\VA_TIA\41115197583_100_101_102_Oversiktsplan.dwg - K:\Tho - Plottet: 2021-06-25, 09:40:31 - LAYOUT = 100 - XREF = Arbeidstegning, som bygget, 5195191_Landskapsplan (reduert for VA-planer), 5197583 - Kartgrunnlag, 5197583 - Eksisterende VA, Plan 01_A"

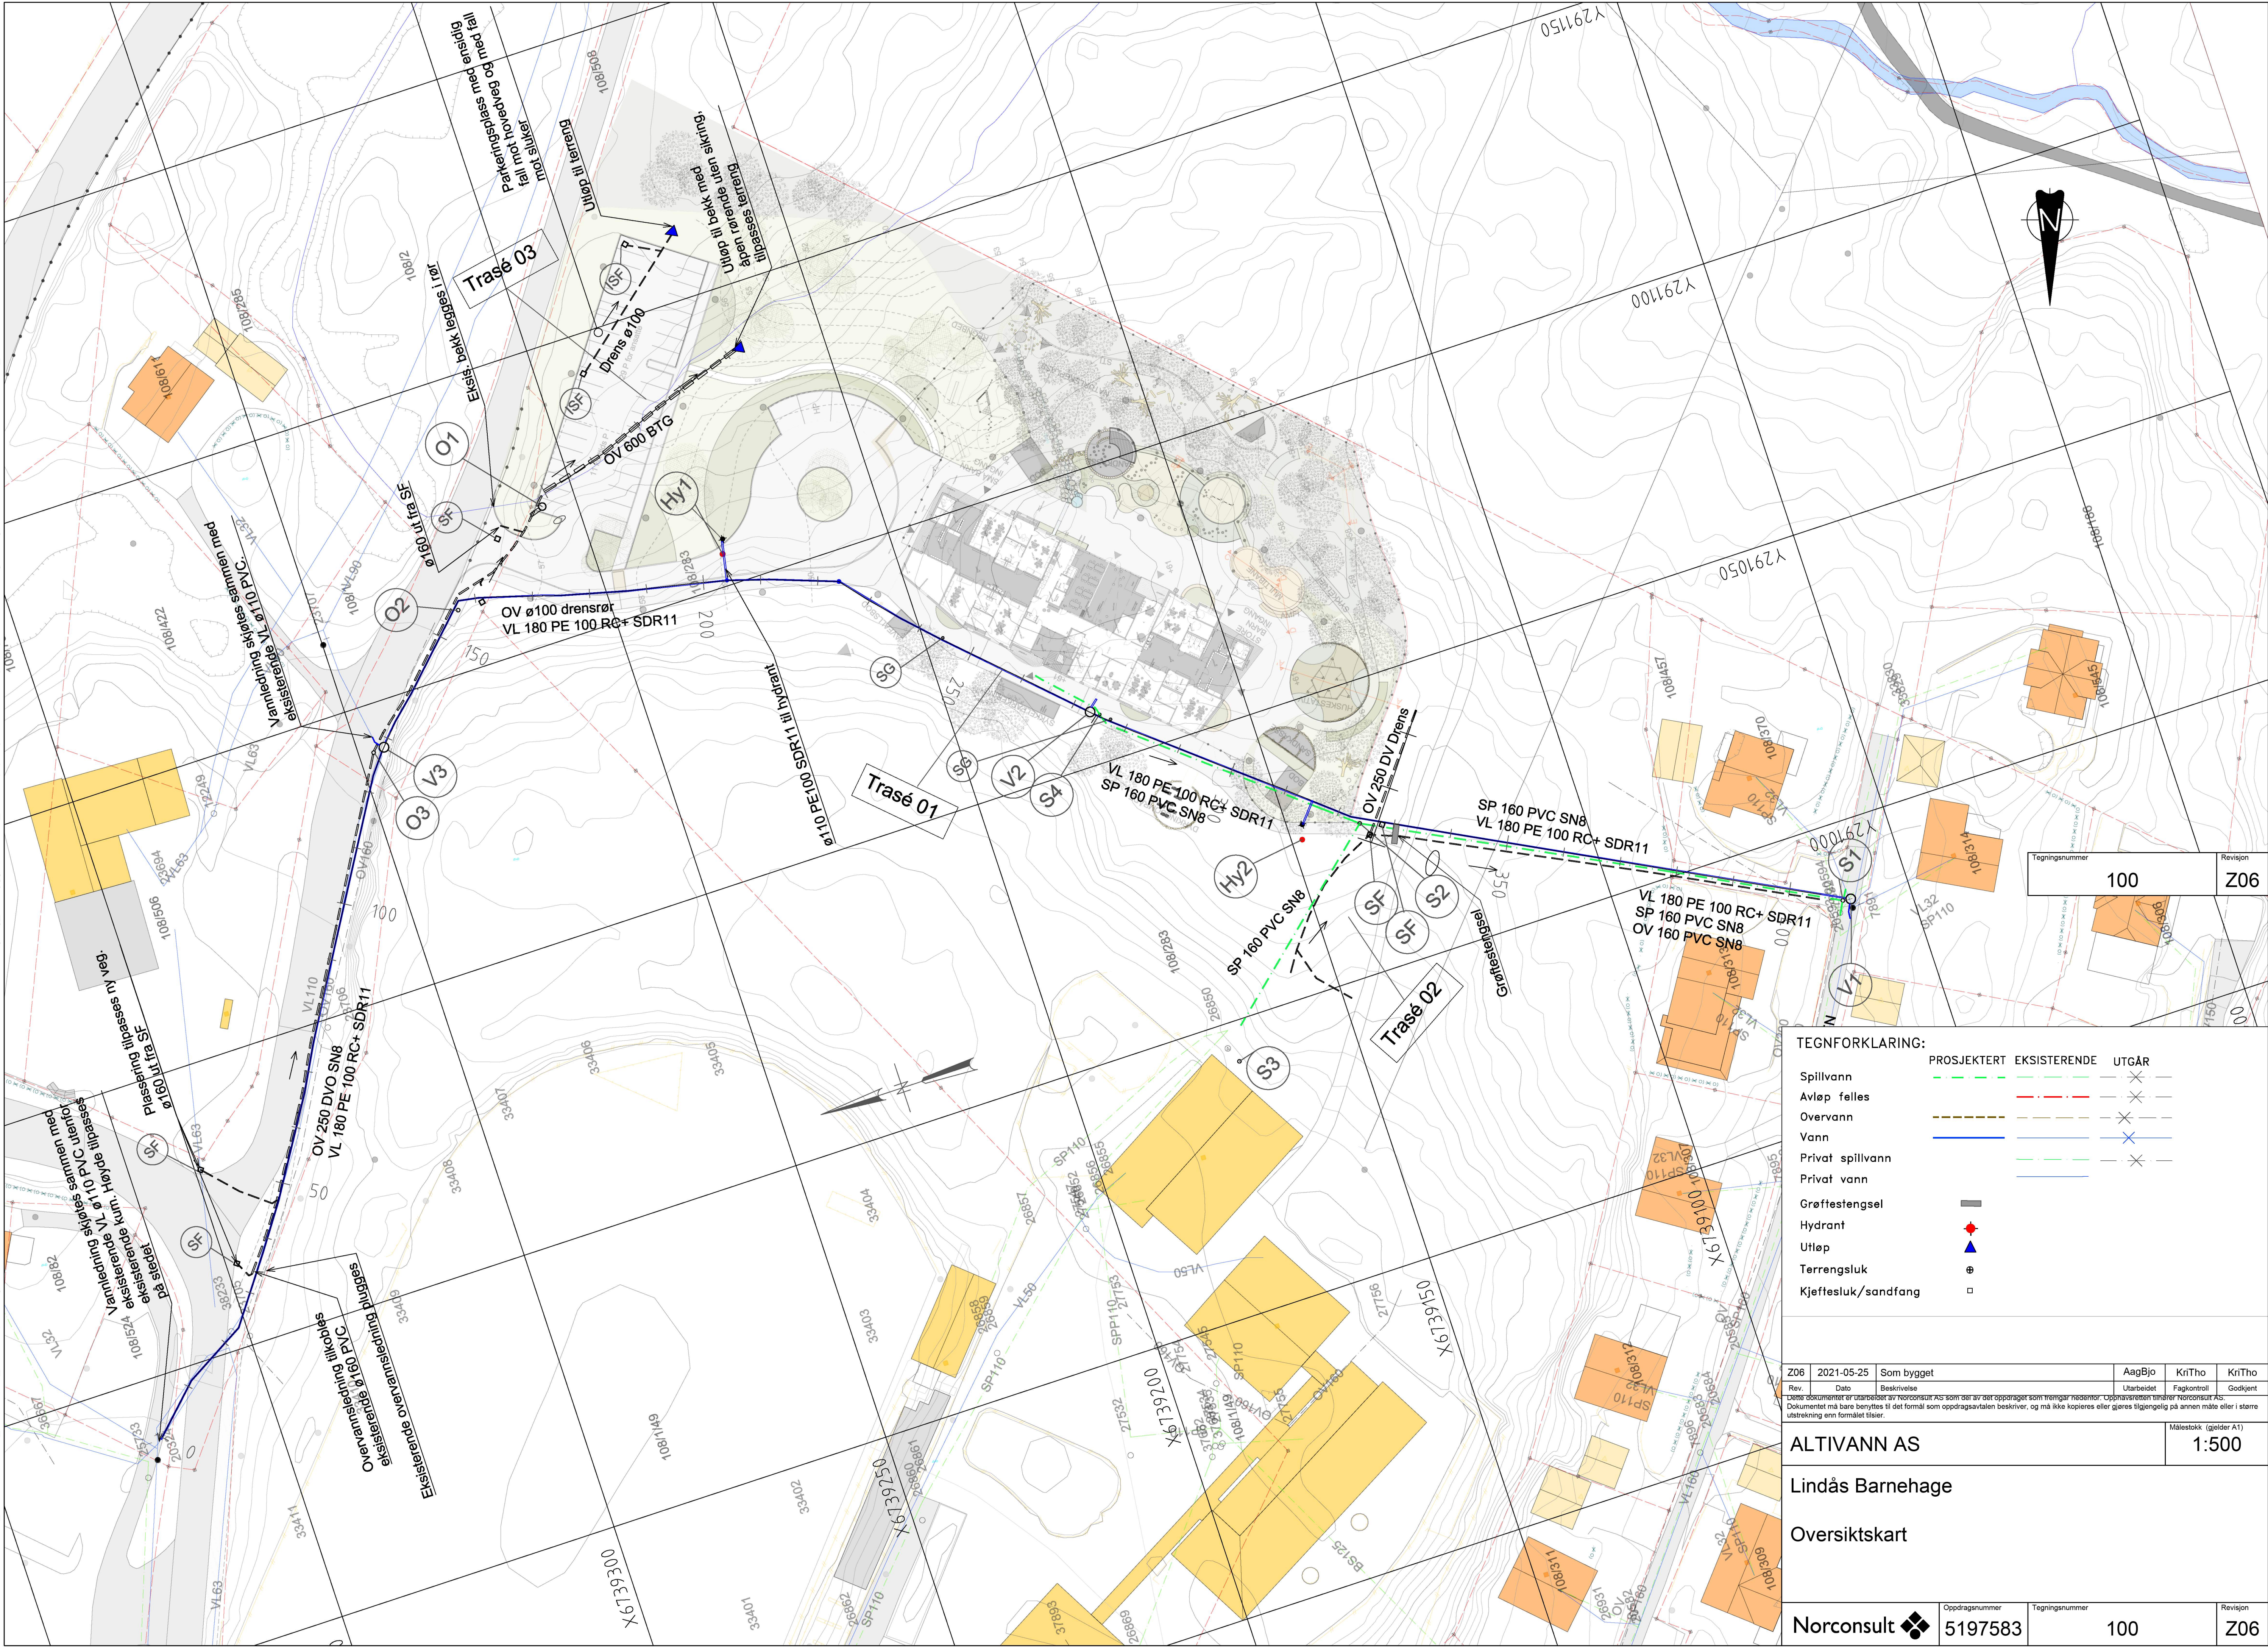

TEGNFORKLARING:		
	PROSJEKTERT	EKSISTERENDE
Spillvann	—	—
Avløp felles	—	—
Overvann	—	—
Vann	—	—
Privat spillvann	—	—
Privat vann	—	—
Grøftestengsel	—	—
Hydrant	—	—
Utløp	—	—
Terrengsluk	—	—
Kjeftefluk/sandfang	—	—

Z06	2021-05-25	Som bygget	AagBjo	KiTho	KiTho
Rev.	Dato	Beskrivelse	Utarbeidet	Fagkontroll	Godkjent

Altivann AS
Lindås Barnehave
Oversiktskart
Målestokk (gjelder A1)
1:500