


Nordøst  
1 : 100

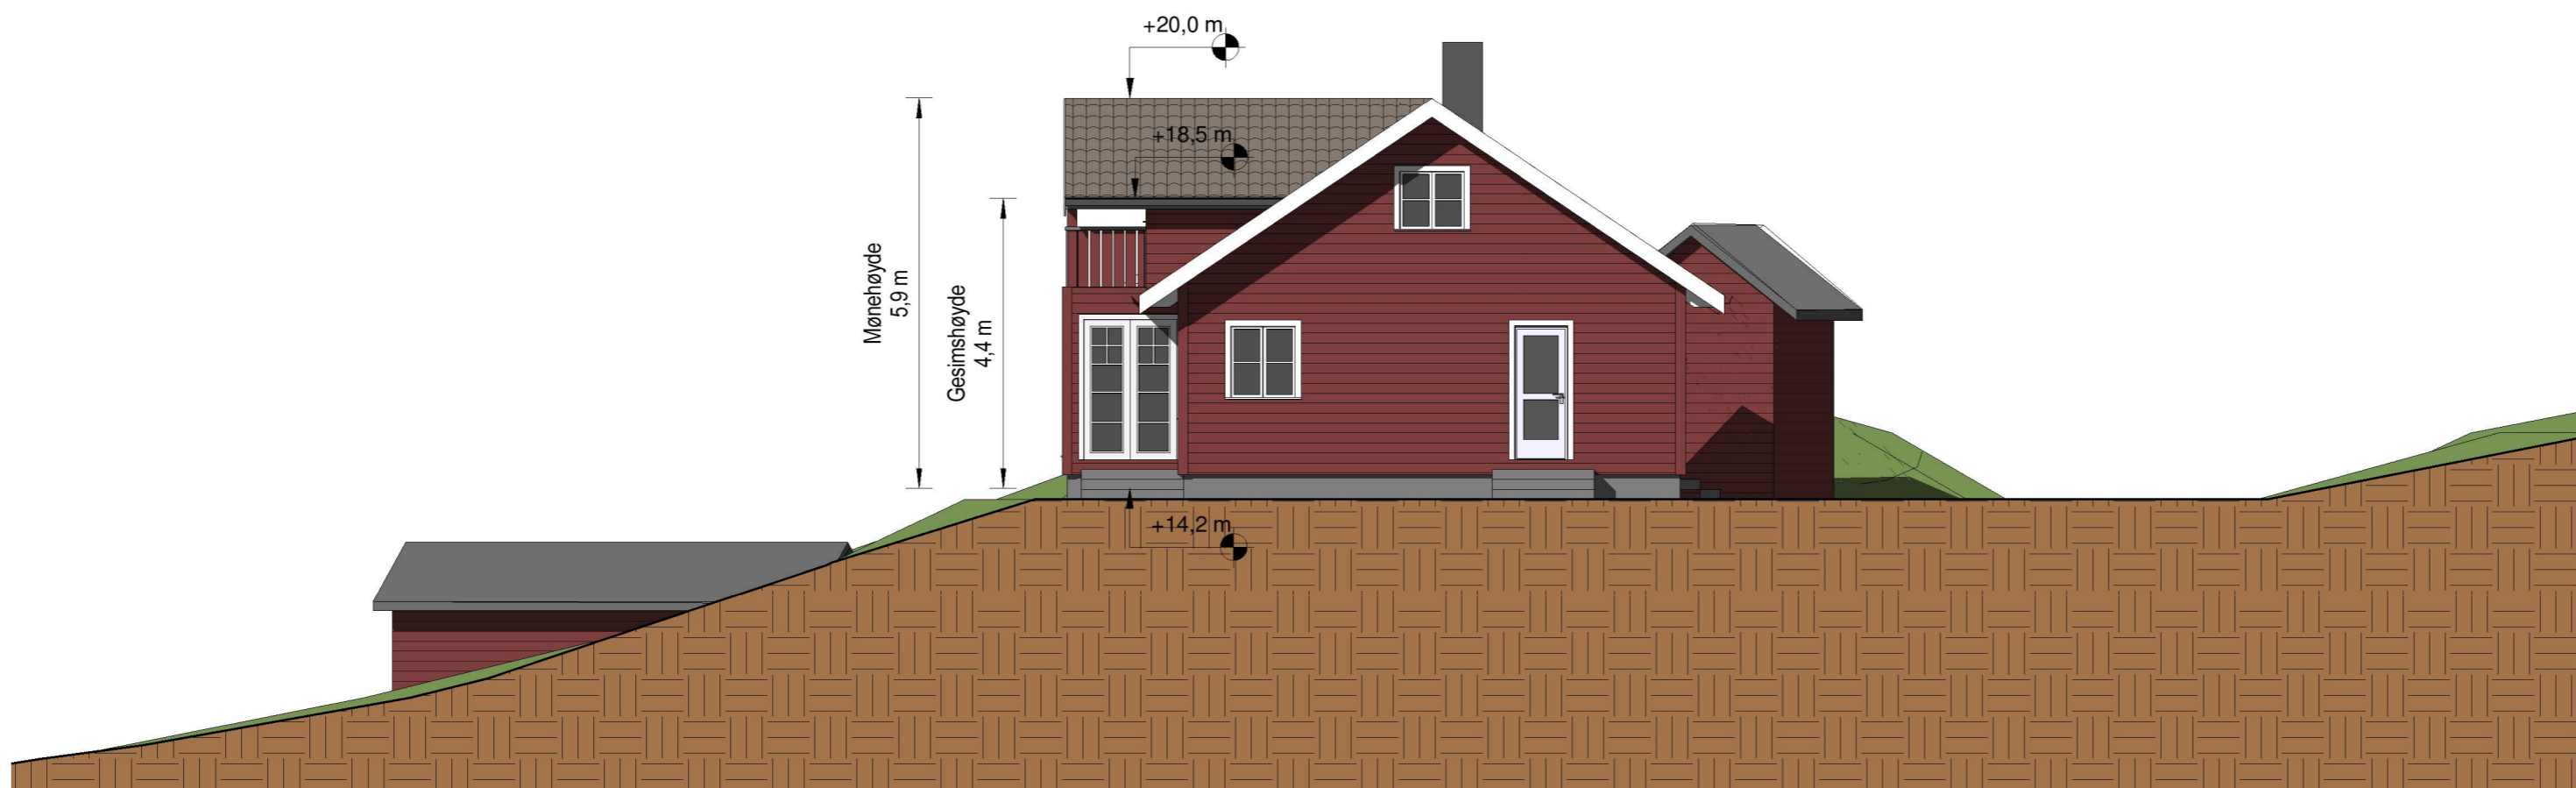

Sørøst  
1 : 100

**HYTTE**

Gnr 100, Bnr 13, Vabøvegen 50  
Lindås kommune  
P.nr 1702

Arkitekt Mette Kyed Thorson

**Fasader, nø og sø**

"SOM BYGGET"  
Trine Pedersen og Kenneth Hodneland  
Vabøvegen 166A, 5955 Lindås

Sivilarkitekt MNAL Medlem av Arkitektbedriftene Org.nr 987 788 682  
Kvalen 16, N-5955 Lindås Tlf +47 901 48 834 mktho@online.no

Mål 1 : 100 / A3

Tegn.nr A320

Rev F

Dato 28.09.2021