


Sørvest
1 : 100

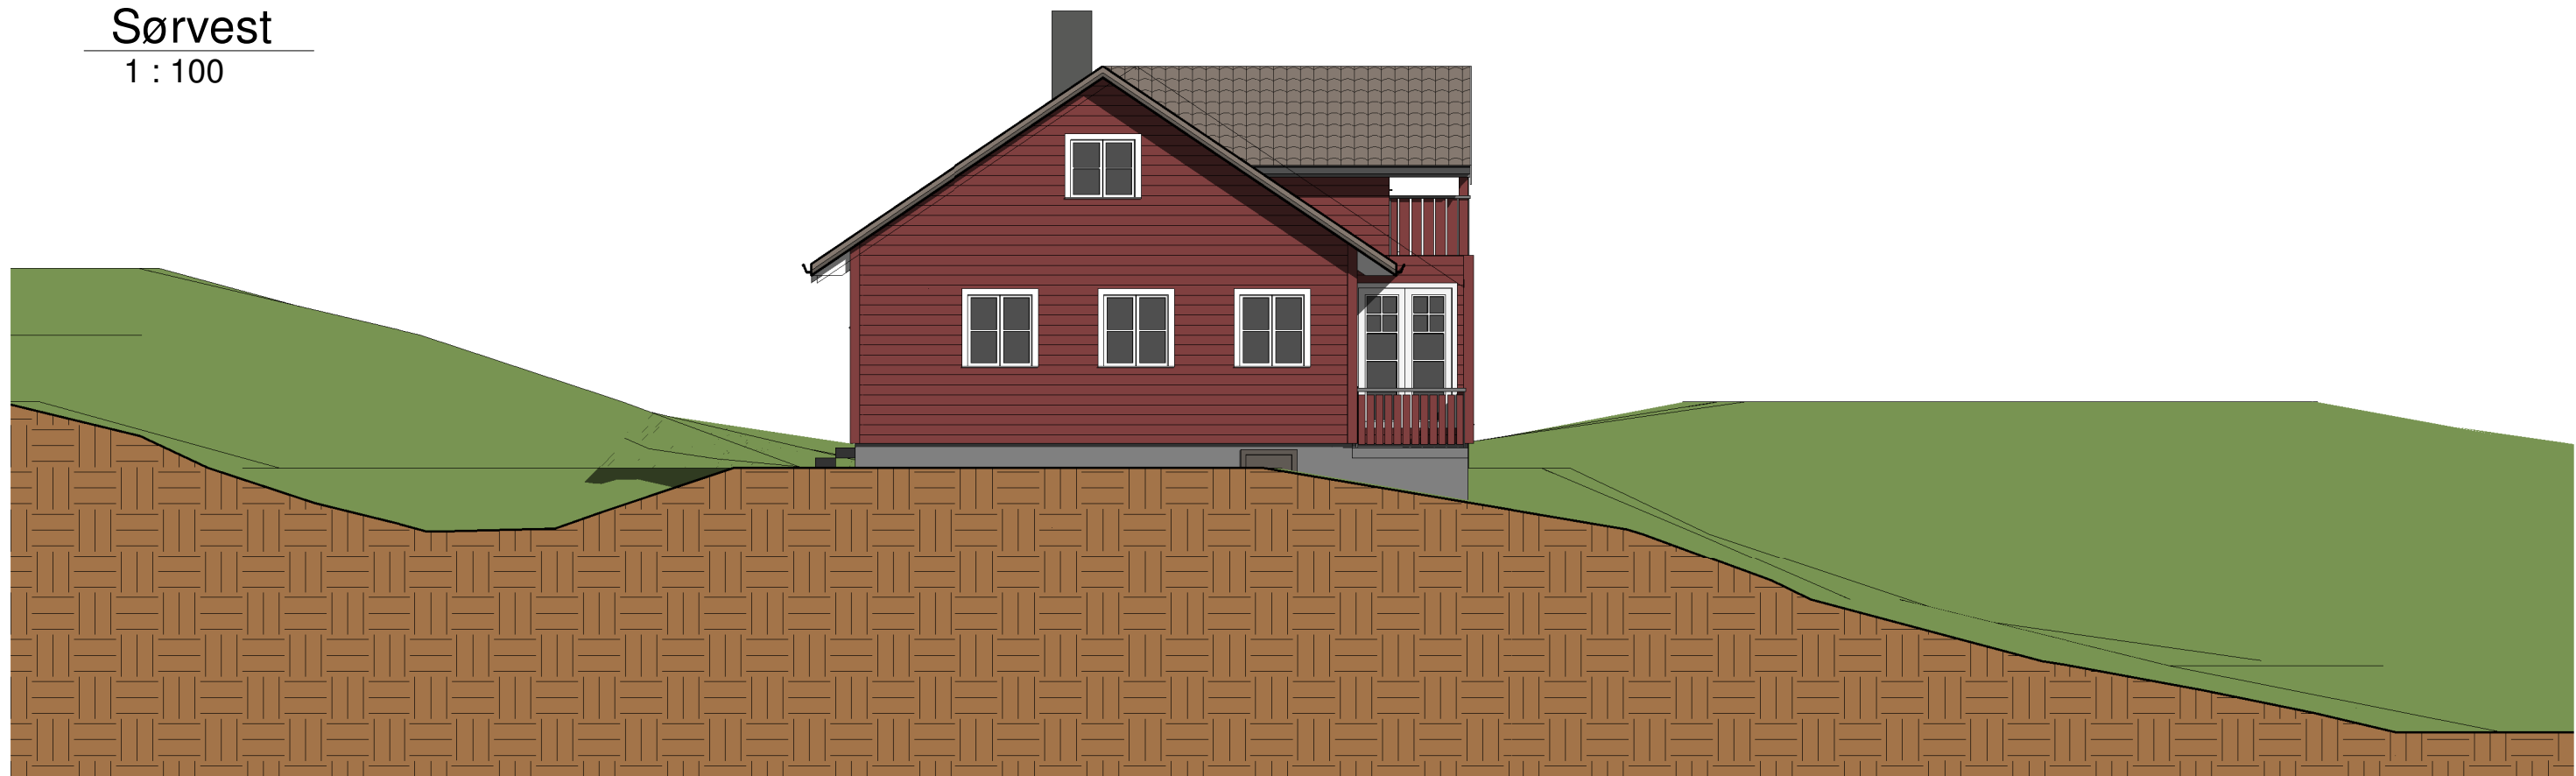

Nordvest
1 : 100

HYTTE

Gnr 100, Bnr 13, Vabøvegen 50
Lindås kommune
P.nr 1702

Arkitekt Mette Kyed Thorson

Fasader, sv og nv

"SOM BYGGET"
Trine Pedersen og Kenneth Hodneland
Vabøvegen 166A, 5955 Lindås

Sivilarkitekt MNAL Medlem av Arkitektbedriftene Org.nr 987 788 682
Kvalen 16, N-5955 Lindås Tlf +47 901 48 834 mktho@online.no

Mål 1 : 100 / A3

Tegn.nr A321

Rev F

Dato 28.09.2021