



# BYGG 3 -SOM BYGGET

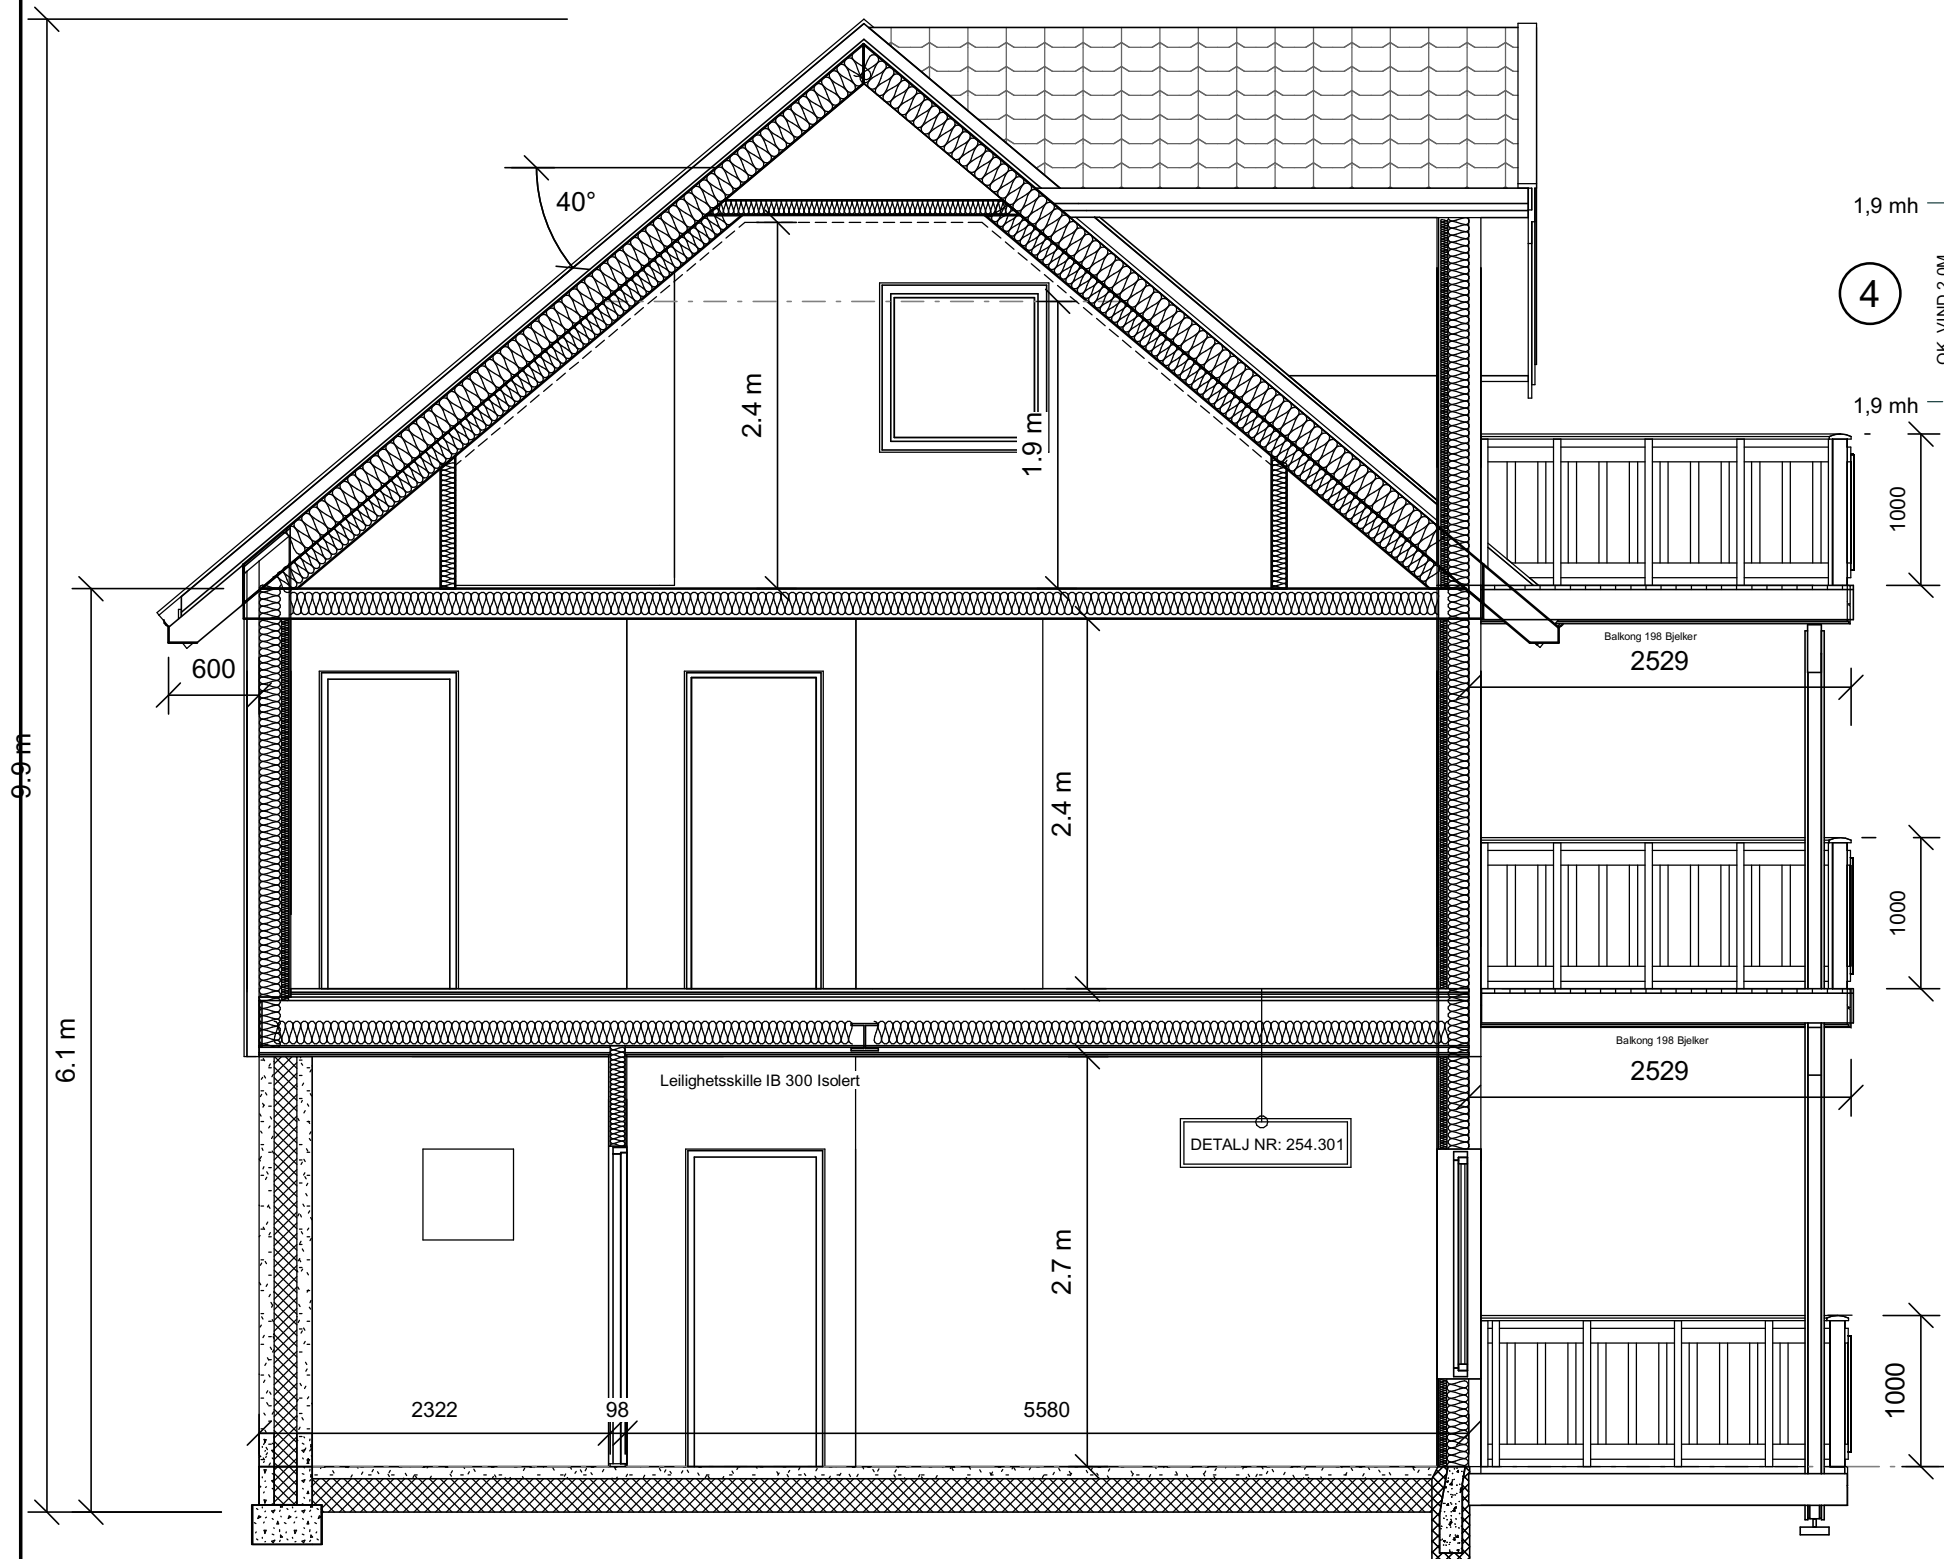

SNITT A-A

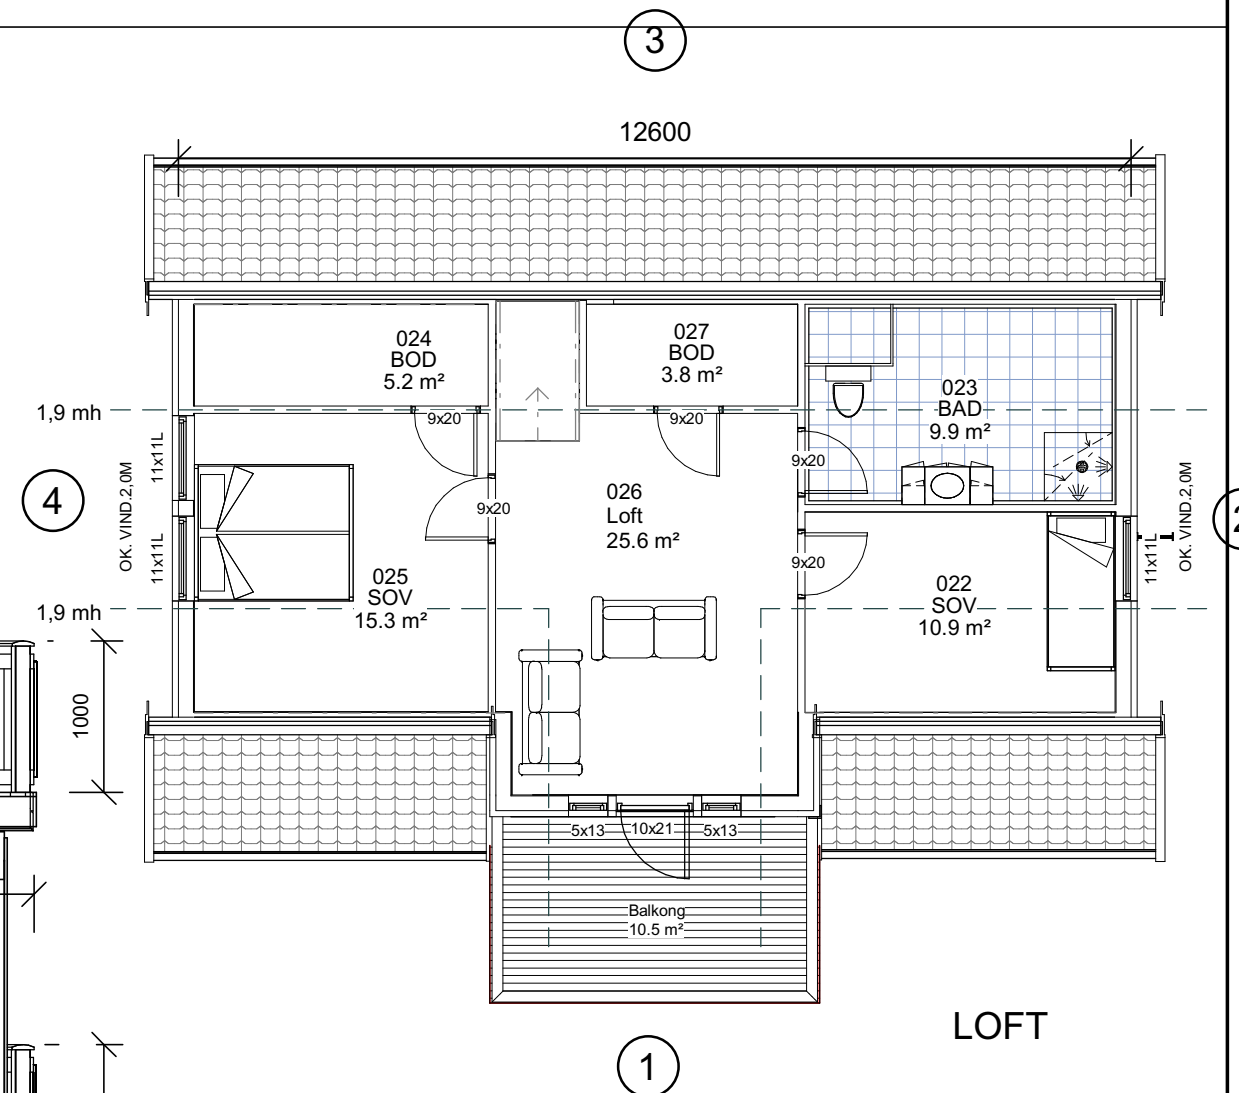

LOFT

Areal BRA	
Beskrivelse:	Areal:
SOKKEL	88.5 m <sup>2</sup>
Hovedplan	92.3 m <sup>2</sup>
Loft	54.9 m <sup>2</sup>
Und.Balk.	10.7 m <sup>2</sup>
Und.Terrass.	24.4 m <sup>2</sup>
	270.9 m <sup>2</sup>

Areal BYA	
	139 m <sup>2</sup>

Risikoklasse :	4
Brannklasse :	2

UTARBEIDET AV:	REKNES BYGGJEVARER L.L.	G.nr/B.nr:	134/263
TILTAKSHAVER:	REKNES BYGGJEVARER L.L.	KOMMUNE:	Alver
BYGGEPLASS:			

TEGN, INNHOLD:	SNITT, LOFT	MÅLESTOKK:	1:100
PROSJEKT:	HILLAND 3 -Jan Eliassen	PROSJEKT NR:	130553
ARKITEKT:	I.Porzucek	DATO:	20.09.2021
		TEGN:	-
		REV:	H
		TEGN.NR:	102