



Statens vegvesen

Morten Eide Raknes
Leknesveien 66
5915 HJELMÅS

Behandlande eining:
Region vest

Sakshandsamar/innvalsnr:
Turid Gråberg - 55516345

Vår referanse:
2011/115858-002

Dykkar referanse:

Vår dato:
09.08.2011

Dispensasjon frå relgar om byggegrense for tilbygg på hytte, gnr. 195 bnr. 77, i Lindås kommune


Vi viser til dykkar søknad mottatt 14. juli 2011 og gjev med dette dispensasjon frå byggegrensa ved fv 391 hp 01 km 0,718. Dispensasjonen gjeld for tilbygg på hytte med ein avstand på 18 meter frå vegmidte til næraste bygningsdel på gnr. 195 bnr. 77 i Lindås kommune.

Vi gjer merksam på at dispensasjonen berre gjeld i høve veglova, og ikkje dei rettar de har ovanfor eventuelle andre grunneigarar. Dispensasjonen er gjeve i samsvar med føresegnene om byggegrenser i veglova §§ 29 og 30 og på dei vilkår som er nemnt nedanfor.


1. Bygningen må ikkje nyttast til anna føremål enn det som kjem fram av søknaden.
2. Dispensasjonen fell bort dersom omsøkte byggjearbeid ikkje er starta innan 3 år frå d.d.
3. Det er ikkje grunnlag for krav mot Statens vegvesen på grunn av skade eller ulempe som følgjer av at bygningen ligg innanfor byggegrensa, med mindre det kan påvisast aktløyse frå vegvesenet si side.
4. Dersom bygget vert oppført i strid med vilkåra i denne dispensasjonen, kan bygget krevjast fjerna med heimel i veglovas § 36 utan kostnader for Statens vegvesen.

Vedtaket kan påklagast jf. vedlagt "Melding om rett til å klage på forvaltningsvedtak".

Plan og forvaltning - Bergen
Med helsing

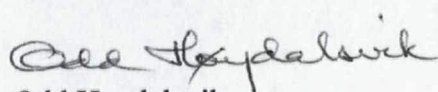
Odd Høydalsvik
senioringeniør

LINDÅS KOMMUNE	
Klassering	195/77
11.08.2011	
Ark. saknr.	2011/865
Løpnr.	19562/11
Saksh.	BENH
Tilgangskode	

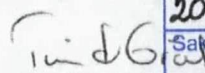
Turid Gråberg

Postadresse
Statens vegvesen
Region vest
Askedalen 4
6863 Leikanger


Telefon: 815 44 010
Telefaks: 57 65 59 86
firmapost-vest@vegvesen.no
Org.nr: 971032081


Kontoradresse
Spelhaugen 12
5147 FYLLINGSDALEN

Fakturaadresse
Statens vegvesen
Regnskap
Båtsfjordveien 18
9815 VADSØ
Telefon: 78 94 15 50
Telefaks: 78 95 33 52

1 vedlegg

Kopi: Lindås kommune, byggesak

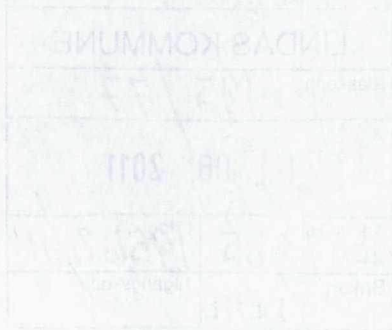

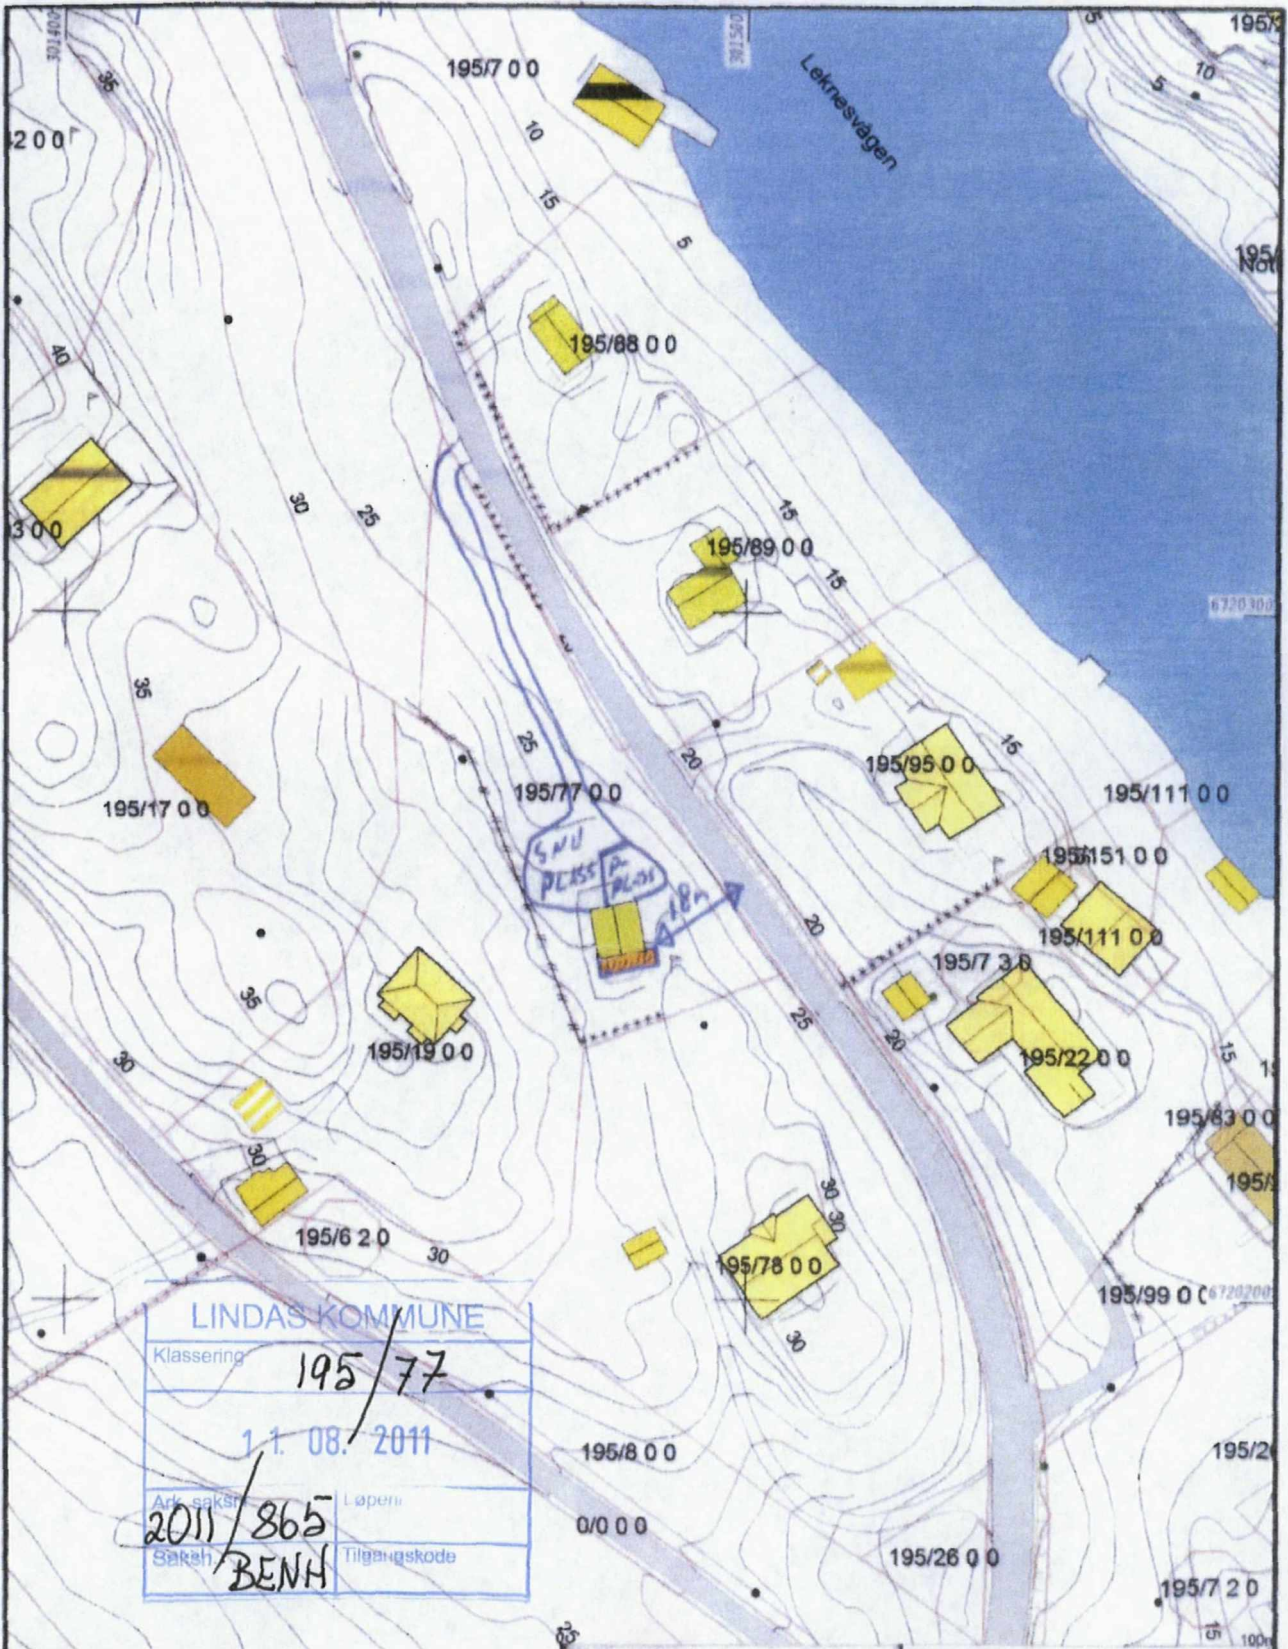

- | | |
|------------------------|------------------|
| Målte Grenser | Større bestander |
| Registrerte Grenser | Hytte/leilighet |
| Udefinert grense | Gårds/utleie |
| Tursegnalet grense | Industri/lager |
| Konstruert grensepunkt | Andre bygg |
| Bolig | |
| Bestand utleilighet | |
| Viltingstus | |
- Boligghet og høyder må oppfattes som orienterende.



Lindås kommune
Geodata avdeling



Dato: 2011.06.24
Sign: TVI

Målestokk
1:1000