

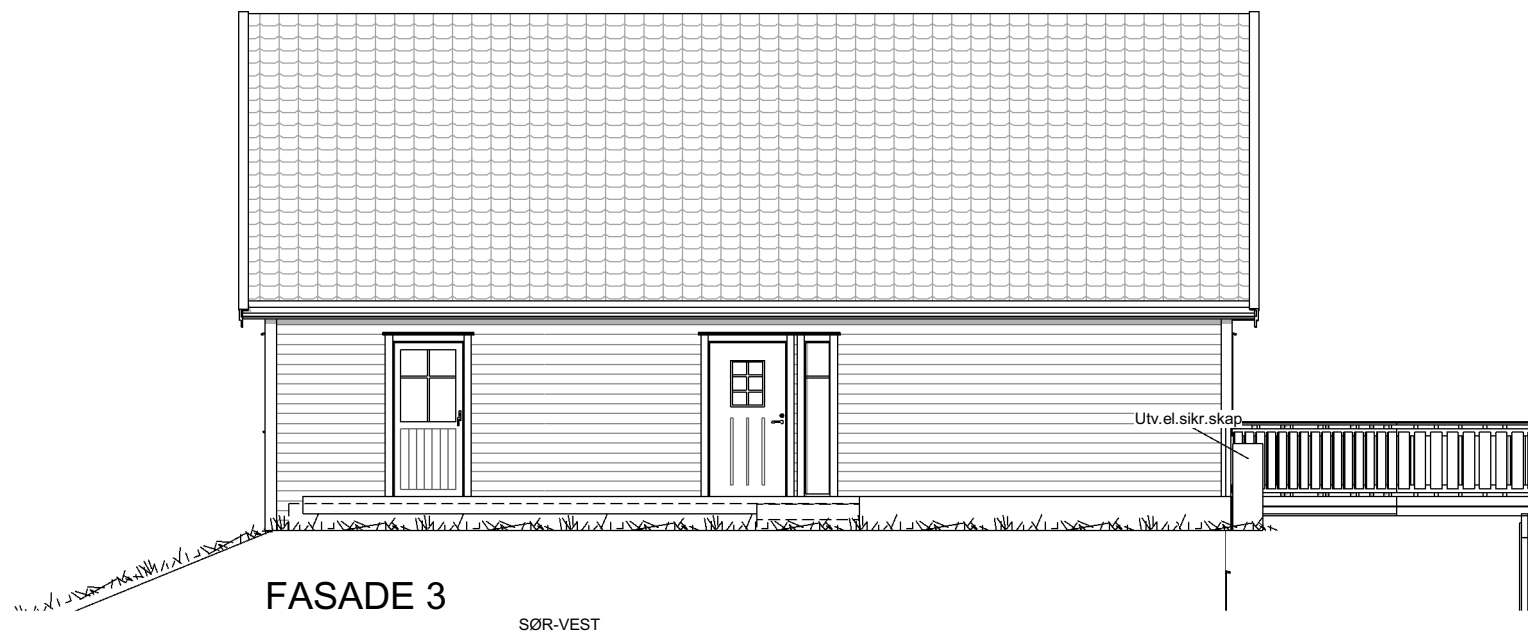
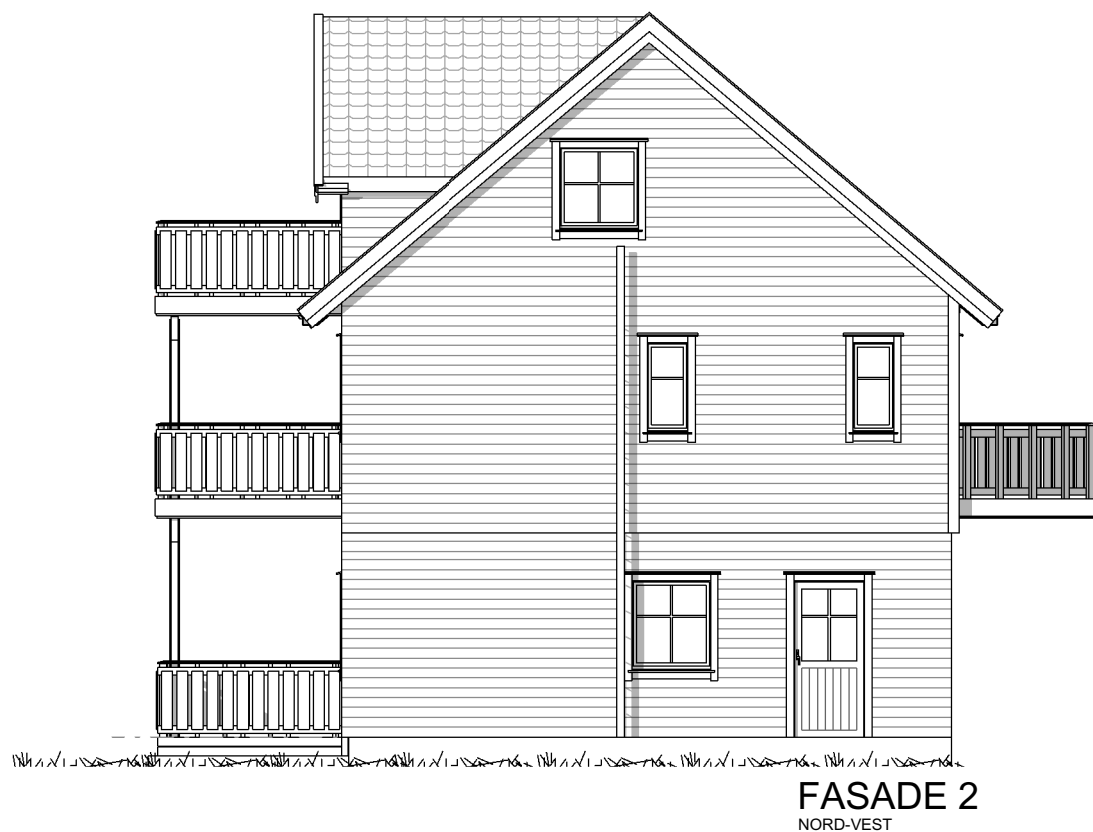


## BYGG 3 -SOM BYGGET

Endring består av terrasse på fasade sør-øst, samt rekkverk på platting fasade nord-øst

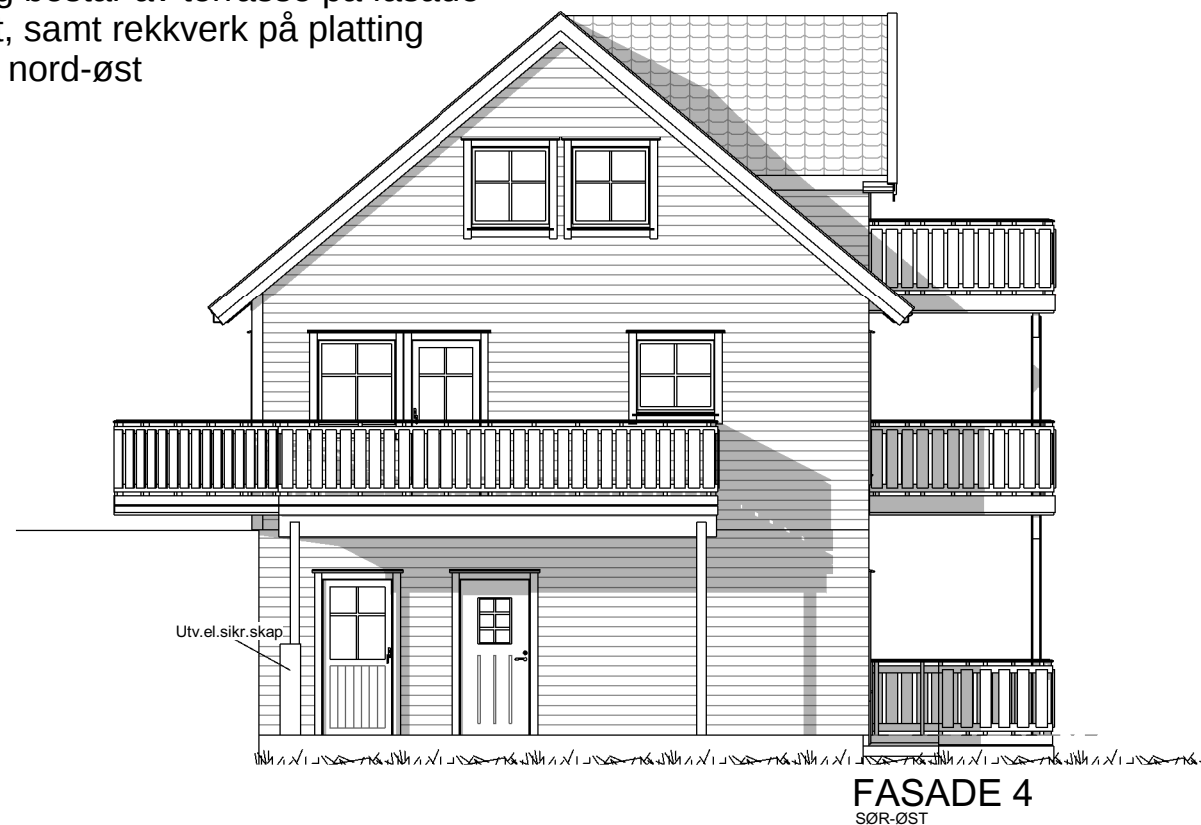

UTARBEIDET AV:	REKNES BYGGJEVARER L.L.	G.nr/B.nr:	134/263
TILTAKSHAVER:	REKNES BYGGJEVARER L.L.	KOMMUNE:	Alver
BYGGEPLASS:			

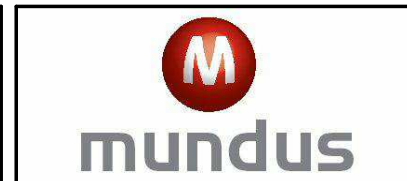

TEGN, INNHOLD:	FASADER	MÅLESTOKK:	1:100
PROSJEKT:	HILLAND 3 - Jan Eliassen	PROSJEKT NR:	130553
ARKITEKT:	I.Porzucek	DATO:	15.09.2021
TEGN:	-	REV:	H
TEGN.NR:	103		