



BYGG 3 -SOM BYGGET

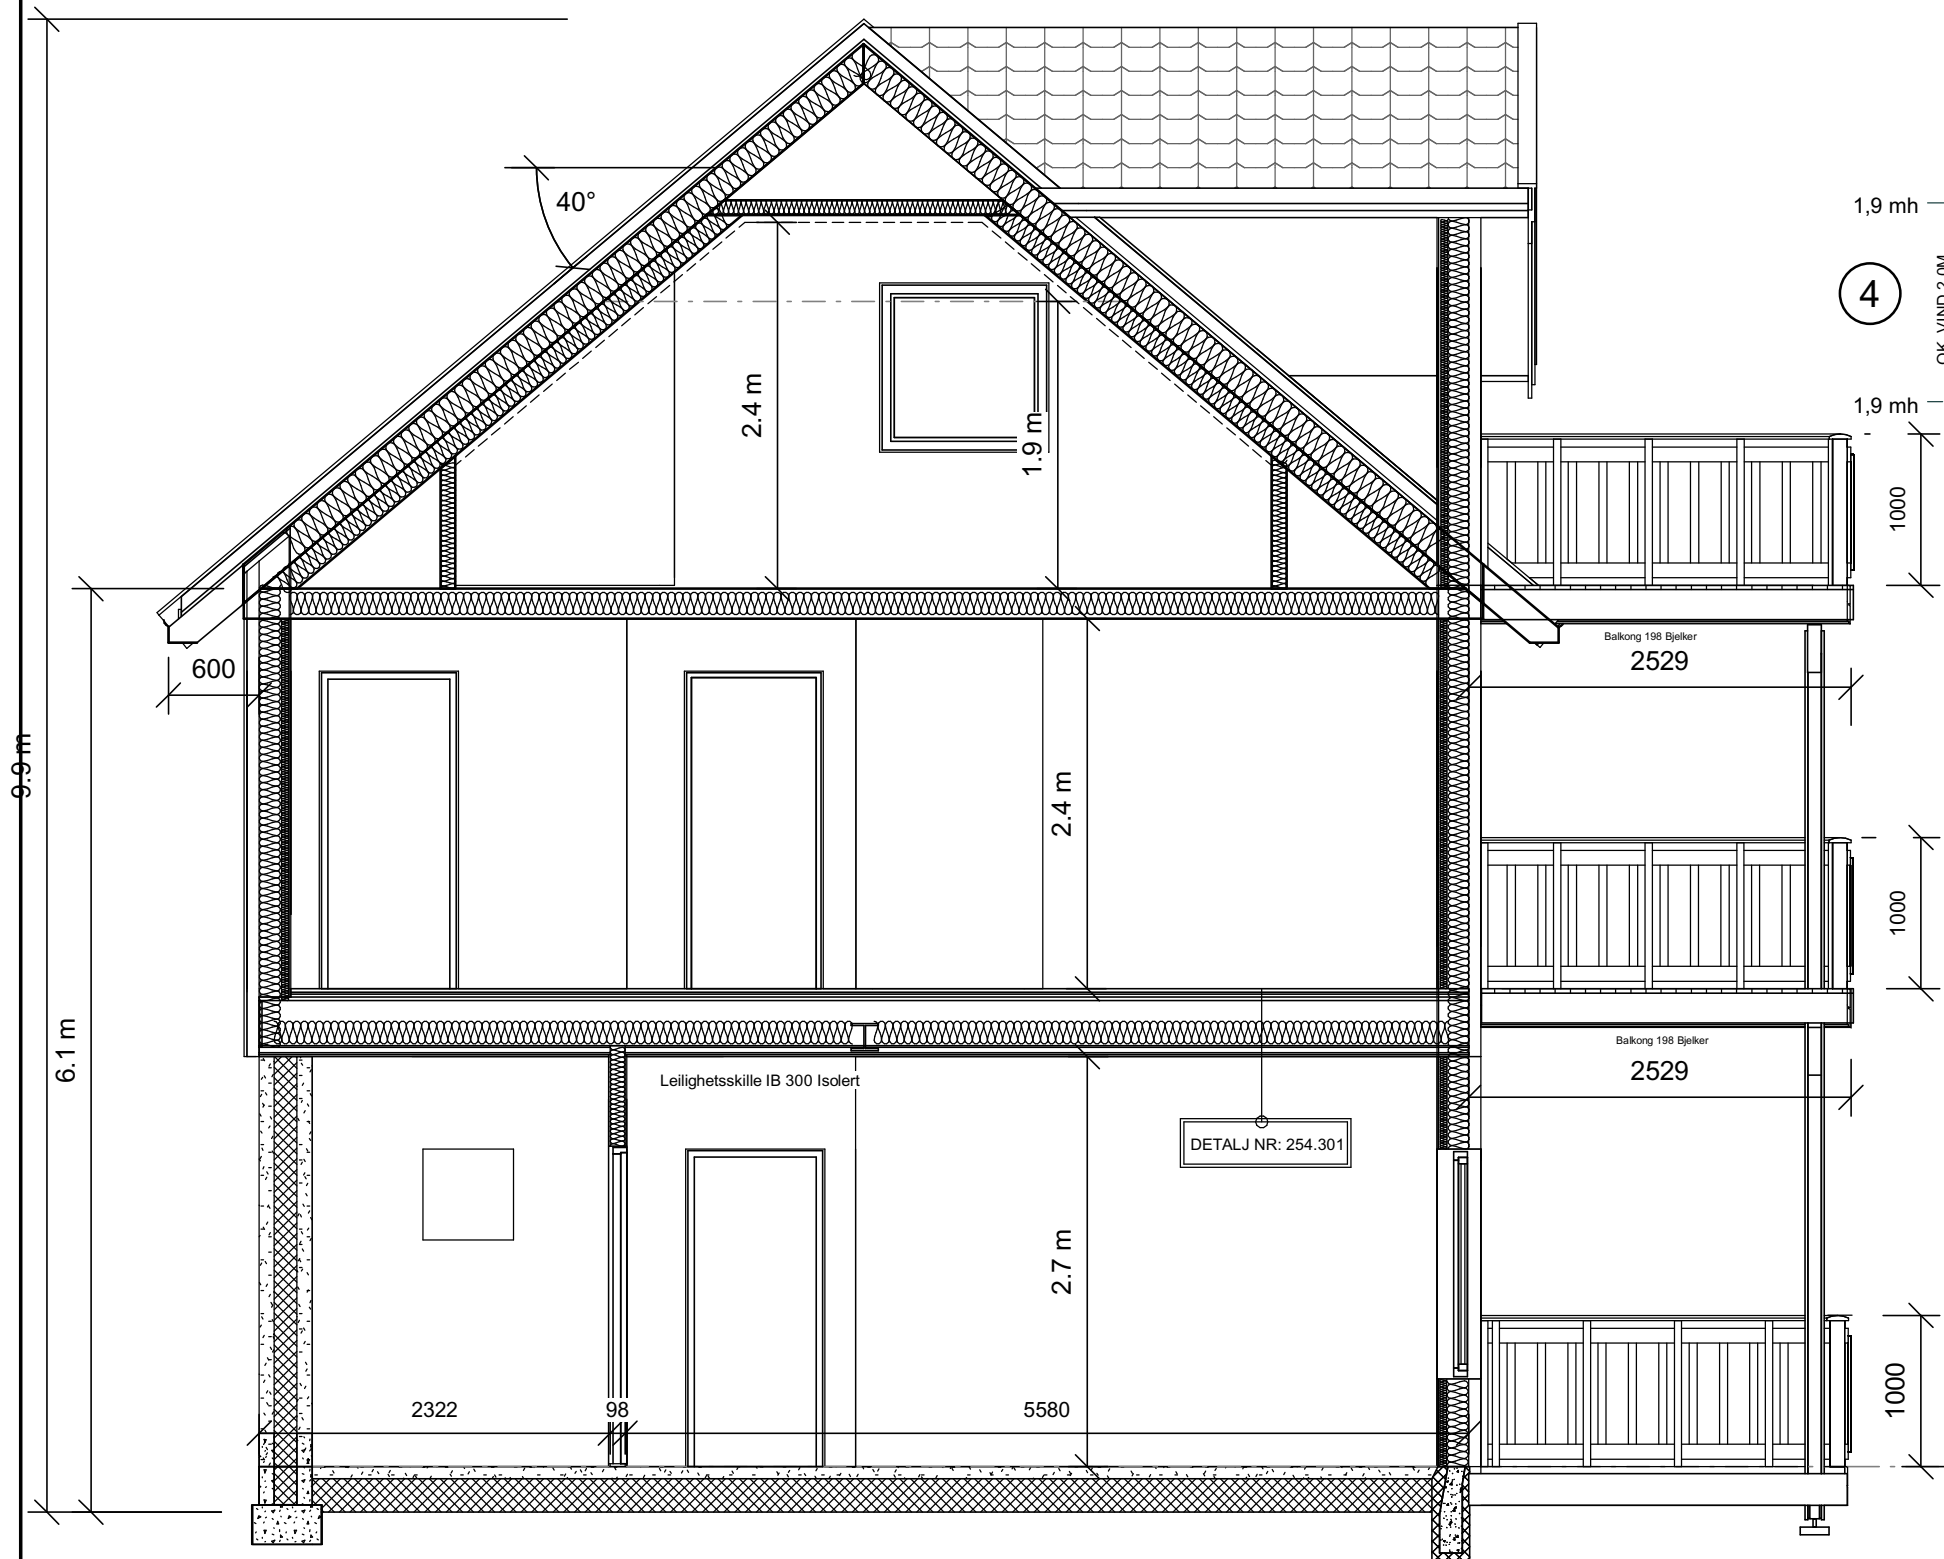

SNITT A-A

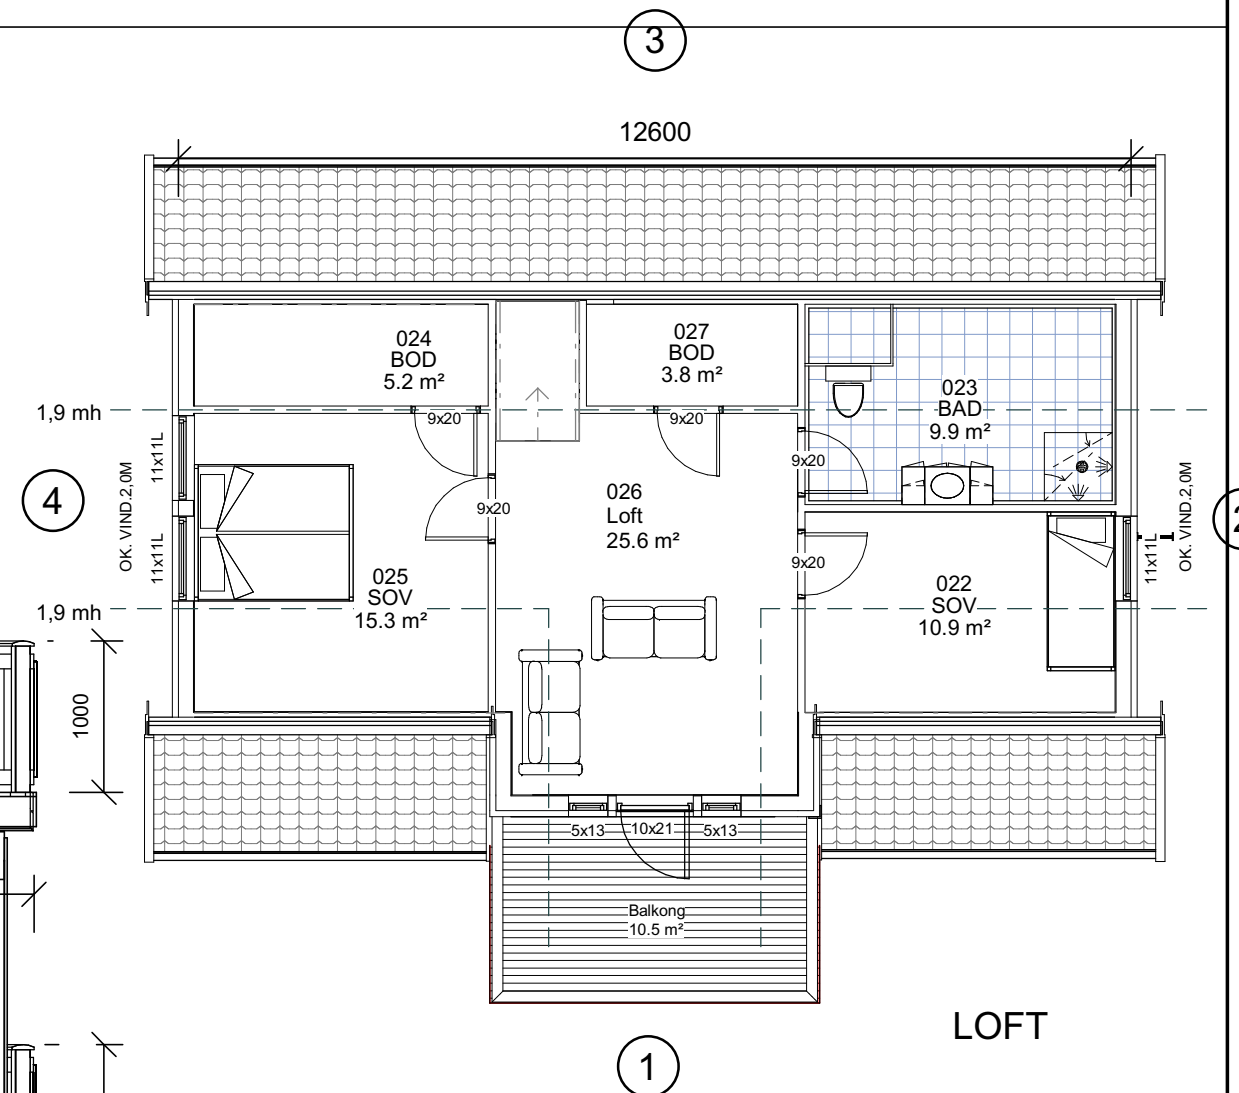

LOFT

Areal BRA	
Beskrivelse:	Areal:
SOKKEL	88.5 m ²
Hovedplan	92.3 m ²
Loft	54.9 m ²
Und.Balk.	10.7 m ²
Und.Terrass.	24.4 m ²
	270.9 m ²

Areal BYA	
	139 m ²

Risikoklasse :	4
Brannklasse :	2

REKNES BYGGJEVARER L.L.
 Selvåg, 5986 Hosteland - avd. Isdalstø, 5914 Isdalstø
 Tlf: 56 16 60 60 - fax: 56 16 60 61
 FRÅ GRUNNMUR TIL FERDIG HUS

UTARBEIDET AV:	REKNES BYGGJEVARER L.L.	G.nr/B.nr:	134/263
TILTAKSHAVER:	REKNES BYGGJEVARER L.L.	KOMMUNE:	Alver
BYGGEPLASS:			

TEGN, INNHOLD:	SNITT, LOFT	MÅLESTOKK:	1:100
PROSJEKT:	HILLAND 3 -Jan Eliassen	PROSJEKT NR:	130553
ARKITEKT:	I.Porzucek	DATO:	20.09.2021
		TEGN:	-
		REV:	H
		TEGN.NR:	102