

VEDLEGG 9.

Vedlegg nr.
C -

Nullstill



Opplysninger gjeve i nabovarsel skal sendast kommunen saman med søknaden

(Gjenpart av nabovarsel)

Pbl § 21-3

Tiltak på eigedommen:						
Gnr.	Bnr.	Festenr.	Seksjonsnr.	Eigedomen si adresse	Postnr.	Poststad
110	2			Skornesvegen 79	5955	Lindås
Eigar/festar				Kommune		
Hilda Bergit Syslak dødsbo/Atle Syslak og Norvald Syslak				Alver		

Det varslast med dette om						
<input type="checkbox"/> Nybygg	<input type="checkbox"/> Anlegg	<input type="checkbox"/> Endring av fasade	<input type="checkbox"/> Riving			
<input type="checkbox"/> Påbygg/tilbygg	<input type="checkbox"/> Skilt/reklame	<input type="checkbox"/> Innhegning mot veg	<input type="checkbox"/> Bruksendring			
<input type="checkbox"/> Mellombels bygning, konstruksjon eller anlegg	<input type="checkbox"/> Antennesystem	<input checked="" type="checkbox"/> Oppretting/ending av matrikkeleining (eigedomsdeling) eller bortfeste	<input type="checkbox"/> Anna			
Dispensasjon etter plan- og bygningslova kapittel 19						
<input type="checkbox"/> Plan- og bygningslova med forskrifter	<input type="checkbox"/> Kommunale vedtekter	<input checked="" type="checkbox"/> Arealplanar	<input type="checkbox"/> Veglova	Vedlegg nr. B -		

Arealdisponering			
Set kryss for gjeldande plan			
<input type="checkbox"/> Arealdel av kommuneplan	<input type="checkbox"/> Reguleringsplan	<input type="checkbox"/> Utbyggingsplan	<input type="checkbox"/> Eventuelt andre planar
Namn på plan			

Beskriv nærare kva nabovarslet gjeld
Nabovarsel gjelder søknad om overføring av nøsttomt på eiendom 110/2 til egen matrikkel med eget Gnr. / Bnr. Nøsttomten skal eies av Atle Herfimm Syslak og Norvald Syslak 50/50.
Vedlegg nr. Q -

Spørsmål som gjeld nabovarsel skal rettast til			
Føretak/tiltakshavar			
Kontaktperson, namn	E-post	Telefon	Mobil
Norvald Syslak	norvald.syslak@online.no		97690425
Søknaden finst på heimeside: (ikkje obligatorisk)			

Merknader skal sendast til	
Eventuelle merknader skal vere mottekne innan 2 veker etter at dette varslet er sendt. Ansvarleg søkjar/tiltakshavar skal saman med søknad sende innkomne merknader og gjere greie for ev. endringar.	
Namn	Postadresse
Postnr. Poststad	E-post

Følgjande vedlegg er sendt med nabovarselet			
Beskrivelse av vedlegg	Gruppe	Nr. frå - til	Ikkje relevant
Dispensasjonssøknad/vedtak	B	—	<input type="checkbox"/>
Situasjonsplan	D	—	<input type="checkbox"/>
Teikningar snitt, fasade	E	—	<input type="checkbox"/>
Utgreiingar/kart	F	—	<input type="checkbox"/>
Andre vedlegg	Q	—	<input type="checkbox"/>

Underskrift		
Tilsvarande opplysningar med vedlegg er sendt i nabovarsel til naboar og gjenbuarar som er berørte. Kvittering for nabovarsel viser mottakarar av nabovarslet.		
Stad	Dato	Underskrift ansvarleg søkjar eller tiltakshavar
Lindås	25.01.2022	<i>Atle Syslak Norvald Syslak</i>
		Gjenta med blokkbokstavar
		Atle Syslak Norvald Syslak

Vedlegg
C - 1

Side 2 av 3

Nullstill



Kvittering for nabovarsel skal sendast kommunen saman med søknaden

Nabovarsel kan anten sendast som rekommandert sending, overleverast personleg mot kvittering eller sendast på e-post mot kvittering. Med kvittering for at e-posten er motteken meinst e-post frå nabo/gjenbuar som stadfester at nabovarslet er motteke. Ved personleg overlevering vil signatur gjelde som stadfesting av at varslet er motteke. Det kan òg signerast på at ein gir samtykke til tiltaket.

Tiltaket gjeld							
Eigedom/ byggjestad	Gnr.	Bnr.	Festenr.	Seksjonsnr.	Bygningsnr.	Bustadnr.	Kommune
		110	2				
	Adresse				Postnr.	Poststad	
	Skornesvegen 79				5955	Lindås	

Følgjande naboar har motteke eller fått rek. sending av vedlagte nabovarsel med tilhøyrande vedlegg:

Nabo-/gjenbuareigedom				Eigar/festar av nabo-/gjenbuareigedom		
Gnr.	Bnr.	Festenr.	Seksjonsnr.	Namn på eigar/festar		Dato sendt e-post
110	3			Ahmet Øzsoy		
Adresse				Adresse		Kvittering må leggjast ved
				Svaneviksveien 3B		
Postnr.	Poststad			Postnr.	Poststad	Poststaden sitt reg.nr.
5955	Lindås			5063	Bergen	
Personleg kvittering for		Dato	Sign.	Personleg kvittering for		Dato
<input checked="" type="checkbox"/> motteke varsel		24/2-22	<i>[Signature]</i>	<input checked="" type="checkbox"/> samtykke til tiltaket		24/2-22

Nabo-/gjenbuareigedom				Eigar/festar av nabo-/gjenbuareigedom		
Gnr.	Bnr.	Festenr.	Seksjonsnr.	Namn på eigar/festar		Dato sendt e-post
110	4			Godtfred Syslak		
Adresse				Adresse		Kvittering må leggjast ved
				Skornesvegen 60		
Postnr.	Poststad			Postnr.	Poststad	Poststaden sitt reg.nr.
				5955	Lindås	
Personleg kvittering for		Dato	Sign.	Personleg kvittering for		Dato
<input checked="" type="checkbox"/> motteke varsel		25/1-22	<i>[Signature]</i>	<input checked="" type="checkbox"/> samtykke til tiltaket		25/1-22

Nabo-/gjenbuareigedom				Eigar/festar av nabo-/gjenbuareigedom		
Gnr.	Bnr.	Festenr.	Seksjonsnr.	Namn på eigar/festar		Dato sendt e-post
110	5			Godtfred Syslak		
Adresse				Adresse		Kvittering må leggjast ved
				Skornesvegen 60		
Postnr.	Poststad			Postnr.	Poststad	Poststaden sitt reg.nr.
				5955	Lindås	
Personleg kvittering for		Dato	Sign.	Personleg kvittering for		Dato
<input checked="" type="checkbox"/> motteke varsel		25/1-22	<i>[Signature]</i>	<input checked="" type="checkbox"/> samtykke til tiltaket		25/1-22

Nabo-/gjenbuareigedom				Eigar/festar av nabo-/gjenbuareigedom		
Gnr.	Bnr.	Festenr.	Seksjonsnr.	Namn på eigar/festar		Dato sendt e-post
110	6			Oddbjørn Syslak		
Adresse				Adresse		Kvittering må leggjast ved
				Skornesvegen 49		
Postnr.	Poststad			Postnr.	Poststad	Poststaden sitt reg.nr.
				5955	Lindås	
Personleg kvittering for		Dato	Sign.	Personleg kvittering for		Dato
<input checked="" type="checkbox"/> motteke varsel		25/1-22	<i>[Signature]</i>	<input checked="" type="checkbox"/> samtykke til tiltaket		25/1-22

Nabo-/gjenbuareigedom				Eigar/festar av nabo-/gjenbuareigedom		
Gnr.	Bnr.	Festenr.	Seksjonsnr.	Namn på eigar/festar		Dato sendt e-post
110	20			Lars-Terje Vabø		
Adresse				Adresse		Kvittering må leggjast ved
				Krossleitet 12		
Postnr.	Poststad			Postnr.	Poststad	Poststaden sitt reg.nr.
				5955	Lindås	
Personleg kvittering for		Dato	Sign.	Personleg kvittering for		Dato
<input checked="" type="checkbox"/> motteke varsel		1/3-22	<i>[Signature]</i>	<input checked="" type="checkbox"/> samtykke til tiltaket		1/3-22

Det er per dags dato innlevert rekommandert sending til ovannemnde adressatar.

Samla tal sendingar: _____ Sign.

Vedlegg
C - 1

Side 3 av 3

Nullstill



Kvittering for nabovarsel skal sendast kommunen saman med søknaden

Nabovarsel kan anten sendast som rekommandert sending, overleverast personleg mot kvittering eller sendast på e-post mot kvittering. Med kvittering for at e-posten er motteken meinest e-post frå nabo/gjenbuar som stadfester at nabovarslet er motteke. Ved personleg overlevering vil signatur gjelde som stadfesting av at varslet er motteke. Det kan òg signerast på at ein gir samtykke til tiltaket.

Tiltaket gjeld							
Eigedom/ byggjestad	Gnr.	Bnr.	Festenr.	Seksjonsnr.	Bygningsnr.	Bustadnr.	Kommune
	110 2				Alver		
Adresse Skornesvegen 79				Postnr.	Poststad		
				5955	Lindås		

Følgjande naboar har motteke eller fått rek. sending av vedlagte nabovarsel med tilhøyrande vedlegg:

Nabo-/gjenbuareigedom				Eigar/festar av nabo-/gjenbuareigedom			
Gnr.	Bnr.	Festenr.	Seksjonsnr.	Namn på eigar/festar			Dato sendt e-post
110	7			Jon Ove Haslien Syslak			
Adresse				Adresse			Kvittering må leggjast ved
				Veråsvegen 434			
Postnr.		Poststad		Postnr.		Poststaden sitt reg.nr.	
				5955 Lindås			
Personleg kvittering for	Dato	Sign.		Personleg kvittering for	Dato	Sign.	
<input checked="" type="checkbox"/> motteke varsel	3/2-2022	Jon Ove Syslak		<input checked="" type="checkbox"/> samtykke til tiltaket	3/2-2022	Jon Ove Syslak	


Nabo-/gjenbuareigedom				Eigar/festar av nabo-/gjenbuareigedom			
Gnr.	Bnr.	Festenr.	Seksjonsnr.	Namn på eigar/festar			Dato sendt e-post
Adresse				Adresse			Kvittering må leggjast ved
Postnr.		Poststad		Postnr.		Poststaden sitt reg.nr.	
Personleg kvittering for	Dato	Sign.		Personleg kvittering for	Dato	Sign.	
<input type="checkbox"/> motteke varsel				<input type="checkbox"/> samtykke til tiltaket			

Det er per dags dato innlevert rekommandert sending til ovannemnde adressatar.

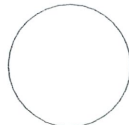
Samla tal sendingar: _____ Sign. 

~~VEDLEGG 2~~

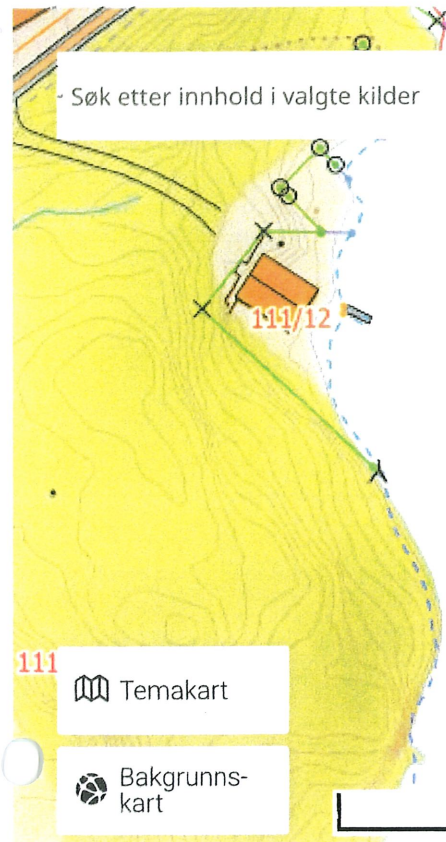

EPSG:32632 ▾ N: 6739366 Ø: 288116

Målestokk 1 : 1 250 ▾

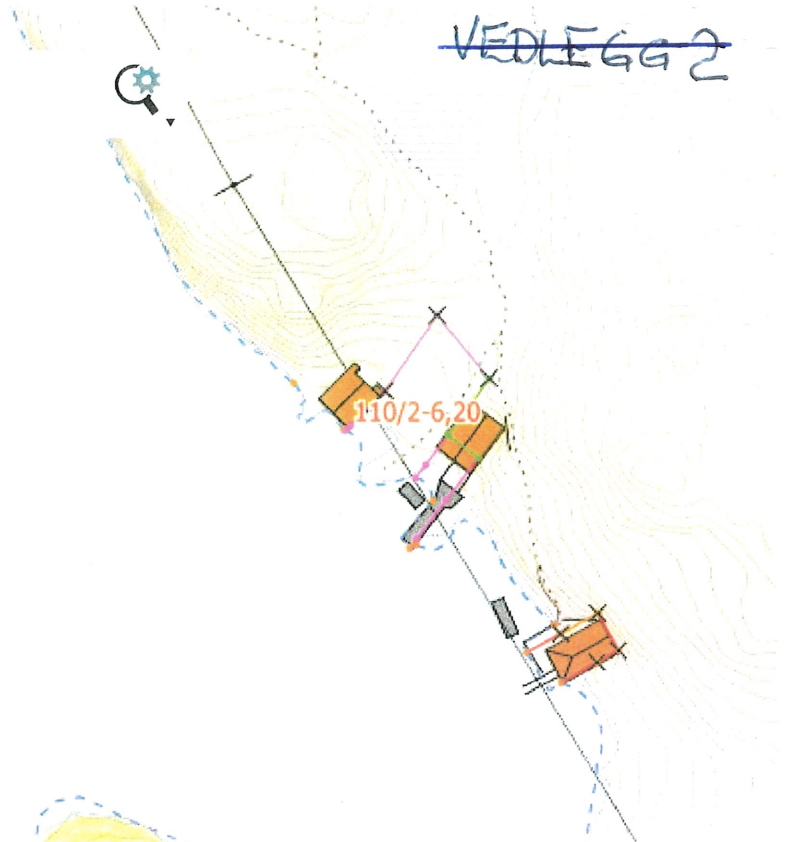

Søk etter innhold i valgte kilder

Nordhordlandskart

110/3

110/2-6,20

110/2

Temakart

Bakgrunns-
kart


10 m

EPSG:32632 ▾ N: 6739393 Ø: 288058

Målestokk 1 : 312 ▾

Utviklet av

~~VEDLEGG 3~~

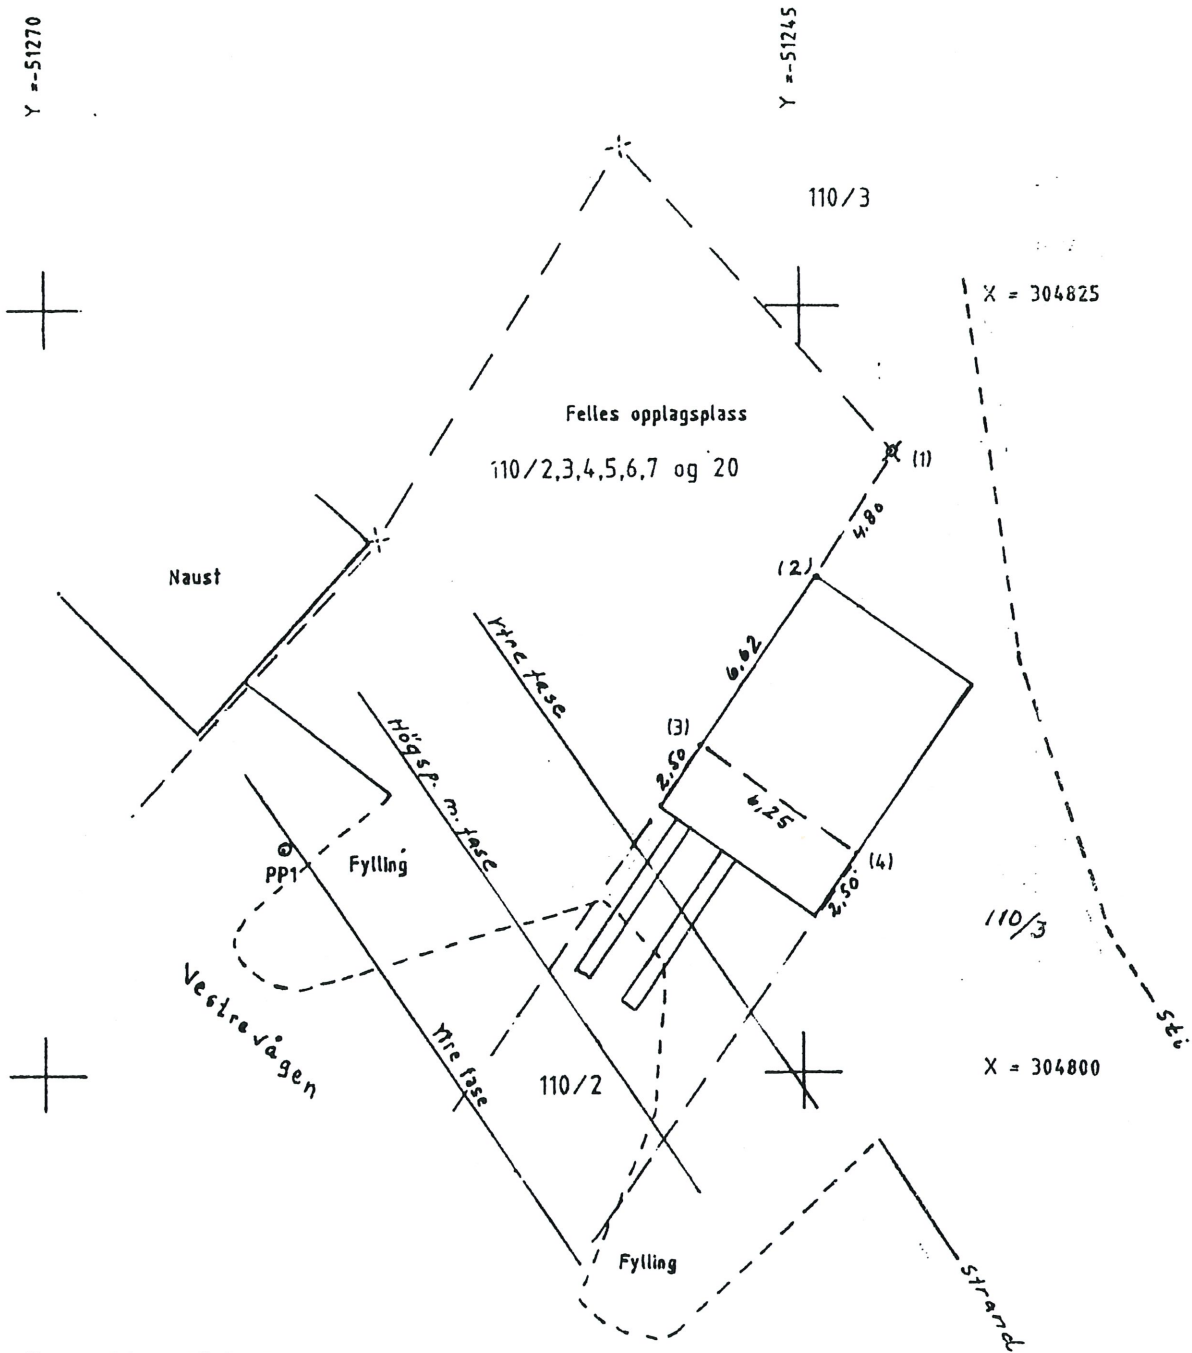

Koordinatliste:

Pkt. nr.	Avmerking	X	Y
pp 1	Borehol i fj.	304 807.35	-51 262.25
1	Kors i stein	304 820.20	-51 241.95
2	Hj. grunnmur	304 816.16	-51 244.54
3	Grensepunkt	304 810.70	-51 248.29
4	-"-	304 807.16	-51 243.14

FELTETS NAVN SYSLAK		JORDSKIFTEVERKETS KARTARKIV NR. <i>Arkivert på saka.</i>		BLAD NR <i>1</i>	KARTGRUNNLAG —	FLYOPP GAVE
KOMMUNE LINDÅS	FYLKE HORDALAND	BERORTE GNR. 110		ANTALL BLAD <i>1</i>	MÅLESTOKK 1:250	KARTLEGGINGSÅR 1986
JORDSKIFTERETT Nord- og Midthordland	SAK NR. 2/1984 Y.	FRAMLagt I RETTEN 27.11.1986	AVSLUTTET 27.11.1986	OFF BLADINDELING AF 064 5 3	ERV DIST. —	AJOURFORINGSÅR
						PRODUSENT <i>usk.verket</i>