


PLANER 1. ETASJE
BRUTTOAREAL: 56,5m²

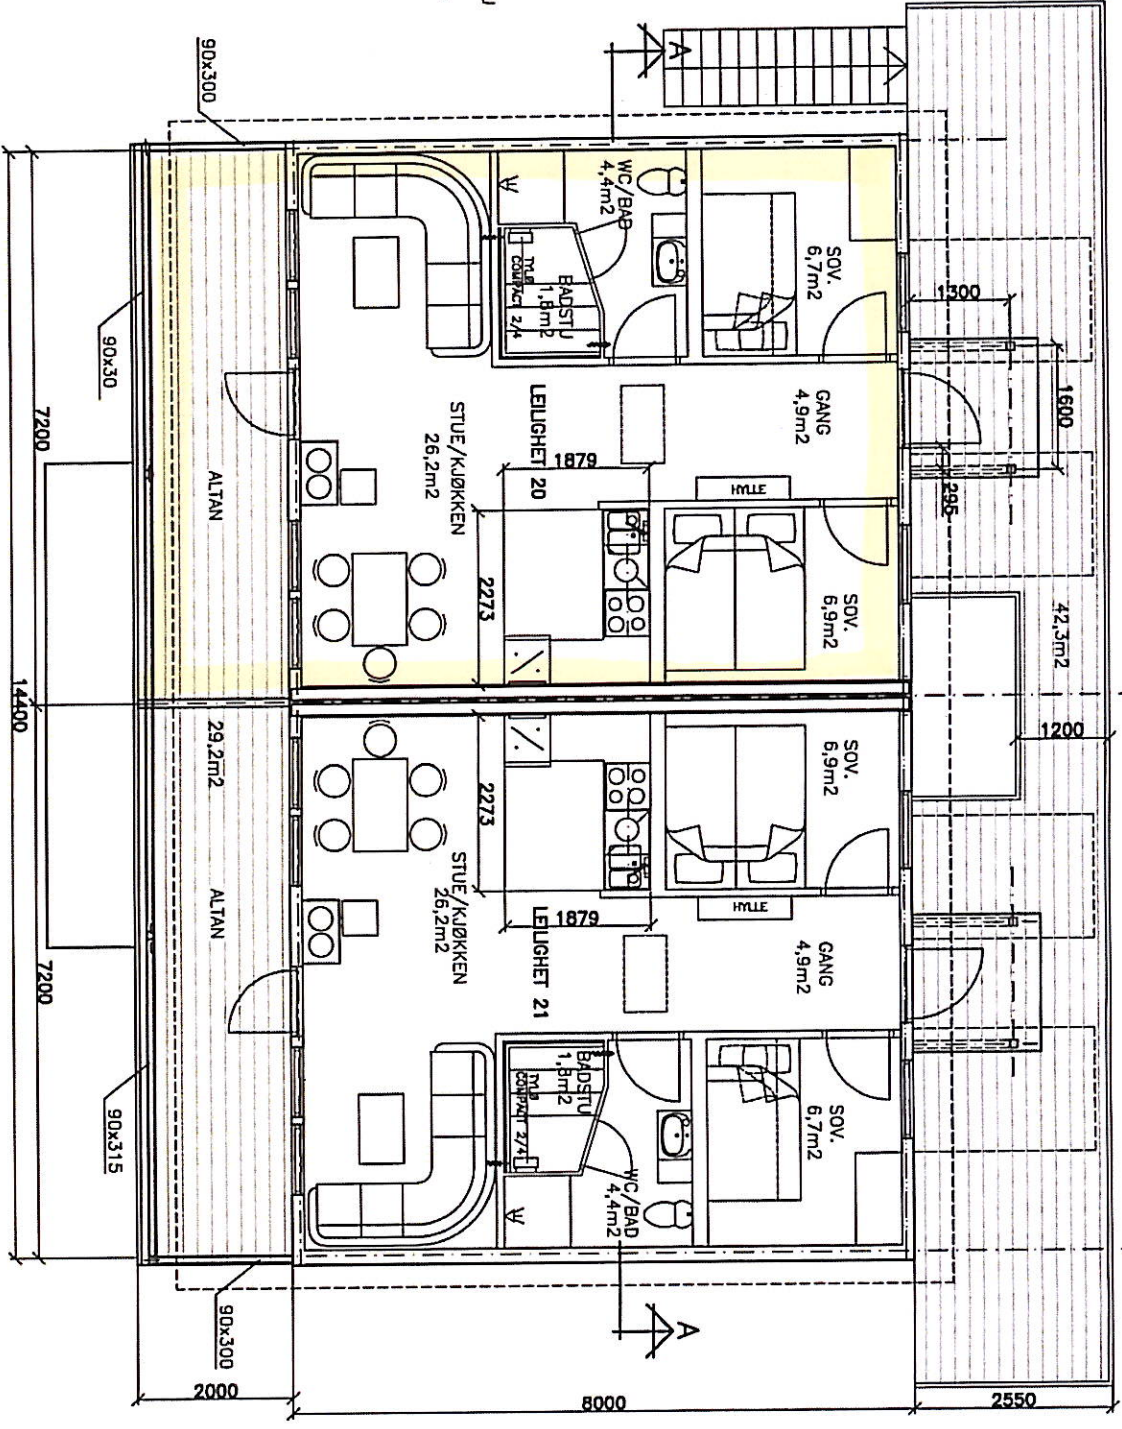

PLANER 2. ETASJE
BRUTTOAREAL: 56,5m²

SEKSJON 4
SAMLEIET MÆRRVEGEN 154-156

SOM BYGGET

TRAPP TILBETJENING	38	DIVERSE	17,02
DIVERSE			17,02
TRAPP OVER BOBLEBAD		DIVERSE	28,11
DIVERSE			28,11
			25,10
			25,10

KVALHEIM FRITIDSSENTER AS
KVALHEIMSEIET, RADØY KOMMUNE

RORBUER, ENHETER 35 - 38, PLAN 1. OG 2. ETG.

Siv.ing. Atle Sundal
5.102 . E
15
22.02.07