


LOKALISERING AV KOPIPLOTT

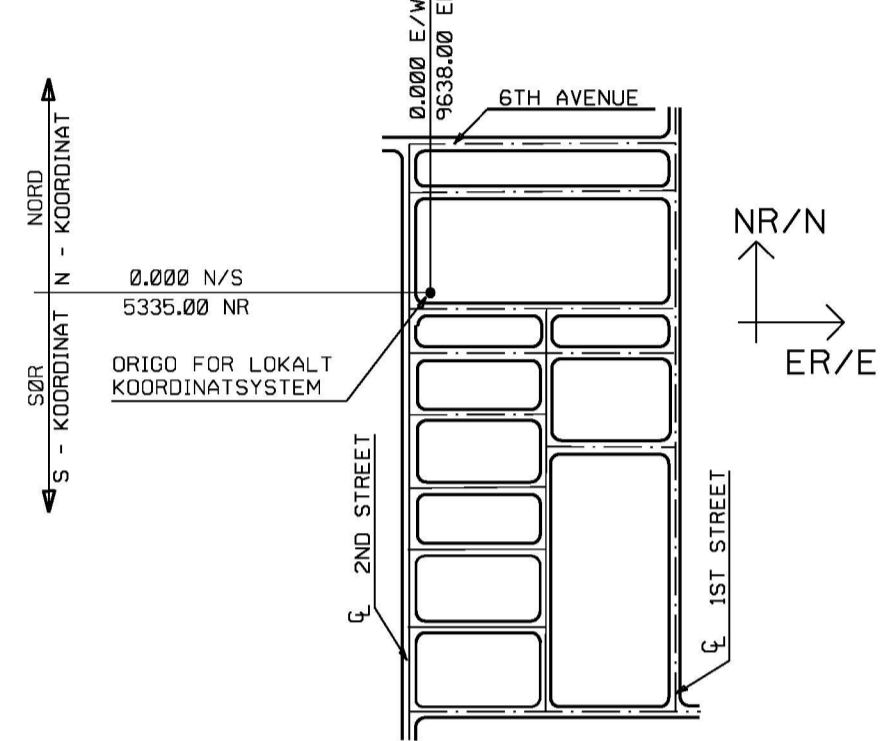


HØYDE 0.00 (HØYESTE PUNKT BETONGDEKKE) REFERERES TIL NØY KOTE 17.5 REF TR1637

TEGNFORKLARING :

SYMBOL AS-BUILT INNMÅLTE KONSTRUKSJONER	SYMBOL UVERIFISERTE KONSTRUKSJONER	
		OLJEFORURENET AVLØP
		SPILLVANN
		ØVERVANN (RENT/FØRURESET)
		DRIKKEVANN
		BRANNVANN
		PROSESSVANN
		KJØLEVANN
		DIVERSE MINDRE RØRSYSTEM
		KABELTRAU - AUTOMASJON
		KABELTRAU - ELEKTRIK
		KABELTRAU (EL/VANN)
		ØREKTE MED TRAU I GRUNNEN
		BLOKKJEDE / DUCT BANK
		KRAFTFORSYNING, HØYSPENT
		KRAFTFORSYNING, 220/380 V
		VEILYS
		TELEKABLER
		TREKKERØR
		JORDINGSKABEL, 50 mm²
		JORDINGSKABEL, 70 mm²
		JORDINGSKABEL, 95 mm²
		NEDLAGT TRASE
		MUR
		GJERDE / STEINGJERDE
		HYDRANT / MONITOR
		SLUK M/ VANNLÅS
		STAKELUKE
		FASTMERKE
		OBSERVASJONSBRUNN
		GRUNNVANN
		STOLPE
		MAST FOR FLOMYS
		JORDINGSPPYD

ANMERKNINGER:

- HØYDE FOR SELVFALLSLEDNINGER (GL), REFERERES TIL INNVEDIG BUNN RØR.
- HØYDE FOR TRYKLEDNINGER (ØP), REFERERES TIL UTVEDIG BUNN RØR.
- REF. DOK. SM-0000-G-RE-016 PKT 1.3 FOR FORKLARING AV DEFINISJONER.

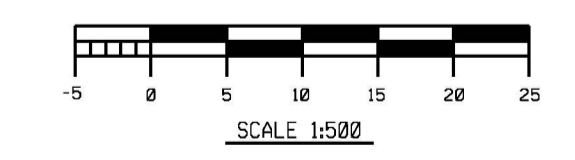

VISER ALLE KONSTRUKSJONER I GRUNNEN		DATABASE-REVISJON: 01.23	DATE: 29.06.23	MÅLESTOKK: 1:500 VED FORMAT: A1	DENNE TEGNINGEN ER VÅR EIENDOM OG MÅ IKKE KOPIERES ELLER FØREVISSES UVEDKOMMENDE.
SITUASJONSPLAN NY HALL					
equinor					
KOPIPLOTT AV TEMA PÅ UGL - KART					