




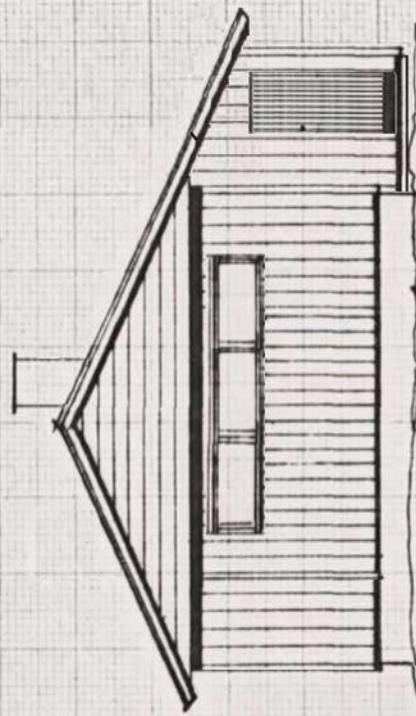


ØST

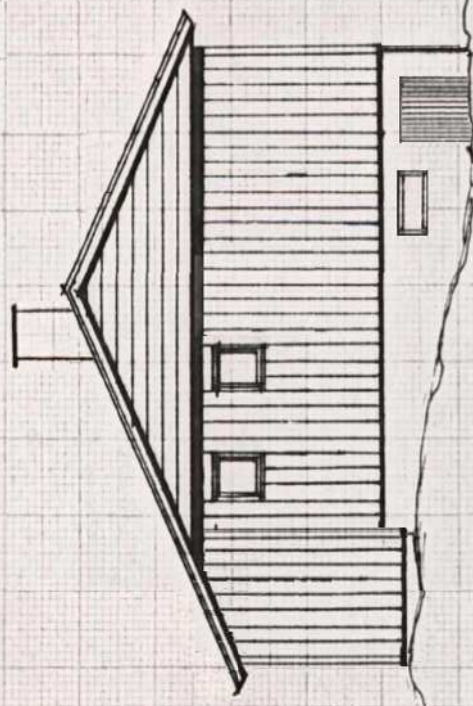

VEST

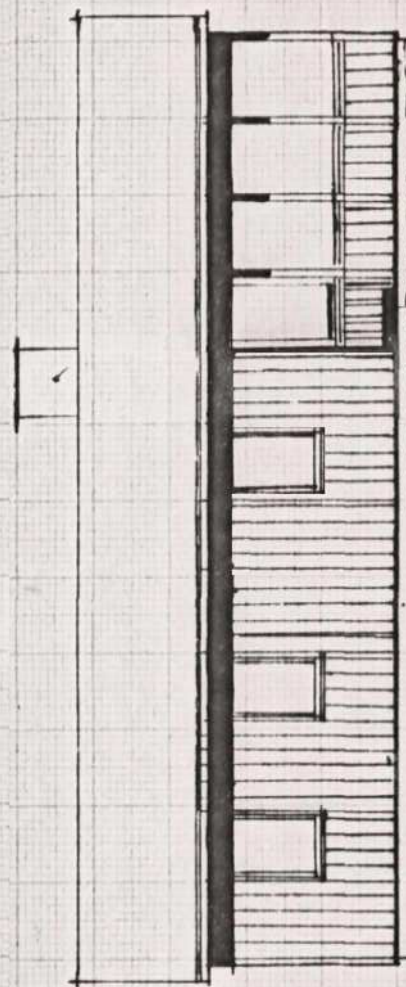

SØR

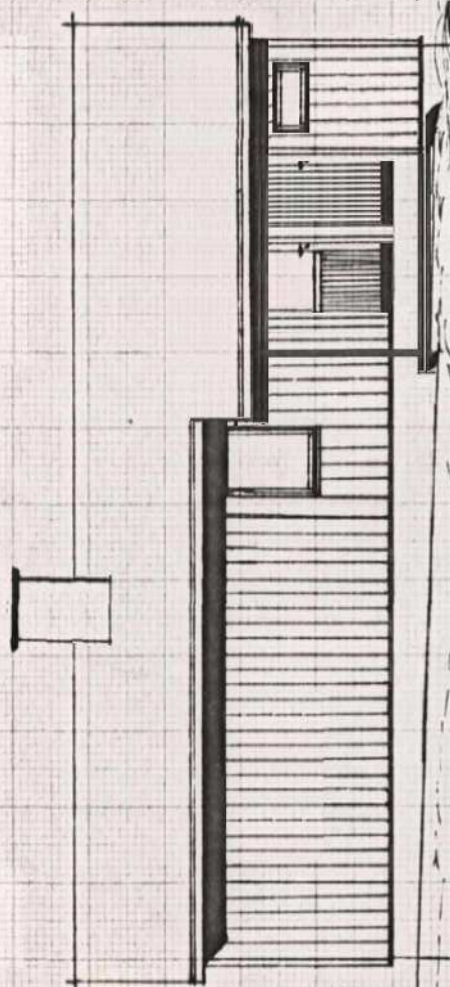

NORD

2. Nat

54-38

|                                  |                                 |
|----------------------------------|---------------------------------|
| Skjelangervegen 850 (354/38)     | TEGN.NR.<br>2                   |
| Som bygget                       | 1978                            |
| BYGGHERRE<br>PER-KRISTIAN HUSEBØ | BR.GR.FL.<br>68.42              |
| FASADER                          | NT.AREAL<br>51.6 m <sup>2</sup> |
|                                  | MÅL<br>1:100                    |