


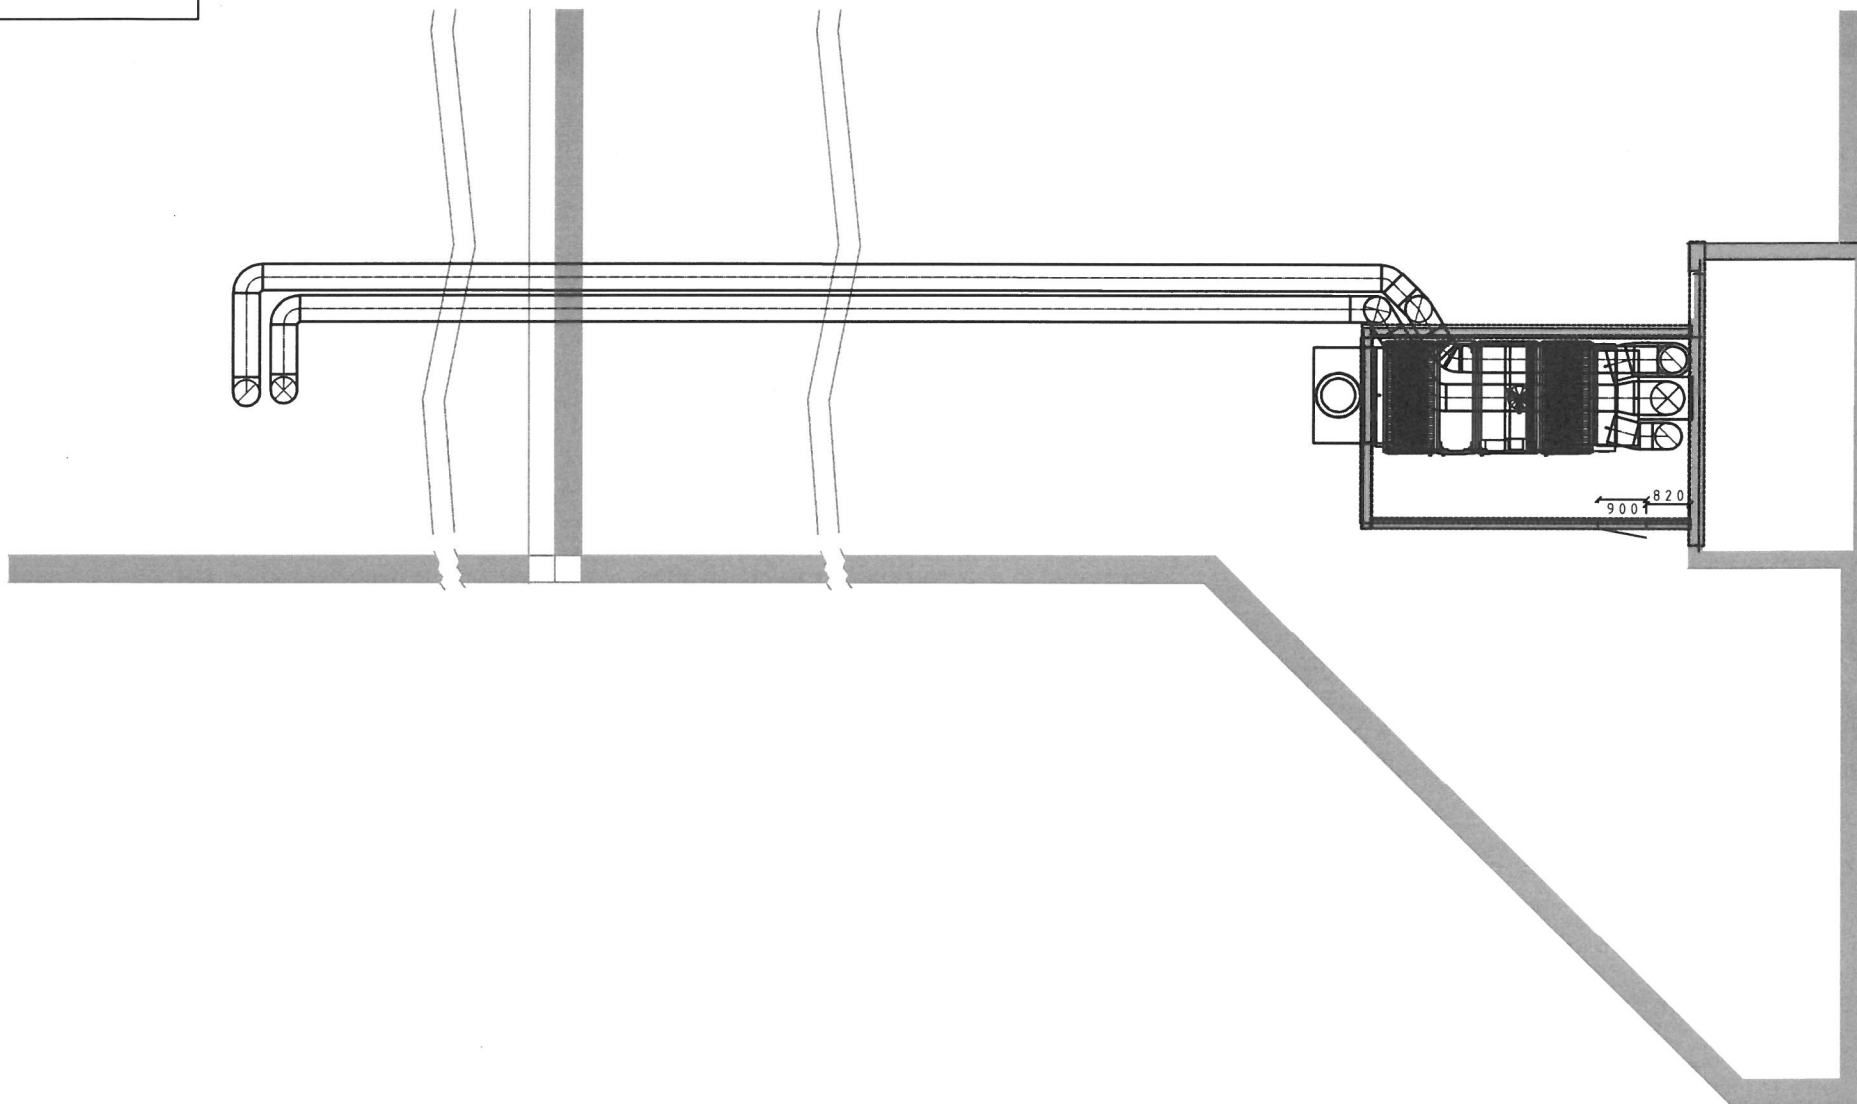

Gnr188/bnr492
Tekstilnytt og Europris

Nytt ventilasjonsanlegg

Teknisk rom på tak, målestokk 1:100, A3

Dato: 16.12.21 som bygget

