

4	Plassering av brannvegg mellom vognhall og eiendom endret	13.06.13	aam
3	Ventilasjonsrom, vas/tørkerom, dusjer endret, Arbeidsstasjon	29.05.13	aam
2	VA/Veikontor endret	29.05.13	aam
1	Garderobedel endret, div. revisjoner	24.05.13	aam

10	As built	05.05.14	aam	ksl	aam
9	Endring rom 130,131,134, flere garderskap, dører flyttet, dusjer endret	26.11.13	aam		
8	Aggregatrom, rom 145 mål endret	07.11.13	aam	ar	
7	Diverse revisjoner lagerhall, veiavdeling	16.10.13	aam		
6	Mål garderobedel	02.07.13	aam		
5	Kontor for veiavdelingsleder endret	27.06.13	aam		

Foreløpig tegning
Alvertunet
Plan 1. etasje

Skala: 1:100 (A1) Dato: 28.11.06 Teg. nr.: VSV Prosjekt nr.: 216
 Teg. nr.: A3-11 Prosjekt nr.: 216-A3-11


arkitektur as Tlf/Faks: 55 98 70 20 Besøksadr: Sønderketoppen 30
 55 98 70 29 5224 NESTLUN
 Mail/Web: firma@se-arkitektur.no Postadr: Postboks 62 Nestlun
 www.se-arkitektur.no 5652 BERGEN

Rev. Beskrivelse Endr. dato Dato Original Forvalter Teg. Kontr. Godt. J.

Lindås kommune
 Alvertunet
 Ombygging til brann- og driftsstasjon
 Plan 1. etasje

Status: As built
 Målestokk: 1:200

MULTICONSULT Dato: 10.04.13 Konstr./Tegnet: aam Kontrollert: Godt. J.:
 www.multiconsult.no Oppdragsnr.: 611154 Tegningsnr.: ARK-04-100 Rev.: 10

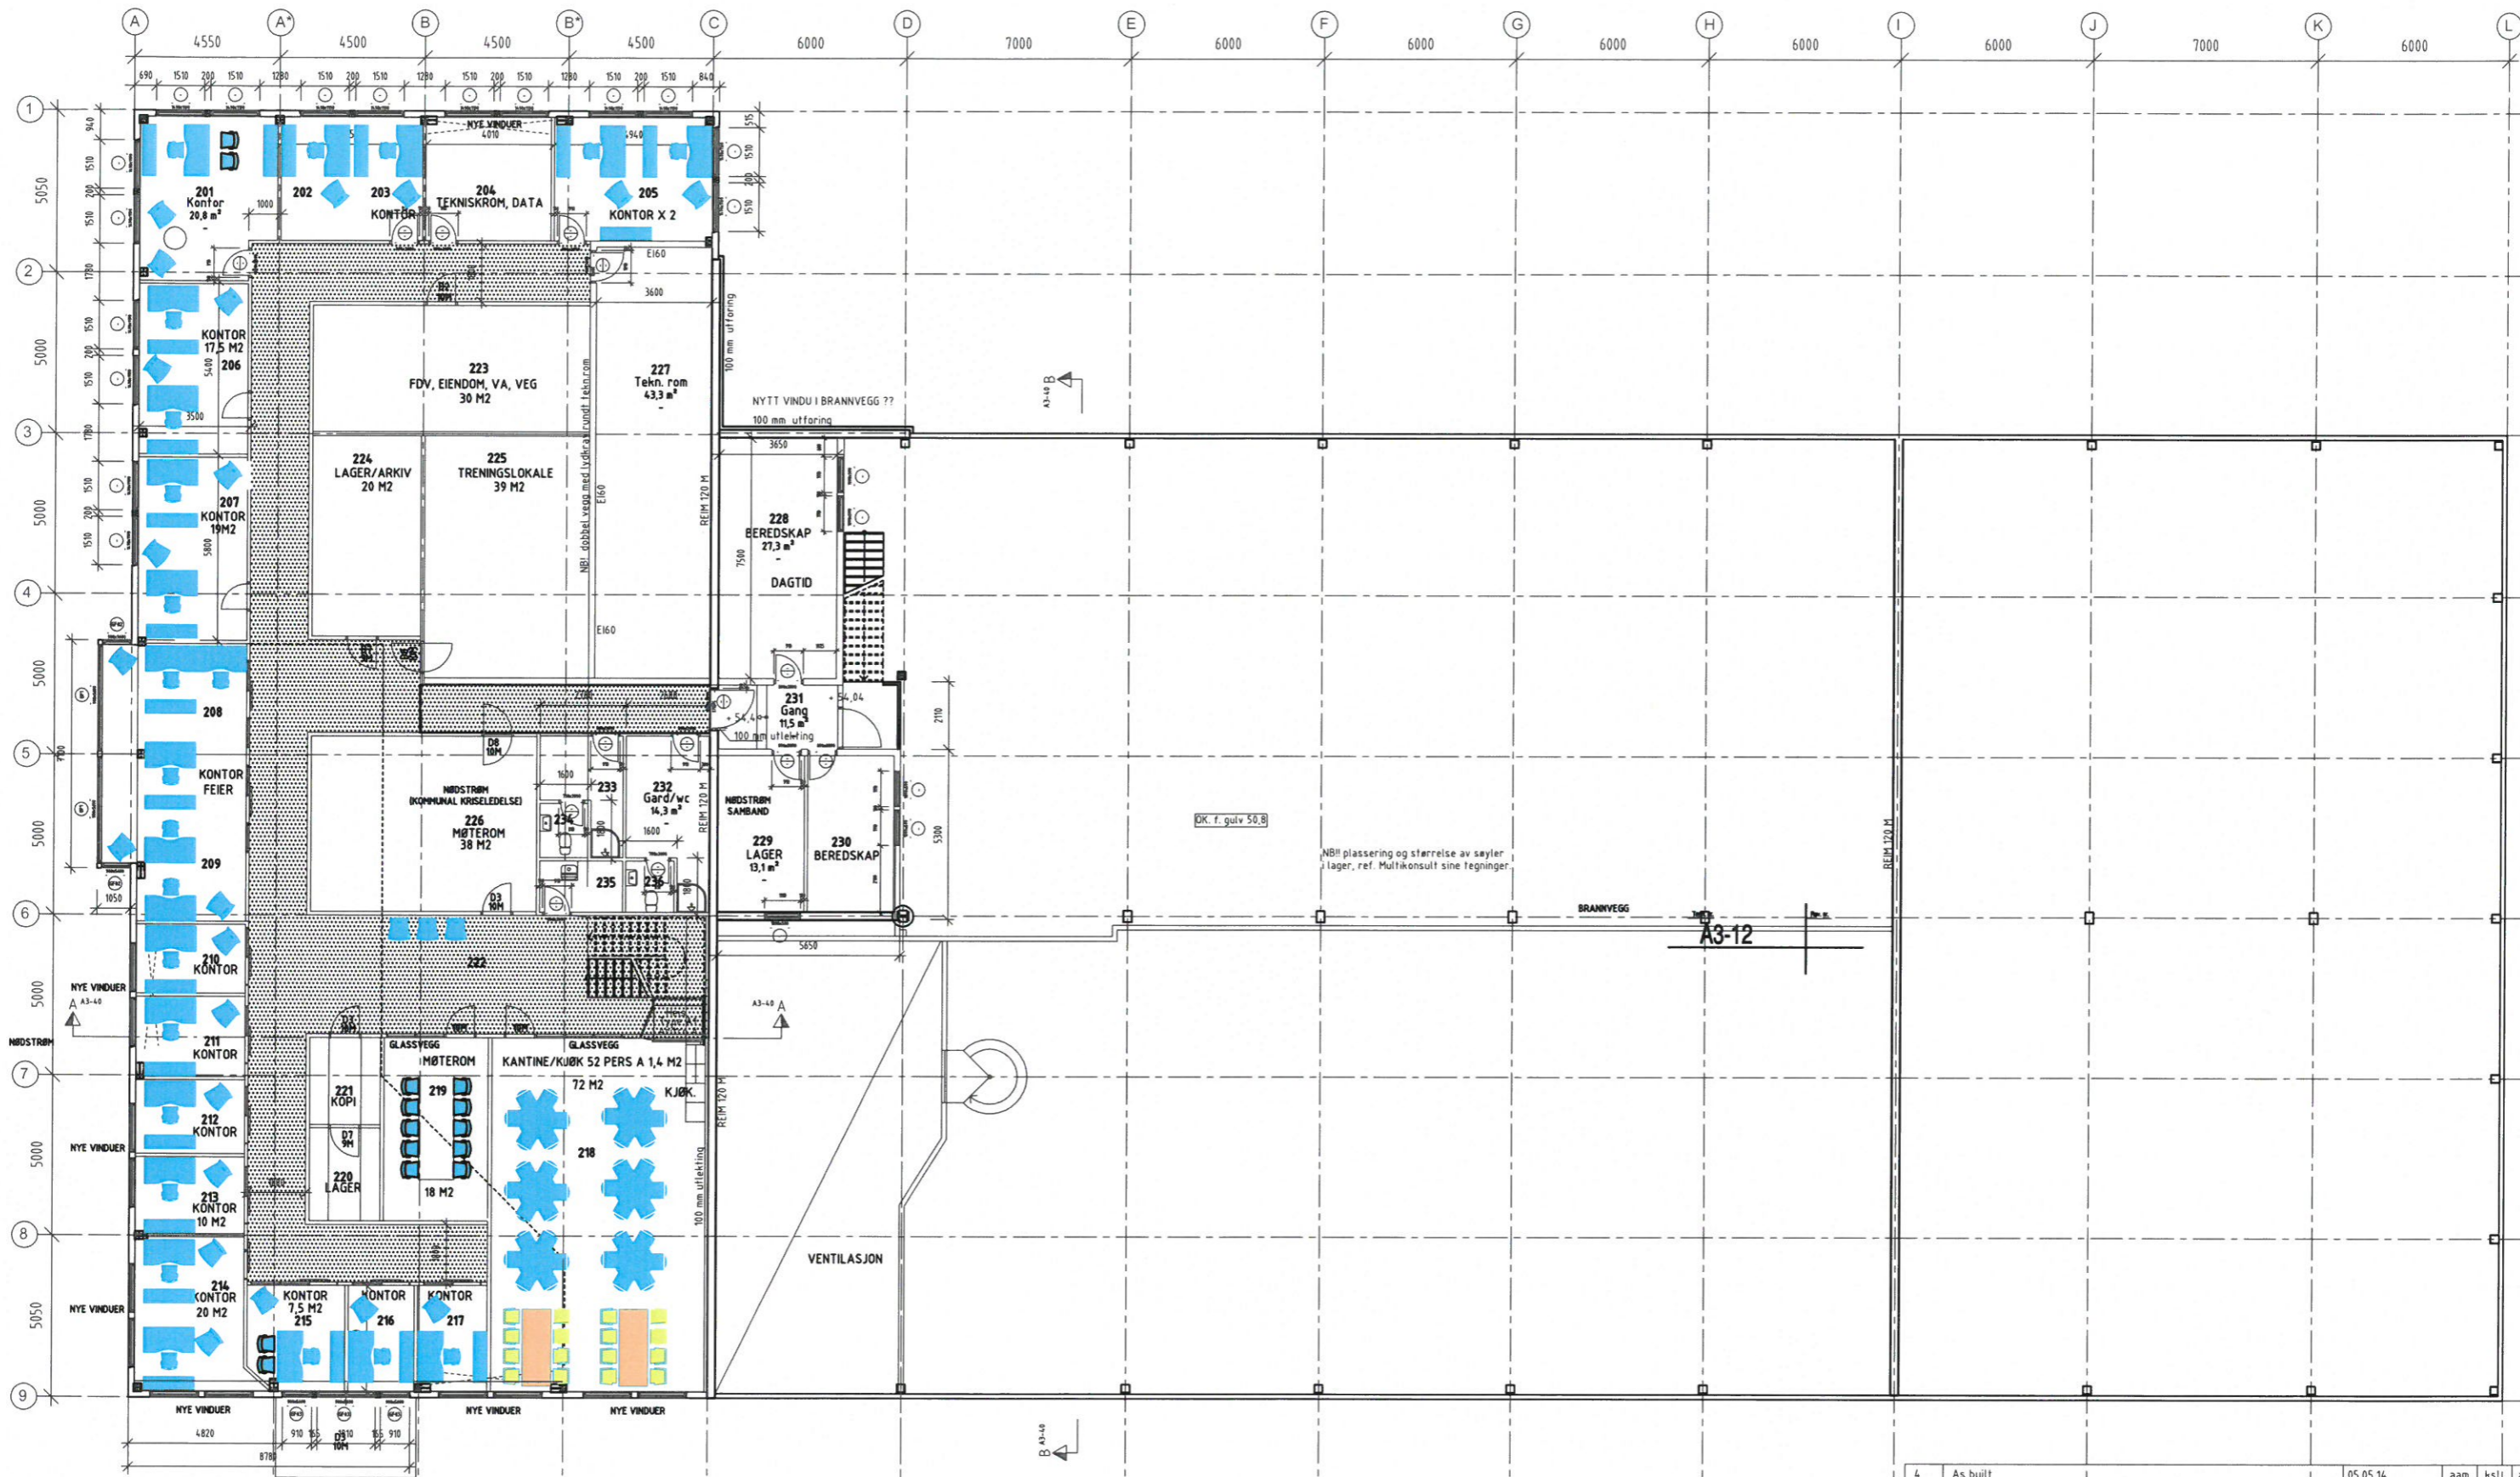

Foreløpig tegning
Alvertunet
Plan 2. etasje



1:100 (A1) 28.11.06 VSV 86

216
 A3-12
 216-A3-12

arkitektur as
 Tlf/Faks 55 98 70 20
 55 98 70 29
 Mail/Web firmo@se-arkitektur.no
 www.se-arkitektur.no

Besøksadr: Sandrekketoppen 30
 5224 NESTLUN
 Postboks 62 Nestlun
 5852 BERGEN

4	As built	05.05.14	aam	ksll	aam		
3	Kontorer akse 2-6 endret, dobbeltdør møterom og treningslokale	28.06.13	aam				
2	Plassering av brannvegg mellom vognhall og eiendom endret	13.06.13	aam				
1	Diverse revisjoner, Arbeidsilsynet	24.05.13	aam				
Rev. Beskrivelse		Endr./dato	Dato	Tegn.	Kontr.	Godk.	
Lindås kommune		Original format	A3	Fog	BYGG		
Alvertunet		Status	As built				
Ombygging til brann- og driftsstasjon		Målestokk	1:200				
Plan 2. etasje							
MULTICONSULT							
www.multiconsult.no		Dato	10.04.13	Konstr./Tegnet	aam	Kontrollert	Godk./Just
Oppdragsnr.		611154	Tegningsnr.	ARK-04-101	Rev.	4	

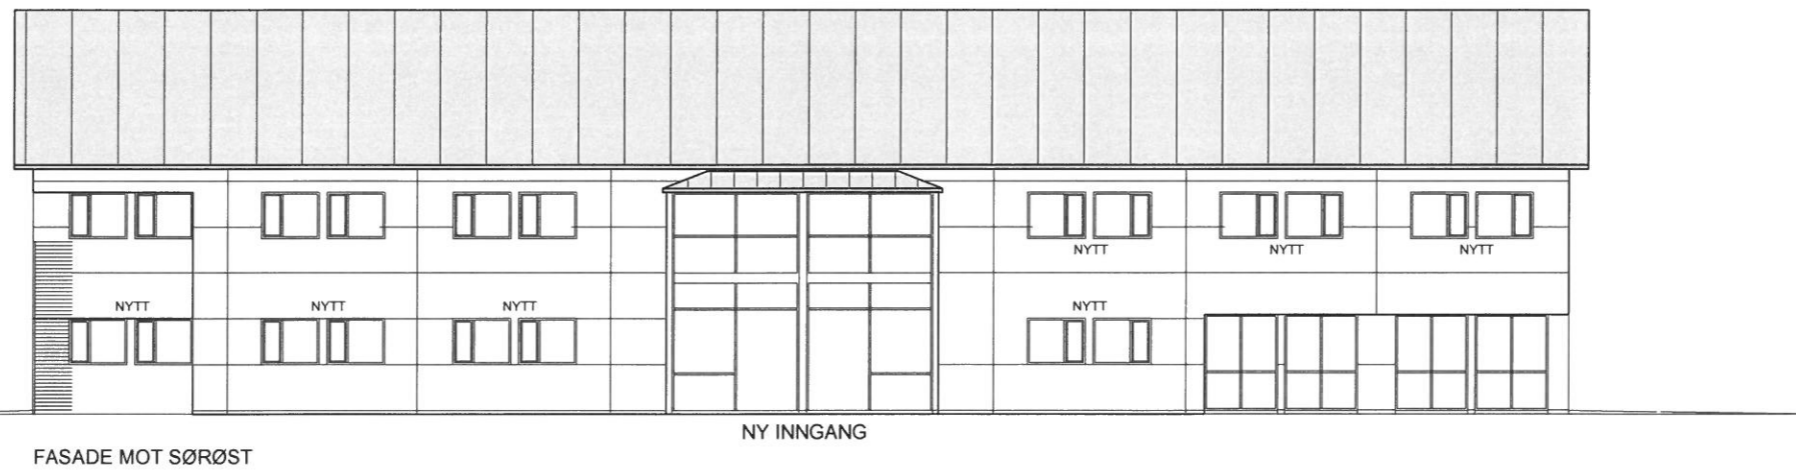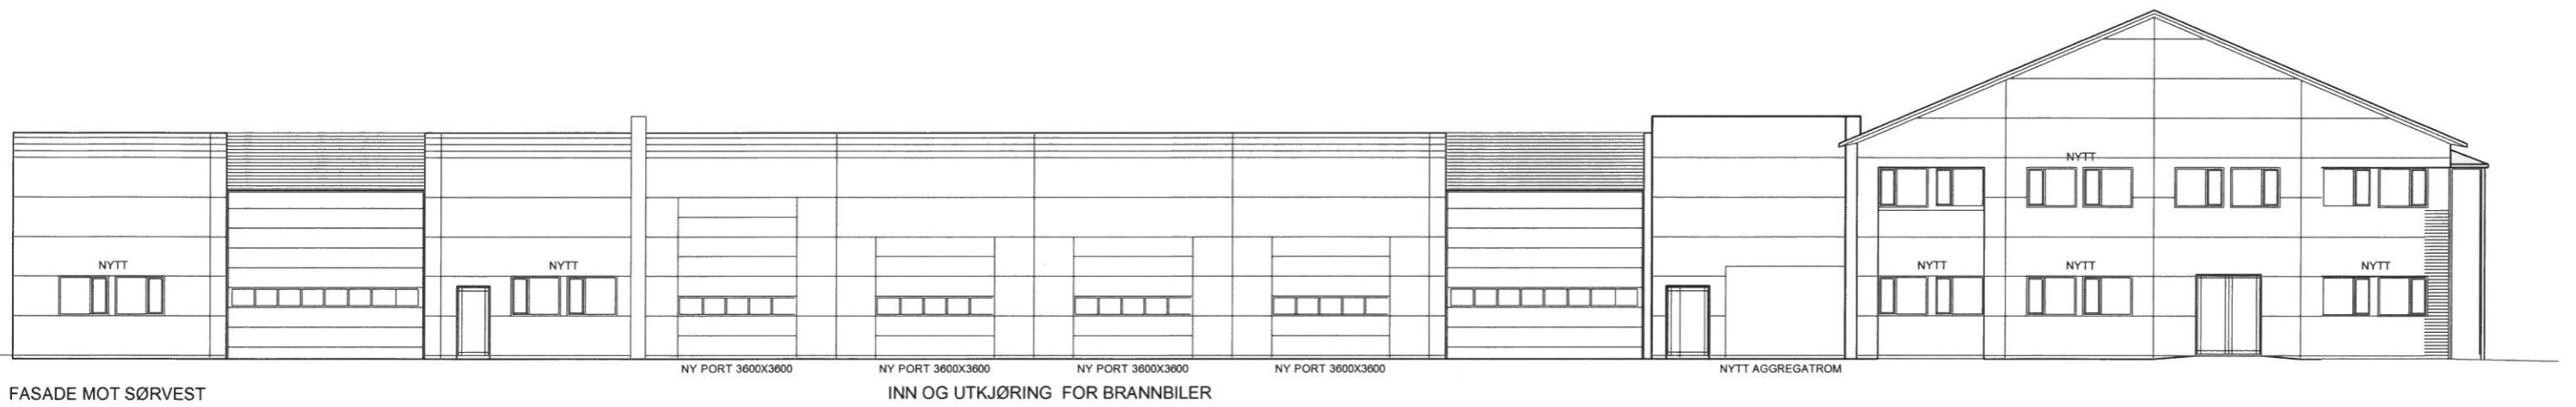

Tegn. nr. **A3-50**
Rev. nr.

3	As built	05.05.14	aam	ksl	aam
2	Søknadstegning	07.05.13	aam		
1	Høyde endret port akse H-I	10.04.13	aam		
Rev.	Beskrivelse	Endr./liste	Dato	Tegn. Fag	Kontr. Godkj.
Lindås kommune			Original format A3/4	BYGG	
Alvertunet			Status	As built	
Ombygging til brann- og driftsstasjon			Målestokk	1:200/150	
Fasader					
MULTICONSULT		Dato	Konstr./Tegnet	Kontrollert	Godkjent
www.multiconsult.no		06.04.13	aam		
		Oppdrag.nr.	Tegningsnr.	Rev.	
		611154	ARK-04-102	3	

Underlags tegning
Alvertunet
Fasader - Forslag 1


Tegn. nr. **A3-50**
Rev. nr. **216-A3-50**

1:100 (A1)

Til/Faks 55 98 70 20
55 98 70 29
Mail/Web firma@se-arkitektur.no
www.se-arkitektur.no


Besøksadr: Sandbrekktoppen 30
5224 NESTUN
Postadr: Postboks 62 Nesttun
5852 BERGEN

Prosjekt nr. **216**

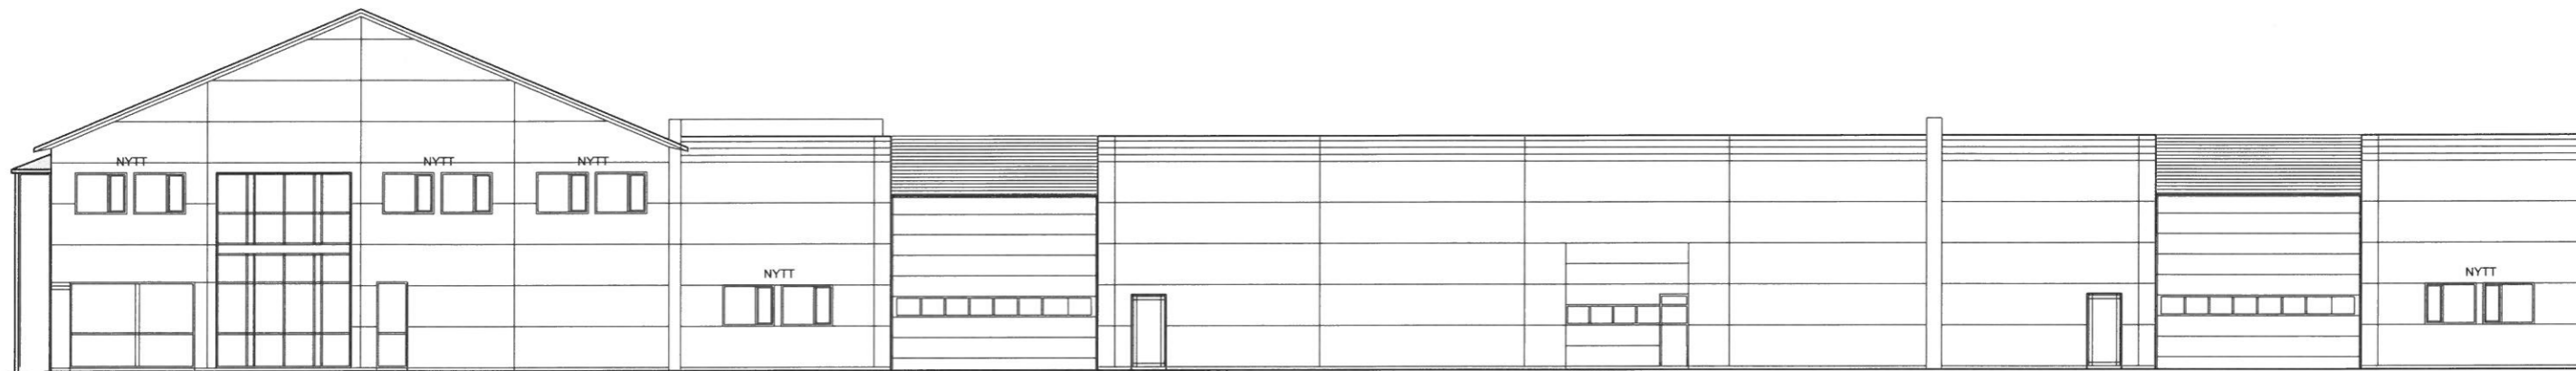

EKSIST. INNGANG UTGÅR
 FASADE MOT NORDØST

NY PORT 3600X3600
 MIDØR

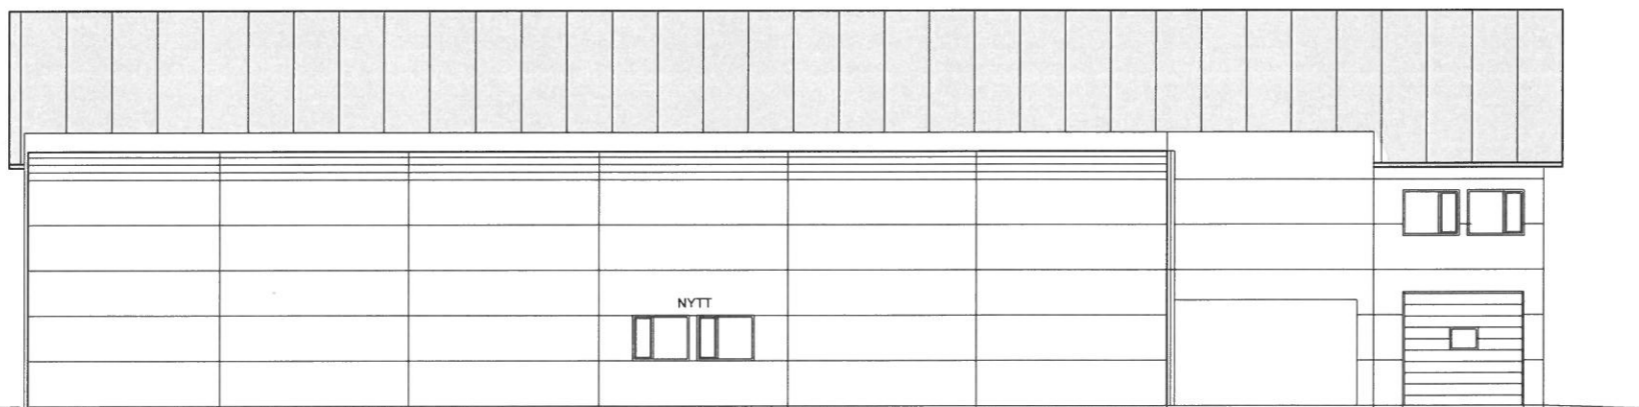

FASADE MOT NORDVEST

AGGREGATROM
 RESERVEKRAFT

NYTT VINDU I DØR
 EI 30 GLASS

Fig. nr. A3-51
 Rev. nr.

4	As built	05.05.14	aam	ksl	aam
3	Søknadstegning, dør inntegnet ny port	22.05.13	aam		
2	Søknadstegning, nabovarsel	07.05.13	aam		
1	Nye vinduer fjernet fasade nordvest akse 3-8, fasade nordøst akse E-J	02.05.13	aam		

Rev.	Beskrivelse	Endr./liste	Dato	Tegn.	Kontr.	Godkj.
Lindås kommune			Original format	Fag		
Alvertunet			A3/A4	BYGG		
Ombygging til brann og driftsstasjon			Status			
Fasader			As built			
			Målestokk			
			1:200/300			
MULTICONSULT			Dato	Konstr./Tegnet	Kontrollert	Godkjent
www.multiconsult.no			06.04.13	aam		
			Oppdragsnr.	Tegningsnr.	Rev.	
			611154	ARK-04-103	4	

Underlags tegning
 Alvertunet
 Fasader - Forslag 2

1:100 (A1) 28.11.06

se arkitektur as

Til/Faks 55 98 70 20
 55 98 70 29
 Mail/Web firma@se-arkitektur.no
 www.se-arkitektur.no

Besøksadr: Sandbrekktoppen 30
 5224 NESTLUN
 Postadr: Postboks 62 Nesttun
 5852 BERGEN

216
 A3-51
 216-A3-50

