

SØKNAD OM ENDRING

VESTLANDSHUS MJELDE AS
5286 HAUS - TLF. 56 39 78 78
ORG.NR. 977 071 003 MVA

12.08.16 DA

- Målte Grenser
- Registrerte Grenser
- Udefinert grenser
- ↑ Terenngmålte grense
- Konstruert grensepunkt
- Bolig
- Bnstad m leilighet
- Vanningshus
- Storre bustader
- Hytte feriehns
- Garasje uthns
- Industri lager
- Andre bygge

Beliggenhet og høyder ma oppfattes som orienterende.



Lindås kommune
Geodata avdeling

Påtegning:
GNR 137 BNR 645
Plassering bolig, adkomstvei, murer, snittangivelse

05.06.2016

Dato: 2013.06.20
Sign: Lima

situasjonskart



1:200

583

137 345


Ny plassering av mur opp mot tidligere godkjent

Som godkjent i byggeskilletelse!

VESTLANDSHUS MJELDE AS
5286 HAUS - TLF. 56 39 78 78
ORG.NR. 977 871 003 MVA
12081624

Blå linjer = oppført mur (målt med kikkert)

02

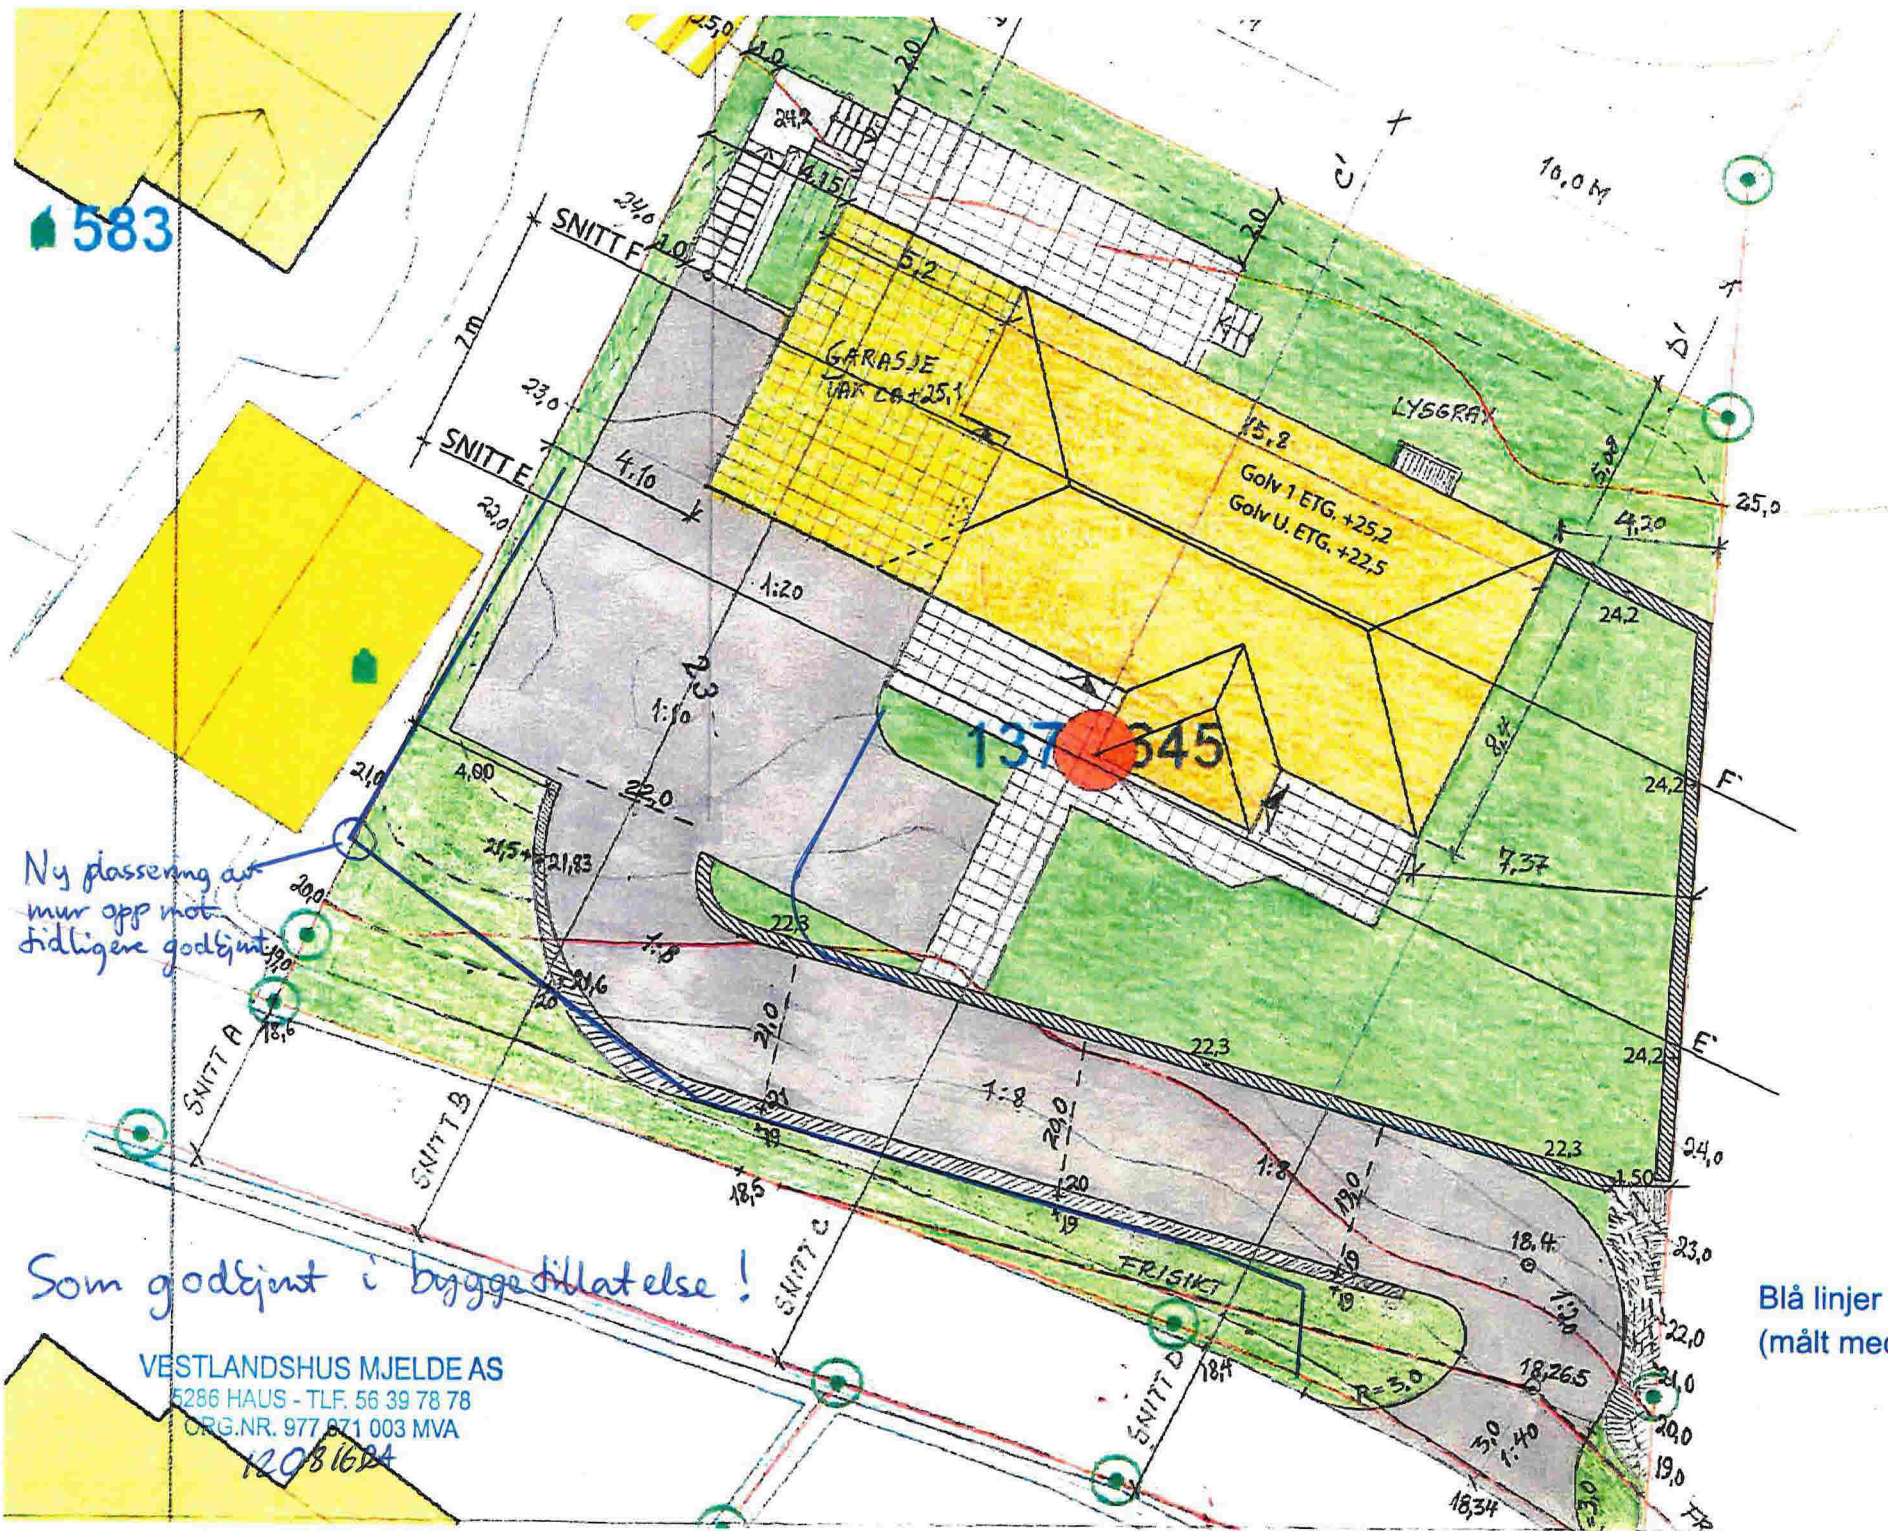

Tomteplan 1 :200 på situasjonskart

Tiltakshaver: Eivind Sjursen og Linda Hugvik

Byggeplass: Brørakastet 42, 5911 ALVERSUND

Kommune: LINDÅS


Gnr/Bnr: 137/645





VESTLANDSHUS MJELDE AS



5286 HAUS - TLF. 56 39 78 78

ORG.NR. 977 071 003 MVA

010916 0A

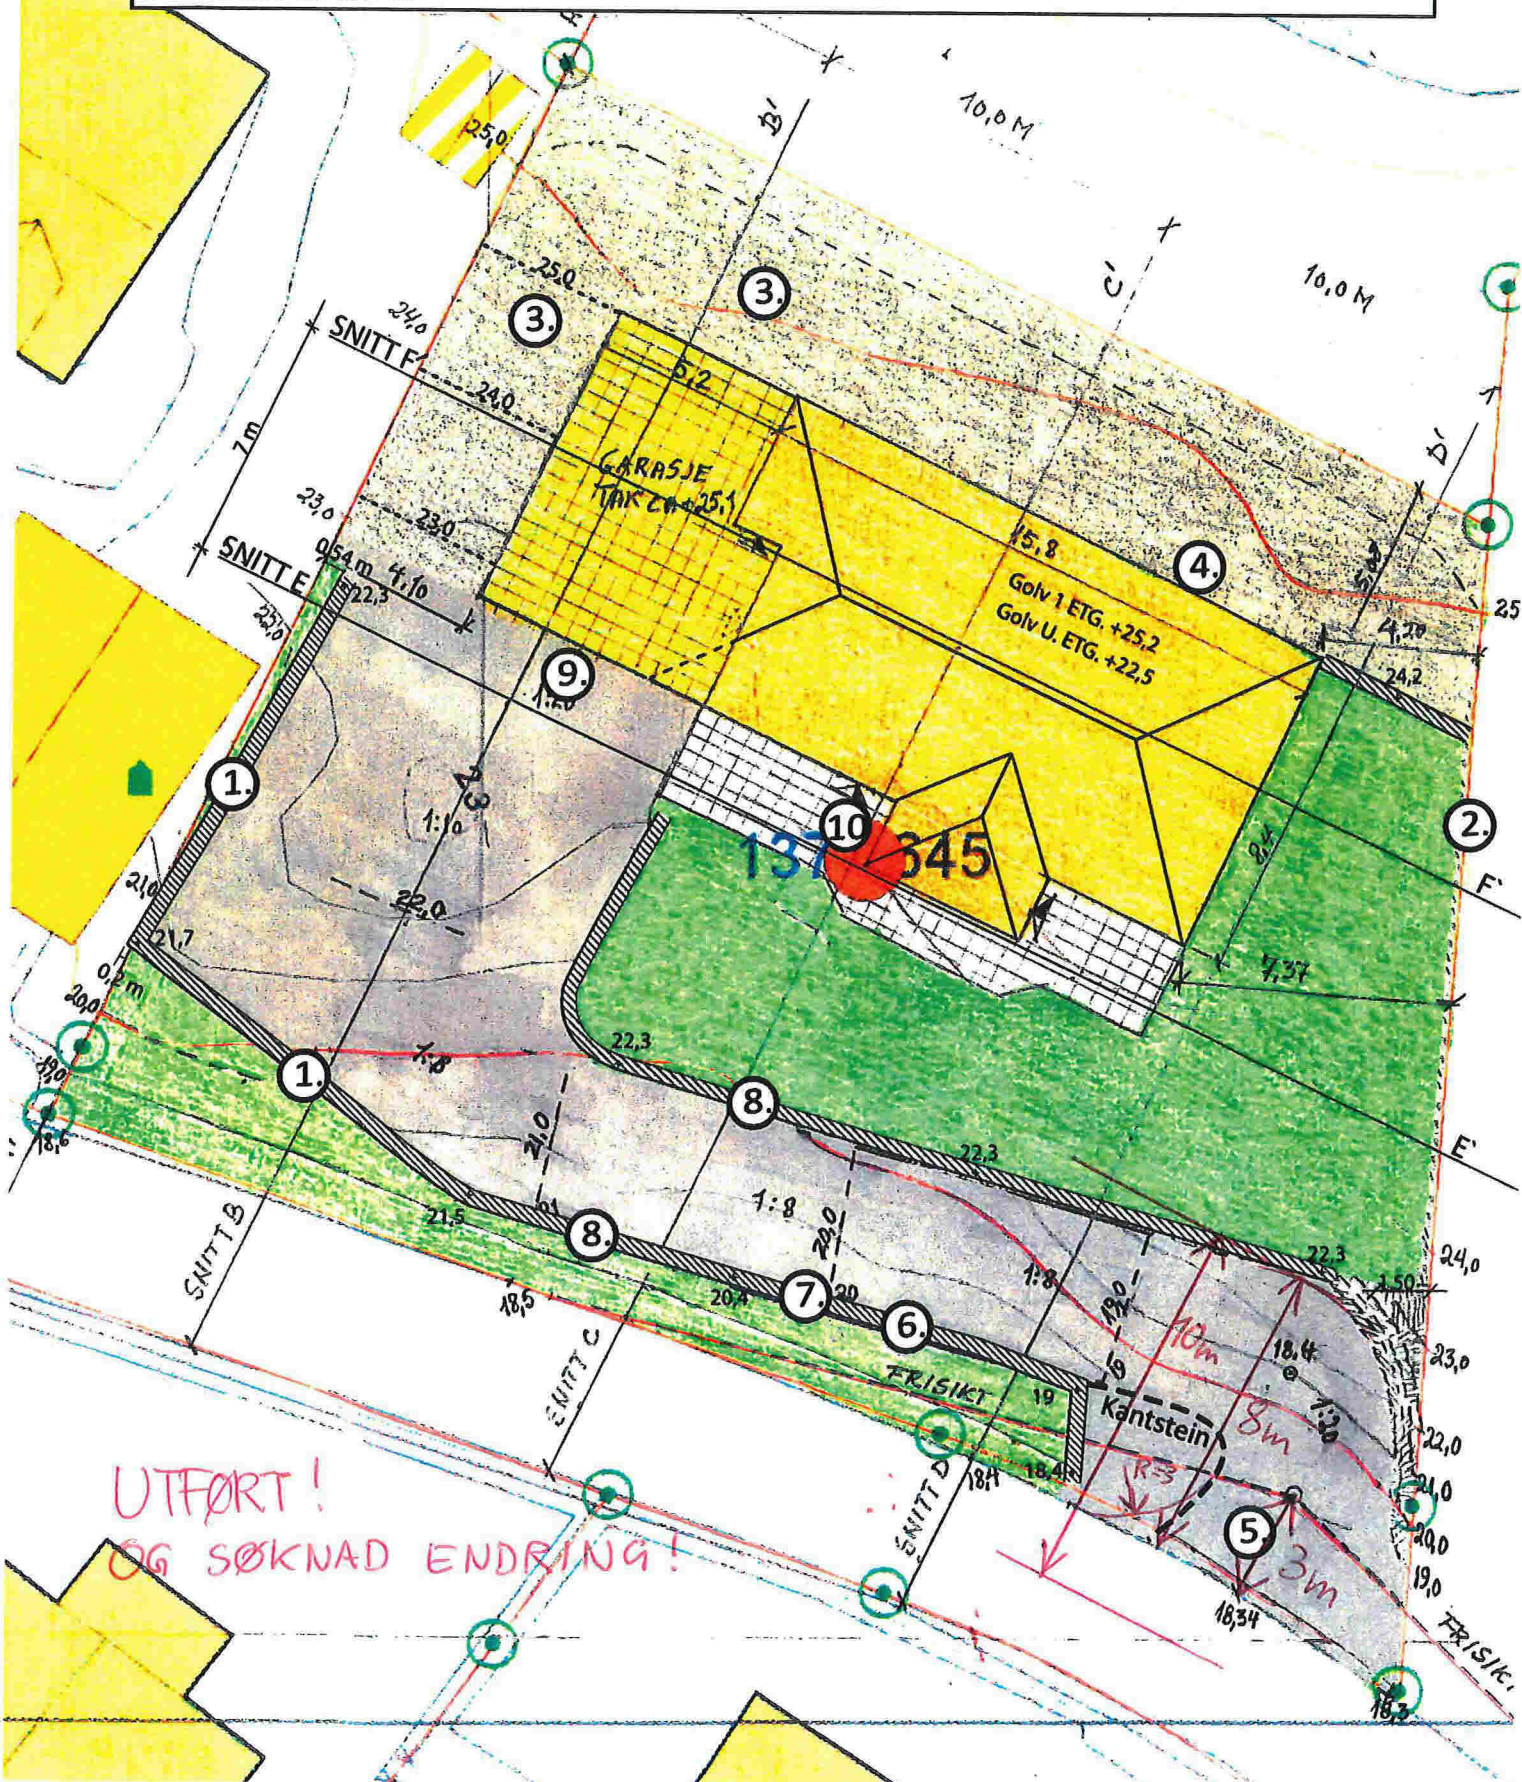


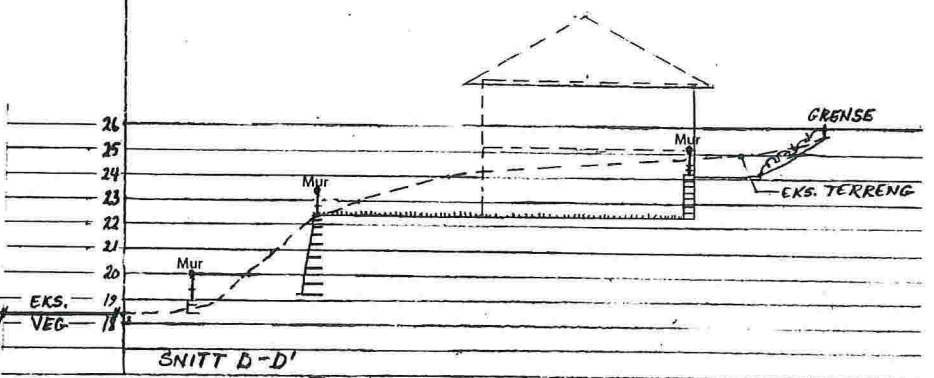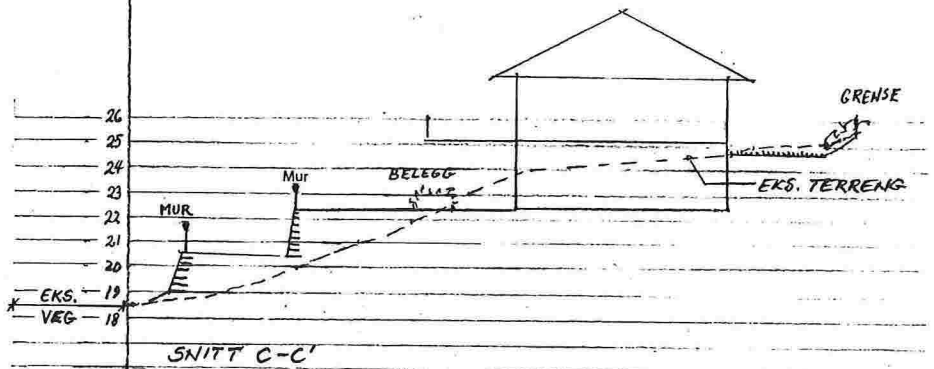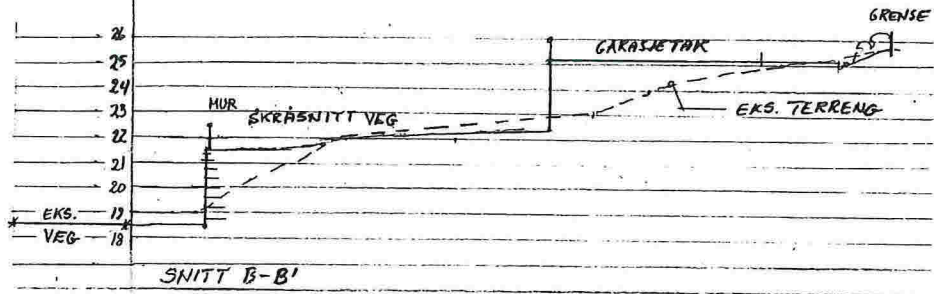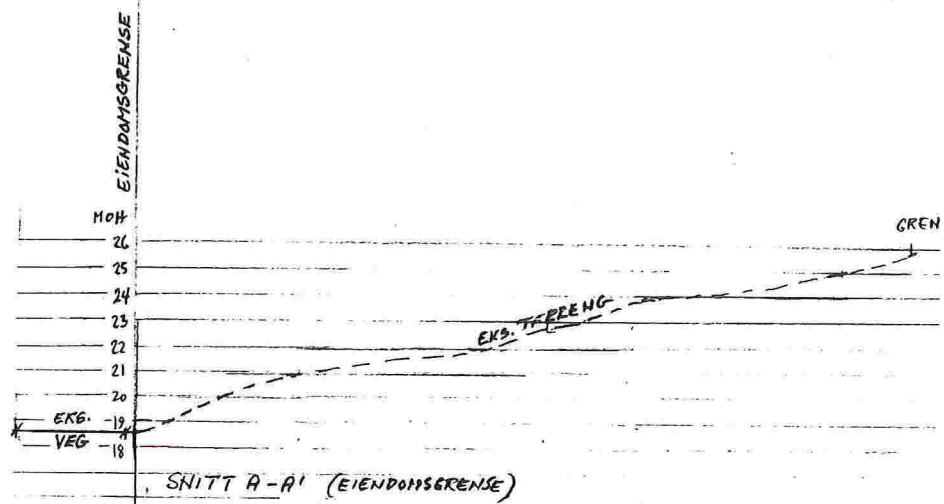

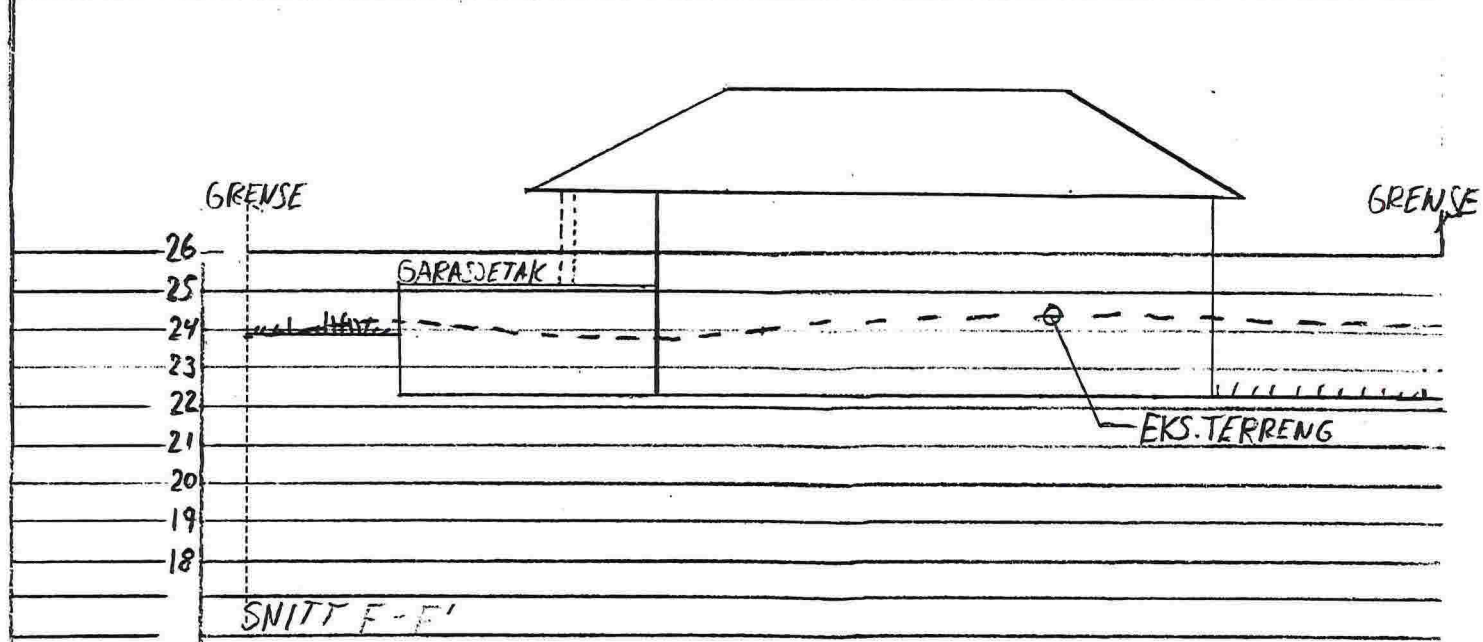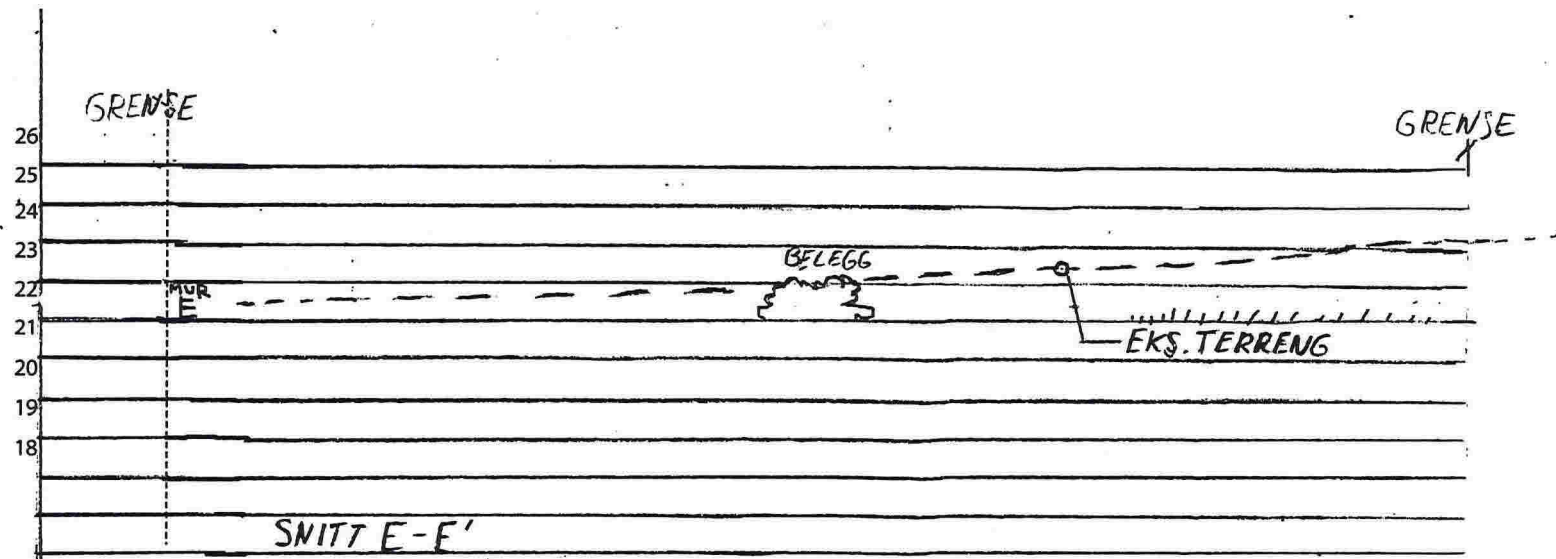

SØKES ENDRET TIL

DS

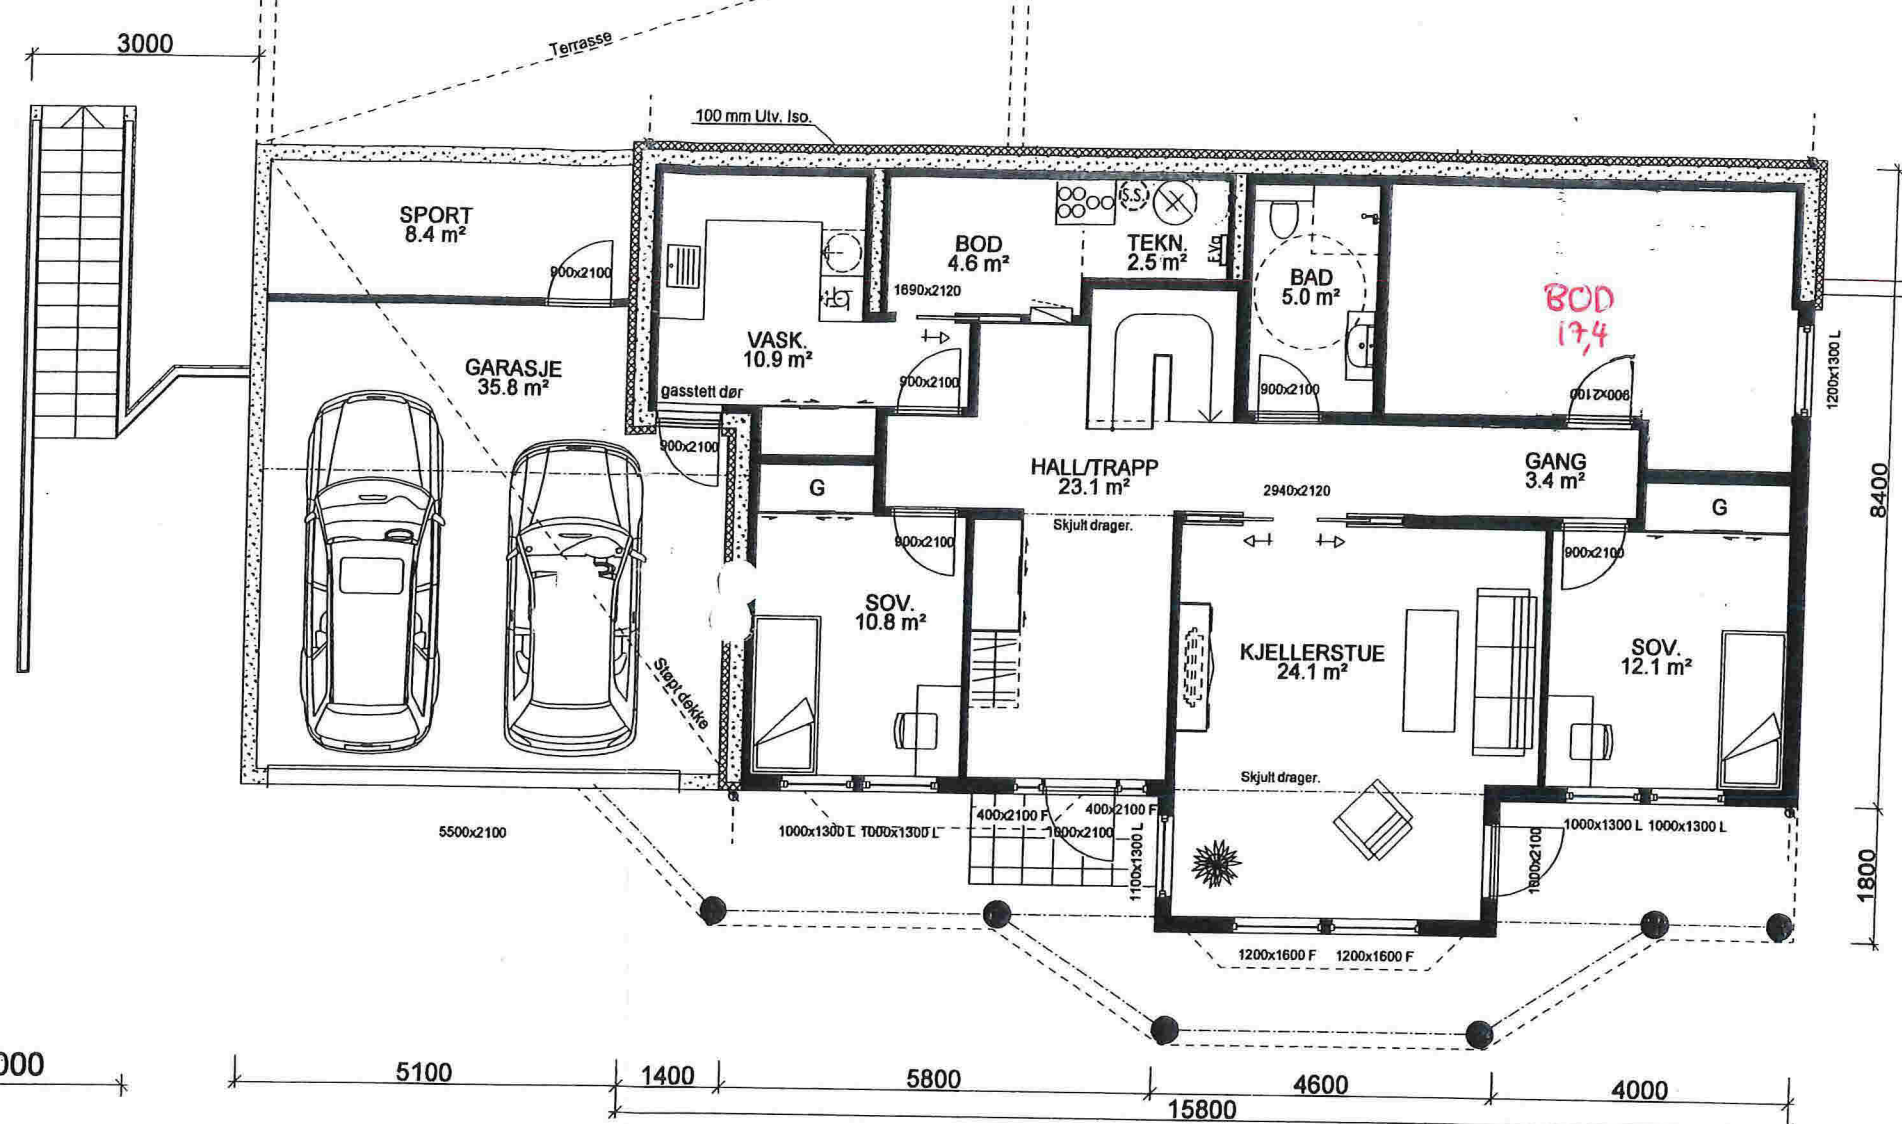


UNDERFTASJE: 121,0 m² + GARASJE: 35,8 m² + SPORT: 8,4 m² BRA

Som bygget!
SØKES ENDRET TIL!

Ta forbehold om skjulte dragere.
Må sjekkes opp mot ventilasjonsprosjekterende.

REV.7 29.12.14 hd
REV.6 22.12.14 hd
REV.5 06.02.14 vhh

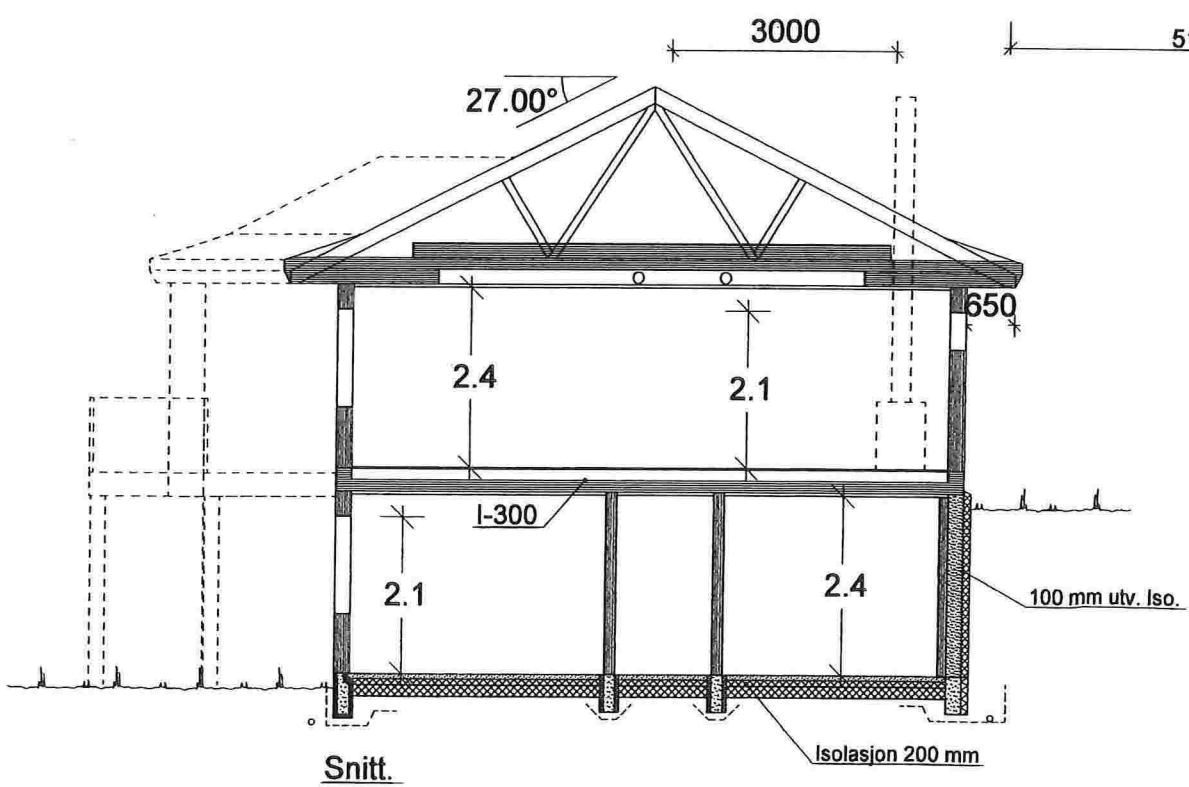

VESTLANDS HUS		Tiltakshaver: Eivind Sjørven		TRYGGE HJEM	
Hustype: Spesial		Plan		SKALA 1 : 100	
Byggeplassens adresse: Brørakastet 42, 5911 Alversund, Lindås			ARKIV NR.:		Tegningsnr. 504
G.nr. 137	Br.nr. 645	Er tegning klarert for bestilling, kontrakt og søkning ?		Ja	Prosj.nr. 118v
VESTLANDSHUSGRUPPENS ARKITEKTKONTOR - 6018 ÅLESUND - TLF. 70 17 89 00 TEGNINGEN MÅ HVERKEN HELT ELLER DELVIS KOPIERES ELLER BENYTTES VED TILTAK SOM VESTLANDSHUS IKKE MEDVIRKER I.					