




endringer fasade as built:
 1. glassrekkverk fasade sør sør-vest samt halve øst sør-øst
 2. 1m2 ekstra grunnmur sportsbod øst-sør øst

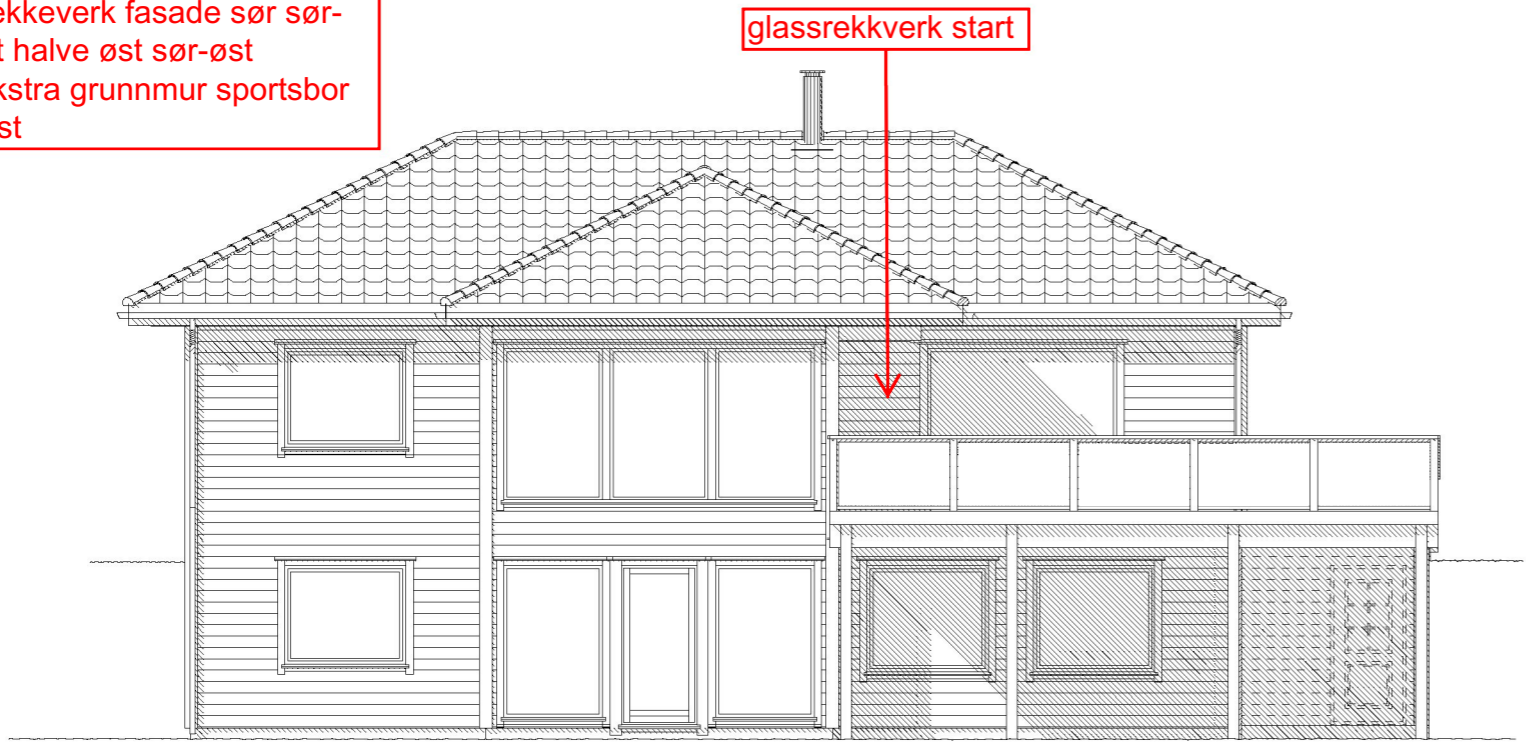


FASADE SØR-SØR VEST

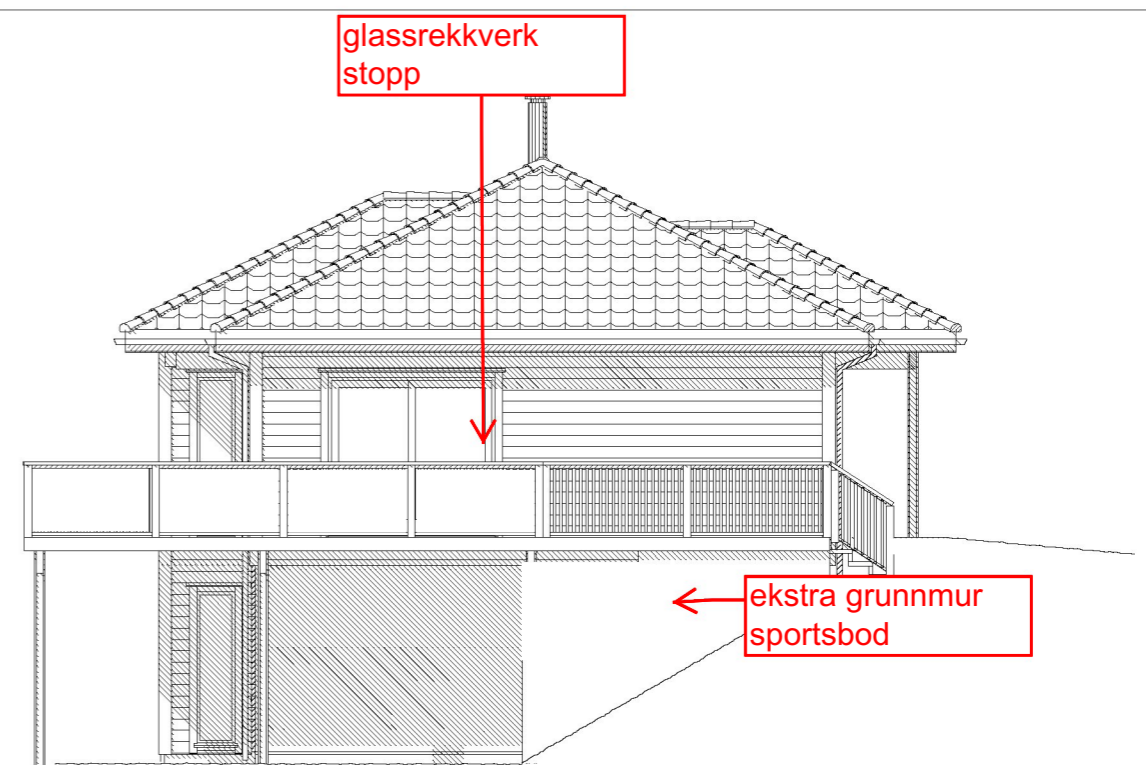


FASADE ØST-SØR ØST

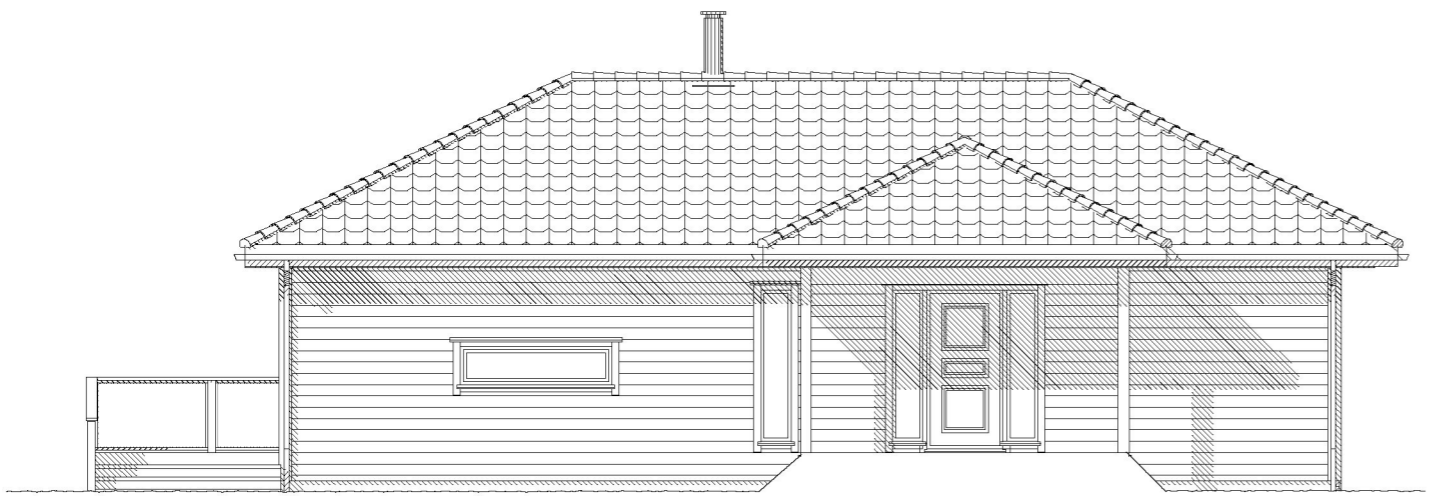


FASADE NORD-NORD ØST

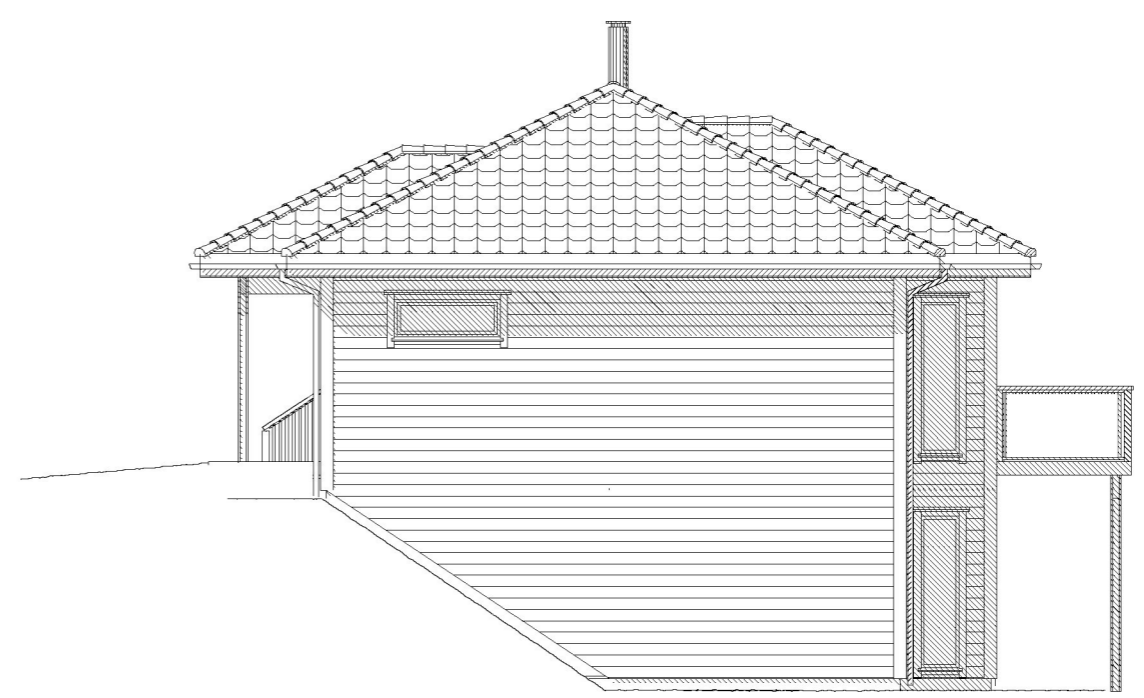


FASADE VEST-NORD VEST

C	Byggesøknadstegninger	AGS	16.06.15		
B	Tegnet inn alternativ sportsbod	AGS	15.06.15		
a	Byggesøknadstegninger	AGS	15.06.15		
Rev.nr.:	Rev.:	Tegn. / Dato:		Kontr.:	
Tiltakshaver : Tonje H Aarland og Aleksander Nævdal				Nr. A05-	
Byggeplass : Eknes Ytre					
Kommune : 5993 Lindås					
Målestokk: 1:100	DAK av: SL	Dato: 12.03.15	Kontr.:	Dato:	Arkivnr.:17003
Tegning FASADER			Hustype OPAL VAR		
Arkitekt:		Denne tegning tilhører Nordbohus AS. Etterligning kfr. lov om åndsverk av 12.5.1961.			

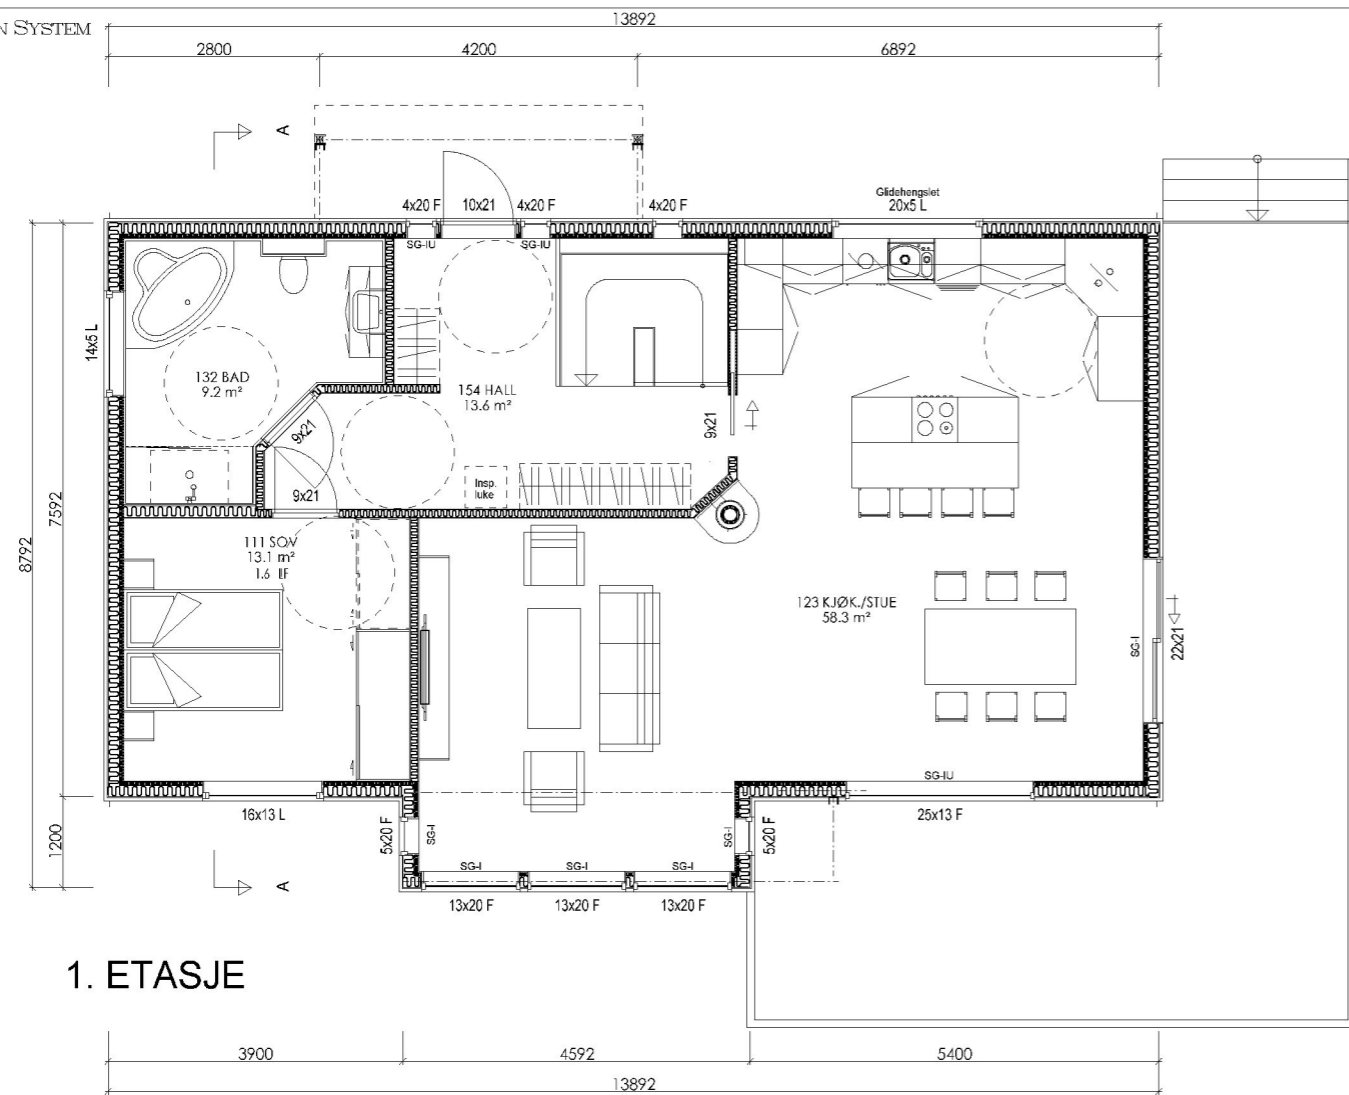

1. ETASJE

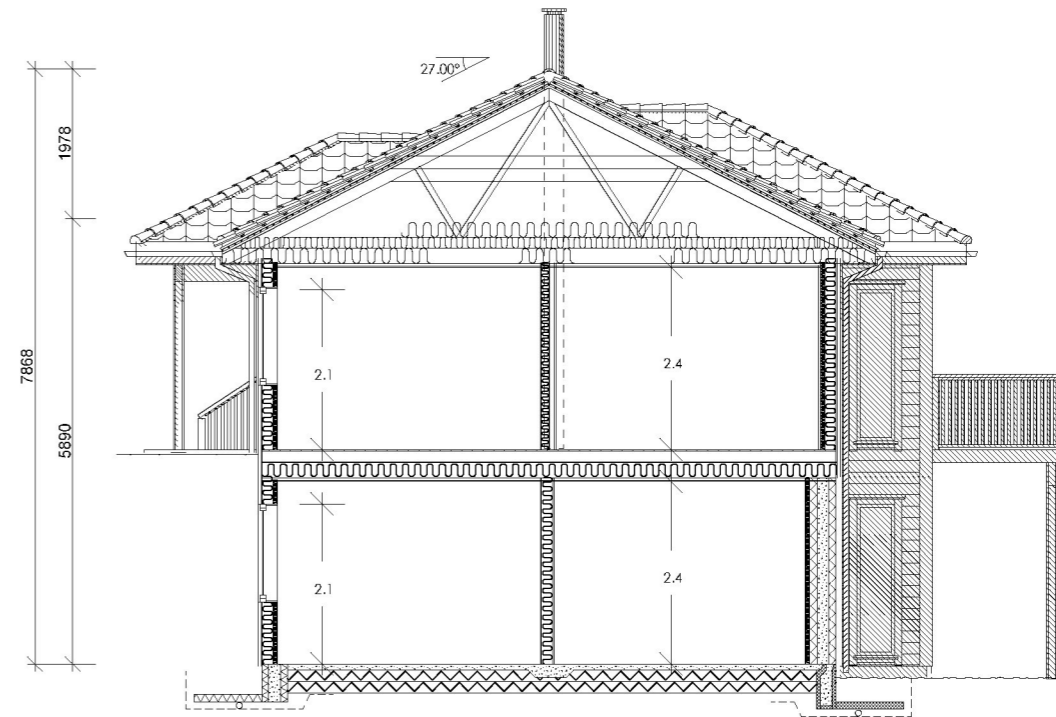

SNITT A-A



UNDERETASJE

Endringer plan as built:
1. forstørret sportsbod fra 5m2 til 8,6m2

Tegning/prosjektering er ikke kontrollert mot plassering i terreng.

SG-IU	Sikkerhetsglass innside/utside
SG-I	Sikkerhetsglass innside
SG-U	Sikkerhetsglass utside
Vindu f.o.m. andre etg. skal ha barnesikring	

For isolasjonsmengder og U-verdier, se varmetapsberegning

Målsetting på utside stenderverk/mur

AREAL	BRA	P-Rom
Bileilighet		
Underetasje/Kjeller	97.4	97.4
Hovedplan/1. etg.	101.7	101.7
Loftplan/2. etg.		
Garasje/Carport/Utv. bod		5.0
Åpent overb. areal	43.3	
SUM Hovedleilighet	242.4	204.1
Loft-bredde ved 1,9m høyde:		
Bebygd areal, BYA :	158.1	
Diverse :		

C Byggesøknadstegninger
B Tegnet inn alternativ sportsbod
A Byggesøknadstegninger
Rev.nr.: Rev.:

AGS 16.06.15 MAH
AGS 15.06.15
AGS 15.06.15
Tegn. / Dato: Kontr.:

Tiltakshaver : Tonje H Aarland og Aleksander Nævdal
Byggeplass : Eknes Ytre
Kommune : 5993 Lindås

Nr. **A01-**

Målestokk: 1:100 DAK av: SL Dato: 11.03.15 Kontr.: Dato: Arkivnr.:17003

Tegning
PLAN, SNITT

Hustype
OPAL VAR

