

Målte Grenser	Store bustader
Registrerte Grenser	Hytte/feriehús
Udefinert grenser	Garasje/utlús
Terrengmålte grense	Industri/lager
Konstruert grensepunkt	Andre bygg
Bolig	
Bustad m/leilighet	

Egenhet og høyer må oppfattes som orienterende.  
 Koordinatsystem: UTM(EUREF89) - SONE 32 (EPSG:32632)  
 Høysesystem: (EPSG:)




Lindås kommune  
 Byggesaks avdeling

Dato: 2017.10.05  
 Sign: liin



~~NR 1~~

~~02/02~~

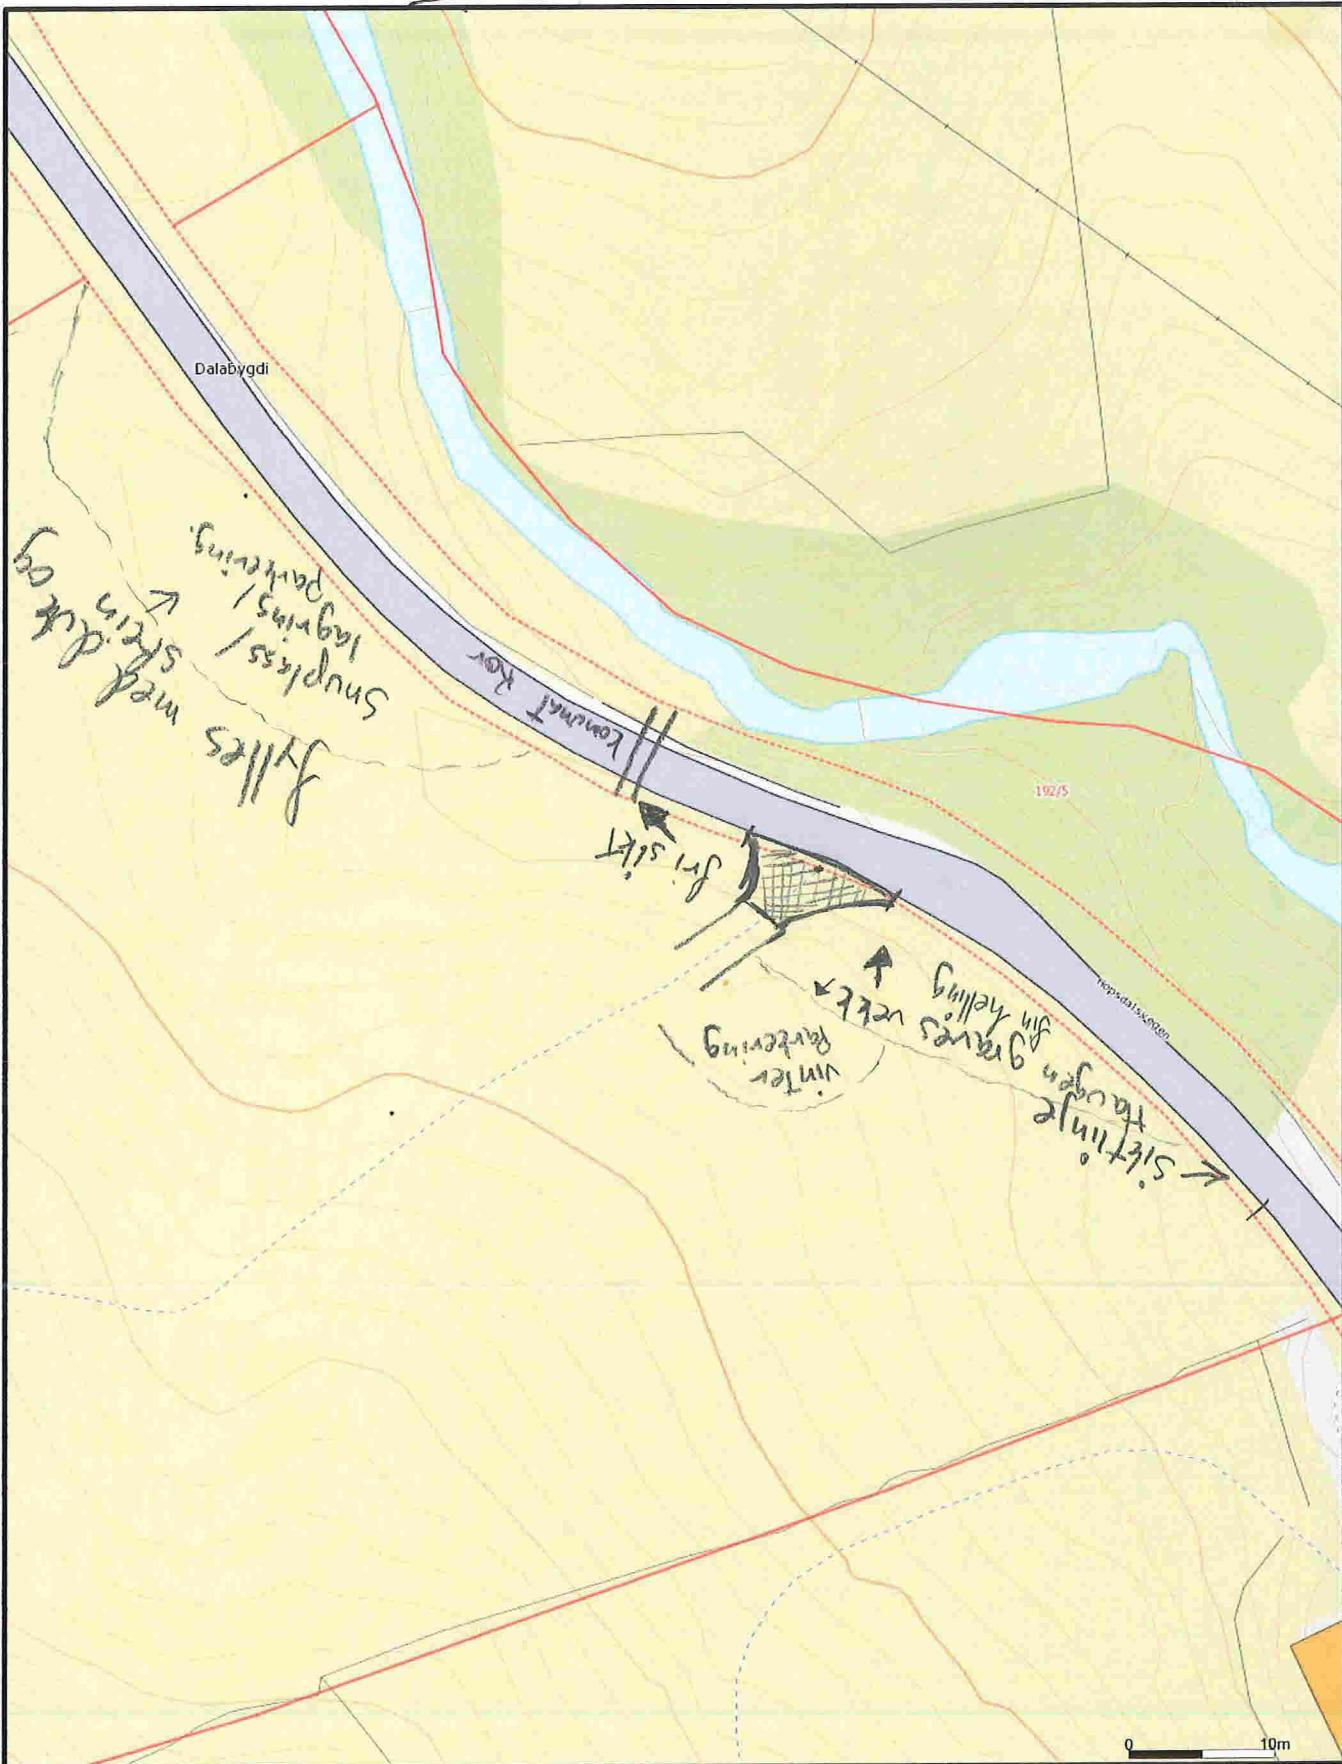

	Målte Grenser		Storre bustader
	Registrerte Grenser		Hytte/feriehus
	Udefinert grenser		Garasje/utlus
	Terrengmålte grense		Industri/lager
	Konstruert grensepunkt		Andre bygg
	Bolig		
	Bustad m/leilighet		
	Våningshus		



Lindås kommune  
Geodata avdeling

Dato: 2017.10.05  
Sign: lili



Målestokk  
1:500

Beliggenhet og høyder må oppfattes som orienterende.



~~113~~

til bygg  
lave og vledo Rives

~~D2~~

D3