

30. 11. 2017

17/44

Retningslinjer for graving i offentlig veg - NKF nettverksgruppe Veg og trafikk Hordaland

## Søknad om løyve til graving i offentlig veg

## Vedlegg 2.1

Etter vedtektene i Veglova §§ 32 og 57 og forskrifter om varsling av arbeid på offentlig veg vert det hermed søkt om løyve til:

Legging     Utskifting     Reparasjon     Luftspenn

Veg nr.: \_\_\_\_\_ Hp.: \_\_\_\_\_ Km: \_\_\_\_\_ Arbeidsstad: \_\_\_\_\_

Arbeids gjeld:

Vassleidning     Telekabel     Avlopsleidning     Anna: \_\_\_\_\_  
 El-kabel     Gassleidning     TV-kabel

Noverande delte:

Asfalt     Brostein     Grus     Anna: \_\_\_\_\_

Frå eigedom Gnr.: 200 bnr.: 5 slik det er vist på vedlagde kart / skisse i målestokk 1: 1000

Arbeidsskildring: Rørboring under veg for trekking av vannledning

Arbeidet er ønska oppstarta: \_\_\_\_\_ og venta avslutta: \_\_\_\_\_

Talet på kryssingar: 1 stk. Boring:  ja, ved km: \_\_\_\_\_  nei

Lengde på luftspenn/grovt langs veg: \_\_\_\_\_ m frå km: \_\_\_\_\_ til km: \_\_\_\_\_

---

Som eignar av og oppdragsgjever/byggherre for anlegget tekt eg på meg det nøyvarete som "Retningslinjer for graving i offentlig veg - NKF nettverksgruppe Veg og trafikk Hordaland, Oktober 2013" pålegg meg og garanterer for ferdigstilling av anlegget utan kostnad for veghaldar. Eg godtekt dei villkår for løyvet som går fram av nemnde retningslinjer.

Oppdragsgjever/byggherre: CAMILIA H LUND

Adresse: Kleivdalsvegen 290 - 5915 Hjelmas

Kontaktperson hos oppdragsgjever/byggherre: BOARTE LUND Tlf.: 97060407

Dato: 26/11-17 Underskrift: Camilla Lund

---

Som entreprenør er eg kjend med dei plikter som gjeld for undersoldag på gravestaden. Det er sett kryss for dei type anlegg som finst på staden:

El-kabel     Vassleidning     Signalkabel     Kulturminne  
 Telekabel     Avlopsleidning     Polygonpunkt     Gass  
 TV-kabel     Gassleidning     Grøntanlegg     Anna: \_\_\_\_\_

Nødvendige opplysningar og direktiv om anlegg er innhenta og varsel om graving er gitt.  (kryss av)

Arbeida skal utførast etter "Retningslinjer for graving i offentlig veg - NKF nettverksgruppe Veg og trafikk Hordaland, Oktober 2013" og etter tilvisning av vedrørte partar. Eg godtar dei plikter som arbeid i offentlig veg medfører eller nemnde retningslinjer. Godkjend plan for arbeidsvarsling vil liggja føre før arbeidet vert sett i gang. Eg har gyldig ansvarsforsikring i følge retningslinjene pkt. 1.6 og 1.7  ja  nei (kryss av)

Entreprenør: Vegvesen Brunnboring AS

Adresse: Hordalandsvegen 335 5918 Rikangerveg

Kontaktperson hos entreprenør: Yngve Sæterstad Tlf.: 98286458

Dato: 24/11-17 Underskrift: Yngve Sæterstad

---

Spesielle vilkår, evt sjå baksida.

- Krav om godkjend arbeidsvarling om utstyr står i veg under utføring av arbeid  
- Før oppstart skal kabelpåvising frå BKK og Geomatikk skal ligge føre

Gravløyve gitt     Gravløyve avslått

den 08/12 2017

Kommune / Eining \_\_\_\_\_    **LINDÅS KOMMUNE**  
**Teknisk drift VVA**  
\_\_\_\_\_  
Underskrift \_\_\_\_\_

Askøy, Fjell, Sund, Kvam, Voss, Ulvik, Granvin, Lindås, Austrheim, Meland, Os, Radøy, Gulen





# LINDÅS KOMMUNE

Vatn og avløp

KOPI

Bjarte Haga Lunde  
Kleivdalsvegen 290  
5915 HJELMÅS

Referanser:  
Dykkar:  
Vår: 17/3340 - 17/32096

Saksbehandlar:  
Bente Førland  
Bente.Forland@lindas.kommune.no

Dato:  
09.11.2017

## Godkjent sanitærsøknad - - gbnr 200/5

Vi viser til rørleggarmelding motteke 08.11.2017 med vedlagt situasjonsplan.

Søknad om tilknytning til kommunalt vatn for bustad vert godkjend med følgjande vilkår:

Vi antar at det vil bli stilt krav om at stikkledning må gå i borehol under veg. Dette må uansett avklarast med vegavdeling. Her må det sendast søknad om graveløyve/boring under veg. Dette skjer på eige skjema, sjå vedlegg.

Graving ned på påkoplingspunkt på hovudledning skal utførast av autorisert entreprenør. Kommunal hovudledning og avstikk må merkast opp før graving.

Vassledning skal leggest frostfritt. Frostfri djupn er minimum 1,2 meter overdekning.

Når arbeidet er ferdig, skal det sendast inn ferdigmelding med oppdatert situasjonsplan (as built)

Gebyr vil bli fakturert etter gjeldande satsar. Vi gjer merksam på at arbeidet skal ikkje igongsetjast før gebyr er betalt. Rørleggjarfirma pliktar å undersøkje dette før oppstart.

Med helsing

Arne Helgesen  
avdelingsleiar

Bente Førland  
saksbehandlar

*Dette dokumentet er elektronisk godkjent og har difor ingen signatur.*

### Vedlegg:

Søknadsskjema graving i veg Lindås kommune  
MAL-Arbeidsvarsling Lindås kommune

Post  
postmottak@lindas.kommune.no  
Dokumentsentret  
Kvernhusmyrane 20, 5914 Isdalstø

Kontakt  
www.lindas.kommune.no  
Telefon +47 56 37 50 00  
Telefaks +47 56 37 50 01

Konto 3201.05.89311  
Org.nr. 935 084 733

DER DRAUMAR BLIR RØYNDOM



**Kopi til:**

Bjarte Haga Lunde

Kleivdalsvegen 5915  
290

HJELMÅS

**Mottakarar:**

Hjelmås Vvs AS


Leknesvegen 183 5915

HJELMÅS

KOPPI

**Symbolforklaring**

- - - - - Ansluttelseslinje
- - - - - Drenseddning
- - - - - Overvann
- - - - - Pumpeløslinje gullvann
- - - - - Pumpeløslinje svartvann
- - - - - Spillvann
- - - - - Vannledning
- - - - - Industribyg
- - - - - Andre bygg

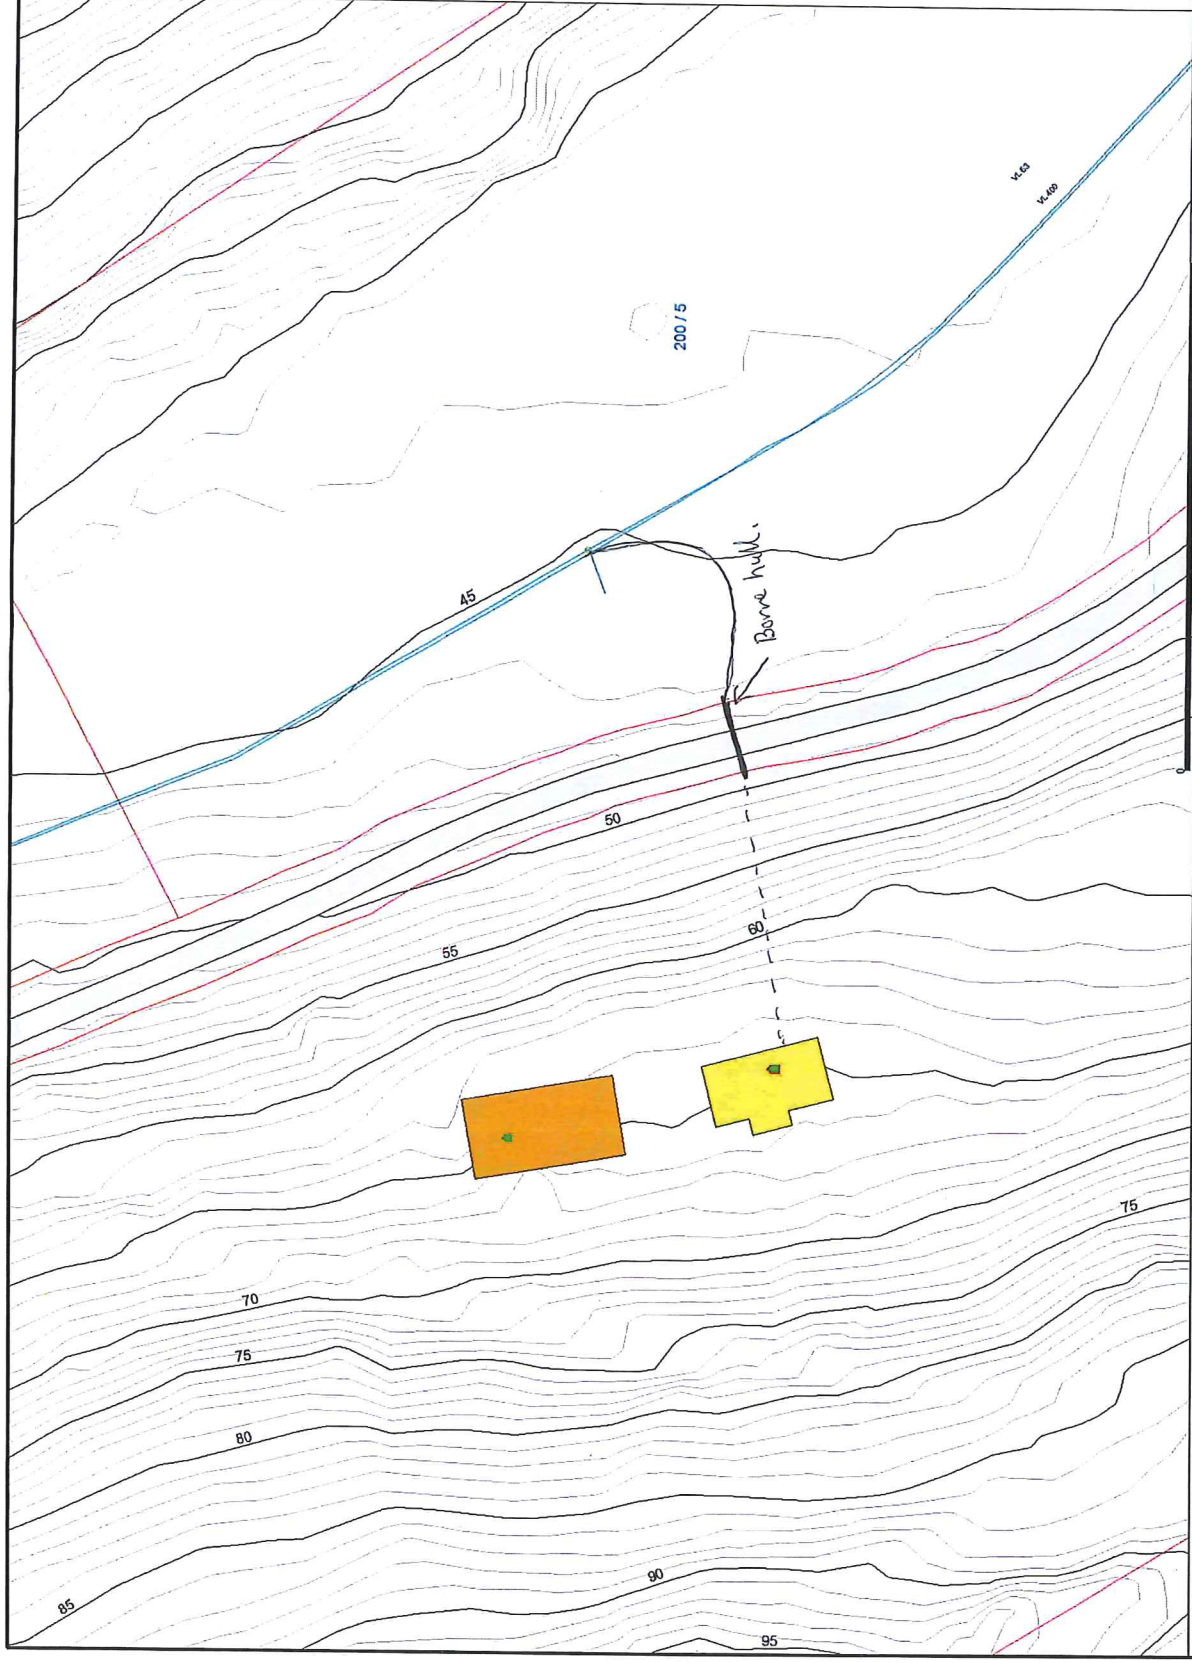

Beliggenhet og høyder må oppplattes som orienterende.

Lindås kommune  
Grodals avdeling



Dato: 2017.11.29  
Bliss

Skala: 1:500