

TEGNFORKLARING:

NY	VL	VL	SP	OV	OV
EKISTERENDE	VL	VL	SP	OV	OV

Vannledning
 Spillvannsledning
 Overvannsledning
 Kum
 Sandfang
 Slukrenne
 Slukrenne
 Ledn. ute av drift
 Entreprisgrense

M
 V
 X-X-X

1:500
 A1


D	00	Som bygget	KEK	03/02/04
C	01	Ny vannpost	TH	01/02/03
C	00	Arbeids tegning	TH	06/09/2013
Sjakkert Rev.		Forming	Utrett	Kar
NGR		TH	KEK	22/02/2013
OMLASTINGSSTASJON		Klassisk	1:500	Format
VA-plan		A1		

Oppdragsleder: Beate Almlil Høiland
 Oppdragsnr: 97881001

SWECO SWECO Norge AS
 SWECO Norge AS

Dato: VA
 Løpnummer: H 001
 Status: D 00

P:\3\578\981001\NGR_omlastingsstasjon\22_02_2013\1:500\VA-plan.dwg 2013/02/27 14:58:27

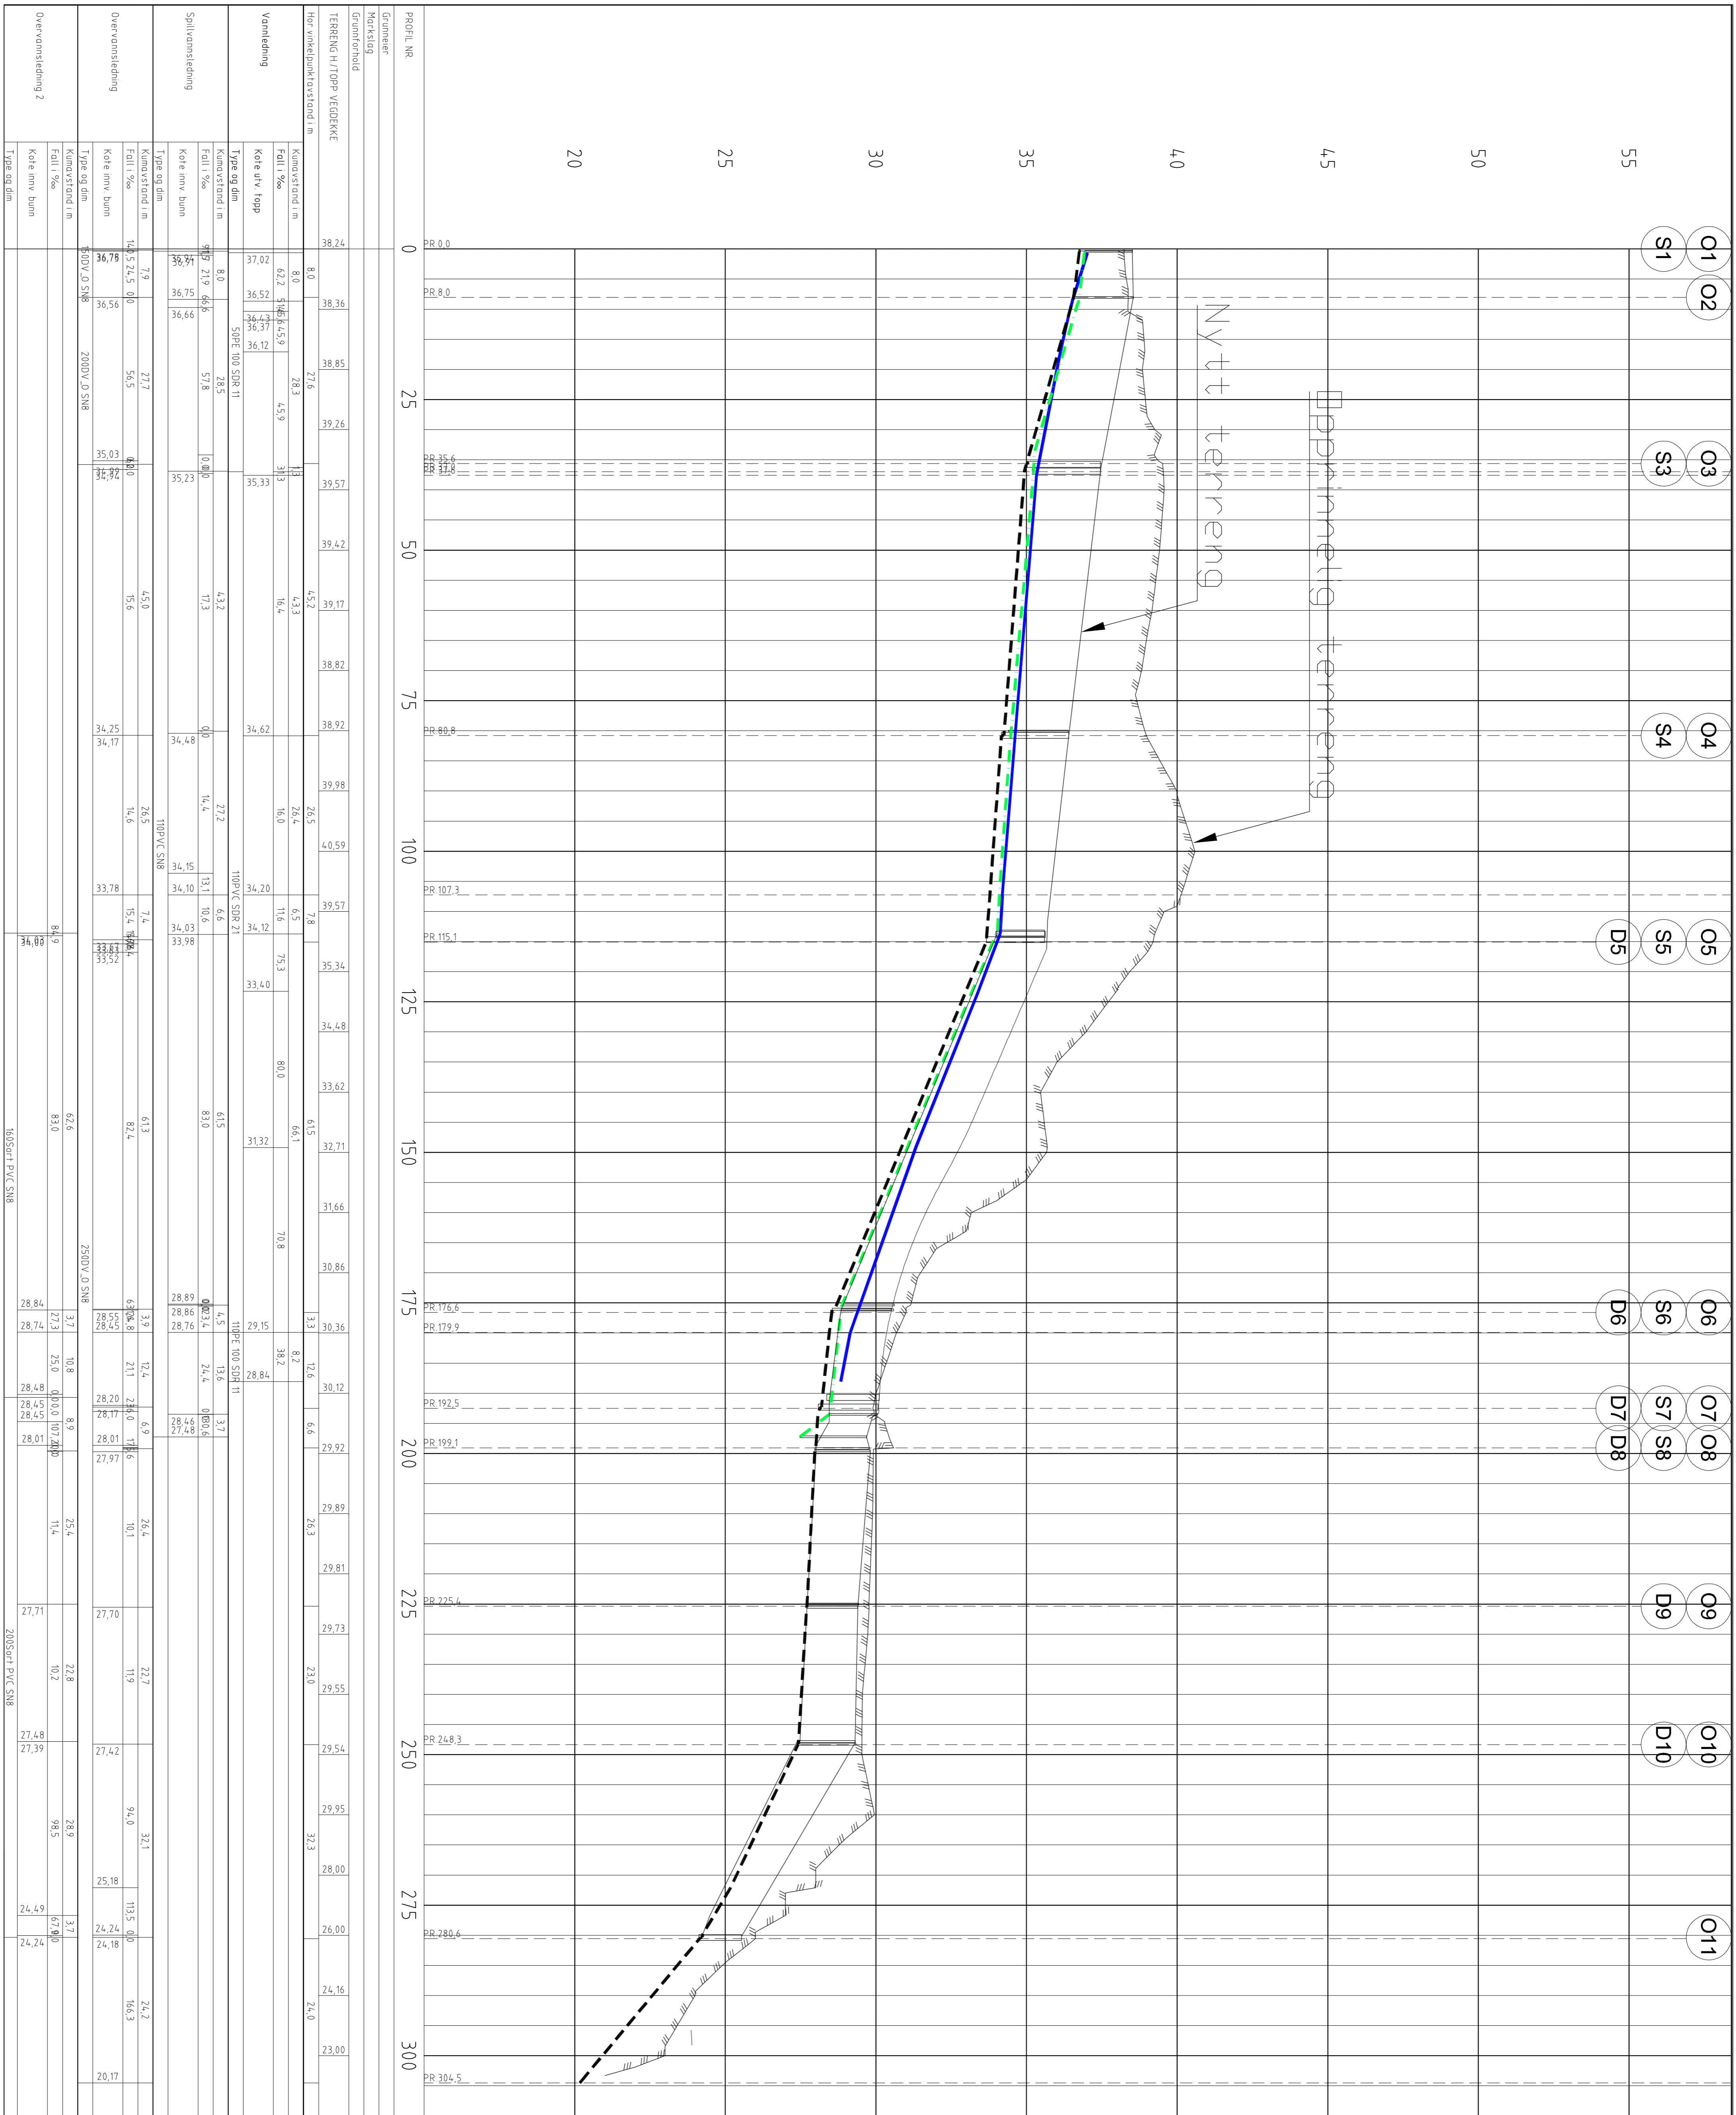

D 00	Som bygget	KaHo	KJEK	BeCl	28.02.2014
C 00	Arbeids tegning	TrHj	KJEK	BeCl	06.09.2013
Status	Rev	Urfart	Kontr.	Ansv.	Dato
NGIR		TrHj	KJEK	BeCl	22.03.2013
OMLASTINGSSTASJON		Målestokk	1:500	Format	A1
Lengdeprofil		Oppdragsleder:	Beate Almli Hagland		
		Oppdragsnr.:	97881001		
Disiplin:	VA	Løpnummer:	H 002	Status:	D 00
Rev:					



SWECO Norge AS
STORREIPEVEGEN 98, 5072 BERGEN
TLF: 55 27 50 00 FAX: 55 27 50 01