



FASADE MOT VEST



FASADE MOT ØST

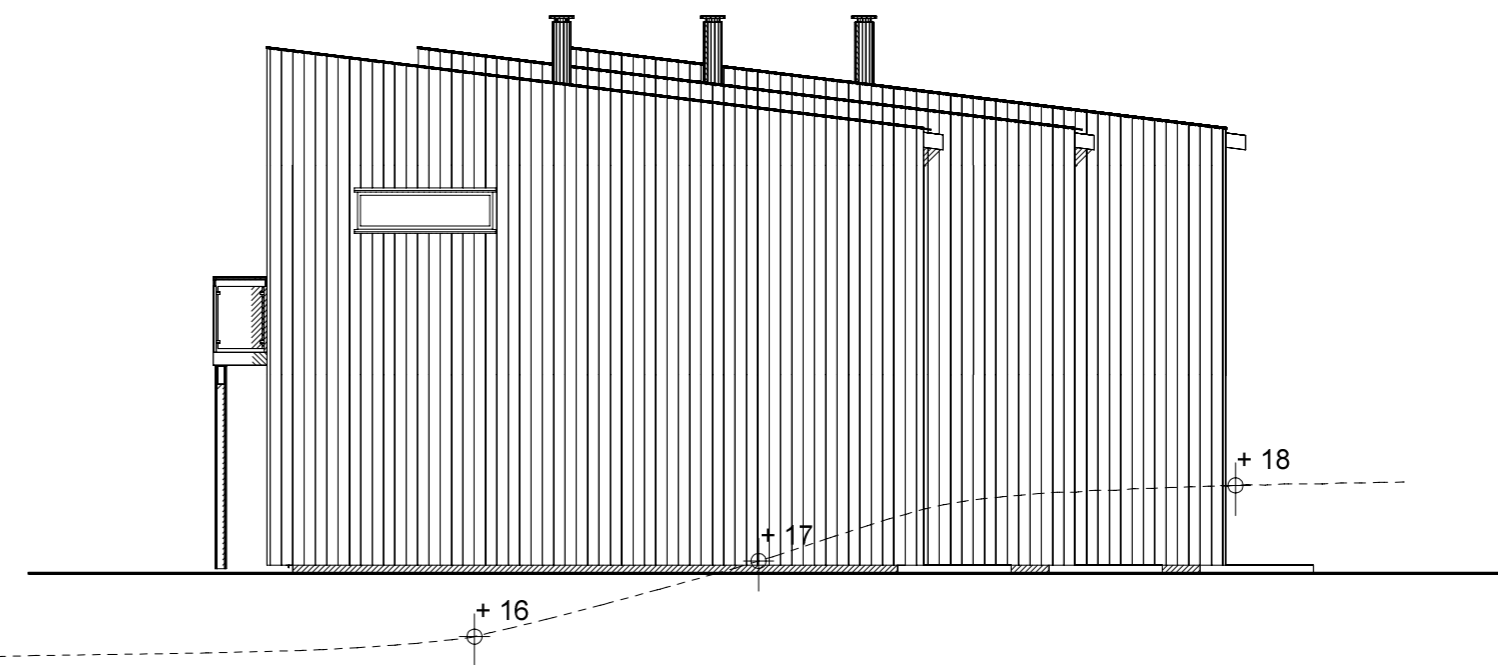

FASADE MOT SØR

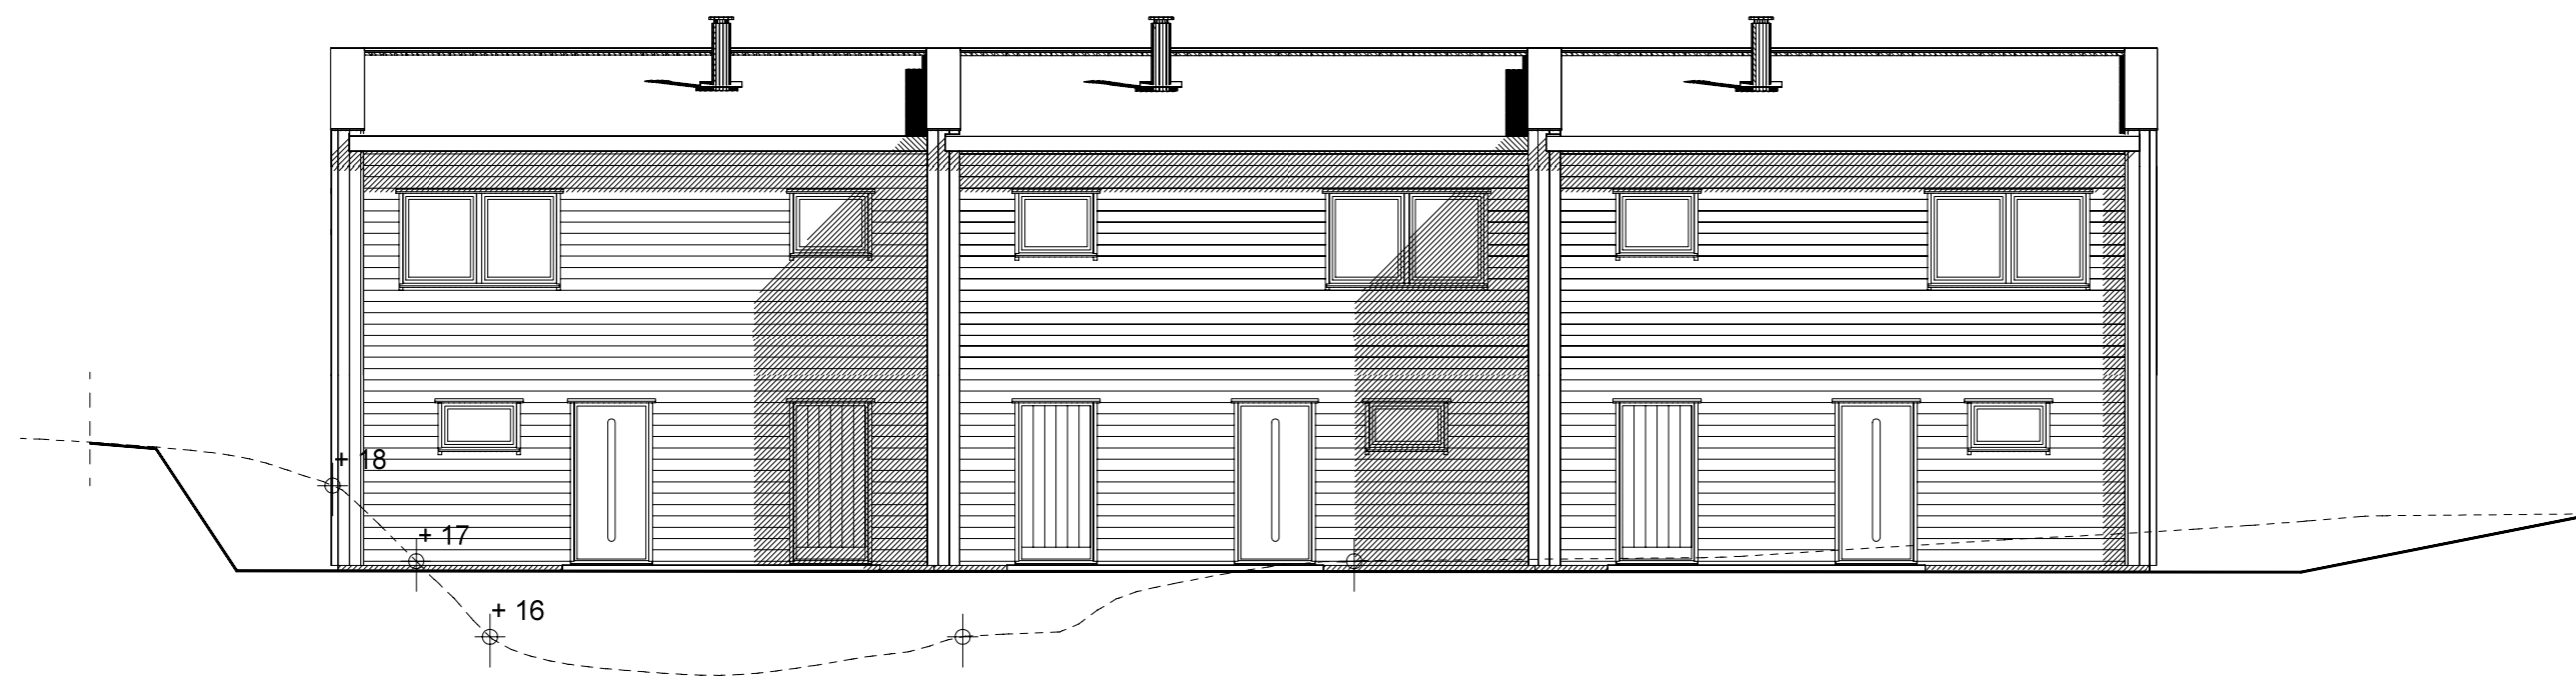

FASADE MOT NORD

VEDLEGG E-1

02	Endret plassering piper	RGN	26.09.18
01	Større vindu fasade sør	RGN	23.10.17
REV.	ANT.	REVIDERINGEN GJELDER	SIGN. DATO

"SOM BYGGET"

TILTAKSHAVER:		BYGGESTED:	
ALVERSUND UTV. AS		HILLAND VEST, FELT 6	
FASADER		REKKEHUS 38 - 40	
KOMMUNE: LINDÅS		G.NR. 134 B.NR. 471	
TEGN. RGN	GODKJ.	MÅL 1 : 100	DATO: 07.01.16
		PROSJ.NR. 16-101	
Byggeteknisk rådgivning Legalisering og seksjonering av eiendom Arkitekt Ansvarlig prosjekterende/søker		TEGN. NR. 505	
Tlf. 55277150 Fantoftvegen 16, 5072 BERGEN		<small>TEGNINGEN MÅ HVERKEN HELT ELLER DELVIS KOPIERES ELLER BENYTTES VED UTFØRELSE AV ARBEIDER SOM BYGGPROSJEKT AS IKKE MEDVIRKER I</small>	