

BYGEMELDINGSTEDNING: <input checked="" type="checkbox"/>		ARBEIDSTEGNING:	
ANBUSTEDNING:		"AS BULT":	
ØYSTEIN EGILL TVEDT Gnr.139/bnr.85 - Alversund		DATE: 27.08.2014	
SITUASJONSKART		TEKNIK: MD	
Ingeniør Aarland AS <small>Prosjekt og Byggeskisse - Prosjektoring - Interiør</small>		DOORKART: HMAA	
		MALESKALA: 1:1000	
		PROSJEKT: 2014-33	
		TEK.NR.: 01	

Målte Grenser	Større bustader
Registrerte Grenser	Hytte/feriehus
Udefinert grenser	Garasje/uthus
Terrengmålte gronse	Industri/lager
Konstruert grensepunkt	Andre bygg
Bolig	
Bustad m/leilighet	
Våningshus	



Lindås kommune  
Geodata avdeling




Dato: 2014.08.11

Sign: lite


Målestokk  
1:1000

Beliggenhet og høyder må oppfattes som orienterende.

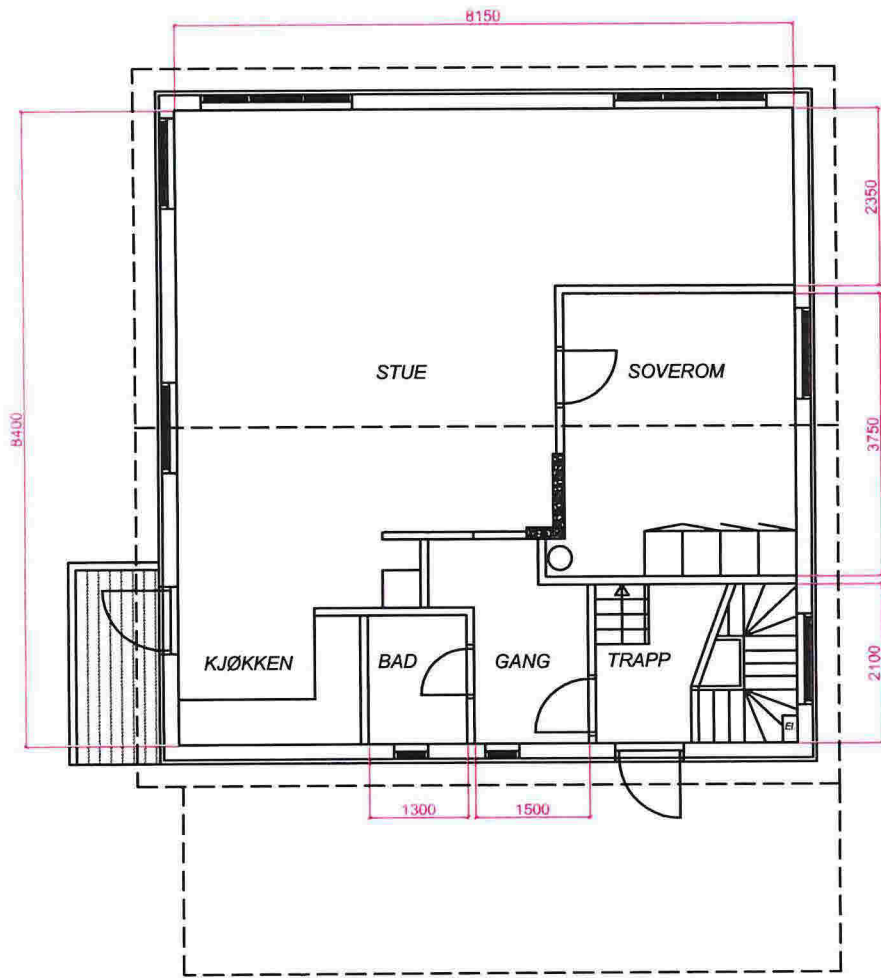

EKSISTERENDE PLAN

*ca grense*

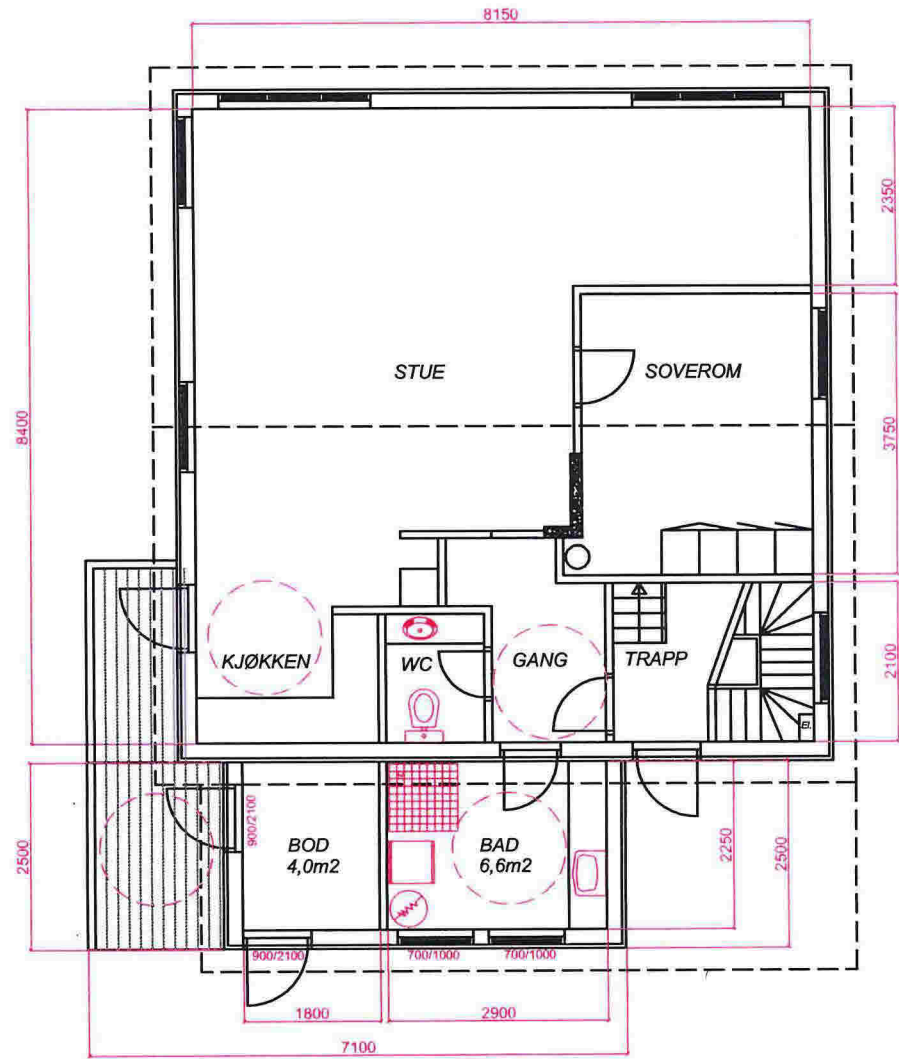


ENDRET PLAN

REV.NR:	ENDRINGER GJELDER:	DATE:	TEKNER:
BYGGEMELDINGSTEGNING:	<input checked="" type="checkbox"/>	ARBEIDSTEGNING:	
ANBUDESTEGNING:	<input type="checkbox"/>	"AS BUILT":	<input type="checkbox"/>
PROSJEKT:	ØYSTEIN EGILL TVEDT Gnr. 139/brnr. 85 - Alversund		
TEKNOLOGI:	PLAN		
DATE:	27.08.2014		
TEKNER:	MD		
Godkjent:	HMAA		
MALESTOR:	1:100		
PROJ.NR.:	2014-33		
TEK.NR.:	02		




**Ingeniør Aarland AS**  
Prosjekt- og Byggesaker - Planlegging - Interiør

# EKSISTERENDE FASADE MOT ØST

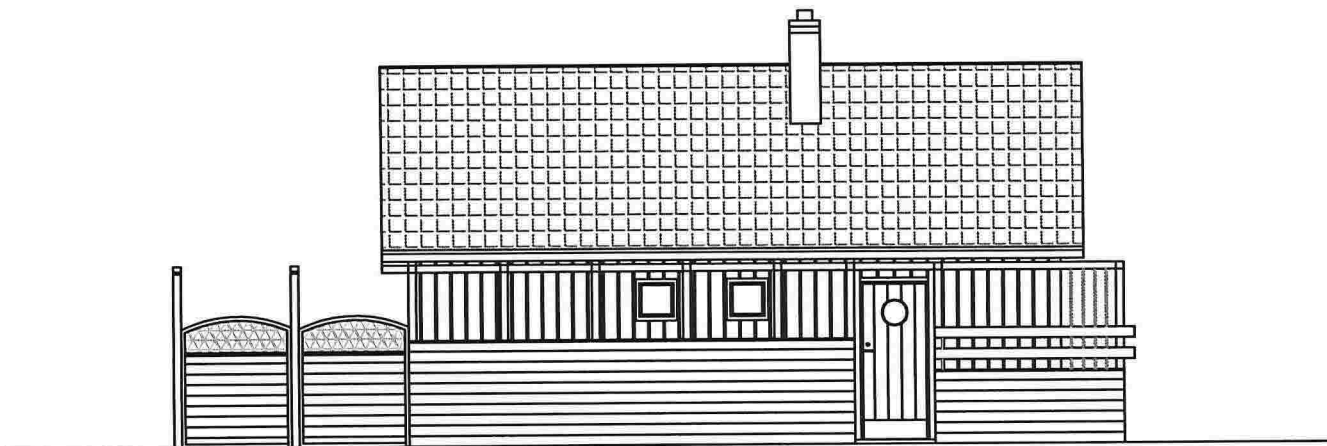

# ENDRET FASADE MOT ØST

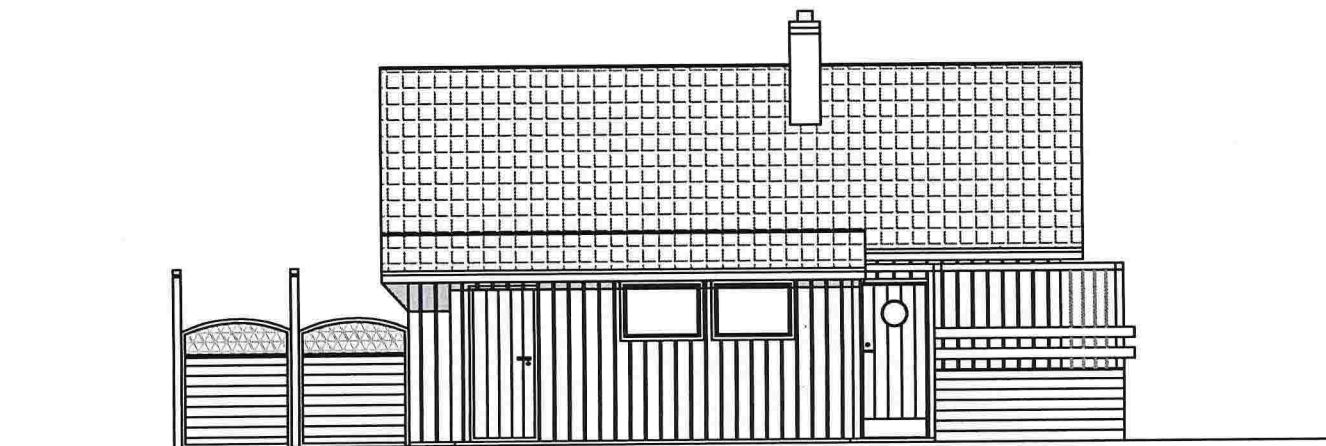


REV. NR:	DRØINGEN GÆLDER:	DATE:	TEGNER:
BYGGMELDINGSTEGNING: <input checked="" type="checkbox"/>	ARBIDSTEGNING:		
ANBUDSTEGNING:	"AS BUILT":		
PROJEKT:	ØYSTEIN EGILL TVEDT Gnr. 139/brnr. 85 - Alversund	DATE:	27.06.2014
TEGNER:	FASADE MOT ØST	TEGNER:	MD
		ODOKUMENT:	HMAA
		MALESTOKK:	1:100
		PROJ. NR.:	2014-33
		TEGN. NR.:	03
 <b>Ingeniør Aarland AS</b> <small>Prosjekt- og Byggeskisse - Prosjekttering - Interiør</small>			



*EKSISTERENDE FASADE MOT SØR*

REV. NR.	ENDRINGEN GJELDER:	DATE:	TEKNER:
BYGGEMELDINGSTEGNING:	<input checked="" type="checkbox"/>	ARBEIDSTEGNING:	
ANBUDESTEGNING:	<input type="checkbox"/>	"AS BUILT":	
ØYSTEIN EGILL TVEDT Gnr. 139/bnr. 85 - Alversund			DATE: 27.06.2014 TEKNER: MD GODKJENT: HMAA MALESTOKK: 1:100 PROJEKTNR: 2014-33 TEK.NR.: 04
TEKNISKE FASADE MOT SØR			 <b>Ingeniør Aarland AS</b> <small>Prosjekt- og Byggeselskap - Prosjekttering - Interiør</small>

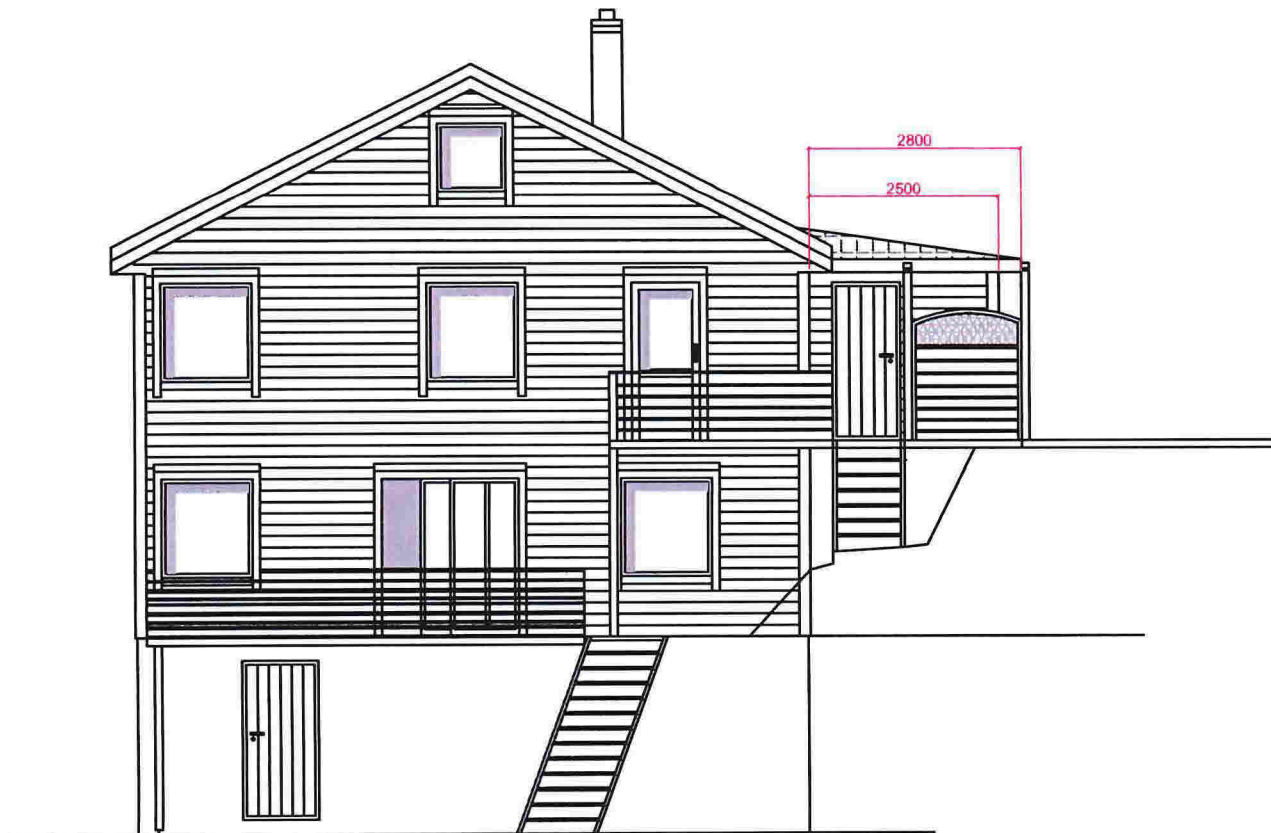

**ENDRET FASADE MOT SØR**

REV. NR.	BYGGEMELDING	DRØTT	TEKNER
BYGGEMELDINGSTEGNING:	<input checked="" type="checkbox"/>	ARBEIDSTEGNING:	
ANBUDESTEGNING:	<input type="checkbox"/>	"AS BUILT":	<input type="checkbox"/>
ØYSTEIN EGILL TVEDT Gnr.139/bnr.85 - Alversund		DATO: 27.06.2014	
TEKNING: FASADE MOT SØR		TEKNER: MD	
 <b>Ingeniør Aarland AS</b> <small>Prosjekt- og Bygghetere - Prosjektøring - Interiør</small>		DOKUMENT: FMMA	
		MALESTOKK: 1:100	
		PROSJEKT: 2014-33	
		TEKN. NR.: 05	



*EKSISTERENDE FASADE MOT NORD*

REV. NR.	ENDRINGEN GJELDER	DATE	TEGNER
BYGGEMELDINGSTEGNING:	<input checked="" type="checkbox"/>	ARBEIDSTEGNING:	<input type="checkbox"/>
ANBUDSTEGNING:	<input type="checkbox"/>	"AS BUILT":	<input type="checkbox"/>
ØYSTEIN EGILL TVEDT Gnr. 139/bnr. 85 - Alversund		DATE:	27.06.2014
TEGNAD: FASADE MOT NORD		TEGNER:	MD
 <b>Ingeniør Aarland AS</b> <small>Prosjekt- og Byggesaker - Planlegging - Interiør</small>		ODOKJENT:	HMAA
		MALESTOR:	1:100
		PROSJEKT:	2014-33
		TEGNER:	06



ENDRET FASADE MOT NORD

REVISJON:	BYGGEMELDINGSGJELDER:	DRUKT:	TEKNER:
<input checked="" type="checkbox"/>	<input type="checkbox"/>	<input type="checkbox"/>	<input type="checkbox"/>
BYGGEMELDINGSTEGNING:	ARBIDSTEGNING:	"AS BUILT":	
<input checked="" type="checkbox"/>	<input type="checkbox"/>	<input type="checkbox"/>	
ANGJUDSTEGNING:			
ØYSTEIN EGILL TVEDT Gnr.139/bnr.85 - Alversund			DATO: 27.08.2014
TEGNING: FASADE MOT NORD			TEKNER: MD
 Ingeniør Aarland AS <small>Prosjekt- og Byggeteknikk - Prosjektting - Interiør</small>			SOKKJENT: HMAA
			MALESTOKK: 1:100
			PROSJEKT: 2014-33
			TEKNER: 07

