


Rev. Dato Beskrivelse Tegn. Kontr.



- ARK: Og Arkitekt AS
- INT.ARK: Og Arkitekt AS
- RIB: COWI AS
- RIV: COWI AS
- RIE: COWI AS
- RIVA: COWI AS
- RIBR: COWI AS
- LARK: Norconsult AS
- RIAKU: COWI AS

TEGNINGSSTATUS: Som bygget

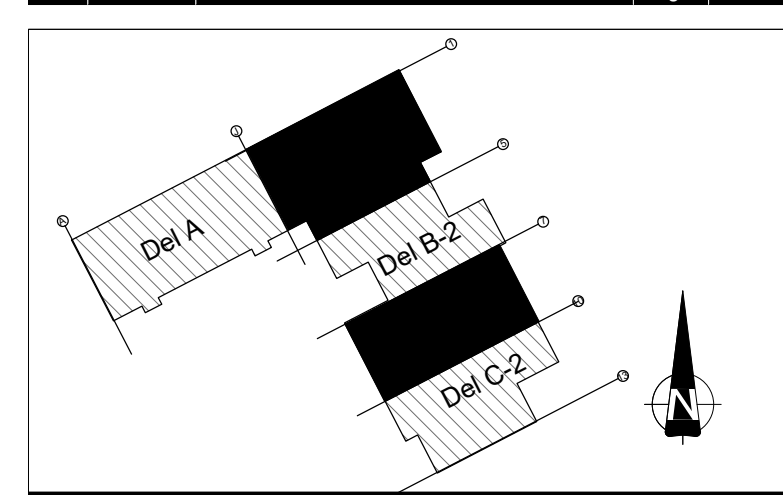

Gnr./Bnr. 188/800  
 Prosjektnavn: Knarvik barneskule  
 Tiltakshaver: Skanska

Tegningsnavn: Møbleringsplan 1.etasje

Målestokk	Org. form.	Prosj.nr.	Dato	Tegnet av	Kontr.
1 : 200	A1	16047	25.02.19	LMS	HB
Tegningsnr. A20-A-PL-1-501					Rev.