

Dok. nr. 1543 49

hj. G. nr. 244, b. nr. 13.

Skyldskifteforretning

År 1948 laurdag den 3. juli heldt underskrivne menn, som er oppnevnt av lensmannen skyldskifte over garden Eidanes i dren

g.nr. 69 br.nr. 5 av skyld mark 0.20 i Glosanger
berad. Forretninga er kravd av Einar Blaaum og brønnen Kaias felles
br. v/la kon Blaaum

som har grunnbokheimel til den eide som er kravd skift.¹⁾

Ein legg ved mensuspnevninga. Av mennene har desse gjort eiden som skjønsmenn:²⁾

Ale

Desse møtte:³⁾ Nikla Eidsheim, Hans Eiknes og Hans Lj. Eide som
skjønsmenn. Frå rekurrenten følgj skriv. at han ranser det
utvendig selv å møte ned forretninga og heller ikke behovde var-
slas til denne. Det var uturvande i tilkalla andre.

Mennene valde Hans Eiknes til formann.

For de ⁴ parta av garden som er fråskild, vart sett desse grensene:⁴⁾

Eideområdet vart delt i to luster ved ei rett linje som
går i retning fra ca. nordvest til ca. sidaust fra
"Pallen" til "Mannskjelvågen".

Ytterst i "Pallen" (i østre ende av holmen)
vart del hogge + i berg 3.0 m. opp frå fjør nordan-
for, der det fjørar turk ved lavvatu.

Fra denne kross går linja i sidaustleg leid 55.5 m.
til + i toppen av ein stor stein, herfra i same leid.

¹⁾ Er so rekurrenten ikkje har grunnbokheimel skal forretninga tinglysast med mindre rekurrenten ved dom er tilkjend eideområdet til den part av eideområdet som er kravd fråskild. (Skylddelingslova § 1.)

²⁾ Har nokon av mennene ikkje gjort sovoren etd som nemnd i lov nr. 1 av 1/6 1917 § 20, skal vedk. for forretninga tek til skriva under denne fråsegn som vert å senda sørskrivaren saman med skylddelingsforretninga: „Eg segjer med dette frå, at eg som skjønsmann vil gjera dette yrket mitt so samvitstfullt som eg etter beste skjøn og overtyding kan. den..... 19.... N. N.“

³⁾ Dersom nokon part eller granne som har interesse i skyldskifte ikkje møter, må det verta sagt frå i forretninga om det er prova at dei er varsle, eller forsovidt vedkjem grannaue, om det er funne uturvande å varsle dei (§§ 2 og 8 i skylddelingslova).

⁴⁾ Sjå §§ 3 og 8 i skylddelingslova. Grensone mot naboeideområdet må ein ikkje skriva noko om, dersom eigarane av desse ikkje er tilstades og samtykkjer i det som vert skriva. Skal mennene etter krav frå partane også gjera skifte i marka i samband med skyldskifte (§ 7 i lova), må det i grenseutgreidingsa også takast med det turvande om det. Bruksrett eller servitutt må ikkje takast med i skyldskifte, utan at heftet skriftleg er vedteke av den som har grunnbokheimel til den eideområdet som heftet skal kvila på (§ 5 i lova).

22.4 m. hie + i berg, vidare i b.l. 33.3 m. hie + i
berg, i b.l. vidare 57.0 m. hie + i berg, held fram
i b.l. 19.0 m. hie + i berg og i b.l. vidare int i spes
i Haukelvågen.

Den lilla renen eide domen som varit intaktligg på
önsida av den nya skifflina.

+ i
fran
sjæn
pa

1. Er den eigedom, som vert skift, jordbruk med skog? *Ja.*

2. Fær kvart av bruka etter skiftet den skog dei treng til husbruk og gardstarvende? *Nei.*

3. Er den eigedom, som vert skift, jordbruk med fjellvidder, herunder medrekna fjellvatn, elvar og bekkjer? *Nei.*

4. Fær kvart av bruka etter skiftet den turvande fjellvidd? *Nei.*

Dersom det vert svara ja på spørsmål 1, og nei på spørsmål 2, eller dersom det vert svara ja på spørsmål 3 og nei på spørsmål 4, lyt ein ogso svara på nedannemnde spørsmål 5—7:

5. Har heradstyret samtykt i skyldskiftet? *Nei.*

6. Eller finn skyldskiftemennene at det er godt gjort, at den parten som vert fråskild eigedomen vil verta nytta til oppdyrkning, byggeluft, veg, industribygg eller anna liknande føremål? *Nei.*

7. Eller vert eigedomen bytt etter § 14 i „Lov om odels- og åsætesretten av 26. juni 1821“? *Nei.*

Me vitnar:

a) At det ved skiftet ikkje er skipa ny sameign. Men me har likevel samtykt i at utmarka

kan nyttast ihop av
meddi me ikkje har funne det tenlegt å skifta meir enn som gjort er.¹⁾

b) At kvart bruk har fenge eit so høvelegt skap for freding og bruk som dei etter tilhøva kann få.

Skylda for de ~~4~~ fråskilde partene vart sett til *0.05 mark*

Hovudbruket har att ei skuld av *0.15 mark*

De ~~ii~~ fråskilde partene er gjeve bruksnamnet²⁾ *Vågen*

Kostnadene ved skyldskiftet og tinglesinga av det:³⁾

Vi versa belas over rekvisisjonen

¹⁾ Det som ikkje høver stryk ein.

²⁾ Som bruksnamn må ein ikkje i noko høve velja eit namn som alt er i bruk som slektsnamn og som ikkje høyrer til dei meir ålgjenge (jfr. lov av 9. februar 1923 nr. 2 § 21).

³⁾ Dersom det ikkje vert opplyst eller det ikkje av nokon av partane vert gjeve fråsegn om at avtala er gjord om kven som skal bera kostnadene ved skyldskiftet, skal mennene gjera vedtak om korleis kostnadene skal bytast millom partane.

Partane vart gjord kjende med at dei kann innanka skyldskiftet til overskjøn, med om syn til storleiken av skylda og skiftet i marka og at påkrav om dette må vera gjort til sorenskrivaren innan 3 månader etter at dette skyldskiftet er tinglyst.

Me sannar at me har gjort arbeidet vårt etter beste skjøn og overtyding i samsvar med avlagd eid eller tilbod om eid.

Me har gjort vedtak om at herr Håkon Blaaeiv skal syta for å senda (levera) skyldskiftet til sorenskrivaren til tinglysing.

Hans Øknes. Los G. Eide Dass G. Eide.
Mikal Eidsheim.


Godteke til tinglysing 11. mai 1949.

Før sorenskrivere
Alleidell Dahler.

Tinglyst ved.....

244

Den fråskilde part har fenge g.nr. (69.) br.nr. 13.

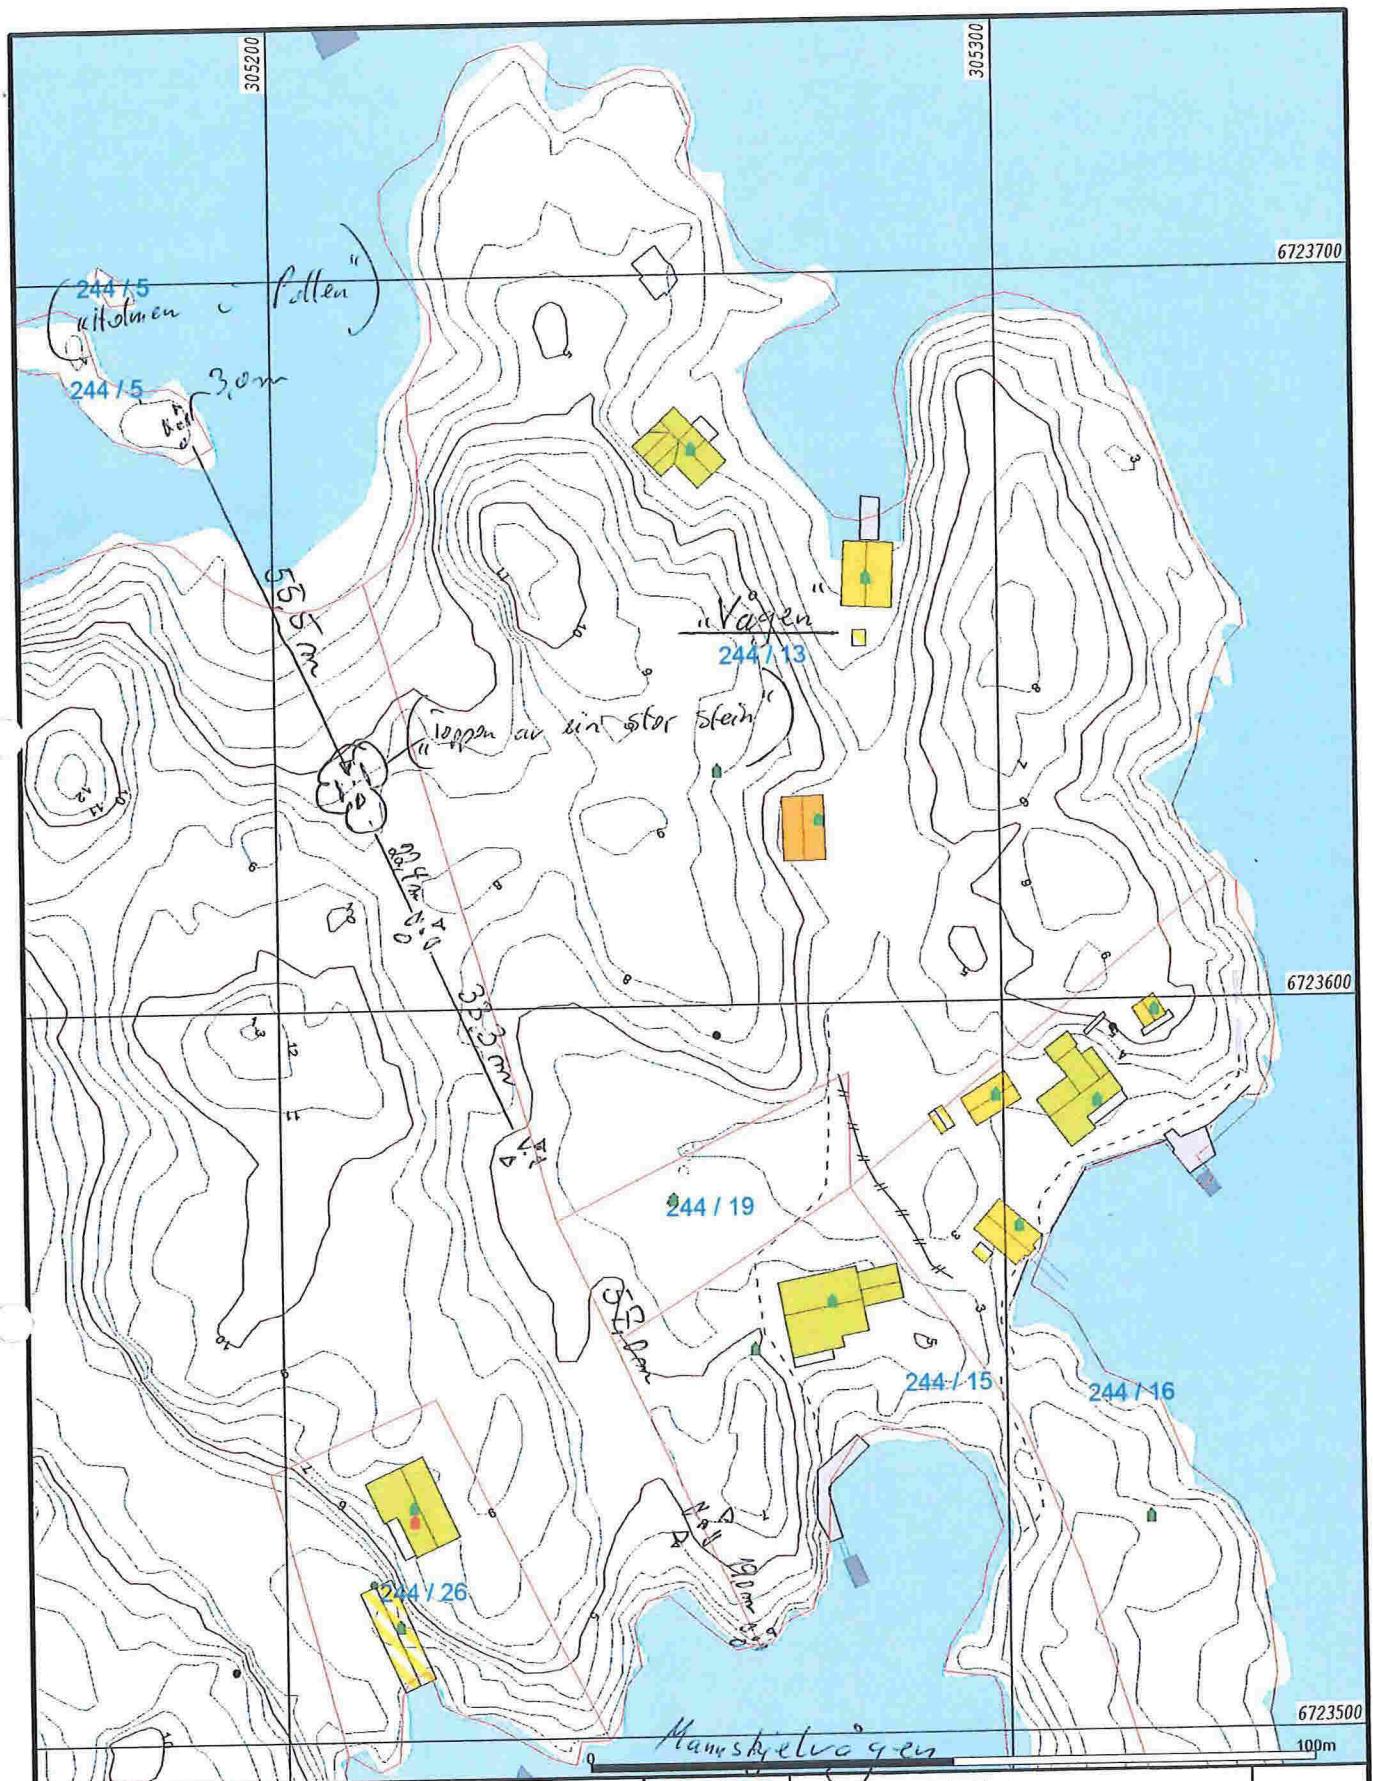

Målte Grenser	Store bustader
Registrerte Grenser	Hytte/feriehus
Udefinert grense	Garasje/uthus
Terengmålte grense	Industri/lager
Konstruert grensepunkt	Andre bygg
Bolig	
Bustad m/leilighet	
Våningshus	

Beliggenhet og høyder må oppfattes som orienterende.



Lindås kommune
Geodata avdeling
Grunnkart 2009.
Prinsipp-skissa

Dato: 2014.11.12
Sign: SSO

G.nr. 244, b.nr. 13.

N
Målestokk
1:1000

Skyldskifte.

Den 1ste oktbr. 1953 heldt underskrivne, som er oppnemnde av lensmannen, skyldskifte på garden Eidsnes indre
gr.nr. 69..... br.nr. 13..... med skyld mark..... 0,05 i Hosanger..... herad
fru Helga van Rees..... har kravt skyldskifte og har grunnboksheimel til
eigedomen.¹⁾

Oppnemninga av skyldskiftemennene ligg ved. Dei har gjeve skjønsmannslovnad så nær
som²⁾.....

Desse møtte:³⁾.....

Forutan skyldskiftemennene møtte handm. Henrik Gulbrandsøy
for seljaren. Eigaren av br.nr. 5 var til sagt, men møtte ikkje.

Til formann vart vald..... Magnus Bjørge Det var uturvande å tilsega
andre.

Grensene⁴⁾

til de n utskilde part : Lina tek til i grensa mot br.nr. 5 og
gjeng i aust-nord-austleg leid 5.-m til + i kanten av ein
stein. Vidare i same leid 15,25m til nedsett merkestein med
vitner. Vidare i same leid 20,85m til vinkelstein m/vitner.
Lina vender så og gjeng i sudaustleg leid 41,70 m til+ i berg
og vidare i same leid 21,- m til + i berg. Lina vender så i
litt sudleg leid og gjeng 26.- m. til + i berg og vidare i
same leid 15,80 m. til + i berg. Lina gjeng så i litt sudaust-
Teg leid 13,80 m. til + i berg og vidare i same leid 11,25 m.

1) Utan at den som har kravt skyldskifte har grunnboksheimel, eller det er sagt dom for at han
eig den utskilde eigedomen, kan ikkje skyldskiftet godtakast til tinglysing. (§ 1 i lov om skyld-
skifte.)

2) Er det nokon av skyldskiftemennene som ikkje har gjeve slik lovnad som er nemnt i § 20 i lov
nr. 1 frå 1/6 1917, skal han før tenesta tek til, skriva under ei fråsegn med denne ordlyden:
«Eg lovar at eg i alle saker vil gjera tenesta mi som skjønsmann samvitsfullt og etter beste
overtyding. den 19.... (underskrift).» Denne fråsegna skal sendast
til sorenskrivaren saman med skyldskiftedokumenta.


3) Er det nokon av grannane, eller partane i skyldskiftet som ikkje møter, må ein her skriva om
det er prova at dei er varsle. Like eins om det er grannar ein har funne det uturvande å varsle
(§§2 og 8 i skyldskiftelova).

4) Sjå §§ 3 og 8 i skyldskiftelova. Ein skal ikkje skriva grensene mot granneeidemot utan at eigen-
ren er til stades og samtykkjer i det som vert skrive.

Har nokon av partane kravt at skyldskiftemennene skal avgjera sjølvе markeskilet, sam-
stundes med skyldskiftet, (§ 7 i lova), må dei her skriva det som trengst. Det må ikkje skipast
bruksrett eller servitett i skyldskiftet, utan at heftet er vedteke skriftleg av den som har
grunnboksheimel til den eigedomen heftet gjeld (§ 5 i lova).

til + i berg og vidare i same leid ut i sjøen (ca 3... m.).

Utanom dette er teigen avgrensa av br. 5 og av sjøen.....

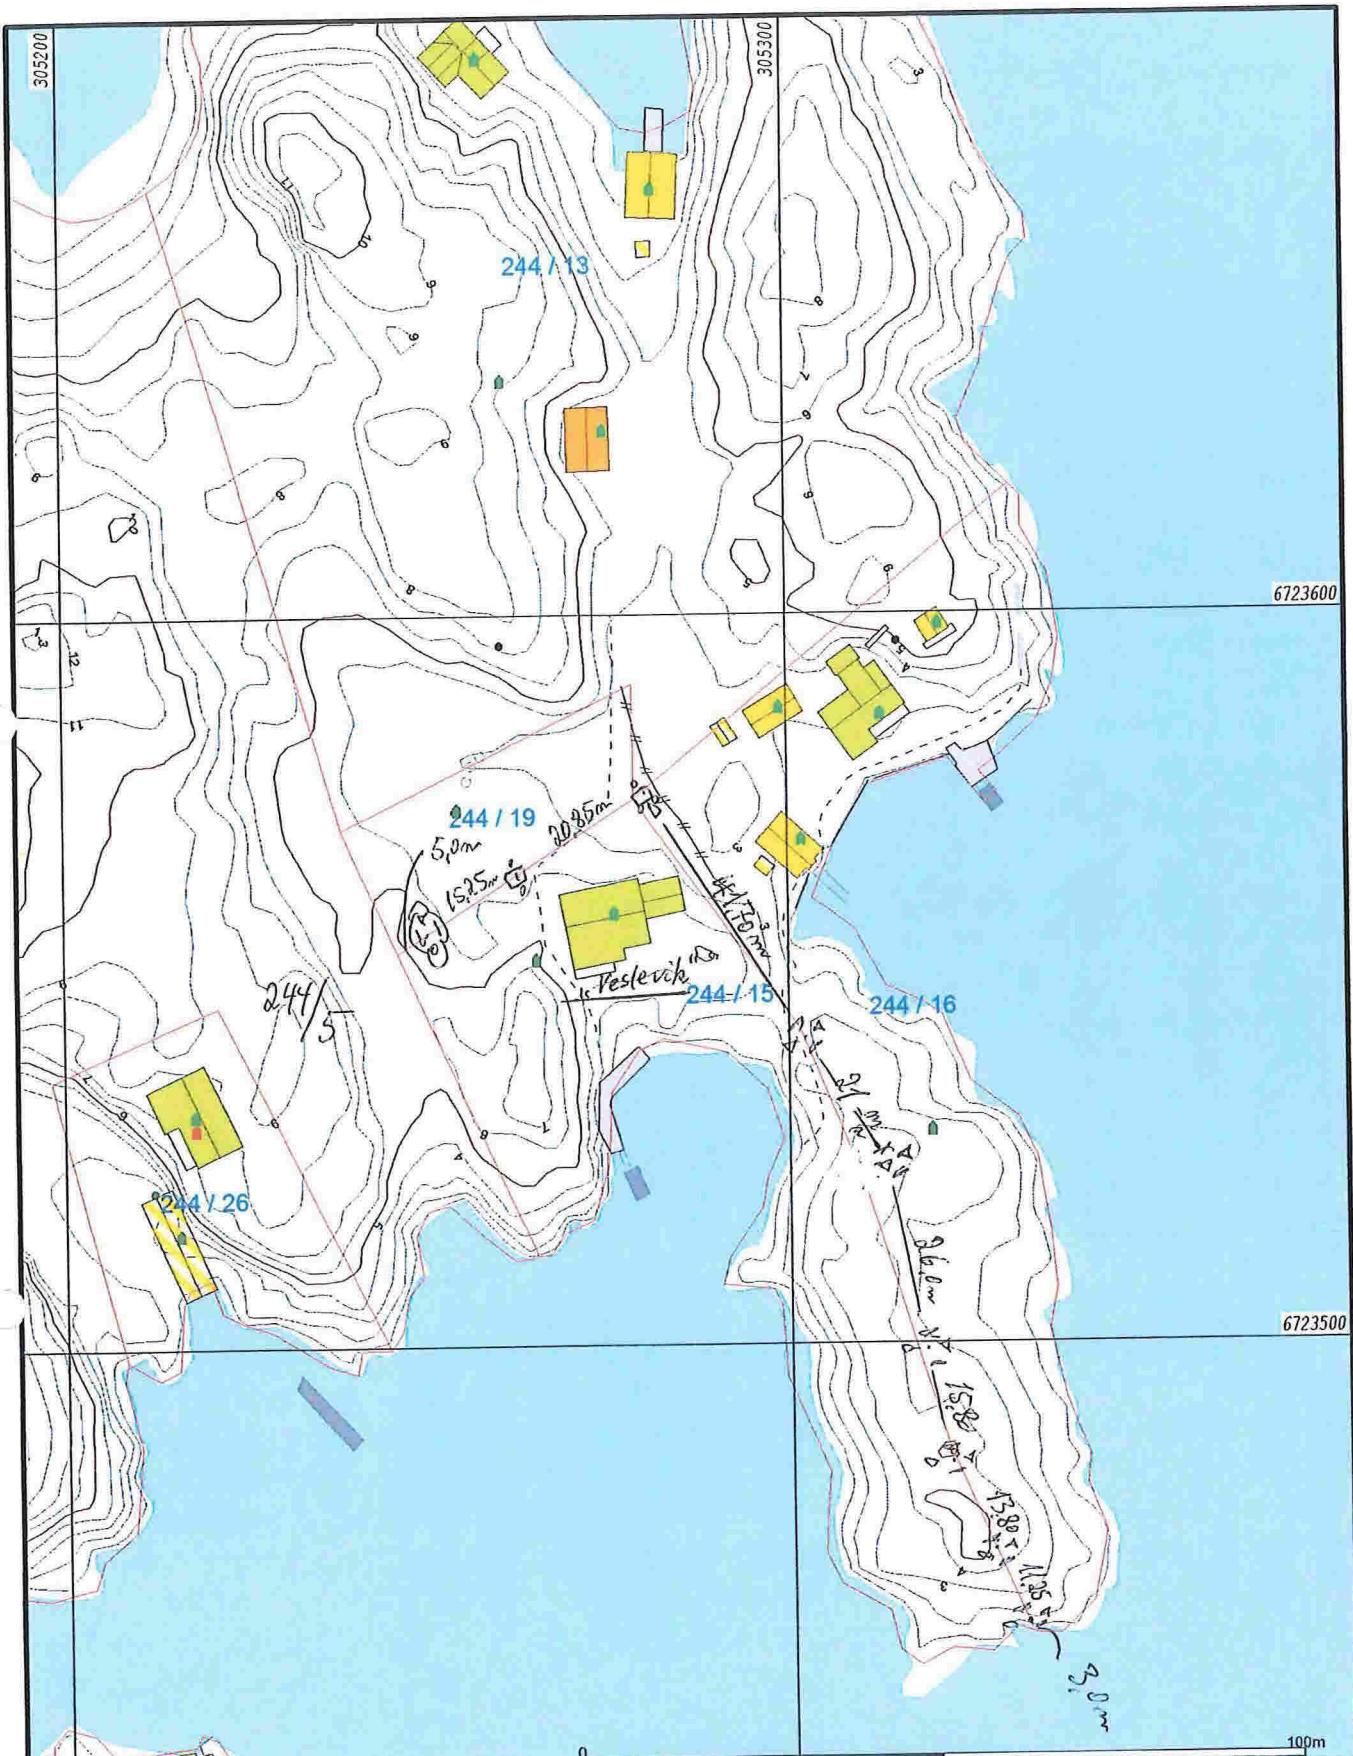

Mølte Grenser	Store bustader
Registrerte Grenser	Hytte/ferielhus
Udefinert grenser	Garasje/uthus
Terrengmålte grense	Industri/lager
Konstruert grensepunkt	Andre bygg
Bolig	
Bustad mulighet	
Våningshus	

Beliggenhet og høyder må oppfattes som orienterende.



Lindås kommune
Geodata avdeling
Grunnkart 2009.
„Prinsipp-skisse“

Dato: 2014.11.12
Sign: sso

G.nr. 244, b.nr. 15.

N
Målestokk
1:1000

41031053 ✓

16

Skyldskifte.

Iste oktbr. 53 heldt underskrivne, som er oppnemnde av lensmannen, skyldskifte på garden ^{Uaen} ~~au~~ Eidsnes indre gr.nr. 69 br.nr. 13 med skyld mark..... 0,04 i Hosanger herad fru Helga van Rees har kravt skyldskifte og har grunnboksheimel til egedomen.¹⁾

Oppnemninga av skyldskiftemennene ligg ved. Dei har gjeve skjønsmannslovnad så nær som²⁾.....

Forutan skyldskiftemennene
Desse møtte:³⁾..... mötte handm. Henrik Guldbrandsøy for seljaren. Kjøparen
møtte ikke. Det var uturvande å tilsegja andre.

Magnus Bjørge
Til formann vart vald

Grensene⁴⁾

til den en Lina tek til i vinkelen mot br. nr. 15
til de utskilde part ^{lina} og held fram i same leid som denne hev frå grensa mot br.nr. 5 og gjeng 12,5 m. til nedsett merkestein m/ vitner. Vidare i same leid 28,50 m. til + i berg, og vidare i same leid 21,40 m. til + i berg og vidare i same leid ut i sjøen (Ca 3.m)
Utanom desse grensene er teigen avgrensa av br.nr. 15 og sjøen.

Vestvirk

Vestvirk


1) Utan at den som har kravt skyldskifte har grunnboksheimel, eller det er sagt dom for at han eig den utskilde egedomen, kan ikke skyldskiftet godtakast til tinglysing. (§ 1 i lov om skyldskifte)

2) Er det nokon av skyldskiftemennene som ikke har gjeve slik lovnad som er nemnt i § 20 i lov nr. 1 fra 1/6 1917, skal han før tenesta tek til, skriva under ei fråsegn med denne ordlyden: «Eg lovar at eg i alle saker vil gjera tenesta mi som skjønsmann samvitsfullt og etter beste overtyding den 19.... (underskrift).» Denne fråsegna skal sendast til sorenskrivaren saman med skyldskiftedokumenta.

3) Er det nokon av grannane, eller partane i skyldskiftet som ikke møter, må ein her skriva om det er prova at dei ~~er~~ varsla. Like eins om det er grannar ein har funne det uturvande å varsle (§§2 og 8 i skyldskiftelova).

4) Sjå §§ 3 og 8 i skyldskiftelova. Ein skal ikke skriva grensene mot granneeidemot utan at eiga- ren er til stades og samtykkjer i det som vert skrive.

Har nokon av partane kravt at skyldskiftemennene skal avgjera sjølv markeskilet, samstundes med skyldskiftet, (§ 7 i lova), må dei her skriva det som trengst. Det må ikke skipast bruksrett eller servitutt i skyldskiftet, utan at heftet er vedteke skriftleg av den som har grunnboksheimel til den egedomen heftet gjeld (§ 5 i lova).

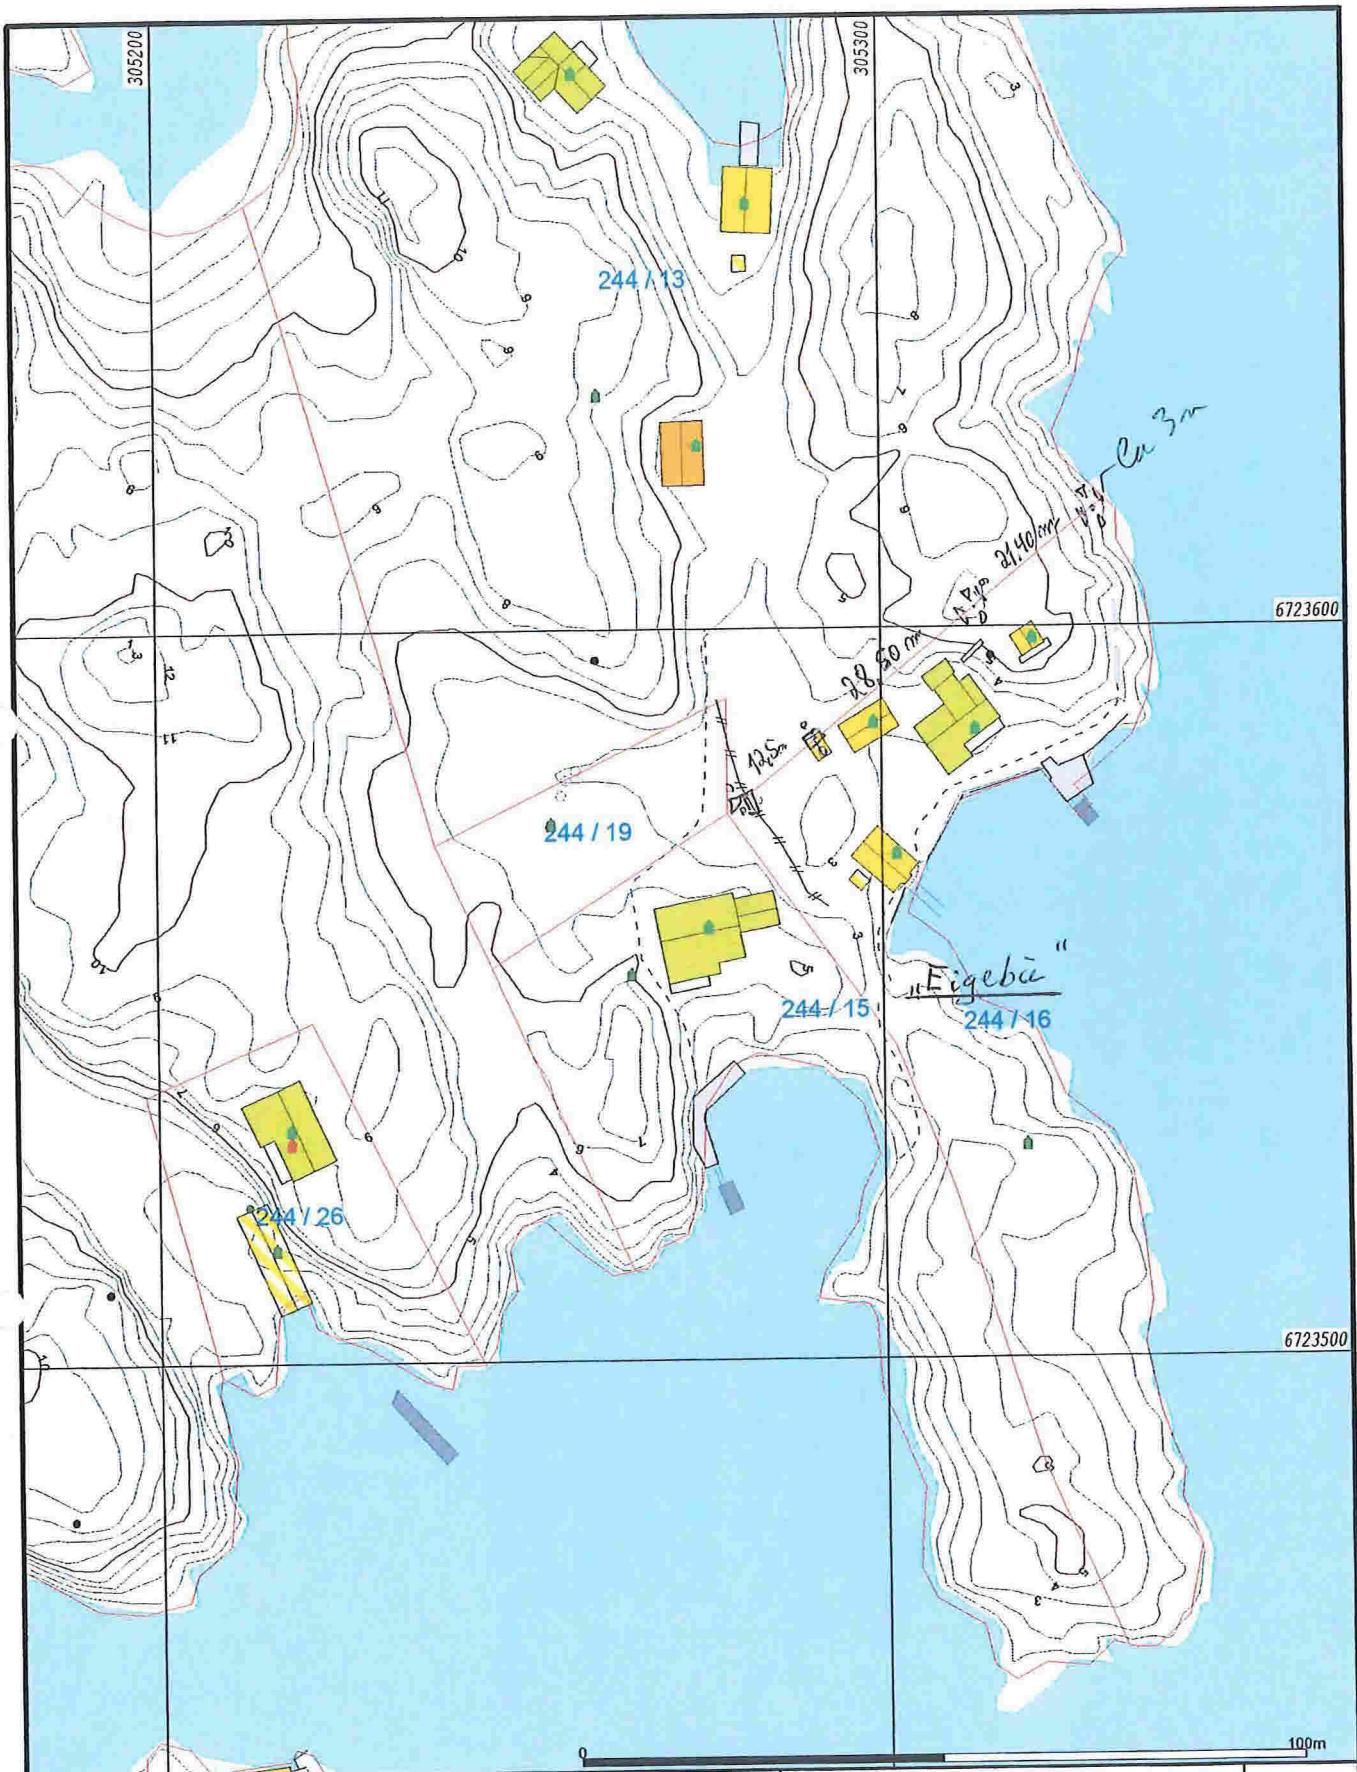

Målle Grenser
 Registrerte Grenser
 Udefinert grense
 Terrengmålle grense
 Konstruert grensepunkt
 Bolig
 Bustad m/leilighet
 Våningshus

Større buslader
 Hytte/feriehus
 Garasje/uthus
 Industri/lager
 Andre bygg

Beliggenhet og høyder må oppfattes som orienterende.



Lindås kommune
Geodata avdeling

Grunnkart 2009,

"Prinsipp-skissa"

Dato: 2014.11.12

Sign: SSO

G.nr. 244, b.nr. 16.



Målestokk
1:1000

Nr. 860 L.a.

På lager hos
Sem & Stenersen A/S, Oslo.
10-52,

Til innhefting i pantebok.

Bogbok nr.
02655 ✓
10.7.56
NORDHORDLAND SØREN SKRIVEREMBETE

Skyldskifte.

Tys dag den 26de juni 19 56 heldt vi underskrivne, oppnemnde av lensmannen, skyldskifte på garden Eidsnes, indre

69 g.nr. I3 med skyld mark 903 i Hosanger

herad. Skyldskifte er kravt av Helga von Rees

som har grunnboksheimel til den eigedomen skyldskiftet gjeld¹⁾.

Menns-oppnemningsbrevet fylgjer. Alle mennene har gjeve skjønsmannslovnad, så nær som²⁾

Ved tenesta møtte³⁾ skylddelingsmennene Ingvald A. Eknes, Håkon R. Hatland og Magnus O. Bjørge. Det var uturvande å tilkalla andre, då den nye teigen var oppmerka og innhegna på førehand.

Mennene valde til formann Magnus Bjørge

Deⁿ fråskilde lut^{en} av garden har desse

grensene: *)

Lina tek til i krysset mot br.nr. I5 og I6 og gjeng i nordleg leid 6,75 m. til nedsett merkestein m/vitner og vidare i same leid 5,25 m. til vinkelstein m/vitner. Lina gjeng så i vestleg leid I9,70 m. til nedsett stein m/vitner, vidare i same leid I9,30 m. til nedsett stein m/vitner og vidare 3,50 m. i same leid til ~~merkestein m/vitner~~ grensa mot br. nr. 5. Fylgjer så denne grensa i sudleg leid 24,7 m. til krysset mot br.nr. I5 og fylgjer så denne lina i austleg leid til utgangspunktet. Areal ca 730 m²

¹⁾ Skyldskifte kan ikkje godtakast til tinglysing utan den som krev tenesta, anten har grunnboksheimel eller dom for at han eig den luten av eigedomen som han vil ha fråskilt (§ 1 i skylddelingslova).

²⁾ Har nokon av mennene ikkje gjeve lovnad som er nemnd i § 20 i lov nr. 1 frå 1/6 1917, skal han skriva under ei utsegn med etternemnde ordlyd før tenesta tek til, og utsegna skal sendast til sorenskrivaren saman med skyldskiftet: «Eg lovar at eg i alle sakar vil gjera tenesta mi som skjønsmann samvitsfull og etter beste overtyding. den 19 N. N.»

³⁾ Om nokon av grannane eller partane skyldskiftet vedkjem, ikkje møter, må ein her opplysa om det og prova at dei har fått varsel, eller når det gjeld grannane, om det er rekna for uturvanda å varsle dei. (§§ 2 og 8 i skylddelingslova).

⁴⁾ Sjá §§ 3 og 8 i skylddelingslova. Grensene mot granne-eigedomar skal ein ikkje skriva opp når eigaren ikkje er til stades og samtykkjer i det som vert skrive. Skal mennene etter krav fra partane fastsetja sjølvé markeskillet, samstundes med at dei sett i skyld (§ 7 i lova), må dei her nemna det som trengst om det og. Det må ikkje stiftast bruksrett eller servitutt i skyldskifte utan at heftet er vedteke skriftleg av den som har grunnboksheimelen til den eigedomen heftet skal liggja på (§ 5 i lova).

