



Hovedplan "AS built"

PLANER

BYGGERE: Julie og Øyvind Korsbøen	 Hindenes Hus AS Arkitektfirma:
BYGGEPLASS: Gnr. 137 Bar. 575	
KOMPLANE: LINDAS	Tegning: <i>1/5-2008</i> Dato: <i>1/5-2008</i> P&L: 1008 Prosjekt nr.: 501 Skala: 1:50
Tegning: <i>1/5-2008</i>	
TEKSTEN PÅ MÅSTÅRET ELLER PÅ DE FORSIKREDE ELLER BEITTEDE VED UTØVELSE AV ARBEIDET ER UTEN FOR SVAR PÅ ETTERSPØRSEL OG REKLAMER.	

Foto: alle for
 lys og fargevalg
 + 1/2 dag i
 vind. senter gavel
 1/5-2008

7.5cm Leca 1.4m²

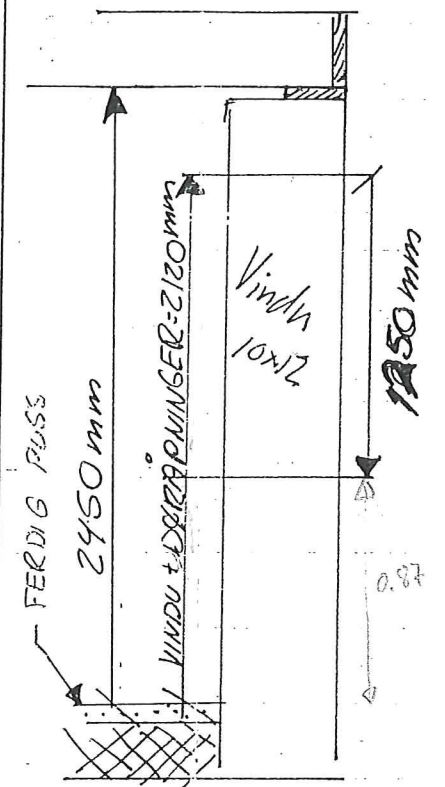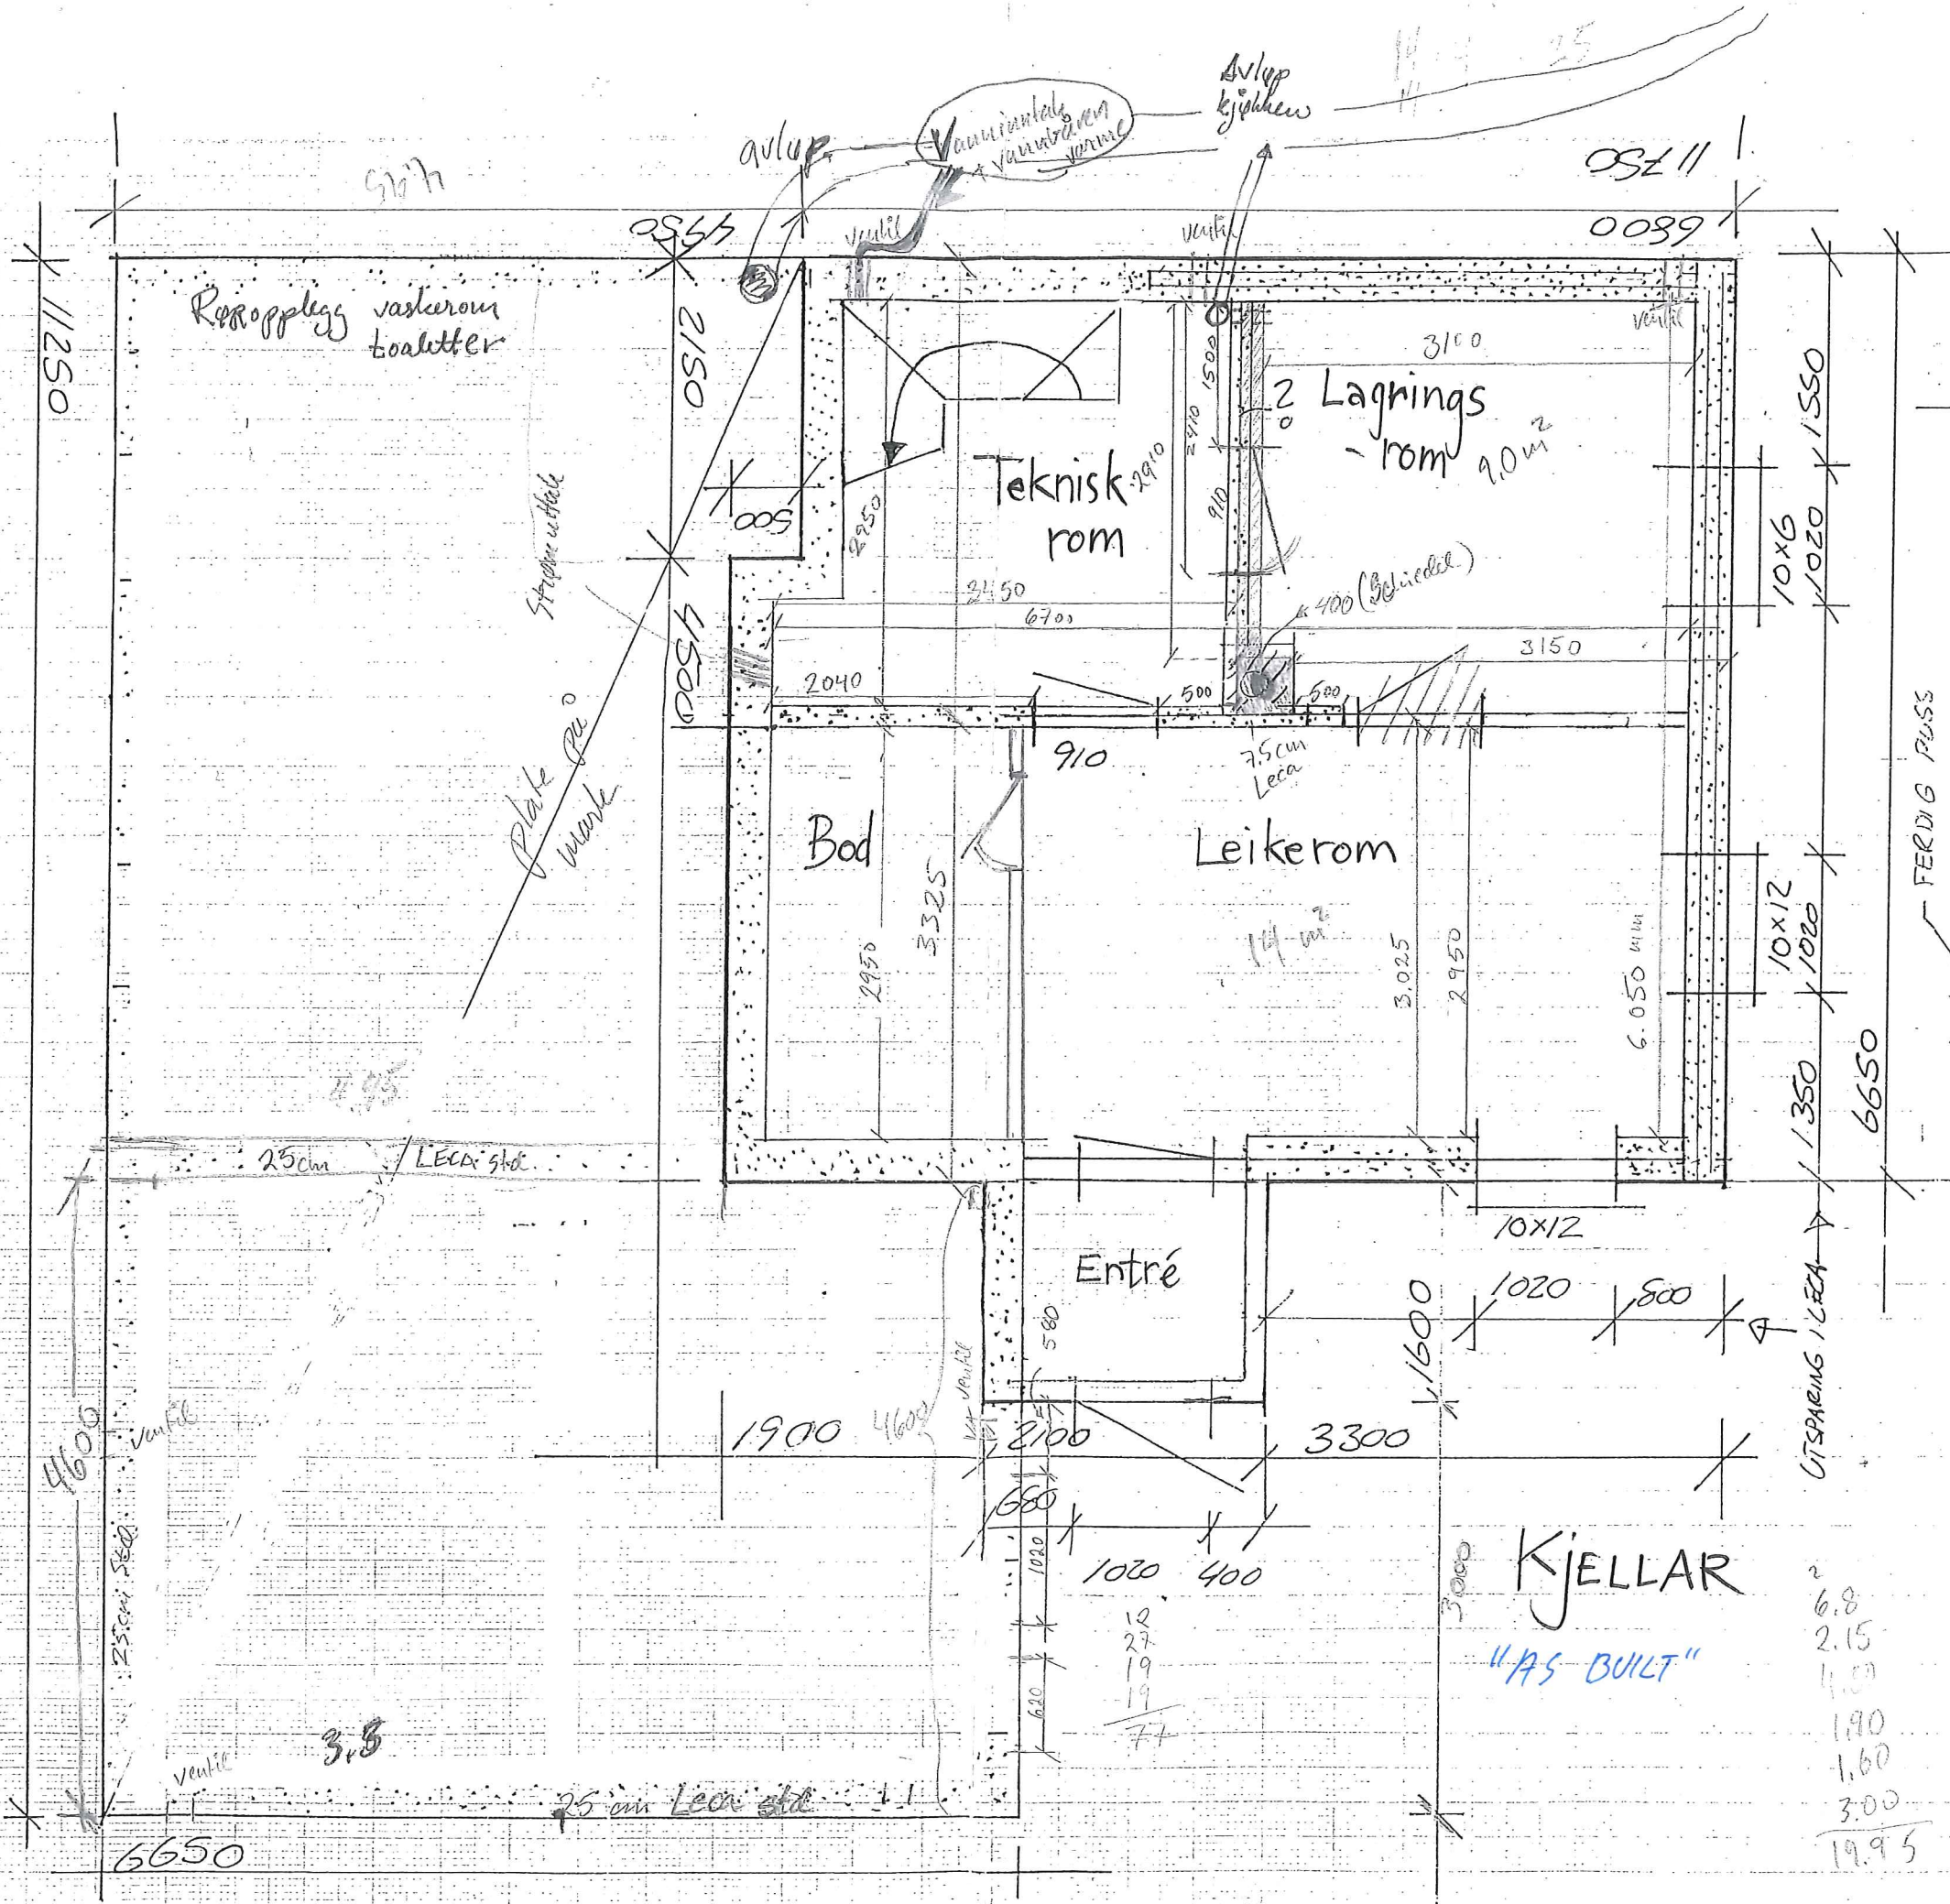

2.120
1.250
0.87

KJELLAR
"AS BUILT"

6.8
2.15
1.0
1.90
1.60
3.00
19.95 * 4 ~ 80 sett/sett