



Lindås kommune
Eining for teknisk drift

Ferdigmelding

Skjemaet skal nyttast ved arbeider som berører tilknytning til kommunale vass og avlaupsleidningar

Det skal sendast til Lindås kommune Teknisk drift Avd. for vatn og avlaup, så snart anlegget er ferdig

Gjeld byggjearbeid på følgjande eigedom:

Gnr/bnr 205/8	Adresse Sandvik
-------------------------	---------------------------

Utførande røyrleggjar:

Føretaksnamn: Hjelmås VVS as
--


Adresse: Leknesvegen 183, 5915 Hjelmås	Tlf: 56354050
--	-------------------------

Målsetting /beskriving av utført arbeid:

1. Utvendig stengeventil, tilkoplingsstad, kummer m.v. skal visast og målsettes nøyaktig, røyrdimensjonar skal førast på, også for offentlege leidningar
2. Godkjent føretak skal sørge for at det føreligg situasjonsplan som viser privat vass og avlaupsanlegg, slik det er bygd. Skal leverast med ferdigmelding til kommunen for arkivering.
3. Sjå spesielt KS. Tekniske bestemmelser Pkt. 2.5.1 og KS Administrative bestemmelser Pkt. 2.1

Underskrift av utførande røyrleggjar.

29/8-15 *Peder Hagedorn*

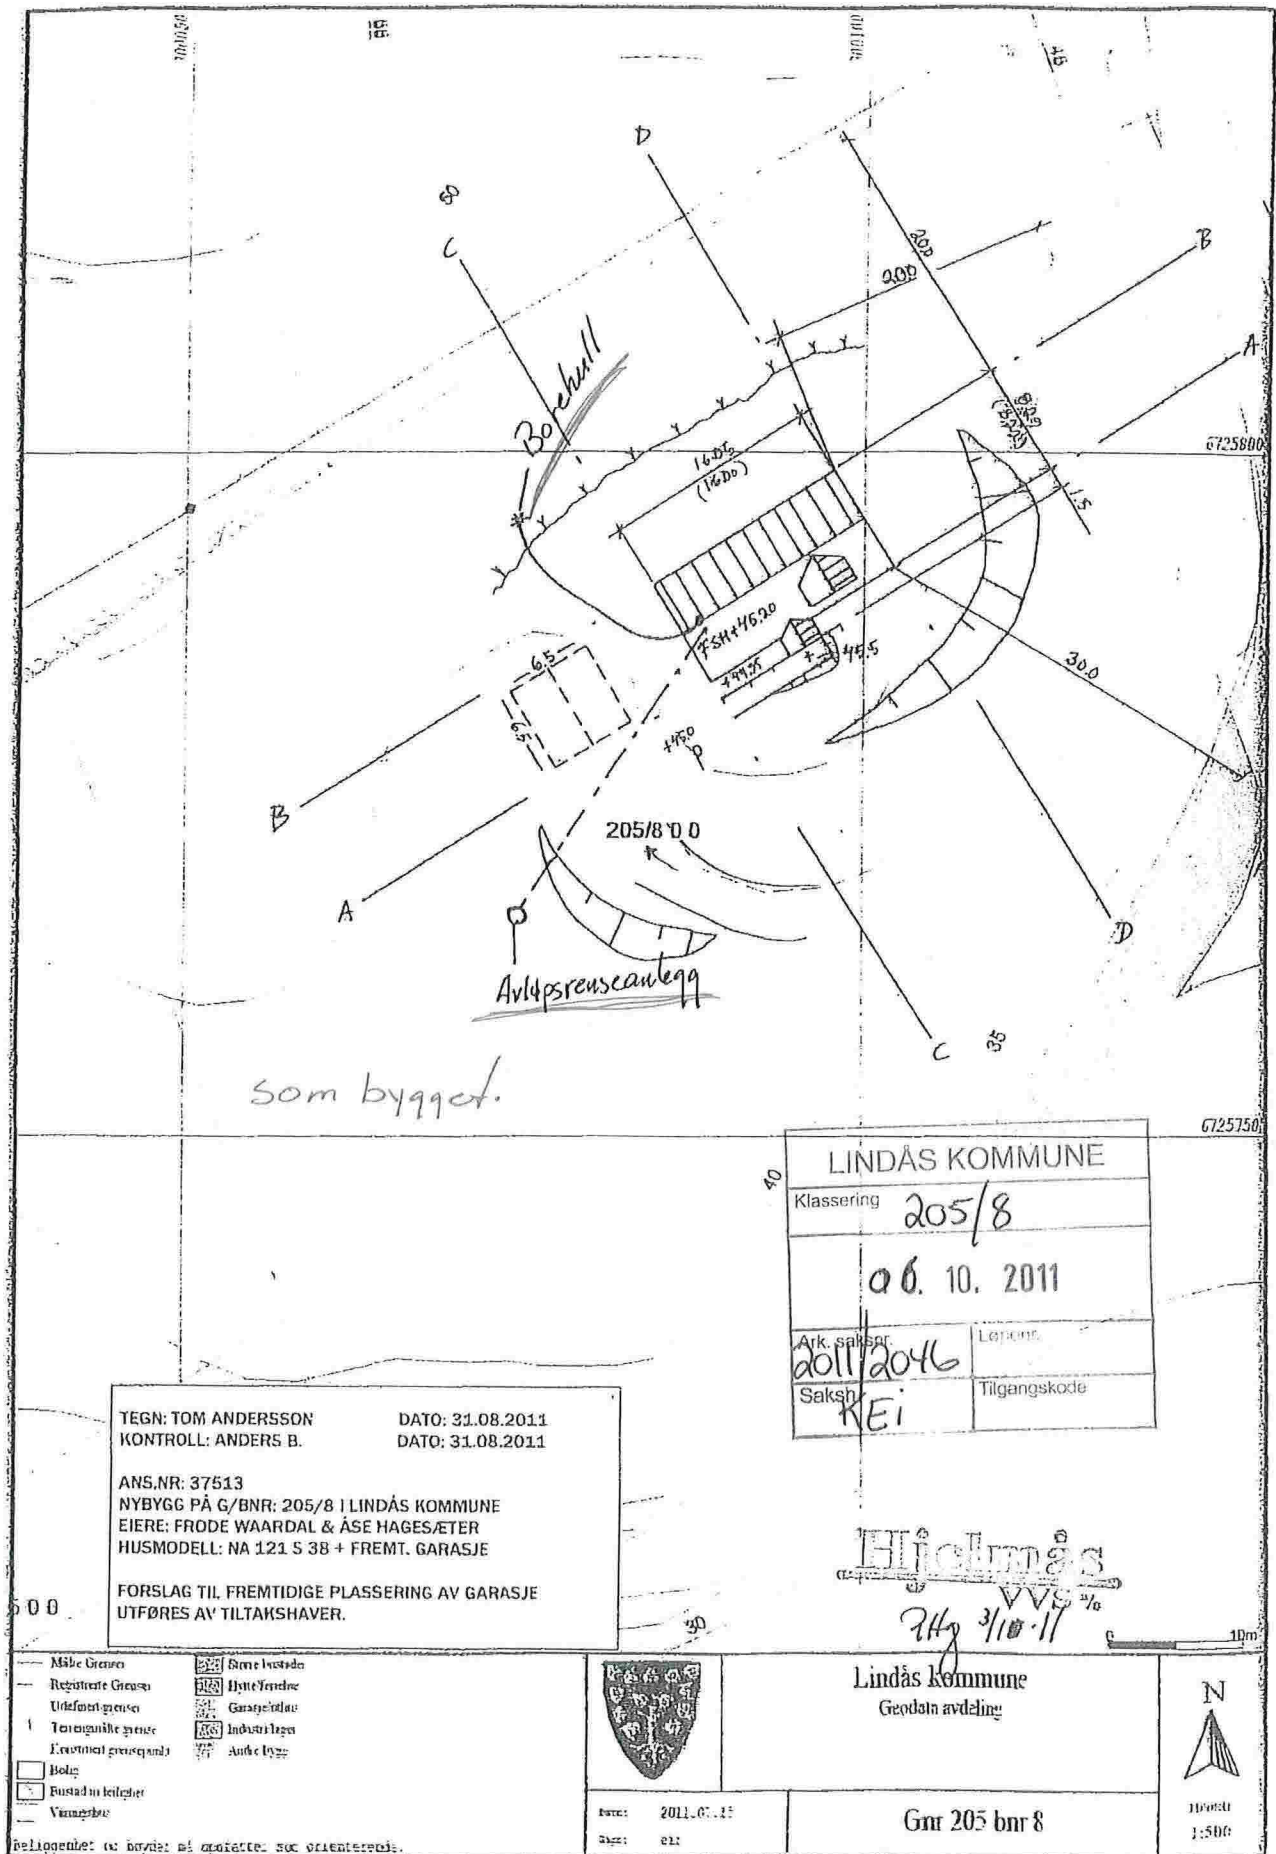

som bygget.

TEGN: TOM ANDERSSON DATO: 31.08.2011
KONTROLL: ANDERS B. DATO: 31.08.2011

ANS.NR: 37513
NYBYGG PÅ G/BNR: 205/8 I LINDÅS KOMMUNE
EIERE: FRODE WAARDAL & ÅSE HAGES/ETER
HUSMODELL: NA 121 S 38 + FREMT. GARASJE

FORSLAG TIL FREMTIDIGE PLASSERING AV GARASJE
UTFØRES AV TILTAKSHAVER.

LINDÅS KOMMUNE	
Klassering	205/8
06. 10. 2011	
Ark.saksnr.	Løpnr.
2011/2046	
Saksh.	Tilgangskode
KEI	

VVS
24. 3/10.11

- Måle Grense
- Garasjeplass
- Industrihus
- Andre bygger



Lindås kommune
Geodata avdeling




Gnr 205 bnr 8

Skala: 1:500

Beliggenhet av bygget på planene som orientering.