




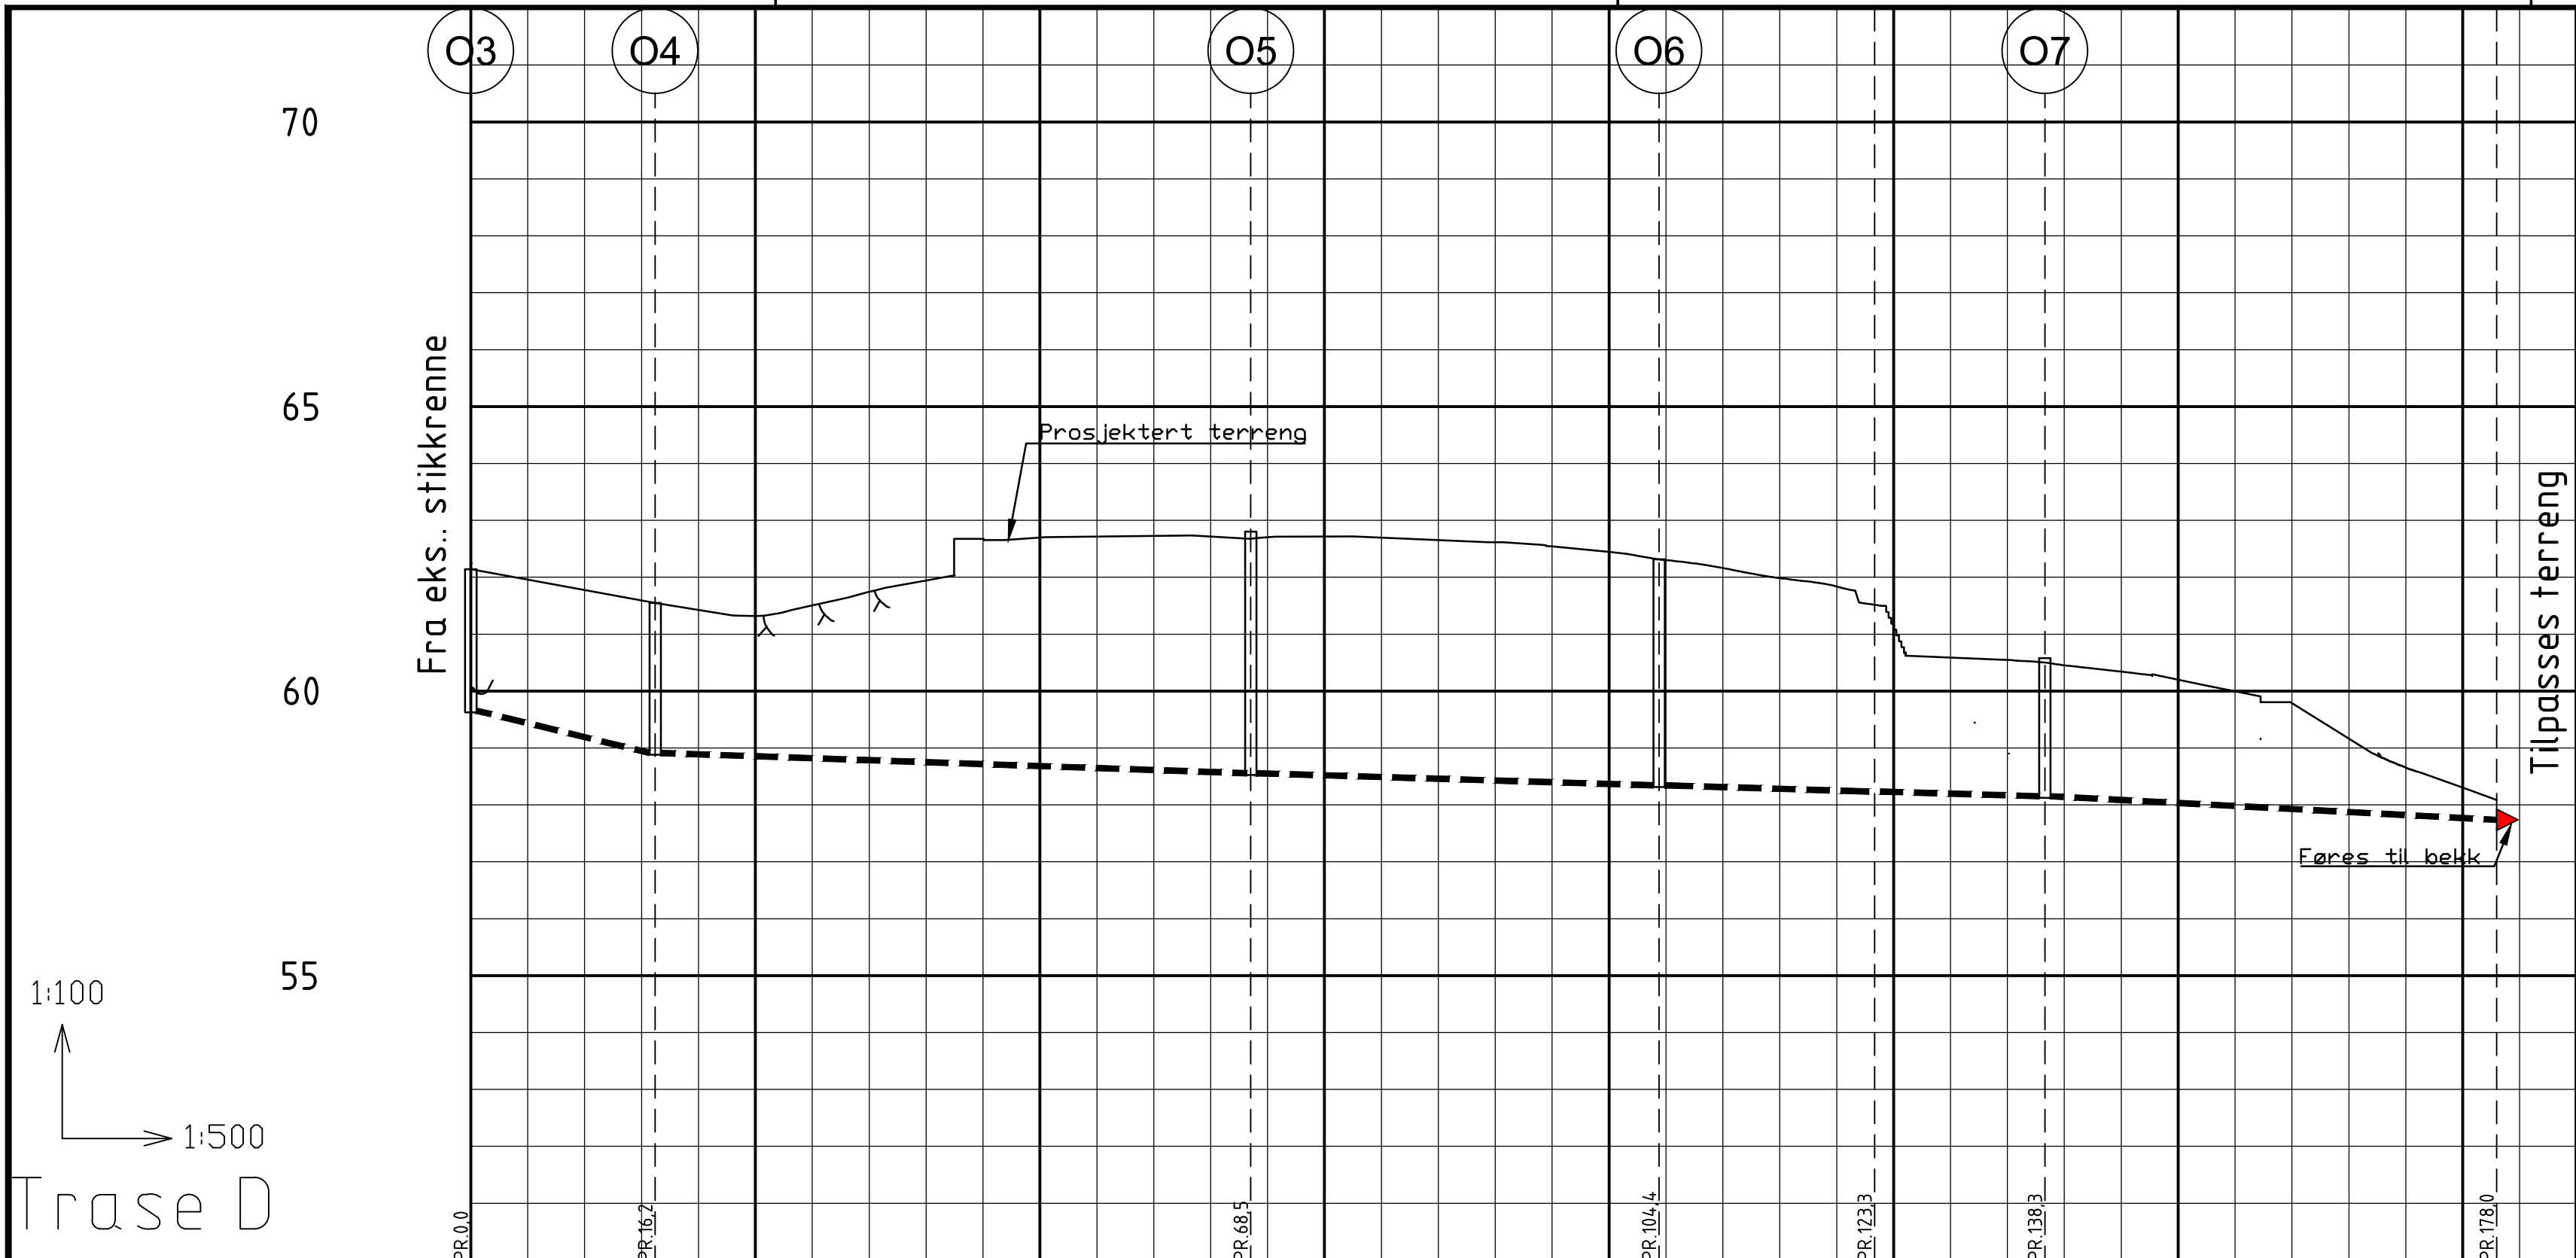

PROFIL NR.	0	25	50	75	100	125	150	175
Grunneier								
Markslag								
Grunnforhold								
TERRENG H./TOPP VEGDEKKE	62,25	61,99	61,75	61,50	61,29	61,32	61,50	61,74
Hor.vinkelpunktavstand i m	16,2	16,2	52,3	35,9	18,9	15,0	39,7	59,16
Fall i ‰	-48,9	-48,9	-6,9	-6,1	-6,1	-5,9	-10,6	-10,6
Overvannsledning	59,66	59,91	58,56	58,34	58,23	58,15	57,74	57,74
Kote innv. bunn								
Type og dim	200PVC SN8							

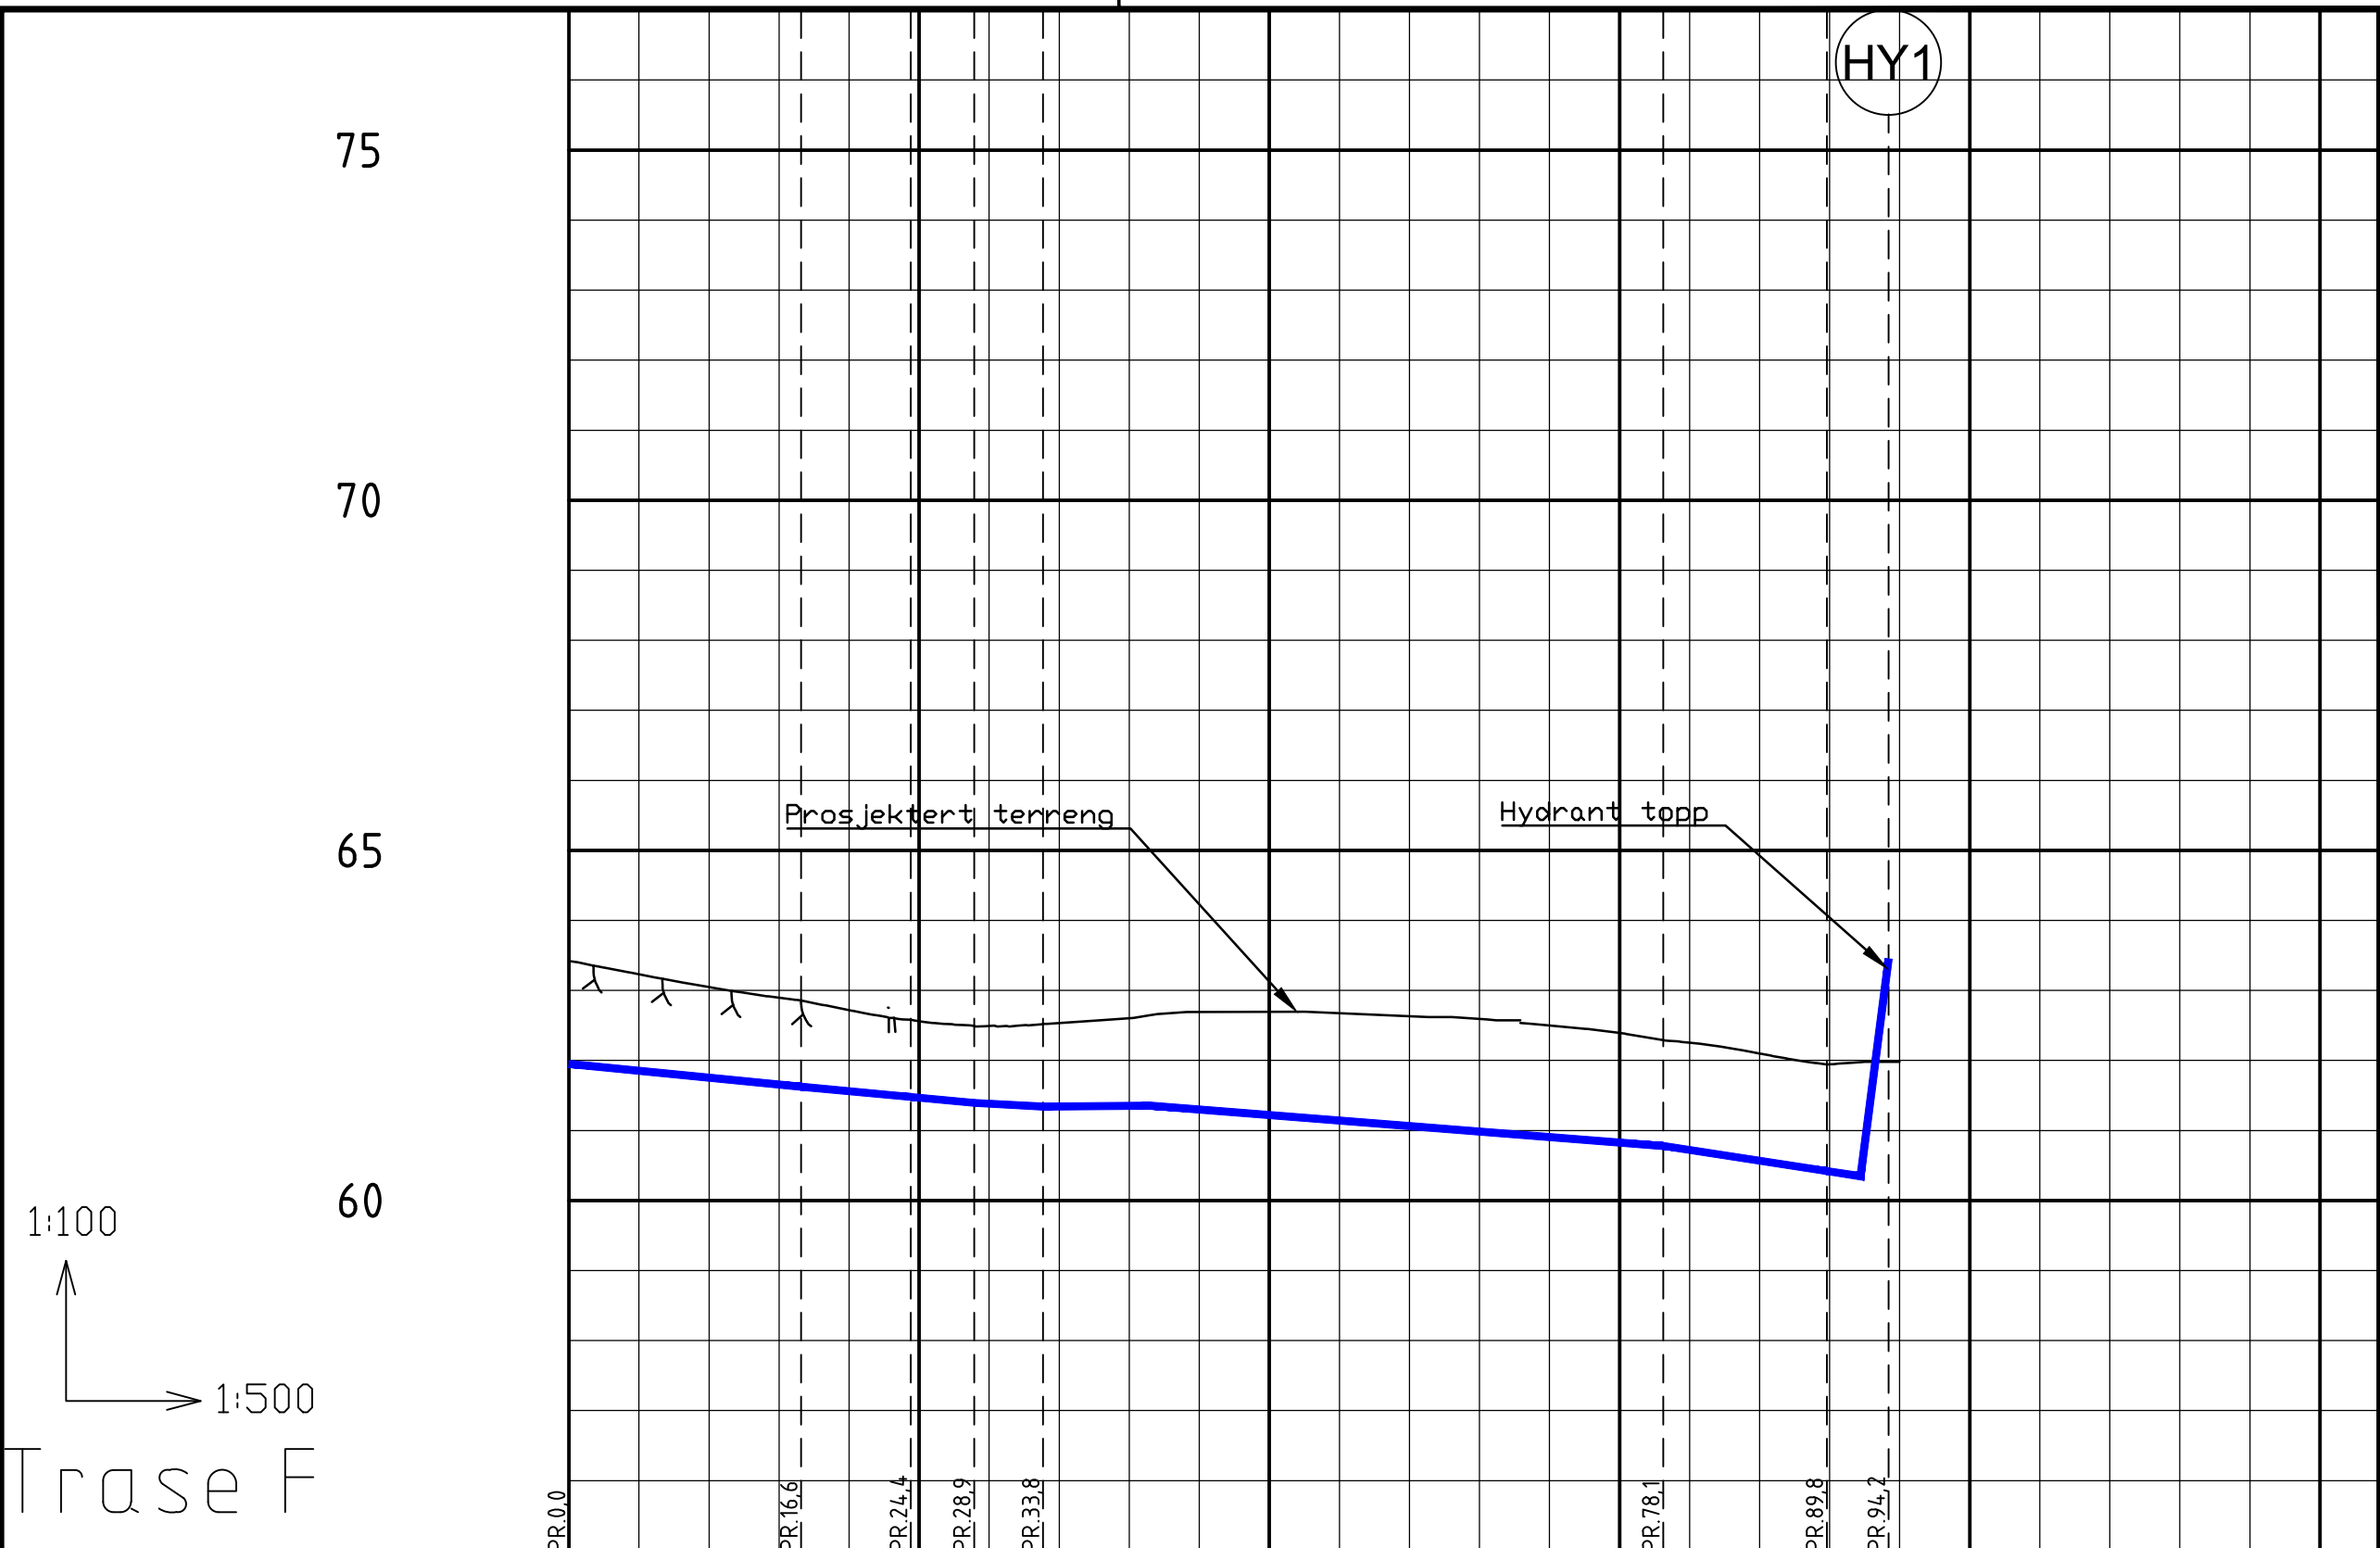


PROFIL NR.	0	25	50	75	100	125
Grunneier						
Markslag						
Grunnforhold						
TERRENG H./TOPP VEGDEKKE	63,42	63,23	63,05	62,90	62,72	62,56
Hor.vinkelpunktavstand i m	16,6	7,8	4,5	4,9	7,5	36,8
Fall i ‰	-19,5	-18,7	-18,7	-10,9	1,7	-15,7
Vannledning	61,95	61,63	61,48	61,39	61,34	61,35
Kote utv. topp						
Type og dim	160PE 100 SDR 11					

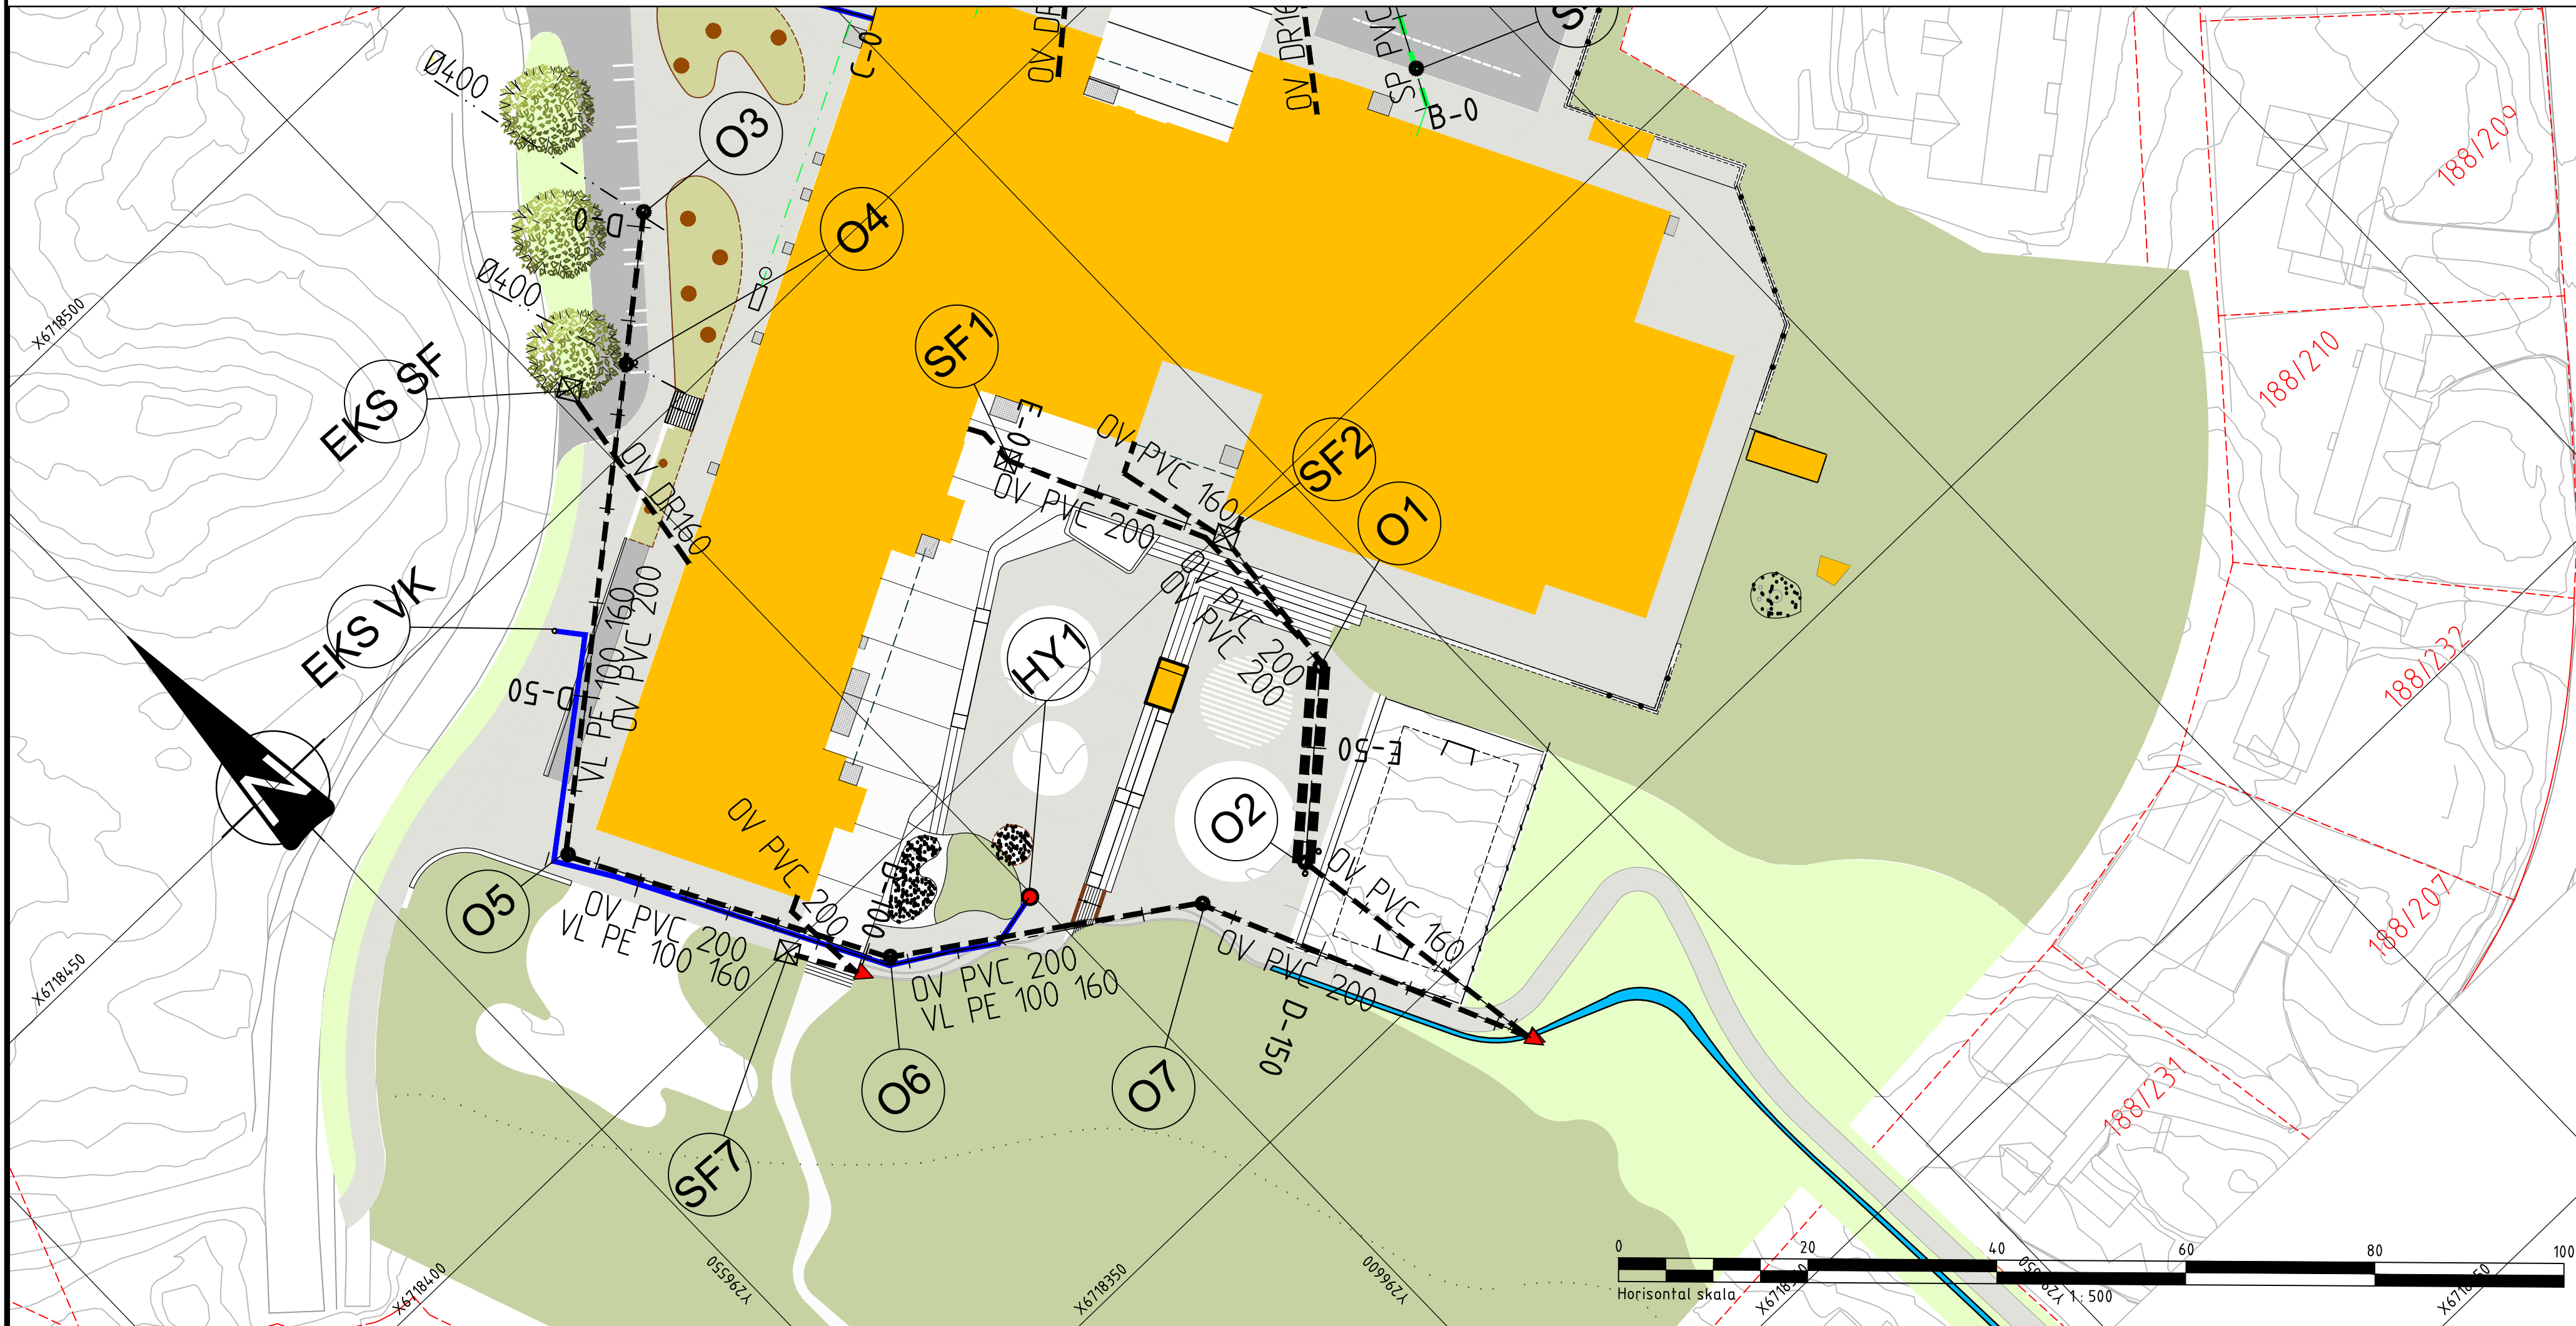

- TEGNFORKLARING EKS. LEDNINGER
- V - Eksisterende vannledning
 - SP - Eksisterende spillvannsledning
 - OV - Eksisterende overvannsledning
 - Eksisterende kum
 - BK - Eksisterende kum m/ brannventil
 - Eksisterende stikkrenne
- TEGNFORKLARING NYE LEDNINGER
- VL - Ny vannledning
 - SP - Ny spillvannsledning
 - OV - Ny overvannsledning
 - Ny kum
 - HY - Ny hydrant
 - BK - Brannkum
 - SF - Ny sandfangskum
 - Utløp til bekk

Rev.	Dato	Beskrivelse	Tegn.	Kontr.
A	06.03.19	AsBuilt	THPH	OSJL

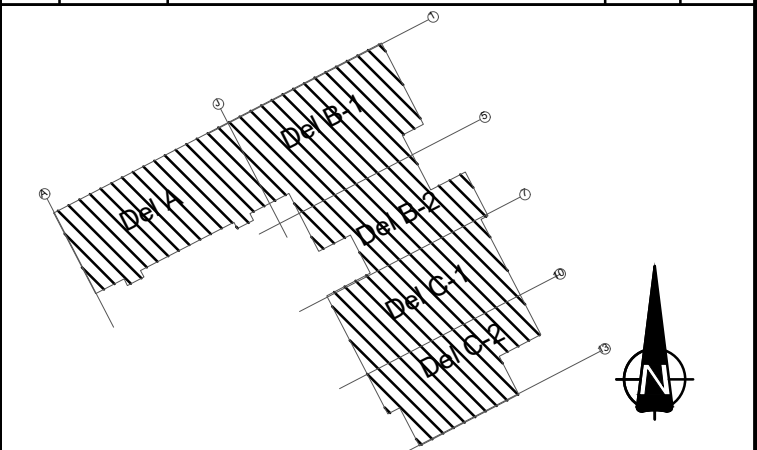

☐	ARK: Og Arkitekt AS
☐	INT.ARK: Og Arkitekt AS
☐	RIB: COWI AS
☐	RIV: COWI AS
☐	RIE: COWI AS
☒	RIVA: COWI AS
☐	RIBR: COWI AS
☐	LARK: Norconsult AS
☐	RIAKU: COWI AS

TEGNINGSSTATUS: Samspillfase



Gnr./Bnr.: Tiltakshaver
Skanska
Prosjektnavn
Knarvik barneskule

Tegningsnavn Plan og profil Trase D & F				
Målestokk	Org.form.	Prosj.nr.	Dato	Tegnet av
1:500 (A1)		16047	08.11.2017	THPH
Tegningstittel	Rev.		ADGR	
VA73-UT-004	A			

Tlf: 21 49 76 88 Epost: firmapost@cowi.com Web: http://www.cowi.no