


Vedlegg D-1

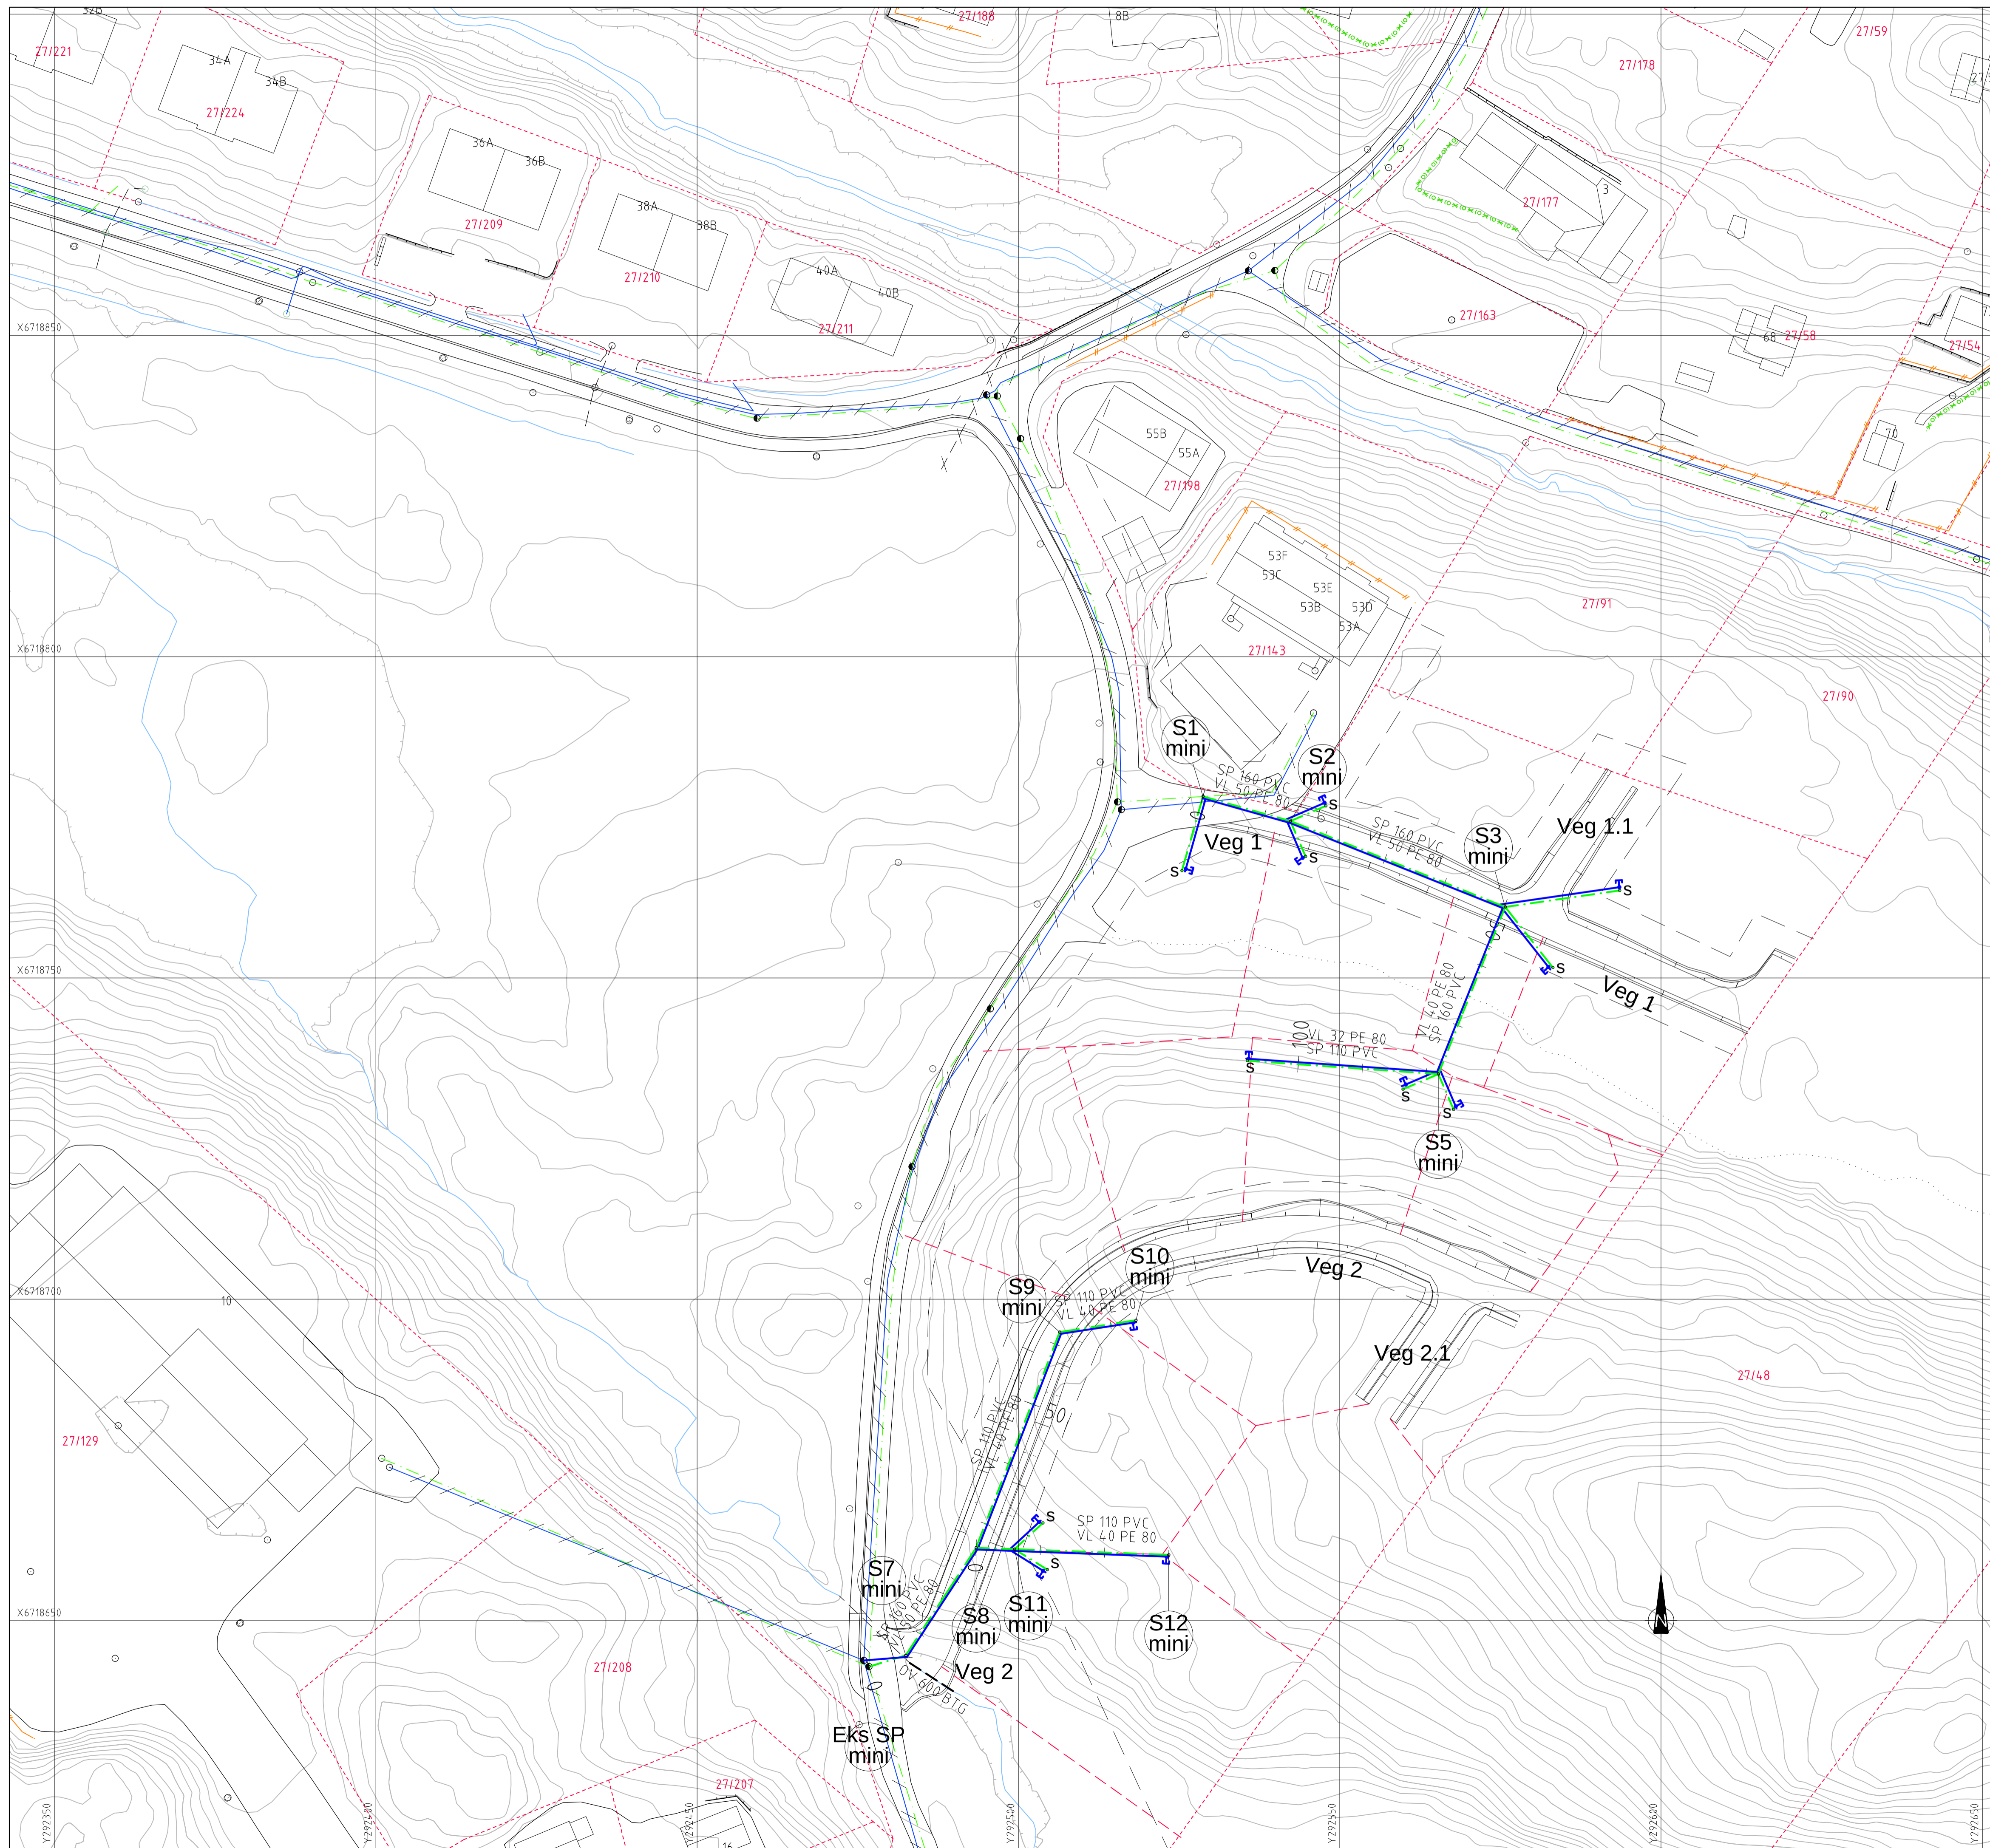

TEGNFORKLARING

Eksisterende	Nytt

Avstikk til eneboligtomt:
 ø32mm PE80 PN10 VL
 ø110mm PVC SN8 SP
 Legges med min. fall 15‰

Avstikk til tomter avsluttes min. 2,0m ut fra veikant, min. 6,0m fra hovedledningsgrøft eller 2,0m innenfor tomtегrense.
 Det sprenges grøft min. 2,0m videre fra avslutning avstikk.

SOM BYGGET

Rev. A	Dato 19.11.17	Sign. ANH	SOM BYGGET	Revisjonen gjelder
Oppdragsgiver				
LEIGLAND EIENDOM AS				
Prosjekt				
BOLIGFELT MOLDEKLEIV.				
VA-plan.				
Tegn. ANH	Kontr. ANH	Godkj.		
Dato: 29.03.11				
Målestokk: 1:500 (A1)				
Prosjekt nr. 7310				
Tegningsnr. 600				
Siv.ing. Arne Haugen VVA-prosjektering Fabrikkt. 7B 5059 BERGEN. Tlf.: 55 59 82 60				