
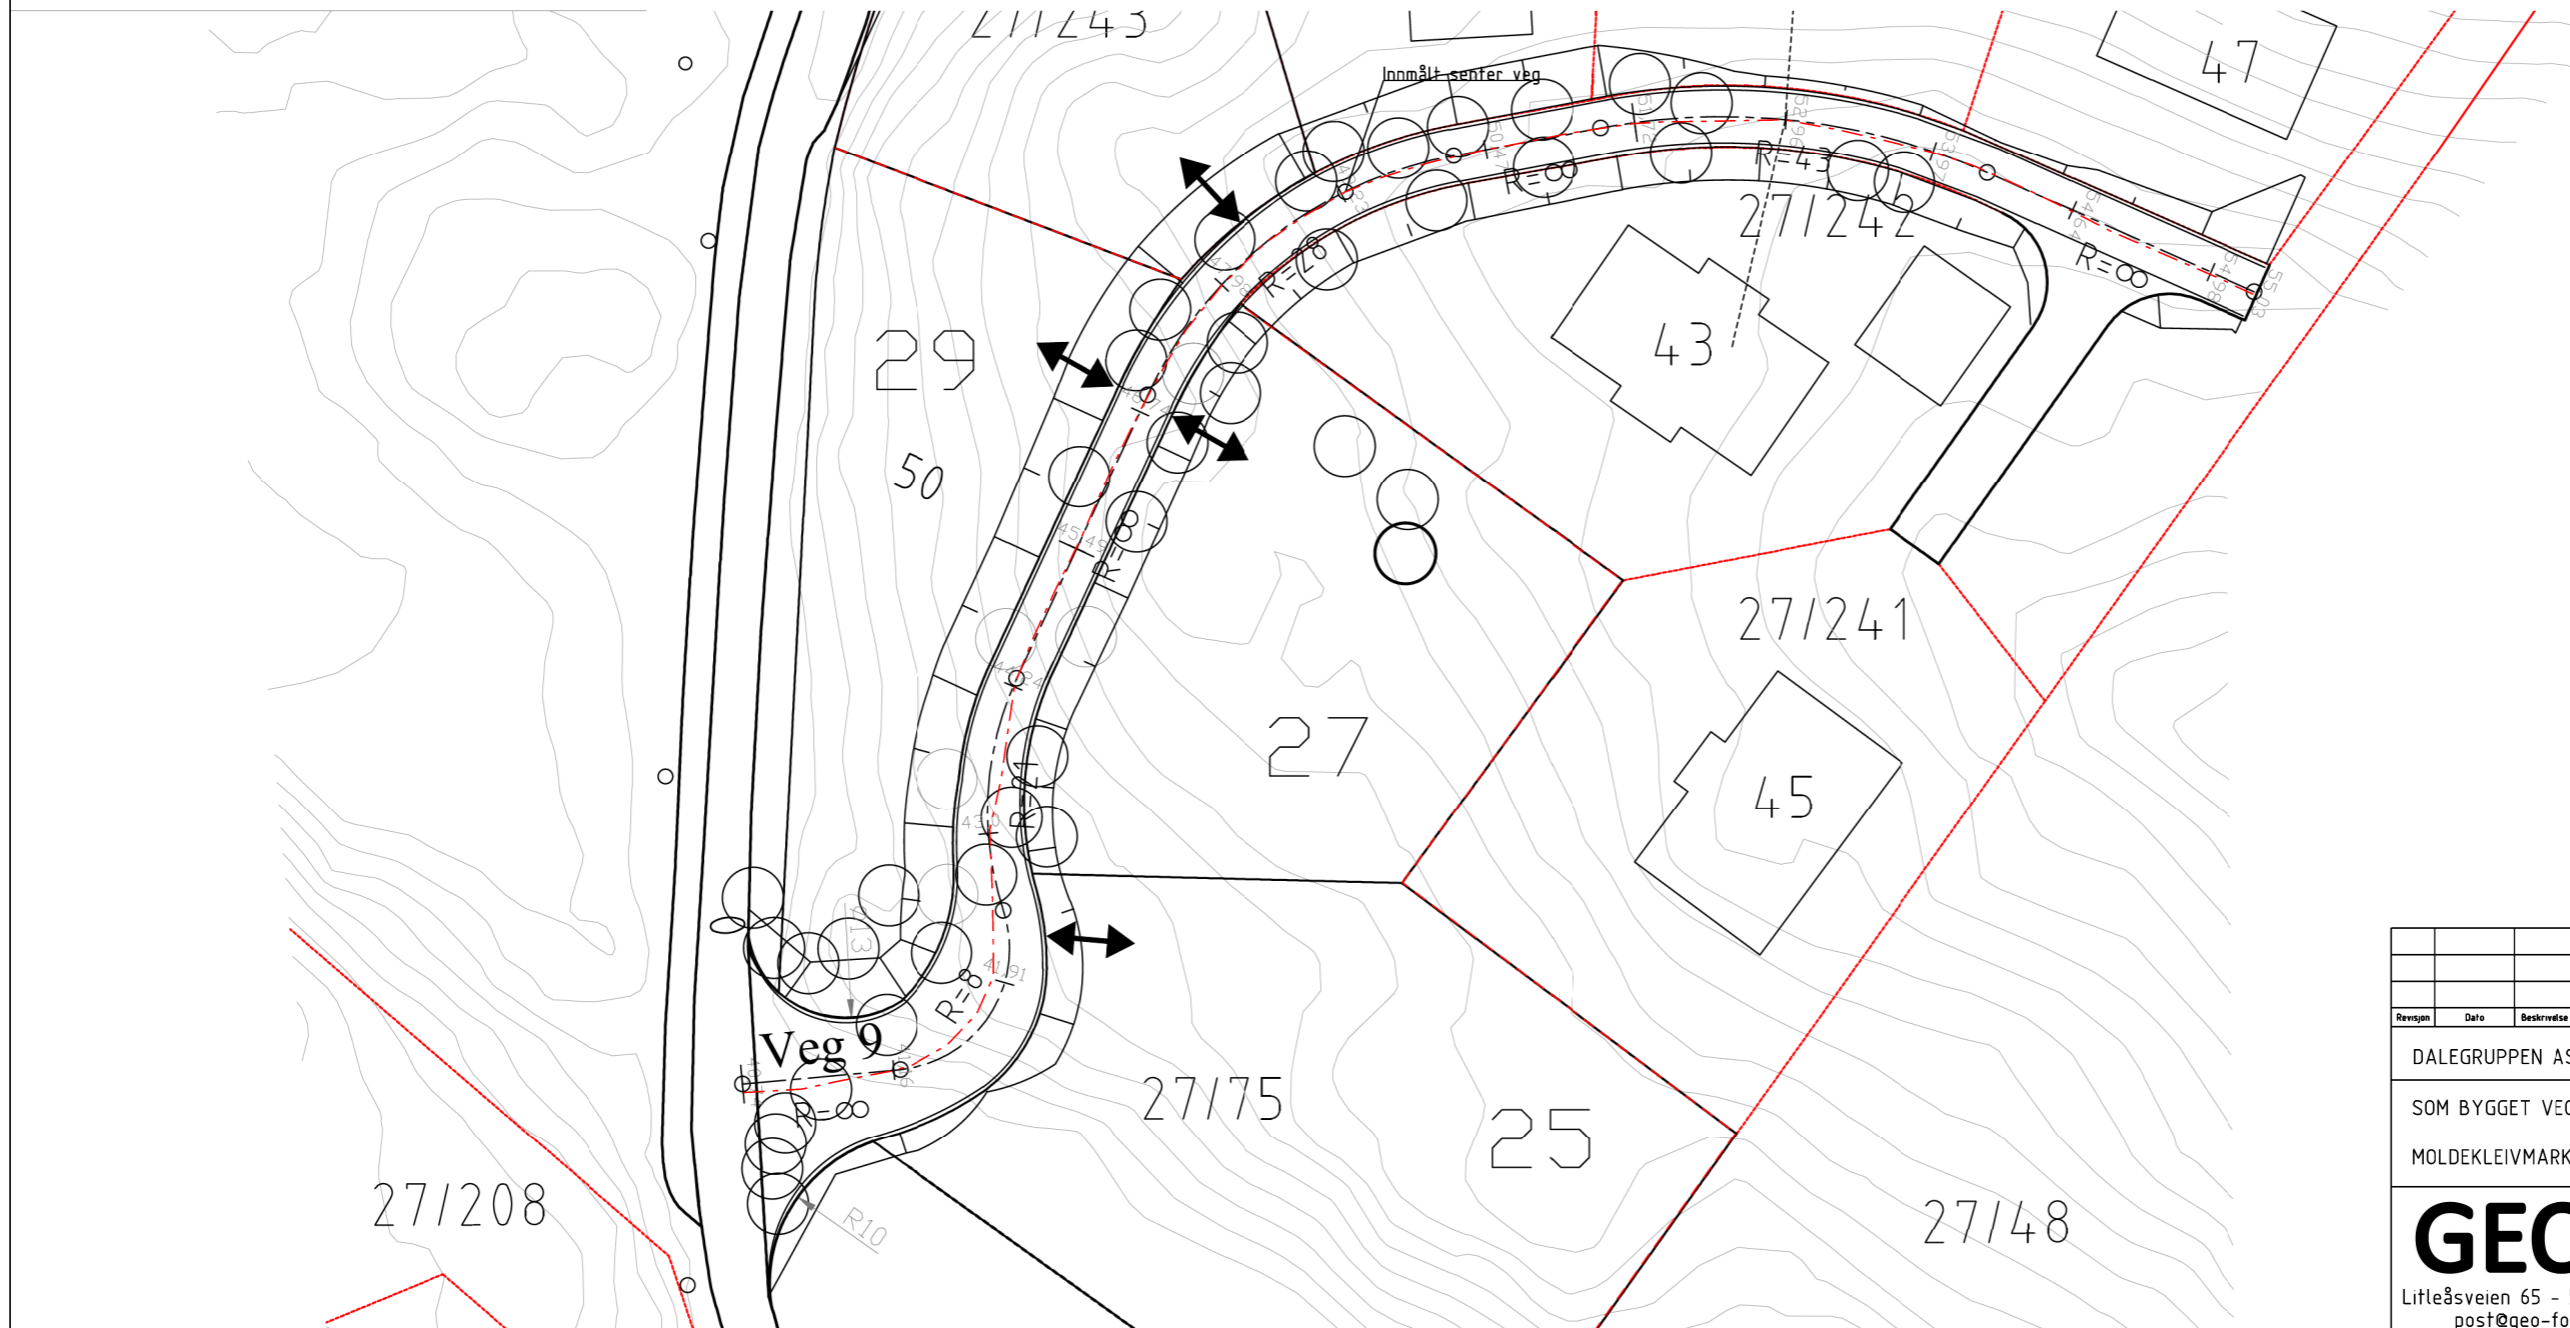


Vedlegg D-2

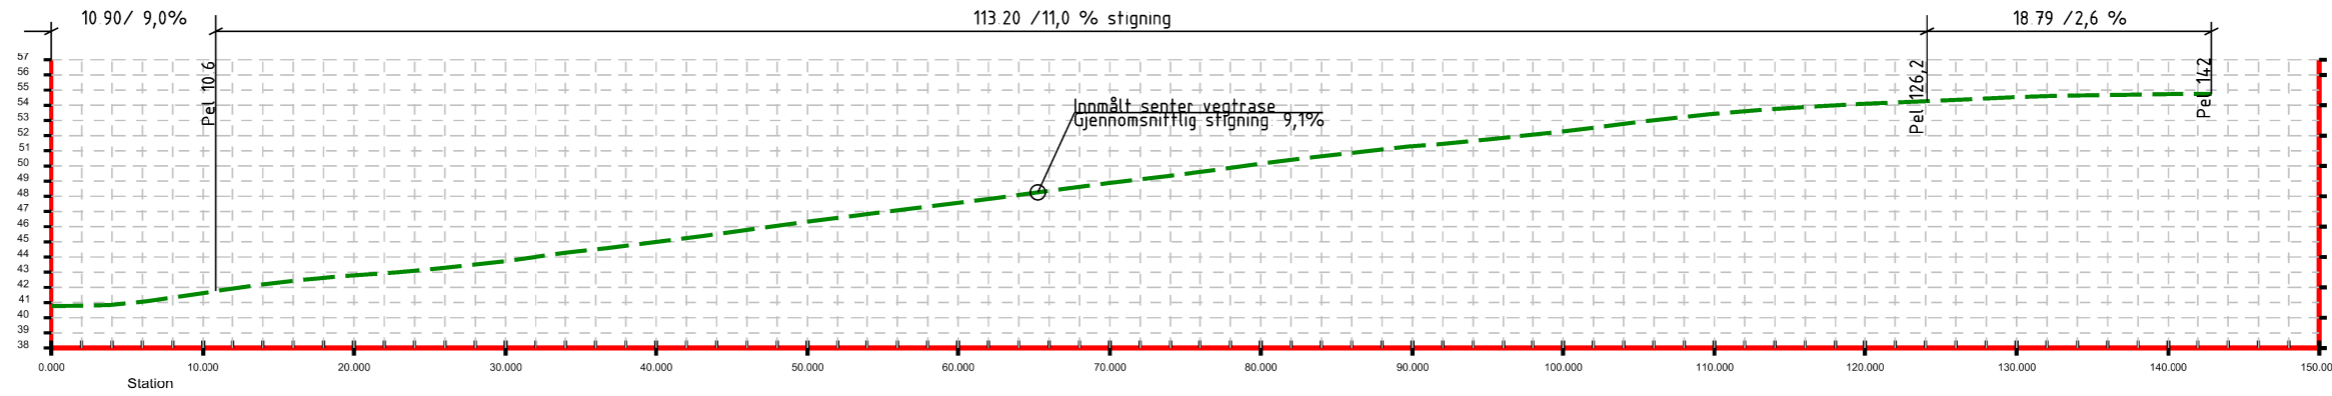

Revisjon	Dato	Beskrivelse	Utarbeidet	Godkjent
DALEGRUPPEN AS				
SOM BYGGET VEG 9				Dato 12 05 2017
MOLDEKLEIVMARKA I MELAND KOMMUNE				Utarbeidet av GOB
				Godkjent av HS
GEOFORIV				Målestokk 1:500
Litleåsveien 65 - 5032 NYBORG * Tlf. 5550 9500				Jobbnummer 17021
post@geo-form.no * www.geo-form.no				Tegningsnummer 001
				Revisjon -