



Statens vegvesen

Krzysztof Nowak
Melandsvegen 230
5918 FREKHAUG

Behandlende enhet:
Region vest

Saksbehandler/innvalgsnr:
Unn Jenny Utne Kvam - 55516243

Vår referanse:
2014/107459-002

Deres referanse:

Vår dato:
23.10.2014

Dispensasjon fra byggegrense - Garasje - Gnr. 14 bnr. 47 - Meland kommune


Vi viser til søknad mottatt 04.09.2014 og gir med dette dispensasjon fra byggegrensen ved fv 244 hp 1 km 5,724. Dispensasjonen gjelder for garasje med en avstand på 20 meter fra vegmidte til nærmeste bygningsdel på gnr. 14 bnr. 47 i Meland kommune.

Vi gjør oppmerksom på at tillatelsen bare gjelder forholdet til vegloven, og ikke rettigheter ovenfor eventuell annen grunneier. Dispensasjonen er gitt i samsvar med forskriftene om byggegrense i veglovens §§ 29 og 30 og på vilkårene som er nevnt nedenfor.

1. Bygningen må ikke nyttes til annet formål enn det som kommer frem av søknaden.
2. I tilknytning til garasjen skal det være snuplass på egen eiendom, slik at rygging ut på vegen unngås.
3. Dispensasjonen faller bort dersom omsøkte byggearbeid ikke er startet opp innen 3 år fra d.d.
4. Det er ikke grunnlag for krav mot Statens vegvesen på grunn av skade eller ulempe som følge av at bygningen ligger innenfor byggegrensen, med mindre det kan påvises uaktsomhet fra vegvesenet sin side.
5. Dersom bygget blir oppført i strid med vilkårene i denne dispensasjonen, kan bygget bli krevd fjernet med hjemmel i Veglovens § 36 uten omkostninger for Statens vegvesen.

Vedtaket kan påklages i henhold til vedlagt "Melding om rett til å klage over forvaltningsvedtak".

Plan og forvaltning - Bergen
Med hilsen


Odd Høydalsvik
sjefingeniør


Unn Jenny Utne Kvam

2 vedlegg
Kopi: Meland kommune (e-post)

Postadresse
Statens vegvesen
Region vest
Askedalen 4
6863 Leikanger

Telefon: 02030
Telefaks: 57 65 59 86
firmapost-vest@vegvesen.no
Org.nr: 971032081

Kontoradresse
Spelhaugen 12
5147 FYLLINGSDALEN

Fakturaadresse
Statens vegvesen
Landsdekkende regnskap
9815 Vadsø
Telefon: 78 94 15 50
Telefaks: 78 95 33 52

SITUASJONSKART

Gnr/Bnr: 14/47
 Adresse: Melandsvegen 230
 Eigar/søkar:

Kvalitet : FKB-B

Gjeldande plan : Kommplan.

Planformål : LNF

Vår referanse: NTG

Sign.




Målestokk: 1:500
 Dato: 21.07.2014

MELAND
 KOMMUNE



- // — // Gjerde
- - - - Usikker eigedomsgrense
- — — — Målt eigedomsgrense
- Bolighus
- Andre bygg

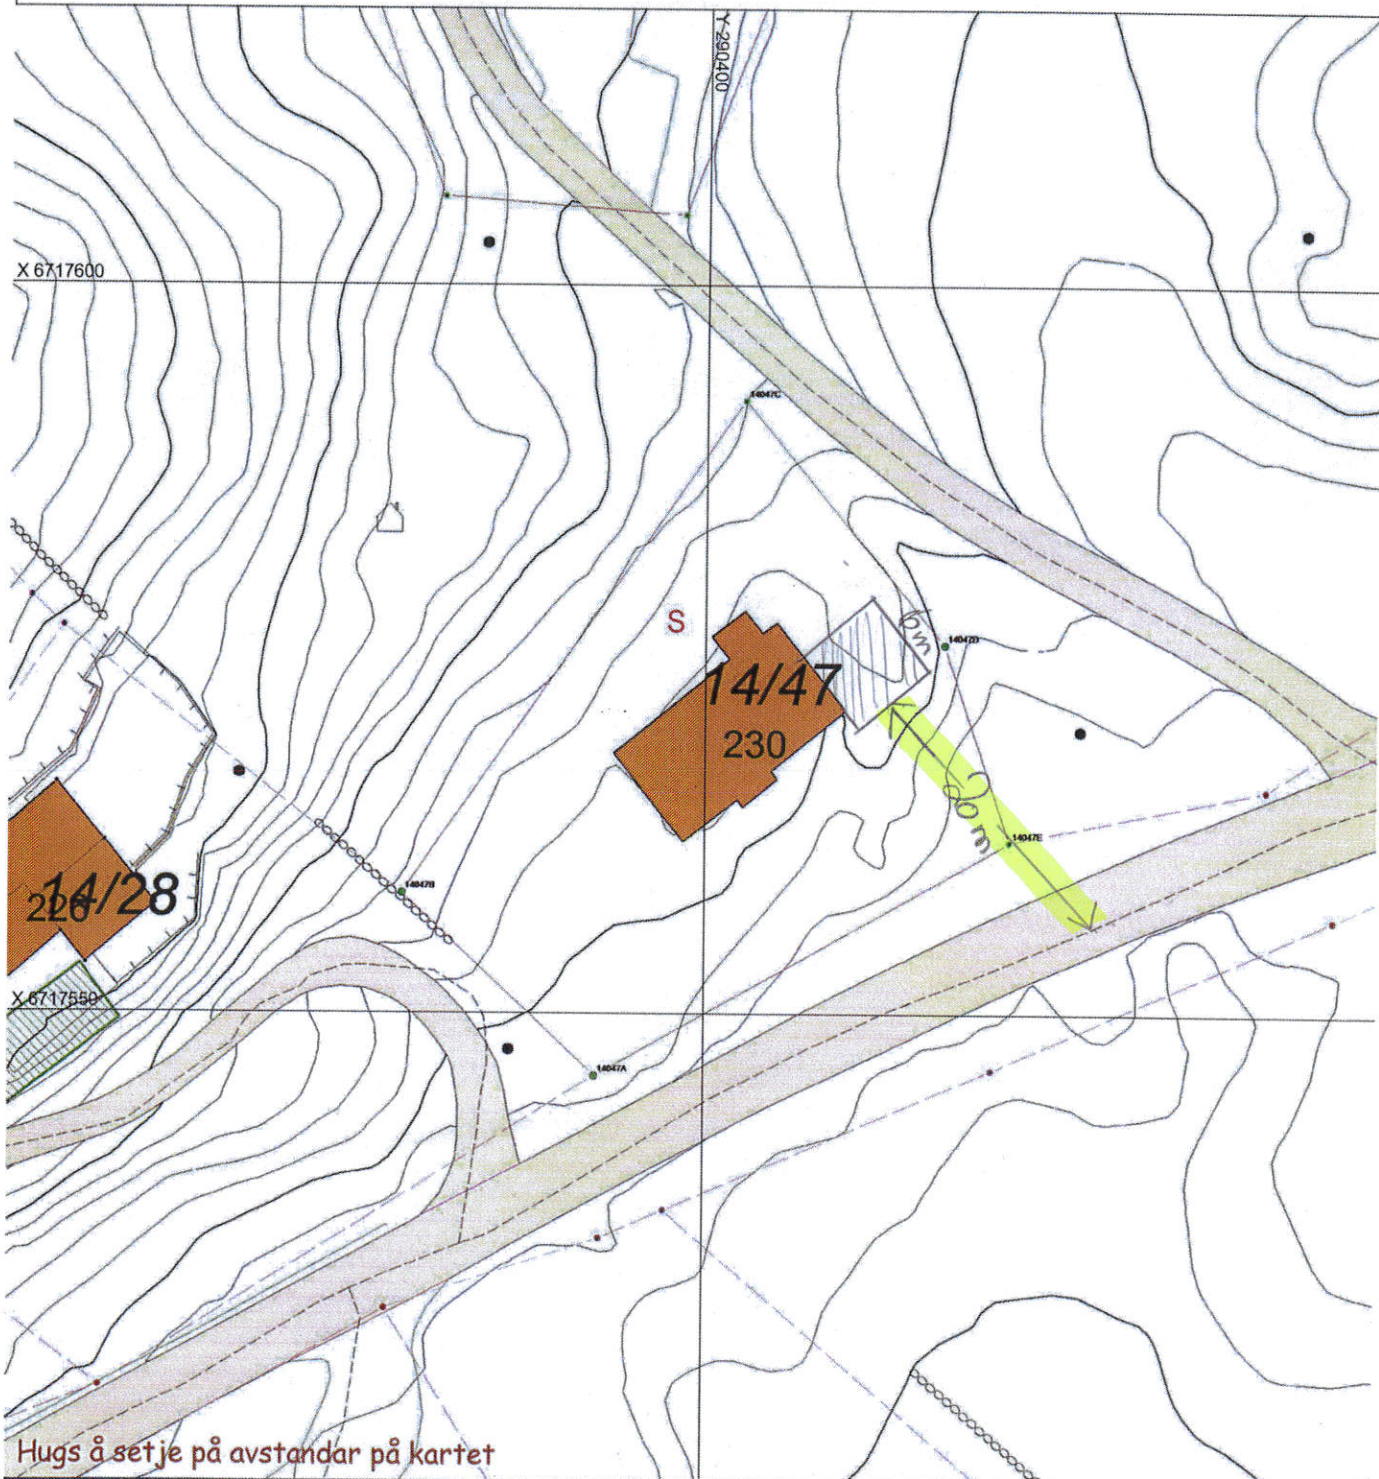

Hugs å setje på avstandar på kartet

SITUASJONSPLAN

Tiltak

Underskrift Situasjonsplan _____ Dato _____

<p>① Avsender (forvaltningsorganets stempel)</p>  <p>Statens vegvesen Region vest</p>	<p>Melding om rett til å klage over forvaltningsvedtak (Forvaltningsloven § 27 tredje ledd)</p>
<p>③ Mottaker (navn og adresse)</p>	<p>② Dato</p> <p>④ Klageinstans</p> <p>HORDALAND FYLKESKOMMUNE</p>

Denne meldingen gir viktige opplysninger hvis De ønsker å klage over vedtak De har fått underretning om.

Klagerett	De har rett til å klage over vedtaket.
Hvem kan De klage til?	Klagen sender De til oss, dvs. det organet som er ført opp i rubrikk ①. Hvis vi ikke tar klagen til følge, sender vi den til klageinstansen, jf. rubrikk ④.
Klagefrist	Klagefristen er tre - 3 - uker fra den dag De mottar dette brevet. Det er tilstrekkelig at klagen er postlagt før fristen går ut. Dersom De klager så sent at det kan være uklart for oss om De har klaget i rett tid, bør De oppgi datoen for når De mottok dette brevet. Dersom De klager for sent, kan vi se bort fra klagen. De kan søke om å få forlenget fristen, og da må De oppgi årsaken til at De ønsker det.
Rett til å kreve begrunnelse	Dersom De mener vi ikke har begrunnet vedtaket vårt, kan De kreve en slik begrunnelse før fristen går ut. Ny klagefrist blir da regnet fra den dagen De mottar begrunnelsen.
Innholdet i klagen	De må presisere – hvilket vedtak De klager over – årsaken til at De klager – den eller de endringer som De ønsker – eventuelt andre opplysninger som kan ha betydning for vurderingen av klagen Klagen må undertegnes.
Utsetting av gjennomføringen av vedtaket	Selv om De har klagerett, kan vedtaket vanligvis gjennomføres straks. De kan imidlertid søke om å få utsatt gjennomføringen av vedtaket til klagefristen er ute eller til klagen er avgjort.
Rett til å se saksdokumentene og til å kreve veiledning	Med visse begrensninger har De rett til å se dokumentene i saken. Reglene om dette finnes i forvaltningsloven § 18 og § 19. De må i tilfelle ta kontakt med oss, jf. rubrikk ①. De vil da få nærmere veiledning om adgangen til å klage, om framgangsmåten og om reglene for saksbehandlingen.
Kostnader ved klagesaken	De kan søke om å få dekket utgifter til nødvendig advokathjelp etter reglene om fritt rettsråd. Vanligvis gjelder visse inntekts- og formuesgrenser. Fylkesmannen eller Deres advokat kan gi nærmere opplysninger om dette. Hvis vedtaket er blitt endret til Deres fordel, kan De etter forvaltningsloven ha krav på å få dekket vesentlige kostnader som har vært nødvendige for å få endret vedtaket. Klageinstansen (jf. rubrikk ④) vil orientere Dem om retten til å kreve slik dekning.
Klage til Sivilombudsmannen	Hvis De mener at De har vært utsatt for urett fra den offentlige forvaltnings side, kan De klage til Stortingets ombudsmann for forvaltningen (Sivilombudsmannen). Sivilombudsmannen kan ikke selv endre vedtaket, men kan gi sin vurdering av hvordan den offentlige forvaltning har behandlet saken, og om det er gjort eventuelle feil eller forsømmelser. Dette gjelder likevel ikke i saker som er avgjort av Kongen i statsråd. Dersom De nå får Deres klage avgjort i statsråd fordi Kongen er klageinstans, kan De derfor ikke senere bringe saken inn for Sivilombudsmannen.

Særlige opplysninger