




DET MONTENES SLAMAVSKJILLER I LAM  
MED UTLØP TIL SØ  
VANNELEDMINGER TIL KOBLES I EKSIST  
VANNEKUM.

1104m VTSLEPP TIL Sjø

Byggeskema g  
13-2-2012  
Som BYGGET  
• NY TRASE  
24/11-14  
MM

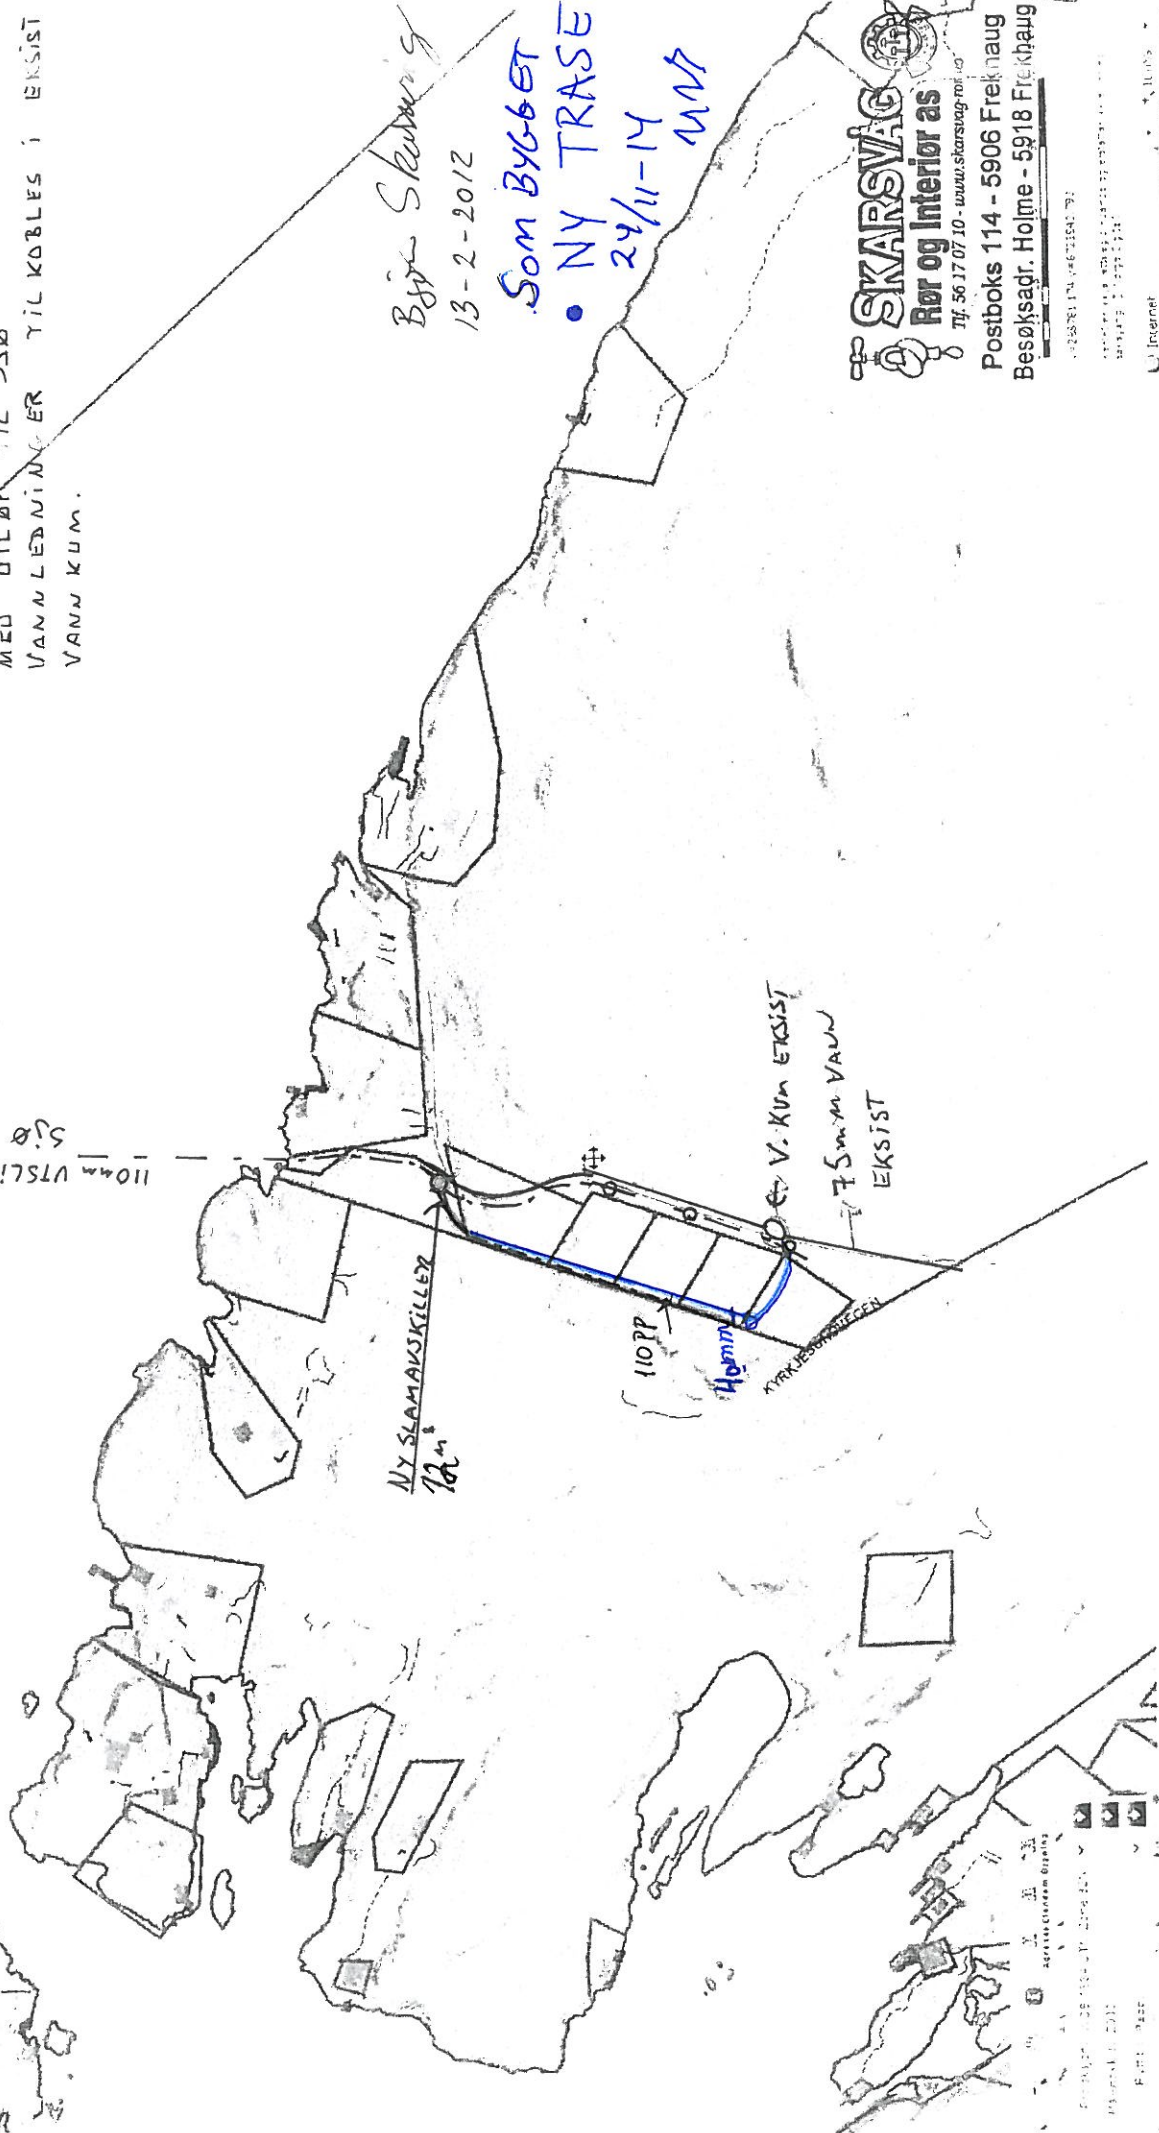

**SKARSVÅG**  
Rør og Interiør as  
Tlf. 56 17 07 10 - www.skarsvag.no

Postboks 114 - 5906 Frekhaug  
Besøksadr. Holme - 5918 Frekhaug