


PROFIL NR. 0		25		50		75		100		125																			
PROFIL H.	40.72		41.33	41.76	42.28	42.88	43.56	44.30	45.03	45.77	46.51	47.24	47.98	48.72	49.45	50.18	50.85	51.43	51.93	52.41	52.89	53.36	53.84	54.32	54.80				
TERRENG H.	41.31	41.62	41.99	43.00	43.52	44.08	45.00	46.01	47.05	48.04	48.38	48.73	49.12	50.22	51.58	52.19	52.59	52.99	53.16	53.33	53.68	54.02	54.57	55.01					

Meland kommune		
Moldekleiv - Austbygda	Målestokk	1:500
Veg 9	Date	30.03.15
Prosjektert iht reguleringsplan av 1978	Tegnet av	TAV
	Fagkontroll	xx
	Godkjent av	
Tegningsstatus	Vedlegg til reguleringsendring	SAK NR.
	TEGN.NR.	
	REV. NR	
<p>BYGGADMINISTRASJON Harald Bjørndal a.s. PROSJEKTADMINISTRASJON-REGULERING-KOMMUNAL TEKNISK PLANLEGGING 5640 EIKELANDSØSEN TLF 56581130 FAX 56581199</p>		

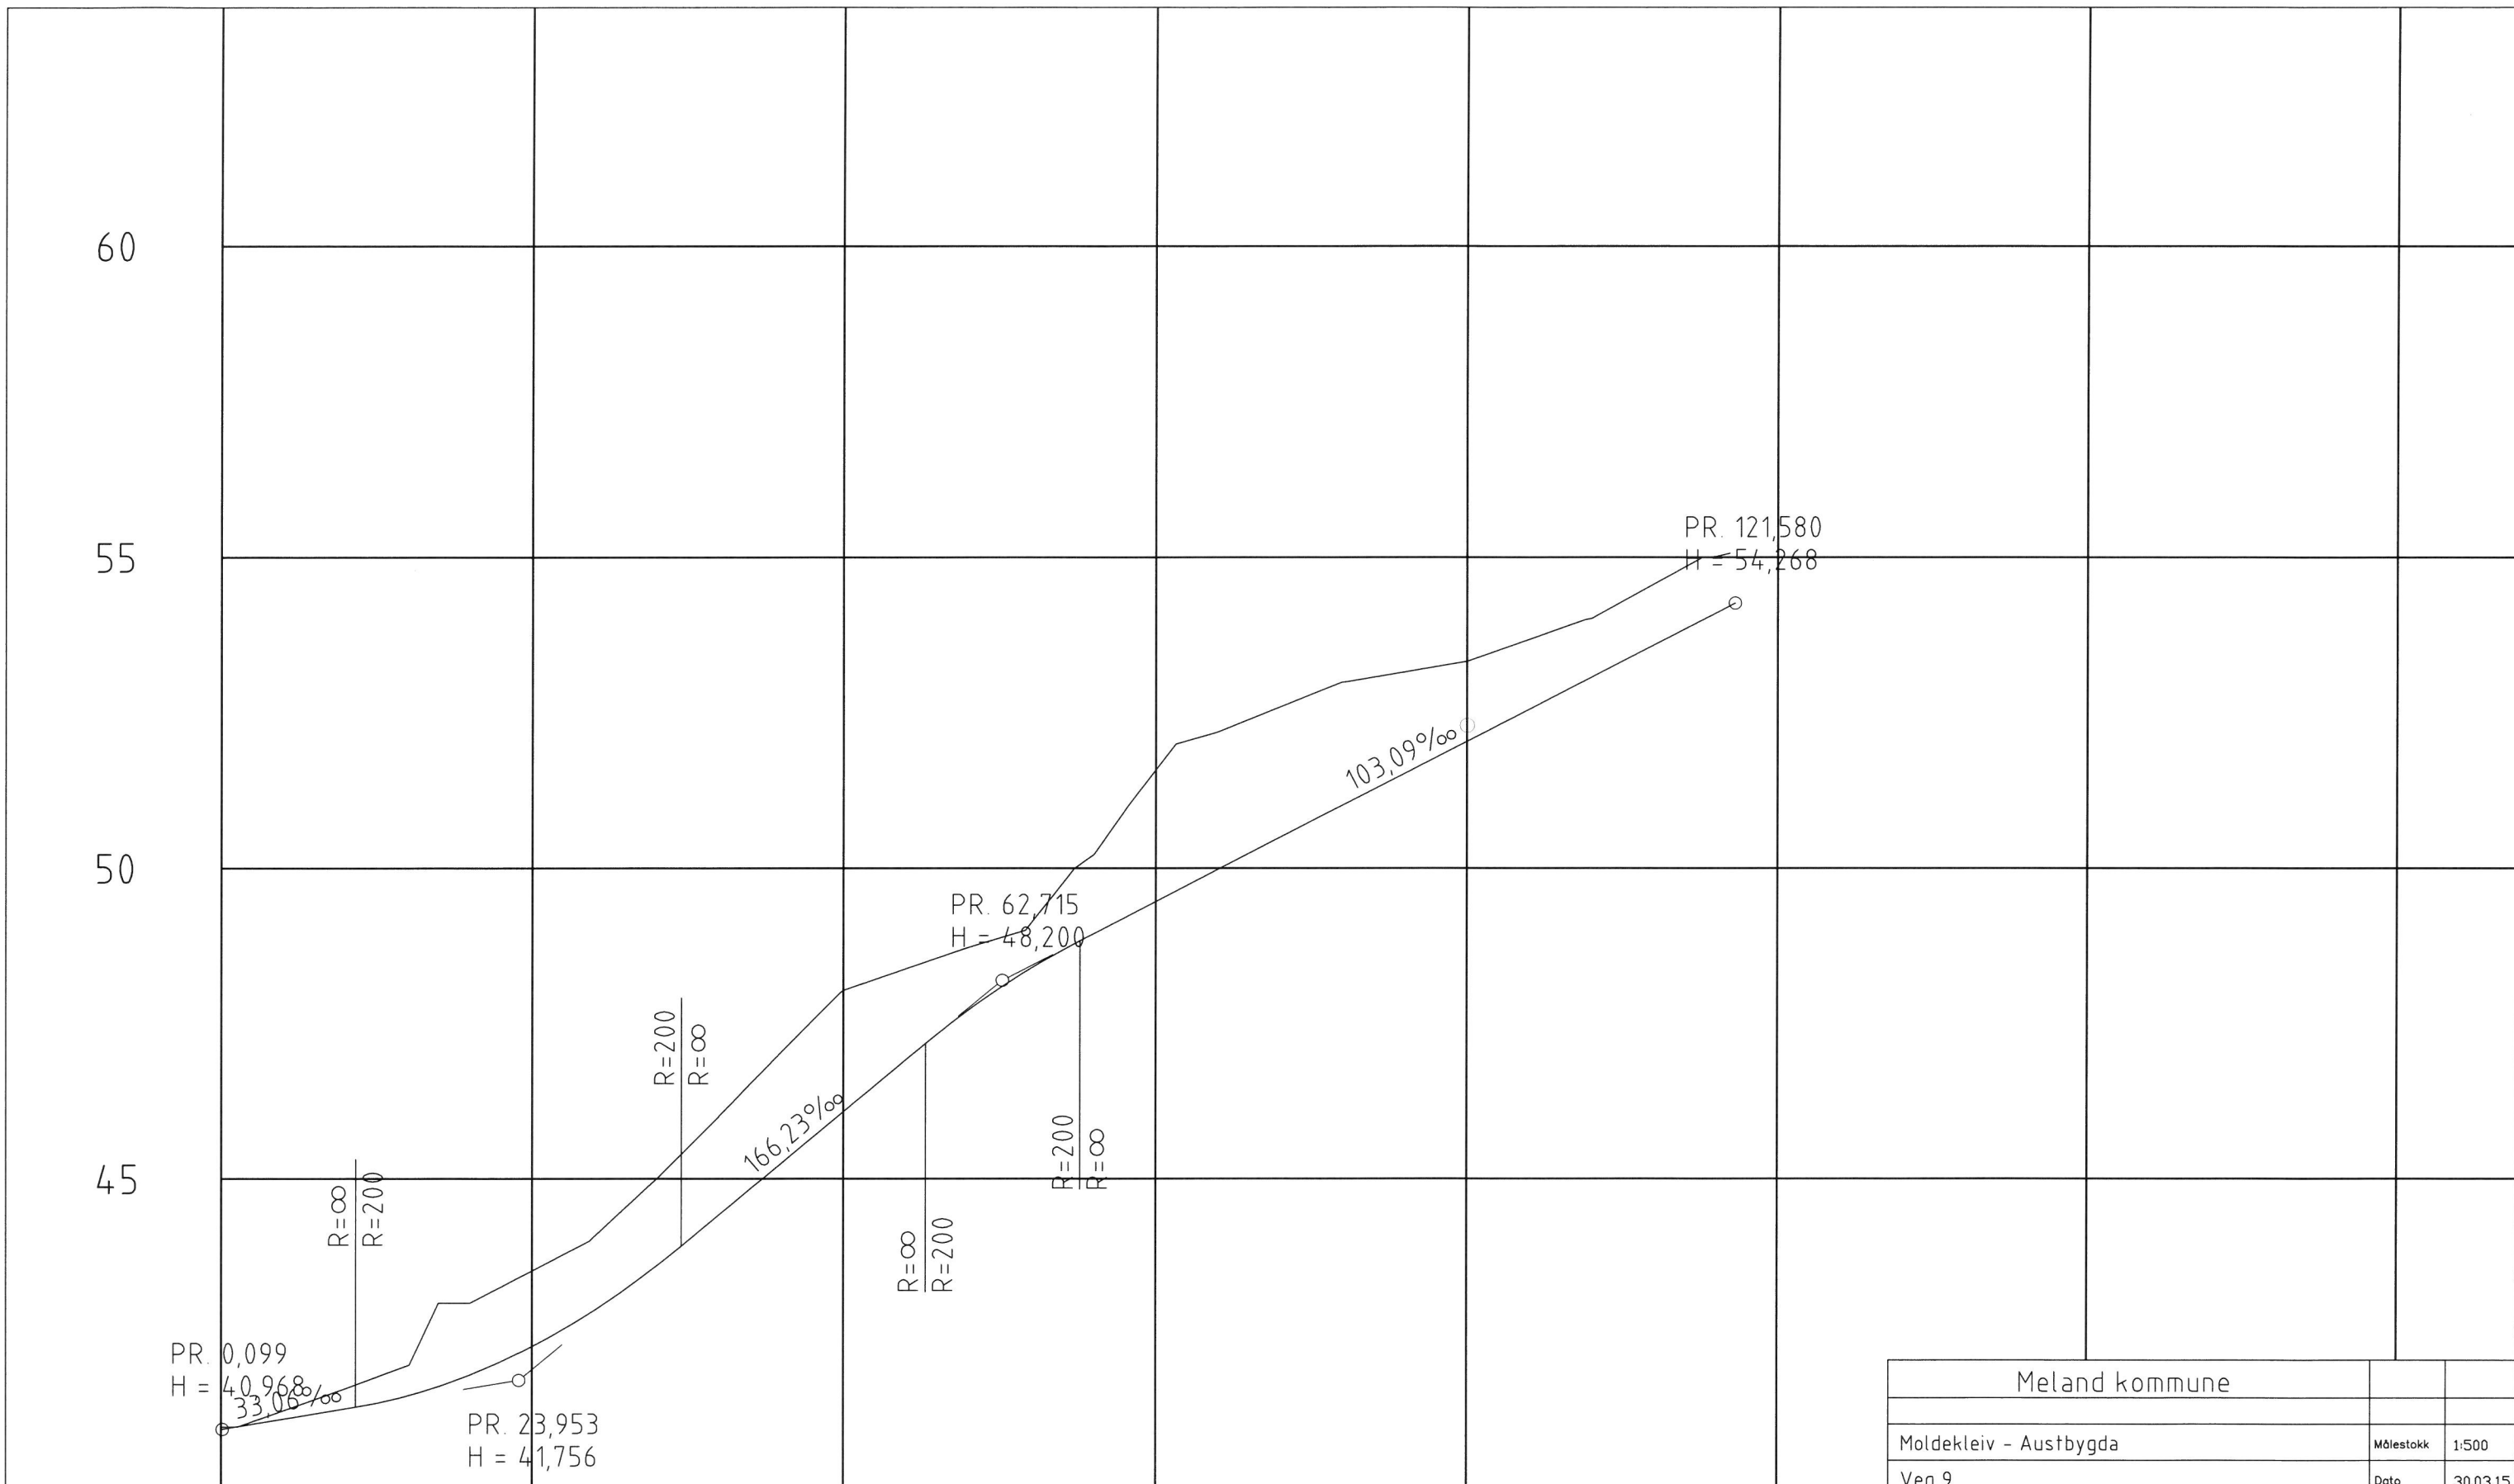

PROFIL NR. 0		25		50		75		100		125															
PROFIL H.		41.30	41.51	41.84	42.30	42.89	43.60	44.42	45.26	46.09	46.92	47.72	48.40	48.95	49.47	49.98	50.50	51.01	51.53	52.04	52.56	53.07	53.59	54.11	
TERRENG H.	41.27	41.62	41.99	43.00	43.52	44.08	45.00	46.01	47.05	48.04	48.38	48.73	49.12	50.22	51.58	52.19	52.59	52.99	53.16	53.33	53.68	54.02	54.57	55.01	

Meland kommune			
Moldekleiv - Austbygda	Målestokk	1:500	
Veg 9	Dato	30.03.15	
AS-built	Tegnet av	TAV	
	Fagkontroll	xx	
	Godkjent av		
Tegningsstatus	Vedlegg til reguleringsendring	SAK NR.	
		TEGN.NR.	
		REV. NR.	
<p>BYGGADMINISTRASJON Harald Bjørndal a.s. PROSJEKTADMINISTRASJON-REGULERING-KOMMUNALTEKNISK PLANLEGGING 5640 EIKELANDSDSEN TLF 56581130 FAX 56581199</p>			