

Meland kommune  
Postboks 79  
5906 Frekhaug

Eidsvåg 15.02.17

**Søknad om ferdigattest – Saksnummer 2012000009**  
**Tomannsbolig, Gnr 27, Bnr 64 (256 og 257) – Moldekleiv, Tomt B6 i reguleringsplan**

Det vises til tidligere midlertidig brukstillatelse for halvpart av tomannsbolig på ovennevnte eiendom/sak. Tiltaket hadde tidligere bruksnummer 64, men er underveis i byggeprosessen blitt fradelt i to eiendommer med henholdsvis bruksnummer 256 og 257. Hele bygget er nå ferdigstilt og vedlagt ligger søknad om ferdigattest.

I tillegg til noen mindre innvendige justeringer av vegger er det i gavlfasadene i 1.etg flyttet vindu fra soverommet til bod. Endringen anses som ikke søknadspliktig da vinduet ikke er et nytt element i fasaden. Endringene fremkommer av vedlagte «som bygget»-tegninger.

Det ligger vedlagt sluttrapport for avfall, sammen med kvitteringer for innlevert avfall. Mengdene avviker noe fra beregnet mengde i avfallsplanen som ble sendt inn i forbindelse med søknad om tiltak. Dette skyldes at de beregnede mengdene er basert på gjennomsnittlige erfaringstall for bygg av tilsvarende størrelse. De faktiske mengdene vil derfor variere fra sak til sak. I vedlegg K-02 er det vist kvitteringer for innlevering av blandet avfall med egen sortering. Dette er avfall sortert av utførende selv på avfallsanlegget. Mengdene inkluderer derfor postene for bl.a. papp, plast, gips, m.v. i avfallsplanen. I sluttrapporten er de faktiske mengdene for disse postene derfor ikke ført opp, men tatt med som en samlet post som «Blandet avfall – egen sortering». Sluttrapporten viser at den faktiske avfallsmengden har vært mindre enn den beregnede.

Innmålingsdata ble oversendt i forbindelse med søknad om endring av tiltaket, datert 14.05.2013. Det ble 23.05.2013 gitt tillatelse til endret plassering av tomannsboligen i forhold til plassering gitt i rammetillatelse.

Imøteser en snarlig behandling av saken.

Med vennlig hilsen  
for Ingeniør Aarland AS



Hans Magnar Aarland

Vedlegg: Søknad om ferdigattest

## Søknad om ferdigattest

Pbl § 21-10, SAK10 §§ 8-1 og 8-2

Søknaden gjelder							
Eiendom/ byggested	Gnr.	Bnr.	Festenr.	Seksjonsnr.	Bygningsnr.	Bolignr.	Kommune
	27	64					1256 - Meland
Adresse				Postnr.	Poststed		
Austre Heiane 13 og 15 (Tomt B6 i plan)				5918	Frekhaug		

Ferdigattest	
Tilfredsstillert tiltaket kravene til ferdigattest?	<input checked="" type="checkbox"/> Ja <input type="checkbox"/> Nei Hvis nei, fyll ut informasjonen nedenfor.
Det gjenstår følgende arbeider av mindre vesentlig betydning som vil bli utført innen 14 dager:	Dato
Type arbeider	
Bekreftelse på at disse arbeidene er utført vil være kommunen i hende innen:	Dato

Oppdatert dokumentasjon	
Er det foretatt ikke søknadspåtlige endringer/justeringer i forhold til tillatelsen?	
<input checked="" type="checkbox"/> Ja <input type="checkbox"/> Nei	Hvis ja, vedlegg oppdatert situasjonsplan, tegninger eller dokumentasjon som viser hva som er utført.


Sluttrapport for avfall		
Sluttrapport av	Dato 15.02.2017	vedlegges søknaden
Ansvarlig søker forplikter seg til å påse at sluttrapporten blir ajourført og oppbevart.		Vedlegg nr. K - 02

Varmesystem			
Energiforsyning		Varmefordeling	
<input checked="" type="checkbox"/> Elektrisitet	<input type="checkbox"/> Sol	<input type="checkbox"/> Vannbåren gulvvarme	<input type="checkbox"/> Luftoppvarming
<input checked="" type="checkbox"/> Biobrensel	<input type="checkbox"/> Gass	<input type="checkbox"/> Vannbåren radioator	<input checked="" type="checkbox"/> Kamin/ovn/peis
<input type="checkbox"/> Varmepumpe - luft	<input type="checkbox"/> Olje/parafin	<input checked="" type="checkbox"/> Elektriske varmekabler	<input type="checkbox"/> Annet
<input type="checkbox"/> Varmepumpe - berg/sjø	<input type="checkbox"/> Annet	<input checked="" type="checkbox"/> Elektriske panelovner	
<input type="checkbox"/> Fjernvarme/spillvarme			<input type="checkbox"/> Ikke relevant

Erklæring	
<input checked="" type="checkbox"/>	Det bekreftes at tilstrekkelig dokumentasjon som grunnlag for driftsfasen er overlevert byggherrens eier

Vedlegg			
Beskrivelse av vedlegg	Gruppe	Nr. fra – til	Ikke relevant
Situasjonsplan, avkjøringsplan	D	-	<input checked="" type="checkbox"/>
Tegninger, plan, snitt, fasade	E	101 – 108	<input type="checkbox"/>
Redegjørelser/kart	F	-	<input checked="" type="checkbox"/>
Gjennomføringsplan	G	01 – 01	<input type="checkbox"/>
Sluttrapport for avfallsplan og miljøsaneringsbeskrivelse	K	01 – 07	<input type="checkbox"/>
Boligspesifikasjon i matrikkelen	H	-	<input checked="" type="checkbox"/>
Uttalelser fra andre offentlige myndigheter	I	-	<input checked="" type="checkbox"/>
Andre vedlegg	Q	-	<input checked="" type="checkbox"/>

Underskrifter			
Ansvarlig søker for tiltaket (for tiltak etter pbl § 20-1)		Tiltakshaver (bare for tiltak uten ansvarlig søker pbl 20-4)	
Foretak Ingeniør Aarland AS		Navn	
Kontaktperson Hans Magnar Aarland	Telefon 55310544	Mobiltelefon 91868203	Kontaktperson
E-post info@ing-aarland.no		E-post	
Dato 15/2-17	Underskrift <i>Hans Magnar Aarland</i>		Dato
Gjentas med blokkbokstaver Hans Magnar Aarland		Gjentas med blokkbokstaver	

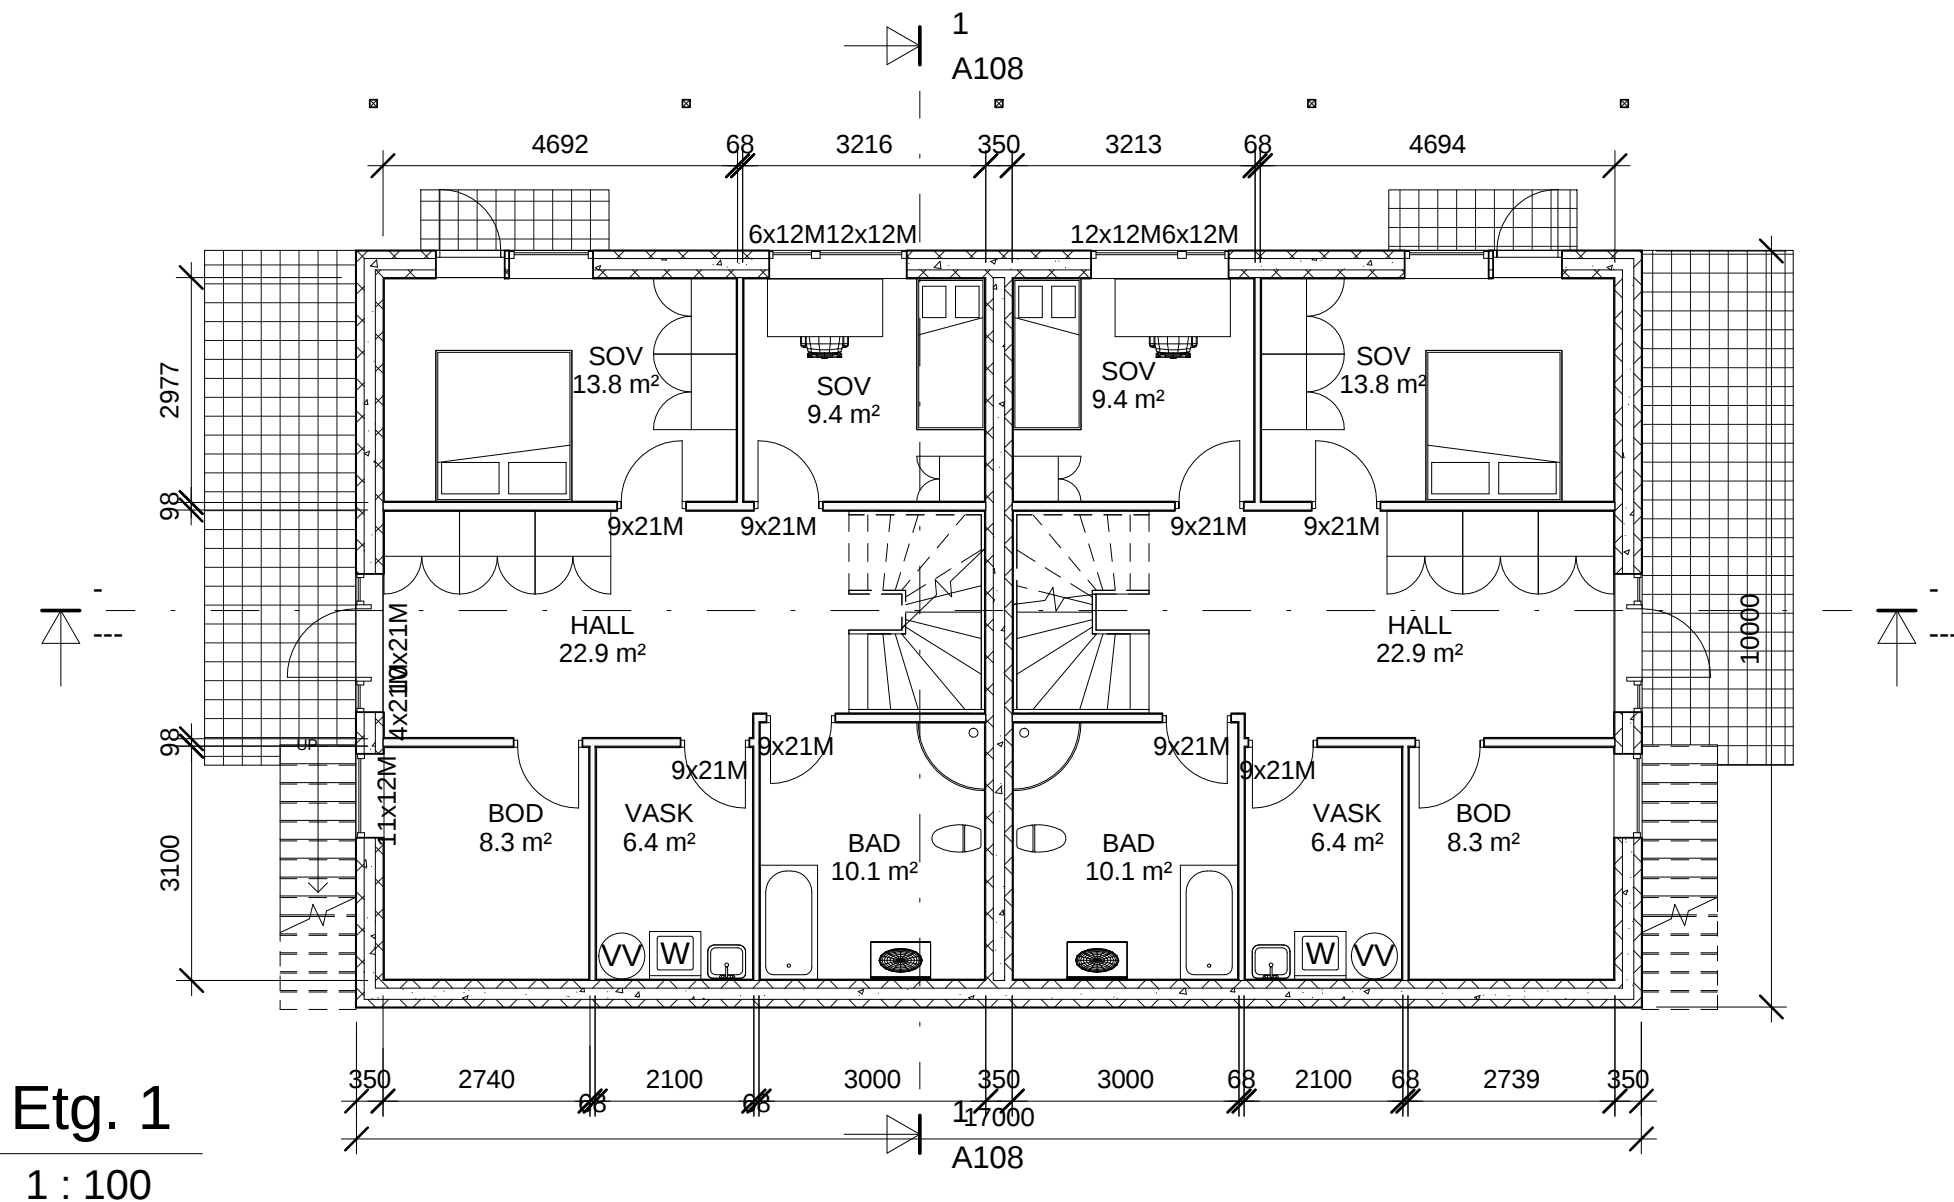

Eidsvågbacken 1, 5105 Eidsvåg  
Tlf. 55 31 05 44, Faks 55 95 07 71  
E-post: info@ing-aarland.no

## BESA AS - Boliger Moldekleiv Meland

### Gnr 27, Bnr 64 - Tomt B6

Plan 1.etg - Som bygget

Prosjektnr: 2011-52


Dato: 01.07.2015

Tegnet av: OAD

Kontroll av: HMAA

# A101

Målestokk: 1 : 100

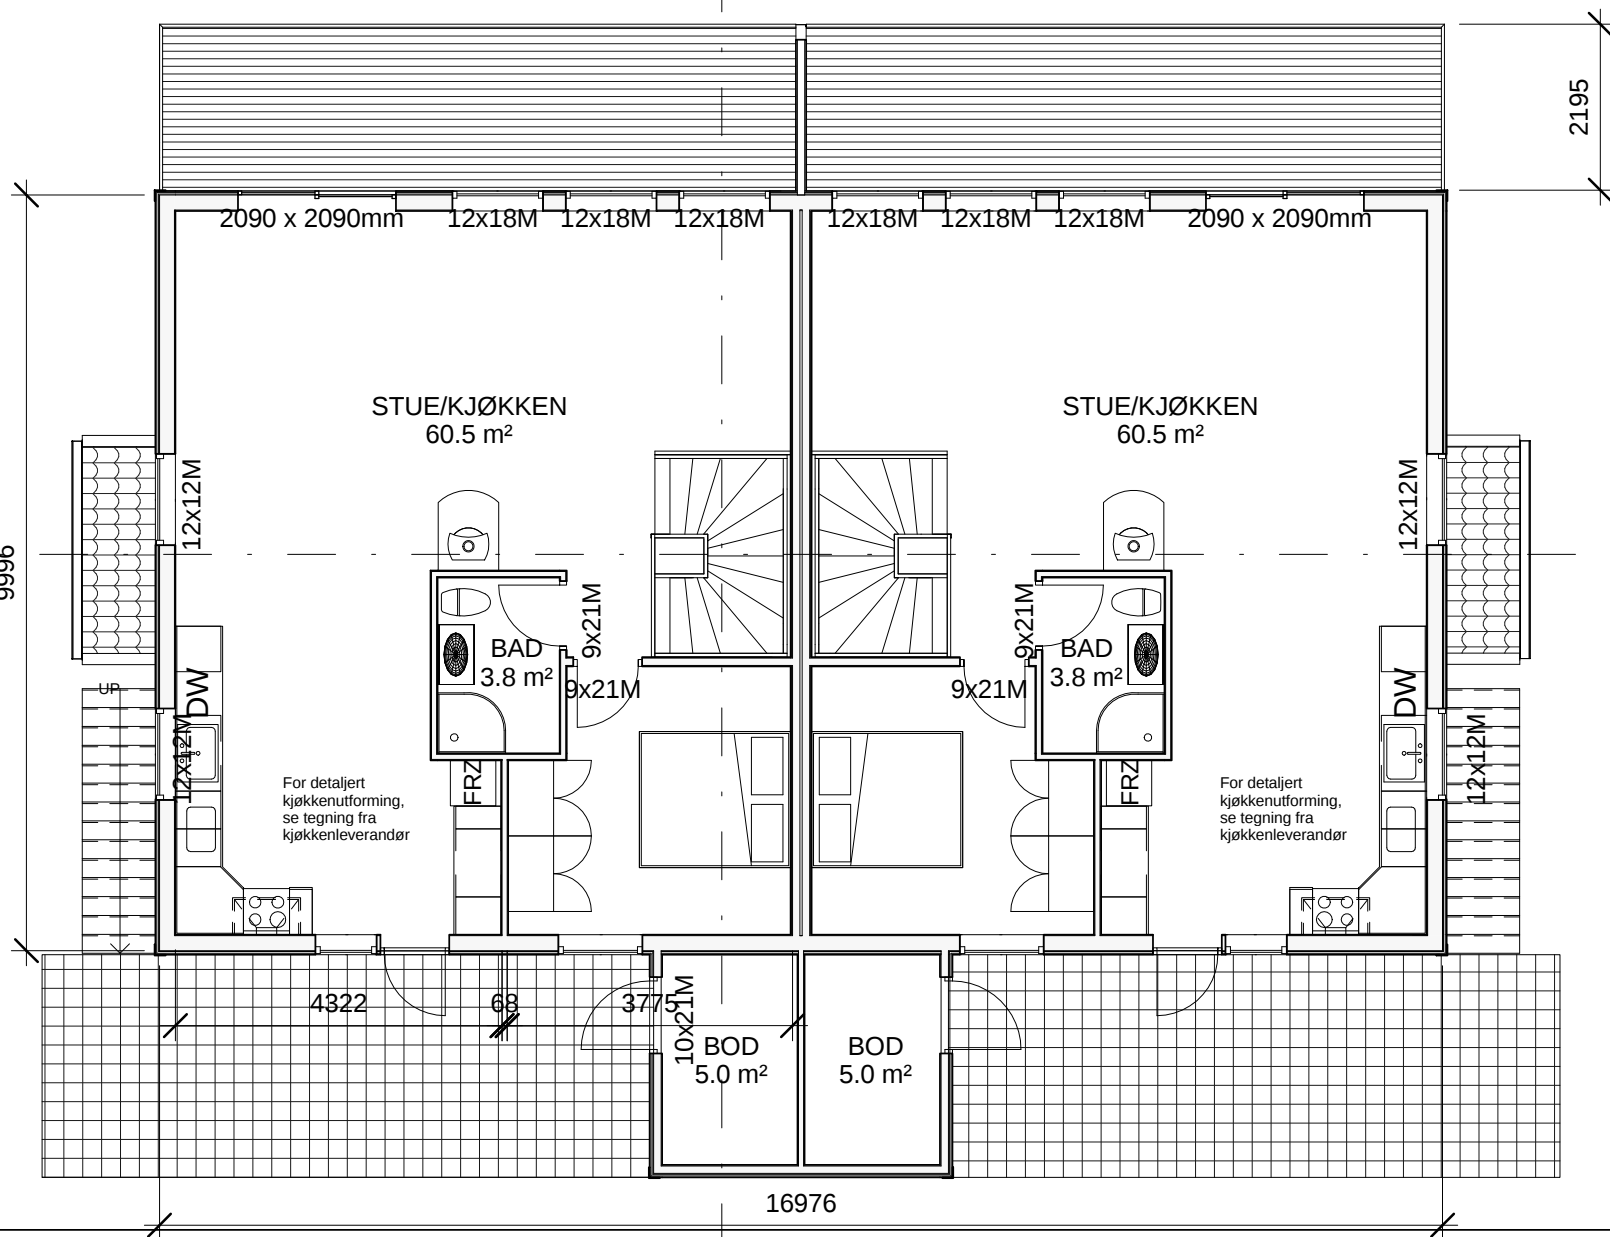

Etg. 2

1 : 100



Eidsvågbacken 1, 5105 Eidsvåg  
Tlf. 55 31 05 44, Faks 55 95 07 71  
E-post: info@ing-aarland.no

BESA AS - Boliger 1  
A108  
Moldekleiv Meland

Gnr 27, Bnr 64 - Tomt B6

Plan 2.etg - Som bygget

Prosjektnr: 2011-52

Dato: 01.07.2015

Tegnet av: OAD


Kontroll av: HMAA

A102

Målestokk: 1 : 100

01.07.2015 15:39:45



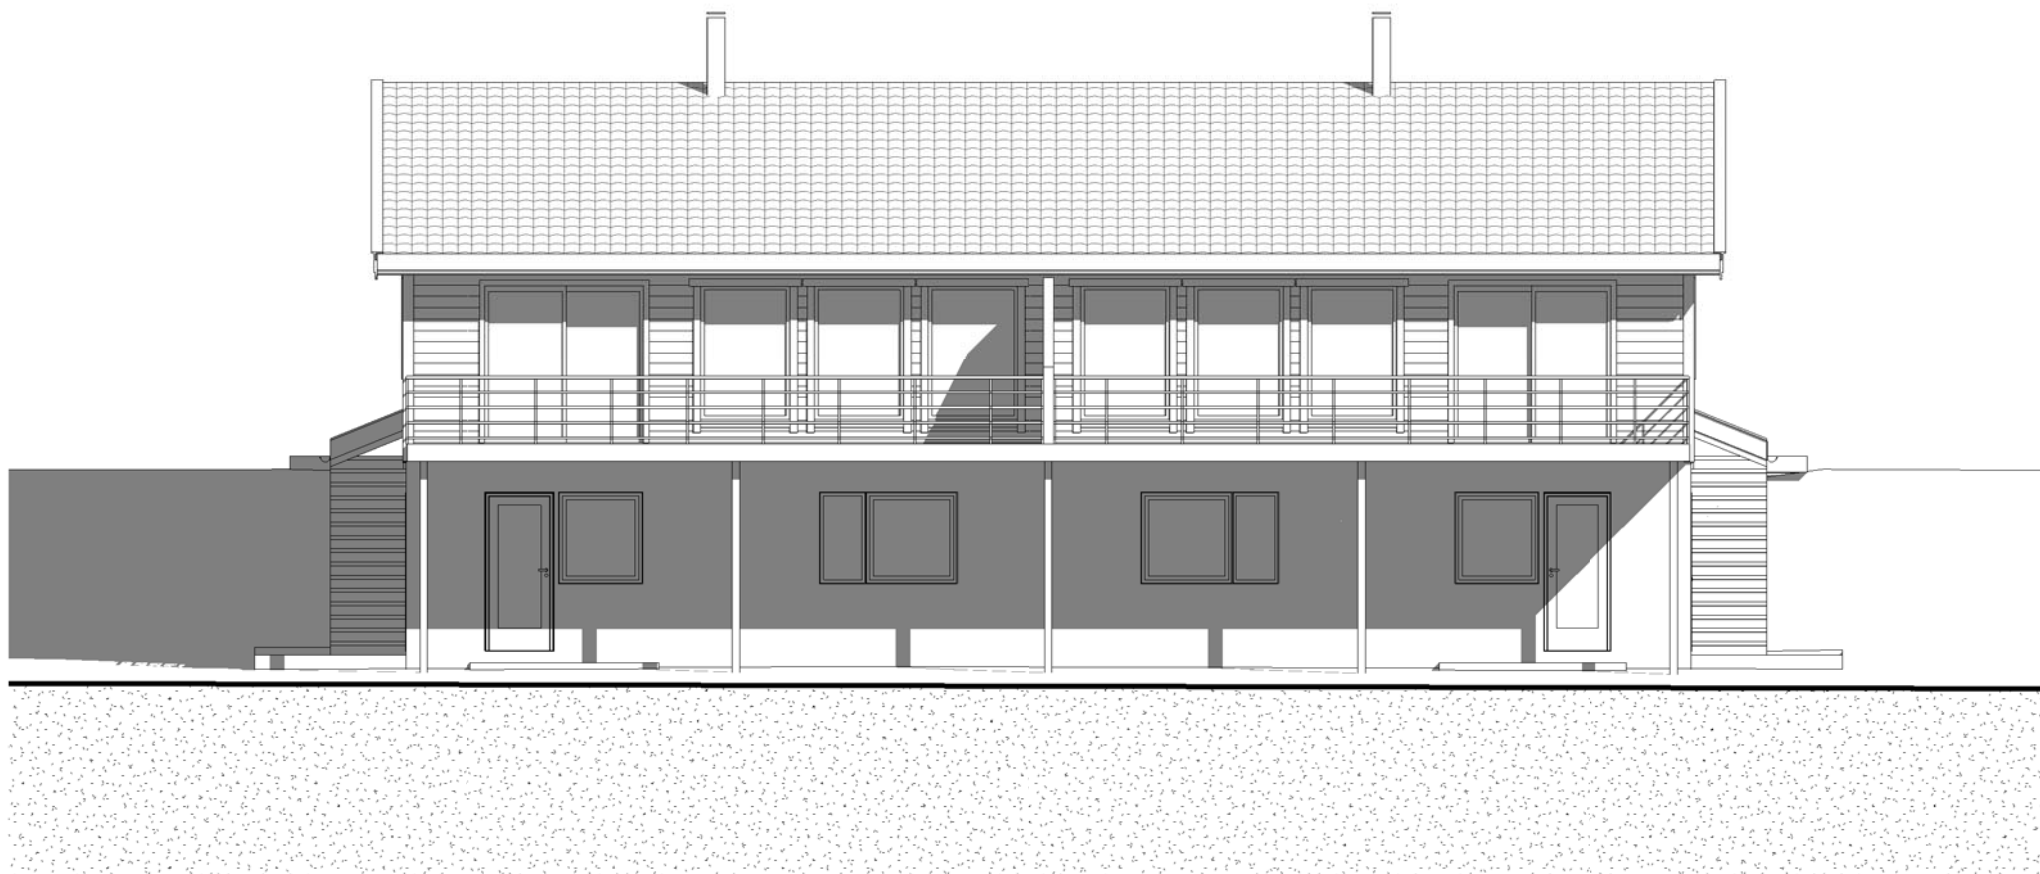

## Fasade mot Sørøst

1 : 100



Eidsvågbacken 1, 5105 Eidsvåg  
Tlf. 55 31 05 44, Faks 55 95 07 71  
E-post: info@ing-aarland.no

BESA AS - Boliger Moldekleiv Meland

Gnr 27, Bnr 64 - Tomt B6

Fasade mot Sørøst - Som bygget


Prosjektnr: 2011-52

Dato: 01.07.2015

Tegnet av: OAD

Kontroll av: HMAA

**A103**  
Målestokk: 1 : 100

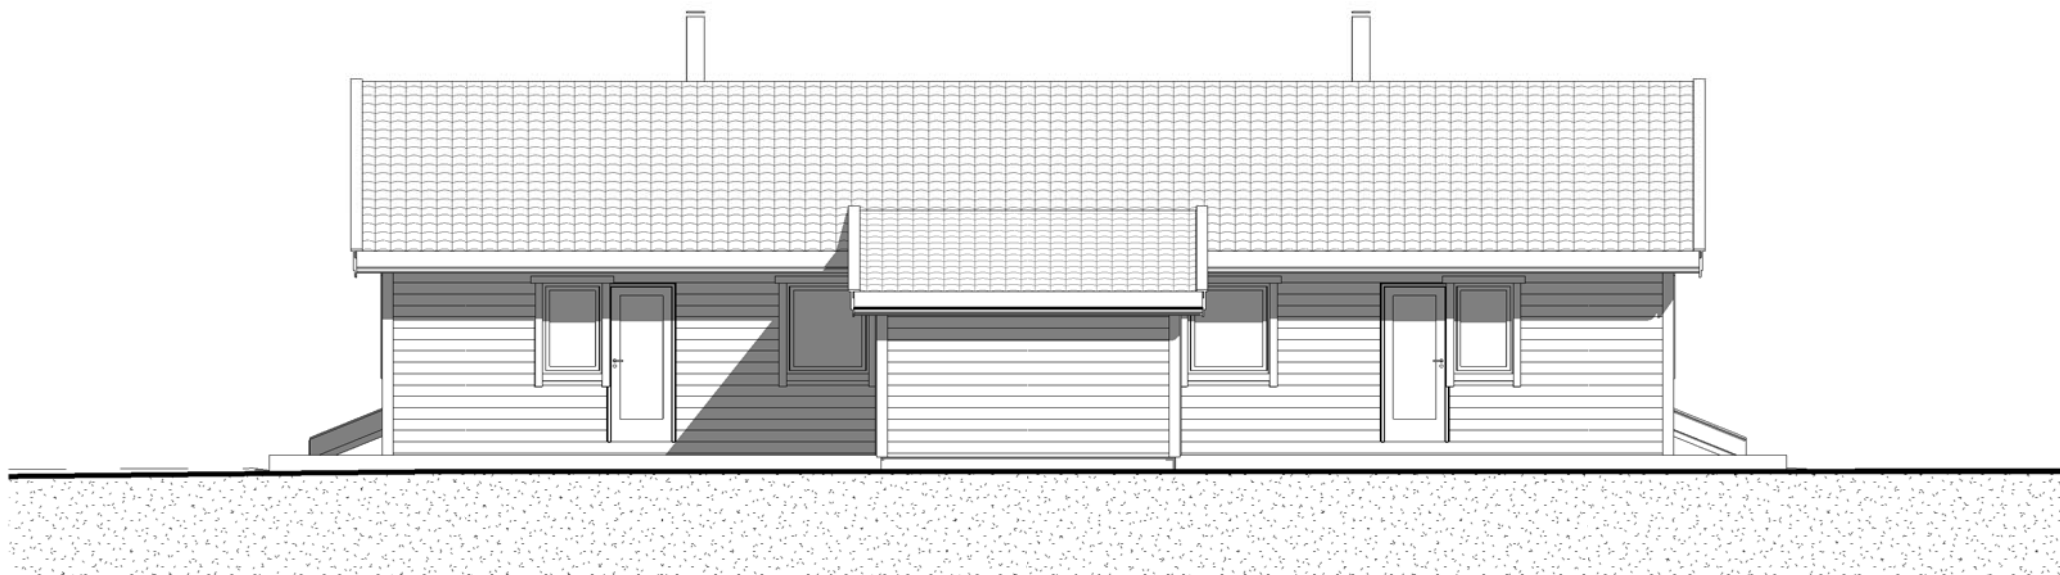

## Fasade mot Nordvest

1 : 100



Eidsvågbacken 1, 5105 Eidsvåg  
 Tlf. 55 31 05 44, Faks 55 95 07 71  
 E-post: info@ing-aarland.no

**BESA AS - Boliger Moldekleiv Meland**

**Gnr 27, Bnr 64 - Tomt B6**

Fasade mot Nordvest - Som bygget


Prosjektnr: 2011-52

Dato: 01.07.2015

Tegnet av: OAD

Kontroll av: HMAA

**A104**  
 Målestokk: 1 : 100

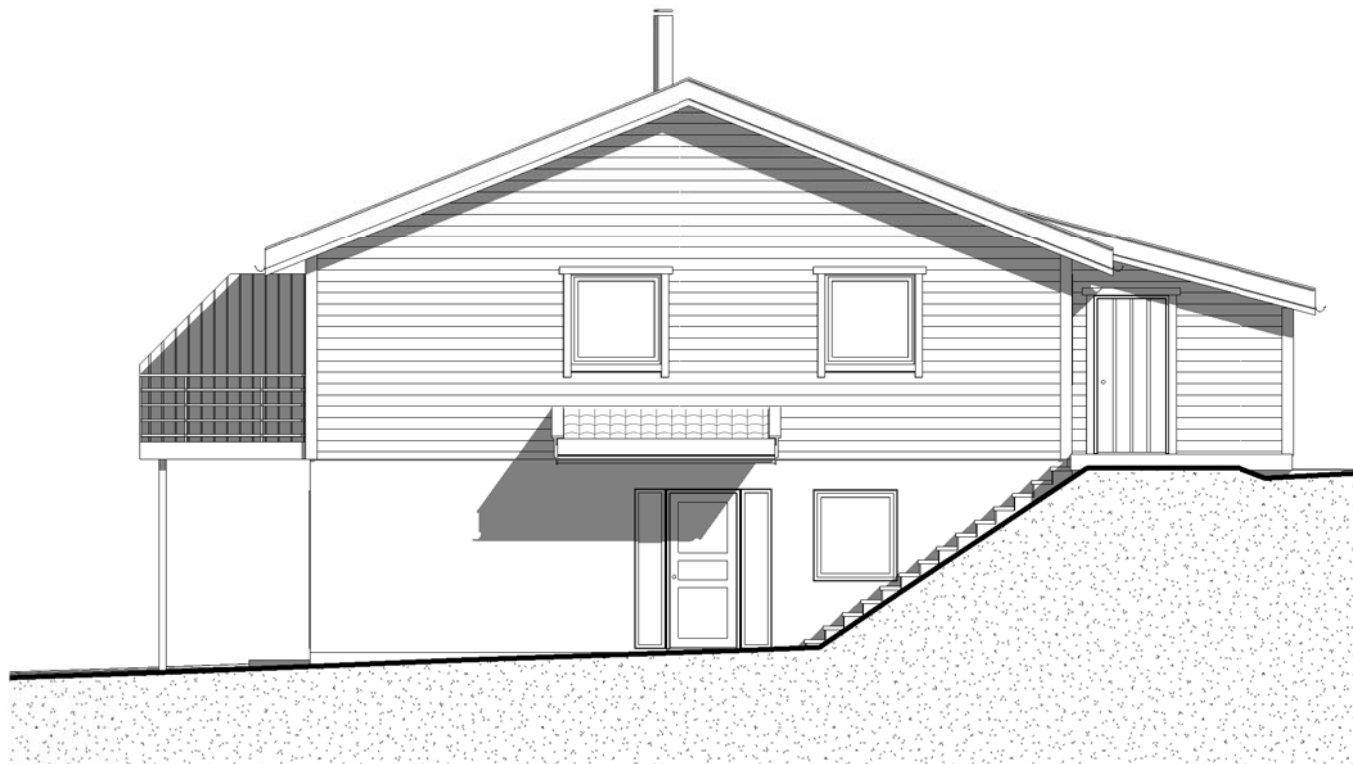

## Fasade mot Nordøst

1 : 100



Eidsvågbacken 1, 5105 Eidsvåg  
 Tlf. 55 31 05 44, Faks 55 95 07 71  
 E-post: info@ing-aarland.no

**BESA AS - Boliger Moldekleiv Meland**

**Gnr 27, Bnr 64 - Tomt B6**

Fasade mot Nordøst - Som bygget


Prosjektnr: 2011-52

Dato: 01.07.2015

Tegnet av: OAD

Kontroll av: HMAA

**A105**  
 Målestokk: 1 : 100

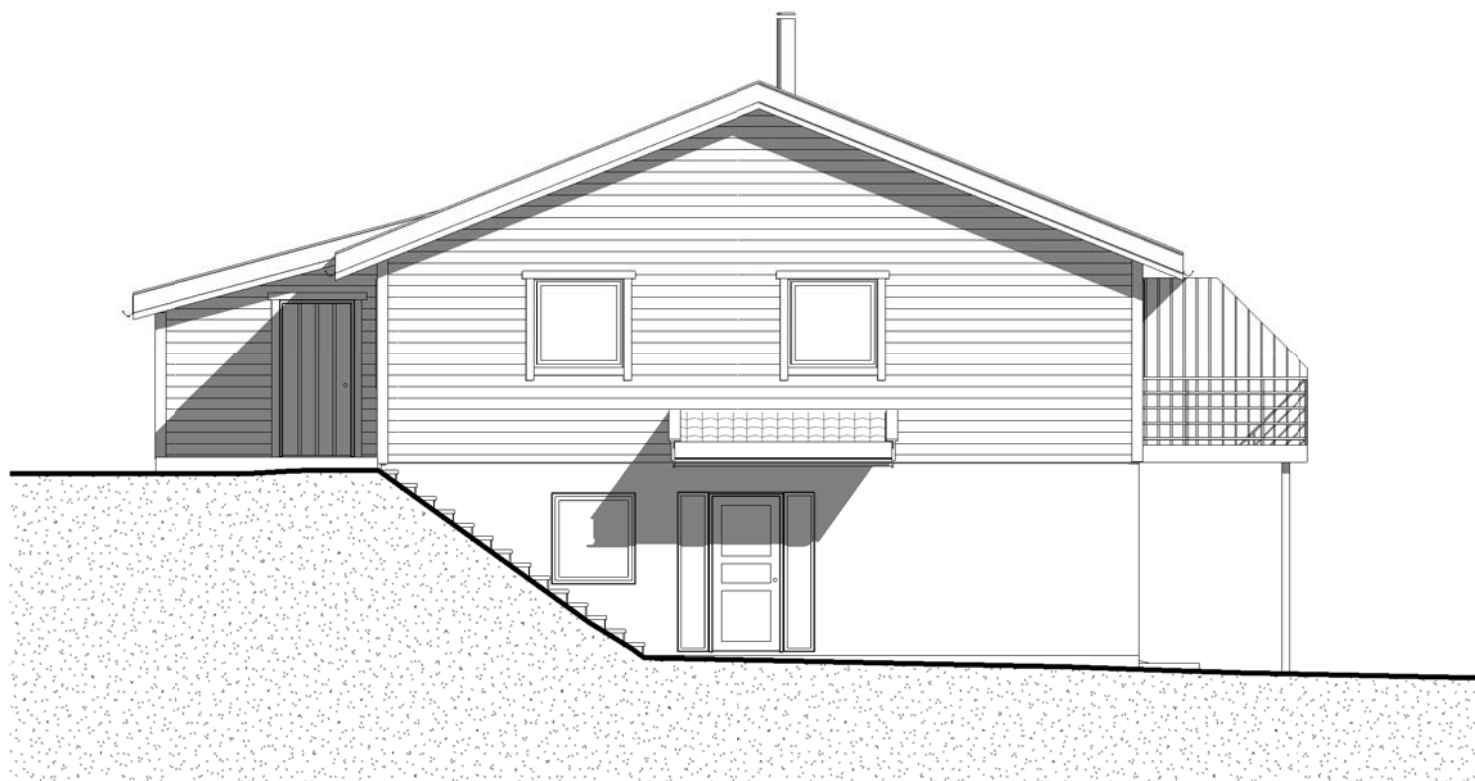

## Fasade mot Sørvest

1 : 100



Eidsvågbacken 1, 5105 Eidsvåg  
 Tlf. 55 31 05 44, Faks 55 95 07 71  
 E-post: info@ing-aarland.no

**BESA AS - Boliger Moldekleiv Meland**

**Gnr 27, Bnr 64 - Tomt B6**

Fasade mot Sørvest - Som bygget

Prosjektnr: 2011-52


Dato: 01.07.2015

Tegnet av: OAD

Kontroll av: HMAA

**A106**  
 Målestokk: 1 : 100



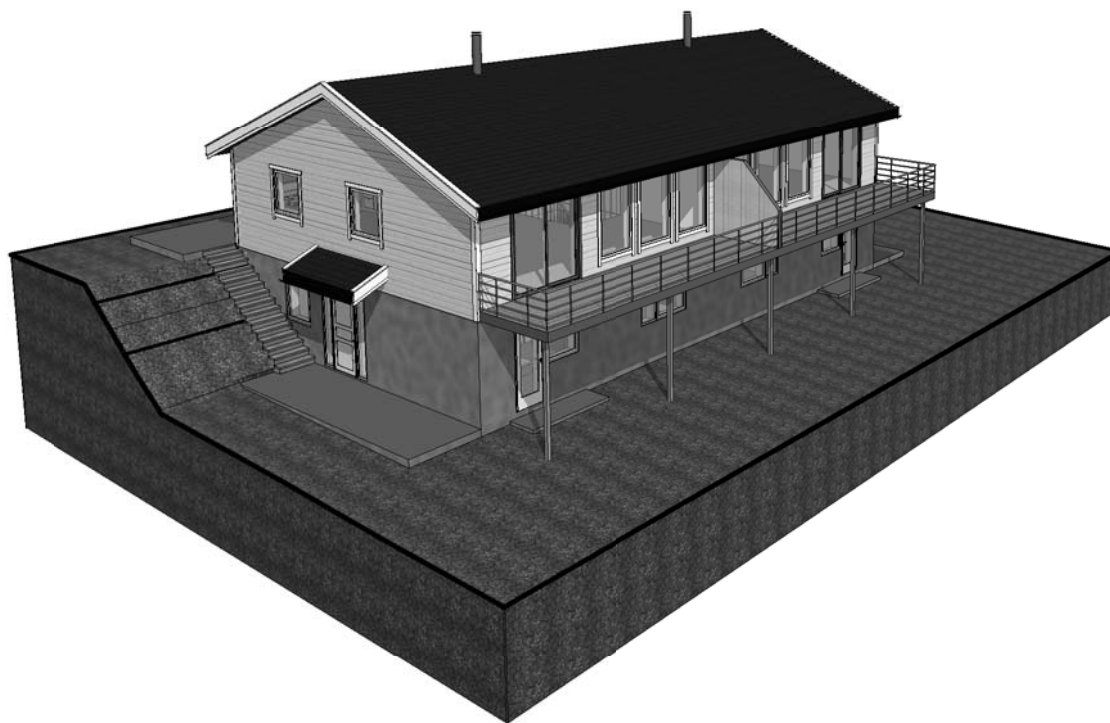

Perspektiv fra sørøst



Eidsvågbacken 1, 5105 Eidsvåg  
Tlf. 55 31 05 44, Faks 55 95 07 71  
E-post: info@ing-aarland.no

BESA AS - Boliger Moldekleiv Meland

Gnr 27, Bnr 64 - Tomt B6

Perspektiv fra sørøst - Som bygget


Prosjektnr: 2011-52

Dato: 01.07.2015

Tegnet av: OAD

Kontroll av: HMAA

**A107**  
Målestokk:

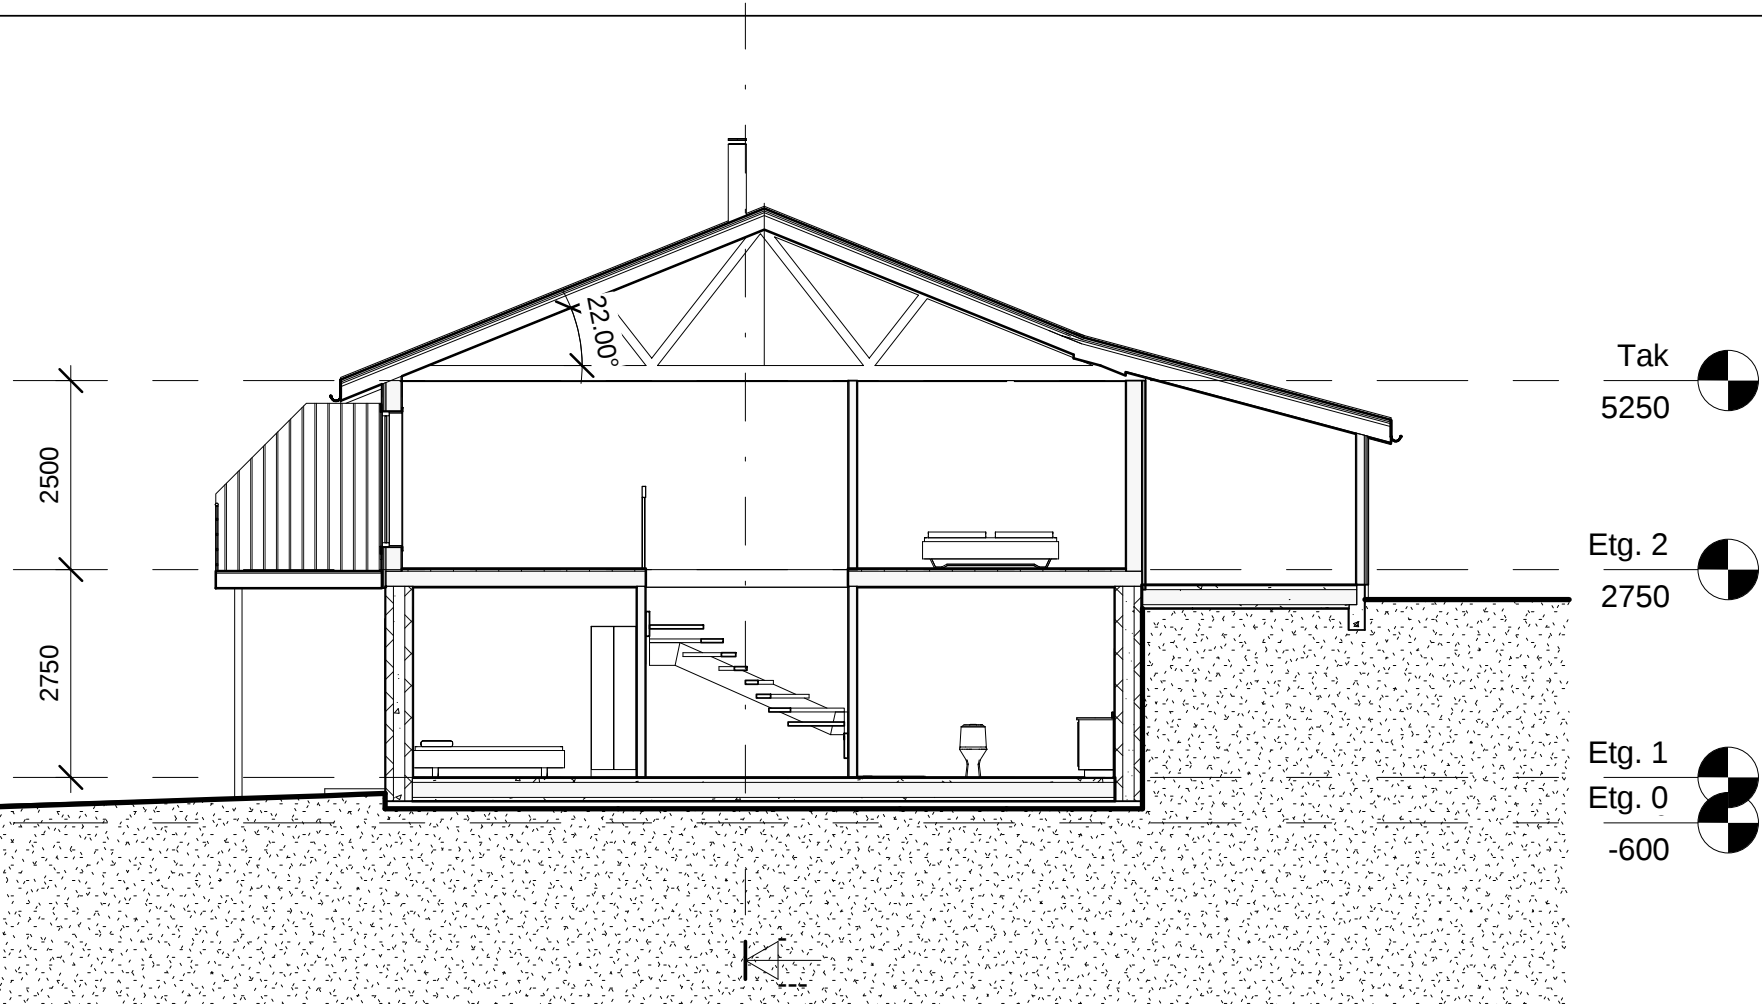

# Tverrsnitt

1 : 100



Eidsvågbacken 1, 5105 Eidsvåg  
Tlf. 55 31 05 44, Faks 55 95 07 71  
E-post: info@ing-aarland.no

## BESA AS - Boliger Moldekleiv Meland

### Gnr 27, Bnr 64 - Tomt B6

Snitt - Som bygget

Prosjektnr:	2011-52
Dato:	01.07.2015
Tegnet av:	OAD
Kontroll av:	HMAA

# A108

Målestokk: 1 : 100

Vedlegg nr.  
K- 01

Versjonsnr.



## Sluttrapport med avfallsplan for nybygg

Gjelder bygninger større enn 300 kvm bruksareal (BRA) eller konstruksjoner og anlegg der avfallsmengden overstiger 10 tonn (jf. TEK10 § 9-6) Omfatter tiltaket også rehabilitering eller riving; se byggblankett 5179 Sluttrapport med avfallsplan for rehabilitering og riving

Avfallsplan skal foreligge i tiltaket. Sluttrapport skal vedlegges søknad om ferdigattest. Eventuell justert sluttrapport skal oppbevares av ansvarlig søker og skal ikke sendes inn til kommunen (se veiledning til SAK § 8-1 fjerde ledd)


Rapporten gjelder							
Eiendom/ byggested	Gnr.	Bnr.	Festenr.	Seksjonsnr.	Bygningsnr.	Bolignr.	Kommune
	27	64					1256 - Meland
	Adresse				Postnr.	Poststed	
	Austre Heiane 13 og 15				5918	Frekhaug	

Detaljert sluttrapport med avfallsplan						
Blanketten omfatter ikke disponering av gravemasser fra byggevirksomhet (jf. TEK10 § 9-5). Forurenset masse må håndteres i henhold til forurensningsforskriftens kapittel 2 (jf. TEK10 § 9-3).						
	PLAN	SLUTTRAPPORT				
	Beregnet mengde (tonn)	Disponeringsmåte (Angi mengde og leveringssted)				Faktisk mengde (tonn) (2) + (4)
	Fraksjoner som skal kildesorteres	Mengde levert til godkjent avfallsanlegg	Leveringssted	Mengde levert direkte til ombruk/gjenvinning	Leveringssted	Fraksjoner som er kildesortert
	(1)	(2)	(3)	(4)	(5)	(6)
<b>Ordinært avfall</b> (listen er ikke uttømmende)						
Trevirke (ikke kreosot- og CCA-impregnert)	4,10					0,00
Papir, papp og kartong	0,22					0,00
Glass	0,00					0,00
Jern og andre metaller	0,15					0,00
Gipsbaserte materialer	1,85					0,00
Plast	0,16					0,00
Betong, tegl, lett klinker og lignende	0,62					0,00
Forurenset betong og tegl (under grensen for farlig avfall)	0,00					0,00
EE-avfall (elektriske og elektroniske produkter)	0,03					0,00
Annet (fyll inn under)						
						0,00
						0,00
						0,00
						0,00
<b>Sum sortert ordinært avfall</b>	<b>7,13</b>	<b>0,00</b>		<b>0,00</b>		<b>0,00</b>
<b>Farlig avfall</b> (listen er ikke uttømmende)						
7051-55 Maling, lim, lakk, fugemasser, spraybokser m.m. (også "tomme" fugemasse-patroner)	0,03					0,00
Annet (fyll inn under)						
						0,00
						0,00
						0,00
						0,00

Detaljert sluttrapport med avfallsplan (forts.)						
	PLAN	SLUTTRAPPORT				
	Beregnet mengde (tonn)	Disponeringsmåte (Angi mengde og leveringssted)				Faktisk mengde (tonn) (2) + (4)
	Fraksjoner som skal kildesorteres	Mengde levert til godkjent avfallsanlegg	Leveringssted	Mengde levert direkte til ombruk/gjenvinning	Leveringssted	Fraksjoner som er kildesortert
	(1)	(2)	(3)	(4)	(5)	(6)
<b>Sum sortert farlig avfall</b>	0,03	0,00				0,00
Blandet avfall / restavfall	2,47	6,48				6,48
<b>Sum avfall i alt</b>	<b>9,63</b>	<b>6,48</b>		<b>0,00</b>		<b>6,48</b>
<b>Sorteringsrad</b> (Sum sortert ordinært avfall + sum sortert farlig avfall) / sum avfall i alt – sorteringsgraden skal være minst 60 % jf. TEK 10 § 9-8)						
<b>Avfall/areal</b> (kg/m <sup>2</sup> ) (sum avfall i alt / bruksareal)						

Gjenstående avfall
Ved innsending av sluttrapport skal det redegjøres for ev. gjenstående avfall (jf veiledning til SAK10 § 8-1, fjerde ledd). Beregnet mengde (tonn), type avfall og hvordan dette skal håndteres skal oppgis.
-

Vedlegg		
Beskrivelse av vedlegg	Gruppe	Nr. fra – til
Kvittering for innlevering av avfall	<b>K</b>	02 – 07

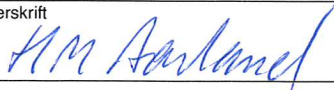Erklæring og underskrift		
Opplysningene gitt i plan og sluttrapport er basert på innkomne data fra de ansvarlig utførende		
<b>Ansvarlig søker for tiltaket</b>		
Foretak		
Ingeniør Aarland AS		
Kontaktperson	Telefon	Mobiltelefon
Hans Magnar Aarland	55 31 05 44	918 68 203
E-post		
info@ing-aarland.no		
Dato	Underskrift	
15/2-17		
Gjentas med blokkbokstaver		
HANS MAGNAR AARLAND		



**Franzefoss**

Franzefoss Gjenvinning AS, Postboks 53, 1309 Rud

Franzefoss Gjenvinning AS

Avd. Bergen

Tlf: 55349200

Foretaksregisteret: NO 975 265 412 MVA

BYGGMESTER SIGBJØRN SANDE  
Austre Heiane 6  
5918 FREKHAUG**FAKTURA****2056909**

Fakturadato: 31.05.2016

Side: 1(1)

Kundenummer: 202515

Forfallsdato: 15.06.2016

Fr. 91

Avtale	Varenr	Beskrivelse	Antall	Enh.	Pris	Beløp
BYGGMESTER SIGBJØRN SANDE						
5918 FREKHAUG						
Vårt ordrenr: 336134 Dato: 31.05.2016						
Deres ref.: 02.06.2016, Besa						
182	901000	Blandet avfall	480,00	Kilo	1,82	873,60

Reklamasjoner må skje skriftlig innen 14 dager fra mottatt faktura til [bergenadmin@franzefoss.no](mailto:bergenadmin@franzefoss.no)

Avgiftspliktig  
873,60Avgiftsfritt  
0,00MVA  
218,40Totalt  
1 092,00

Se våre generelle salgs - og leveringsbetingelser

[www.franzefoss.no](http://www.franzefoss.no)**Betalingsinformasjon**Betaler  
BYGGMESTER SIGBJØRN SANDE  
Austre Heiane 6  
5918 FREKHAUGMottaker  
Franzefoss Gjenvinning AS  
Avd. Bergen  
Postboks 53  
1309 RudFakturanr.: 2056909  
Fakturabeløp: 1 092,00  
Forfallsdato: 15.06.2016  
Kidnr.: 0020251520569099  
Til konto: 6005 05 09365  
Iban nr.: NO50 6005 0509 365  
Swift/Bic: NDEANOKK





Franzefoss Gjenvinning AS, Postboks 53, 1309 Rud

Franzefoss Gjenvinning AS

Avd. Bergen

Tlf: 55349200

Foretaksregisteret: NO 975 265 412 MVA

BYGGMESTER SIGBJØRN SANDE  
Austre Heiane 6  
5918 FREKHAUG

## FAKTURA

**2056045**

Fakturadato: 30.04.2016

Side: 1(1)

Kundenummer: 202515

Forfallsdato: 15.05.2016

*Besø*

Avtale	Varenr	Beskrivelse	Antall	Enh.	Pris	Beløp
<b>BYGGMESTER SIGBJØRN SANDE</b>						
<b>5918 FREKHAUG</b>						
Vårt ordrenr: 333407		Dato: 19.04.2016				
182	901600	Restavfall etter sortering	680,00	Kilo	1,50	1 020,00

Reklamasjoner må skje skriftlig Innen 14 dager fra mottatt faktura til [bergenadmin@franzefoss.no](mailto:bergenadmin@franzefoss.no)

Avgiftspliktig  
1 020,00

Avgiftsfritt  
0,00

MVA  
255,00

Totalt  
1 275,00

Se våre generelle salgs - og leveringsbetingelser

[www.franzefoss.no](http://www.franzefoss.no)

### Betalingsinformasjon

Betaler  
BYGGMESTER SIGBJØRN SANDE  
Austre Heiane 6  
5918 FREKHAUG

Mottaker  
Franzefoss Gjenvinning AS  
Avd. Bergen  
Postboks 53  
1309 Rud

Fakturanr.: 2056045  
Fakturabeløp: 1 275,00  
Forfallsdato: 15.05.2016  
Kidnr.: 0020251520560458  
Til konto: 6005 05 09365  
Iban nr.: NO50 6005 0509 365  
Swift/Bic: NDEANOKK

# Franzefoss

Gjenvinning

Kundenr.: 202515

BYGGMESTER SIGBJØRN SANDE  
BOKS 449  
5323 KLEPPESTØ

FRANZEFOSS GJENVINNING AS

Tlf.: 55349200

Fax.: 55349210

Foretaksregisteret: NO 975 265 412 MVA

**FAKTURA: 2052646**

Side: 1 av 1

Fakturadato: 30.12.2015

**Forfallsdato: 14.01.2016**

Bet.betingelser: Netto pr. 15 dager

Leveringsadresse : BYGGMESTER SIGBJØRN SANDE DAMSGÅRDSV. 131 5323 KLEPPESTØ

Avtale	Varenr	Varebetegnelse	Antall	Enhet	Pris	Beløp
Vårt ordrenr: 327297 Dato: 17.12.2015						
182	901000	Blandet avfall	1 360,00	Kilo	1,72	2 339,2

Avgiftspliktig: 2 339,20

Avgiftsfritt: 0,00

MVA: 584,80

Totalt: 2 924,00

Etter forfall beregnes 8,5 % renter p.a.

IBAN: NO5060050509365 SWIFT: NDEANOKK

Reklamasjon må skje skriftlig på mail innen 14 dager fra mottatt faktura til :  
BERGENADMIN@FRANZEFOSS.NO

Fakturalinjer som er MVA-frie er merket med \*

## Betalingsinformasjon

Betaler

BYGGMESTER SIGBJØRN SANDE

BOKS 449

5323 KLEPPESTØ

Mottaker

FRANZEFOSS GJENVINNING AS

POSTBOKS 53

1309 RUD

**Fakturanr: 2052646**

Beløp: 2 924,00

Forfallsdato: 14.01.2016

Kidnr.: 0020251520526462

Til Konto: 60050509365

# Franzefoss

Gjenvinning

Kundenr.: 202515

BYGGMESTER SIGBJØRN SANDE  
BOKS 449  
5323 KLEPPESTØ

FRANZEFOSS GJENVINNING AS

Tlf.: 55349200

Fax.: 55349210

Foretaksregisteret: NO 975 265 412 MVA

**FAKTURA: 2045733**

Side: 1 av 1

Fakturadato: 12.05.2015

**Forfallsdato: 27.05.2015**

Bet.betingelser: Netto pr. 15 dager

Leveringsadresse : BYGGMESTER SIGBJØRN SANDE 5323 KLEPPESTØ

**Avtale Varenr Varebetegnelse**

Vårt ordrenr: 315768 Dato: 07.05.2015

182 901000 Blandet avfall

**Antall Enhet**

**Pris**

**Be**

2 840,00 Kilo

1,72

4 884

0,94 %  
Besg

Avgiftspliktig: 4 884,80

Avgiftsfritt: 0,00

MVA: 1 221,20

Totalt: 6 106,00

Etter forfall beregnes 8,5 % renter p.a.

IBAN: NO5060050509365

SWIFT: NDEANOKK

Reklamasjon må skje skriftlig innen 14 dager fra mottatt faktura til [Bergenadmin@franzefoss.no](mailto:Bergenadmin@franzefoss.no).

Fakturalinjer som er MVA-frie er merket med \*

## Betalingsinformasjon

Betaler

BYGGMESTER SIGBJØRN SANDE

BOKS 449

5323 KLEPPESTØ

Mottaker

FRANZEFOSS GJENVINNING AS

POSTBOKS 53

1309 RUD

**Fakturanr: 2045733**

Beløp: 6 106,00

Forfallsdato: 27.05.2015

Kidnr.: 0020251520457339

**Veiedata****3 poster funnet:****Periode:** 04.05.2015 - 10.05.2015**Kunde:** 202515 - Byggmester Sigbjørn Sande**Retning:** Innveiling**Firma:** 1 - Franzefoss Gjenvinning AS**Kredittsalg**

Sum

Vekt: 2,84

V.nr.	Dato	Bil nr. Σ E	Reg.nr.	Kunde nr. Σ E	Kunde navn	Notat	Varenr. Σ E	Varenavn	Kommune Σ E	Vekt
<u>64450</u>	07.05.2015 11:31:04	260	SV40113	202515	Byggmester Sigbjørn Sande	2	1	BLANDET AVFALL	ASKØY	0,78
<u>64355</u>	05.05.2015 09:31:48	260	SV40113	202515	Byggmester Sigbjørn Sande	010B990984	1	BLANDET AVFALL	ASKØY	1,12
<u>64306</u>	04.05.2015 09:28:21	260	SV40113	202515	Byggmester Sigbjørn Sande	BES A	1	BLANDET AVFALL	ASKØY	0,94

## Gjennomføringsplan

<b>Eiendom/byggested</b>	Gnr. 27	Bnr. 64	Festenr.	Seksi.nr.	Bygn.nr.	Kommune 1256 - Meland	Versjonsnr. 3	Dato 15/2-17	Signatur, ansv. søker <i>H.M. Aarland</i>	Kommunens saksnr. 2012000009	Vedlegg G - 01	Side 1 av 1	
Tomt B6 i Reg.plan - Austre Heiane 13 og 15							Postnr. 5918	Poststed Frekhaug					

Alle fagområder i tiltaket	Beskrivelse av fagområde, ansvarsområde, tiltaksklasse (i hhv. prosjektering, utførelse og uavhengig kontroll)			Tiltaks-klasse	Foretakets navn og org. nr.	Kryss for planlagt samsvarserklæring erstattes med dato når denne foreligger				Sett kryss når arbeidet innen ansvarsområdet er avsluttet
	Beskrivelse hentet fra søknad om ansvarsrett	(2)	(3)			(4)	(5)	(6)	(7)	
Søker	Ansvarlig søker hele tiltaket			(3)	Ingeniør Aarland AS - 979 971 044	(5)	(6)	(7)	(8)	(9)
Arkitektur	PRO - Brukbarhet og planløsning			1	Ingeniør Aarland AS - 979 971 044	23.11.11				×
Arkitektur	PRO - Bygningsutforming			1	Ingeniør Aarland AS - 979 971 044	23.11.11				×
Arkitektur	PRO - Branntekn. løsninger mht planløsning/utforming			1	Ingeniør Aarland AS - 979 971 044	23.11.11				×
Konstruksjonssikkerhet	PRO - Konstruksjonssikkerhet			1	Sigbjørn Sande AS - 951 221 597	05.03.12				×
Tømrerarbeider	UTF - Tømrerarbeider			1	Sigbjørn Sande AS - 951 221 597	05.03.12		01.07.15	14.02.17	×
Bygningsfysikk	PRO - Bygningsfysikk			1	Sigbjørn Sande AS - 951 221 597	05.03.12				×
VA-Anlegg	PRO - VA-Anlegg			1	Sigbjørn Sande AS - 951 221 597	05.03.12				×
VA-Anlegg	UTF - VA-Anlegg			1	Sigbjørn Sande AS - 951 221 597	05.03.12		01.07.15	14.02.17	×
Ustikking og innmåling	PRO - Ustikking og innmåling			1	Sigbjørn Sande AS - 951 221 597	05.03.12				×
Ustikking og innmåling	UTF - Ustikking og innmåling			1	Sigbjørn Sande AS - 951 221 597	05.03.12		01.07.15	14.02.17	×
Grunn- og terrengarbeid	PRO - Grunn- og terrengarbeid			1	Sigbjørn Sande AS - 951 221 597	05.03.12				×
Grunn- og terrengarbeid	UTF - Grunn- og terrengarbeid			1	Sigbjørn Sande AS - 951 221 597	05.03.12		01.07.15	14.02.17	×