




DET MONTENES SLAMAVSKJILLER I LAM
MED UTLØP TIL SØ
VANVLEDNINGER TIL KOBLES I EKSIST
VANV KUM.

1104m VTSLIPP TIL Sjø

Bjørn Skumming
13-2-2012
Som BYGGET
• NY TRASE
24/11-14
MM

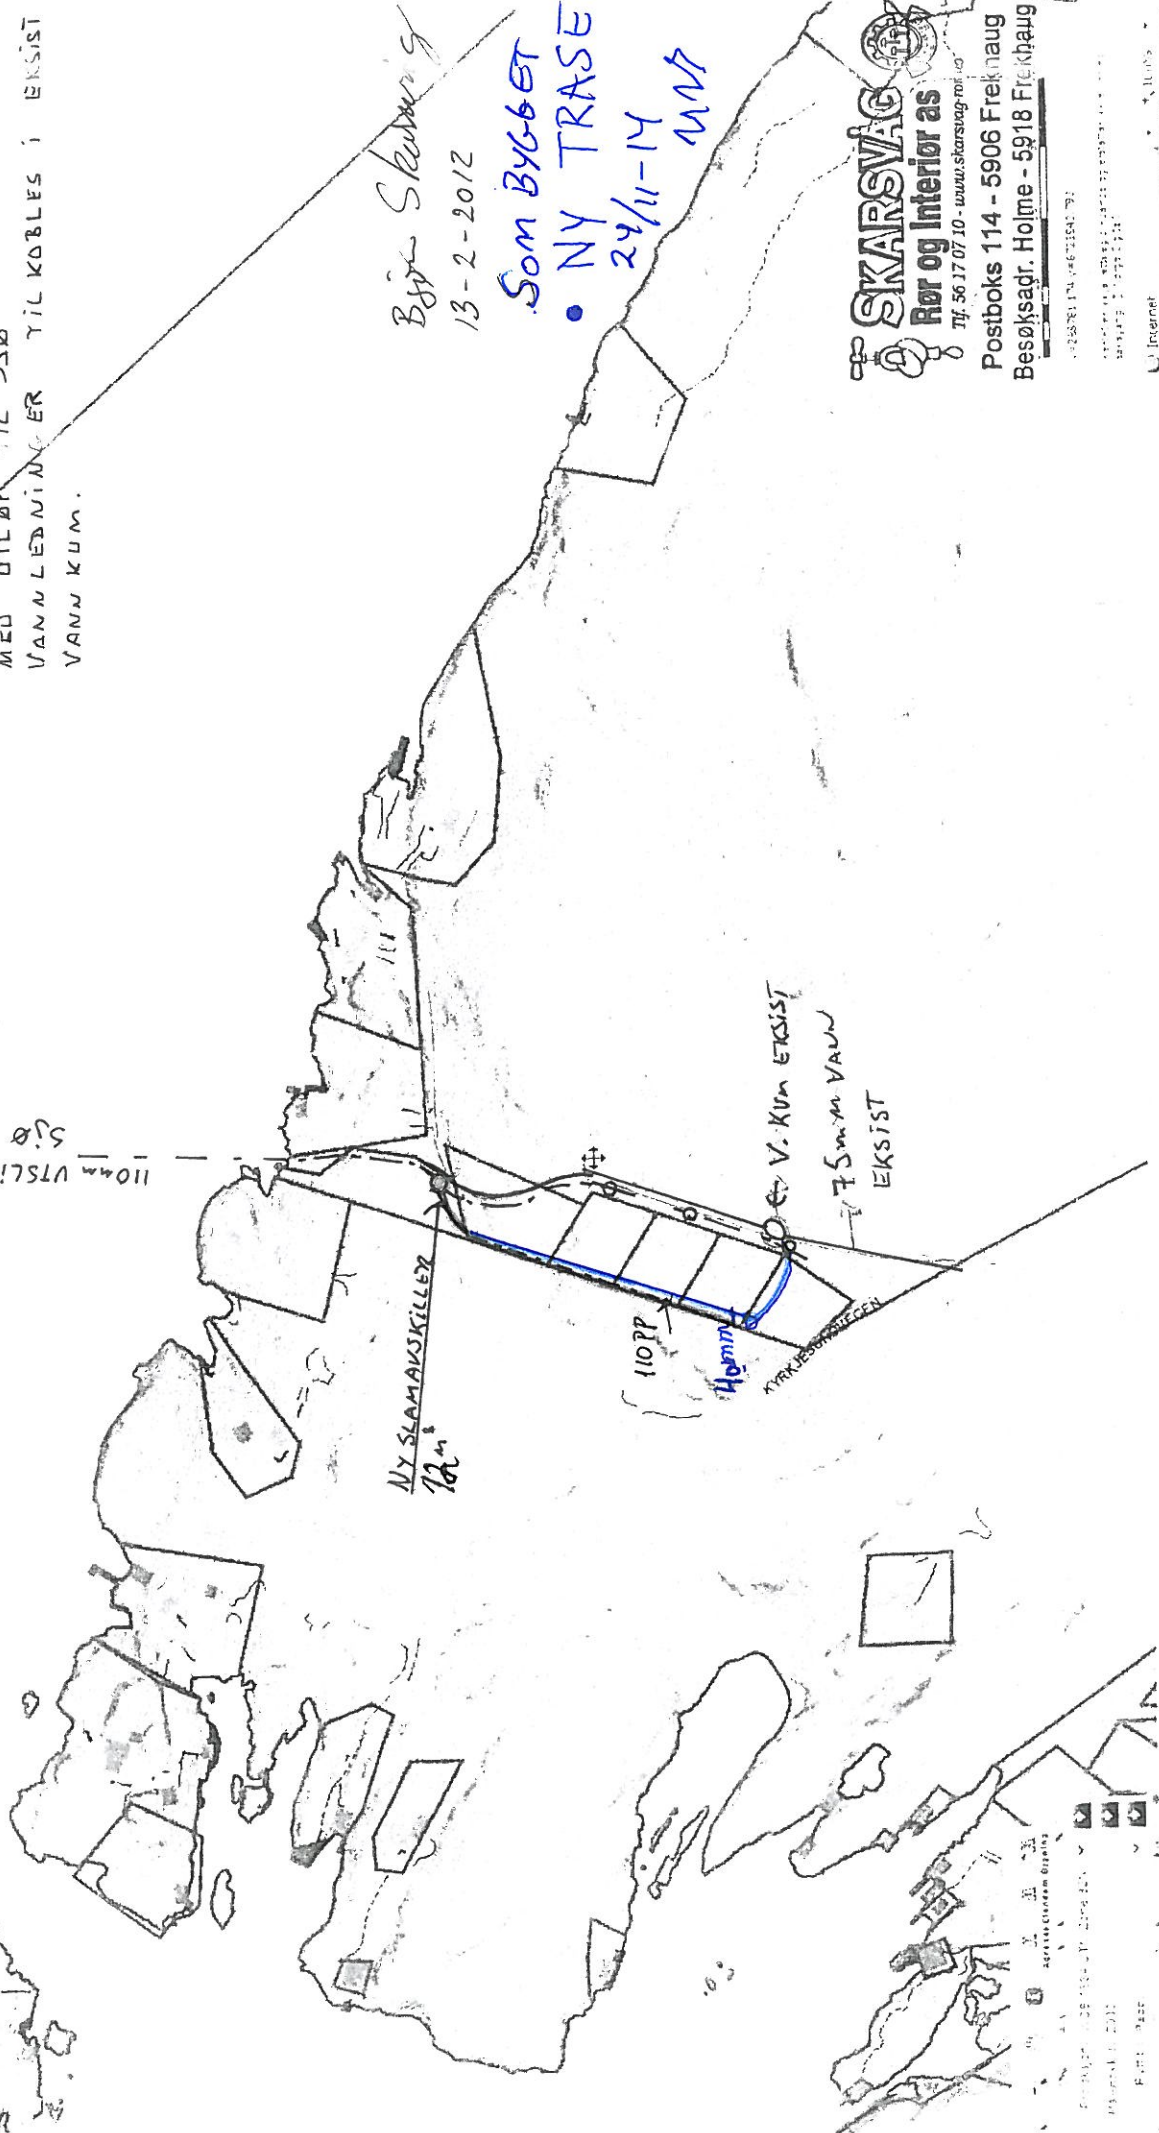

SKARSVÅG
Rør og Interiør as
Tlf. 56 17 07 10 - www.skarsvag.no

Postboks 114 - 5906 Frekhaug
Besøksadr. Holme - 5918 Frekhaug