
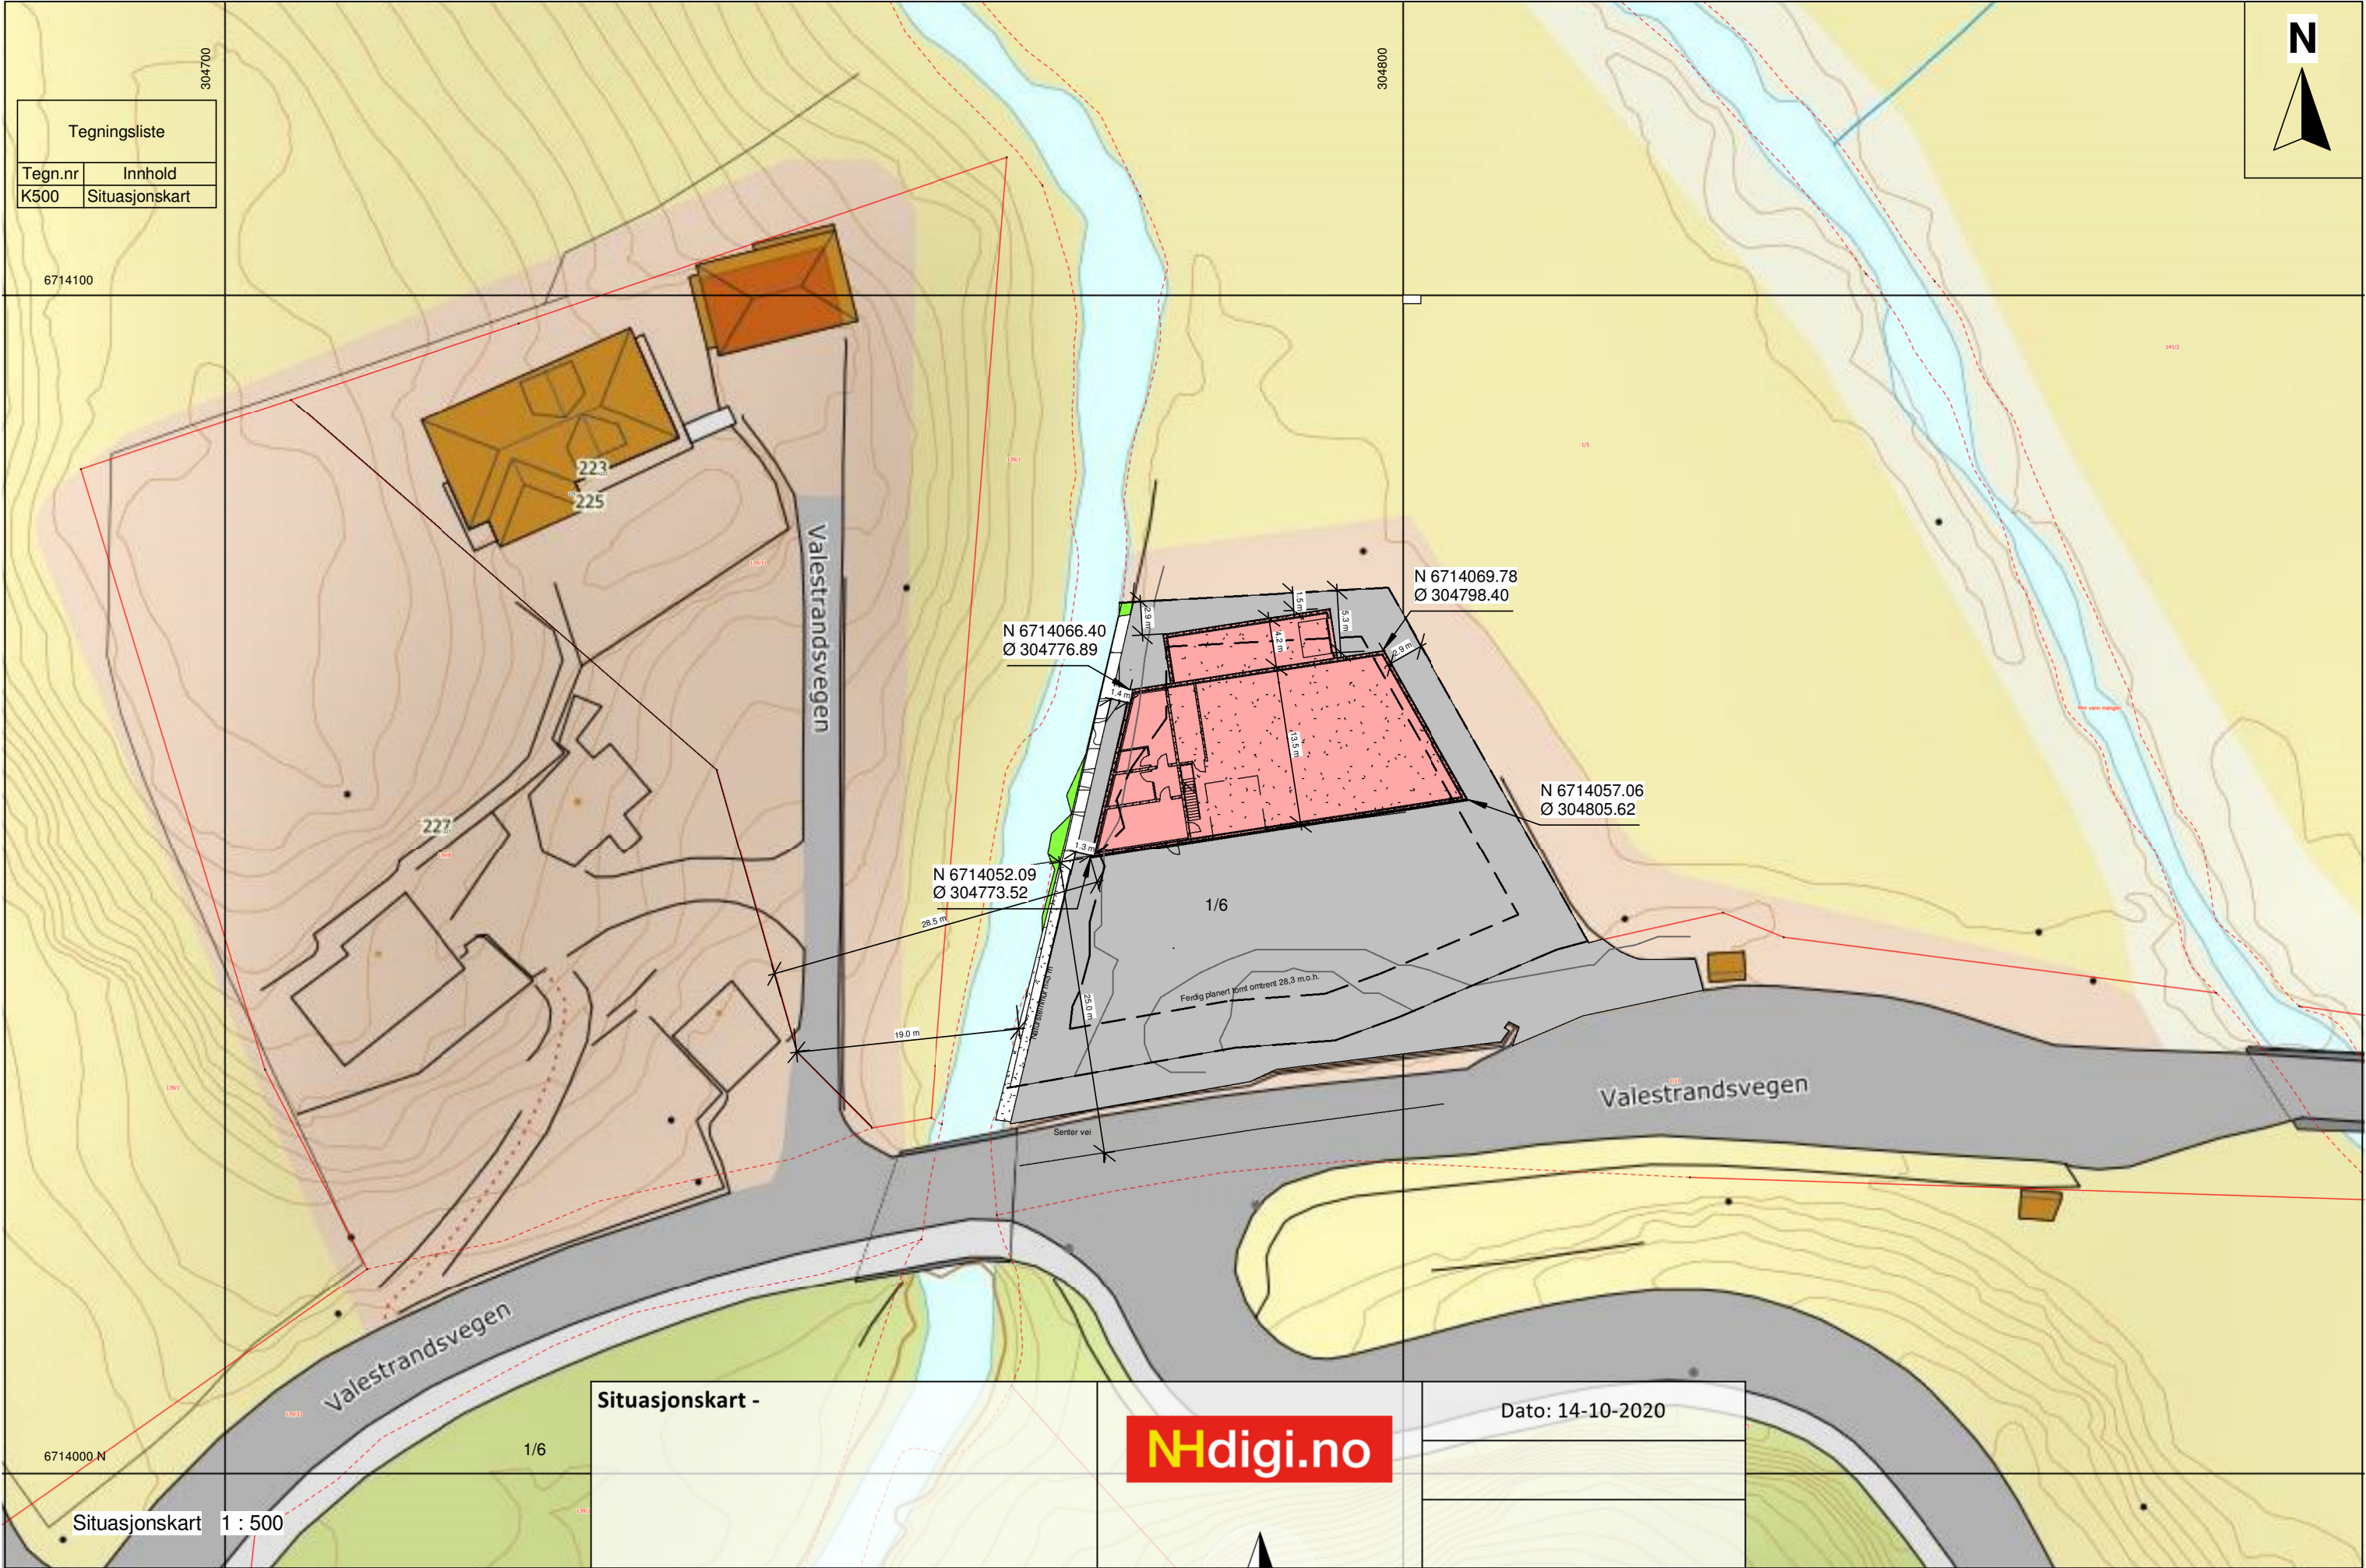 




Situasjonskart -

Dato: 14-10-2020

Situasjonskart 1 : 500

Tiltakshaver		Tegning		Målestokk v/A3			Målestokk: 1:500			Rev	Dato	Sign	Revisjon
Øystein Mosevoll		Situasjonskart		1 : 500						9	29.10.20	mn	Fjernet forslag til nye eiendomsgrenser
Byggeplass		Denne tegning er vår eiendom og må ikke urettmessig brukes eller etterliknes jfr. lov om åndsverk av 1961.	Prosjekt	Prosjekt nr.	Tegn.					8	19.10.20	mn	Som bygget
Kommune 04678			1	11374	K500					7	20.03.18	teo	Utelager
Østerøy			Arkitekt	Dato						6	25.09.13	teg	Plassering, mur + div
1 / 6			teg	14.11.2011						1	07.12.11	teg	Natursteinmur
										www.arkit.no post@arkit.no			