

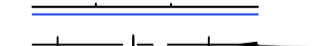


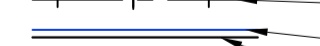


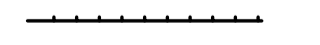


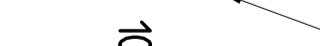

TEGNFORKLARING


-  Sentertinje
-  Kjørbanekant
-  Skulderkant
-  Profilnummer

-  Kantstein
-  Eks. eiendomsgrenser
-  Eks vegkant
-  Eksisterende mur
-  Eksisterende gjerde
-  Eksisterende hekk
-  Innmålt asfaltkant 2018

Vedlegg E1

| | | | | | |
|--|--------|-------|--------------------|--|--|
| Rev. | Dato | Sign. | Revisjonen gjelder | | |
| Oppdragsgiver | | | | | |
| Bøvågen Maskinstasjon AS | | | | | |
| Prosjekt | | | | | |
| Boligfelt Kvalheimsvågen, Radøy | | | | | |
| Vegplan "som bygget" | | | | | |
| Tegn. | Kontr. | Gods. | | | |
| AH | | | Date: 30.11.2018 | | |
| Målestokk | | | Format | | |
| 1:500 | | | A1 | | |
| Prosjektnr. | | | 0706-2018 | | |
| Tegningsnr. | | | 800 | | |

haugen vva Kanalveien 5
5068 Bergen
Tlf. 55 59 82 60
e-post: post@haugenvva.no

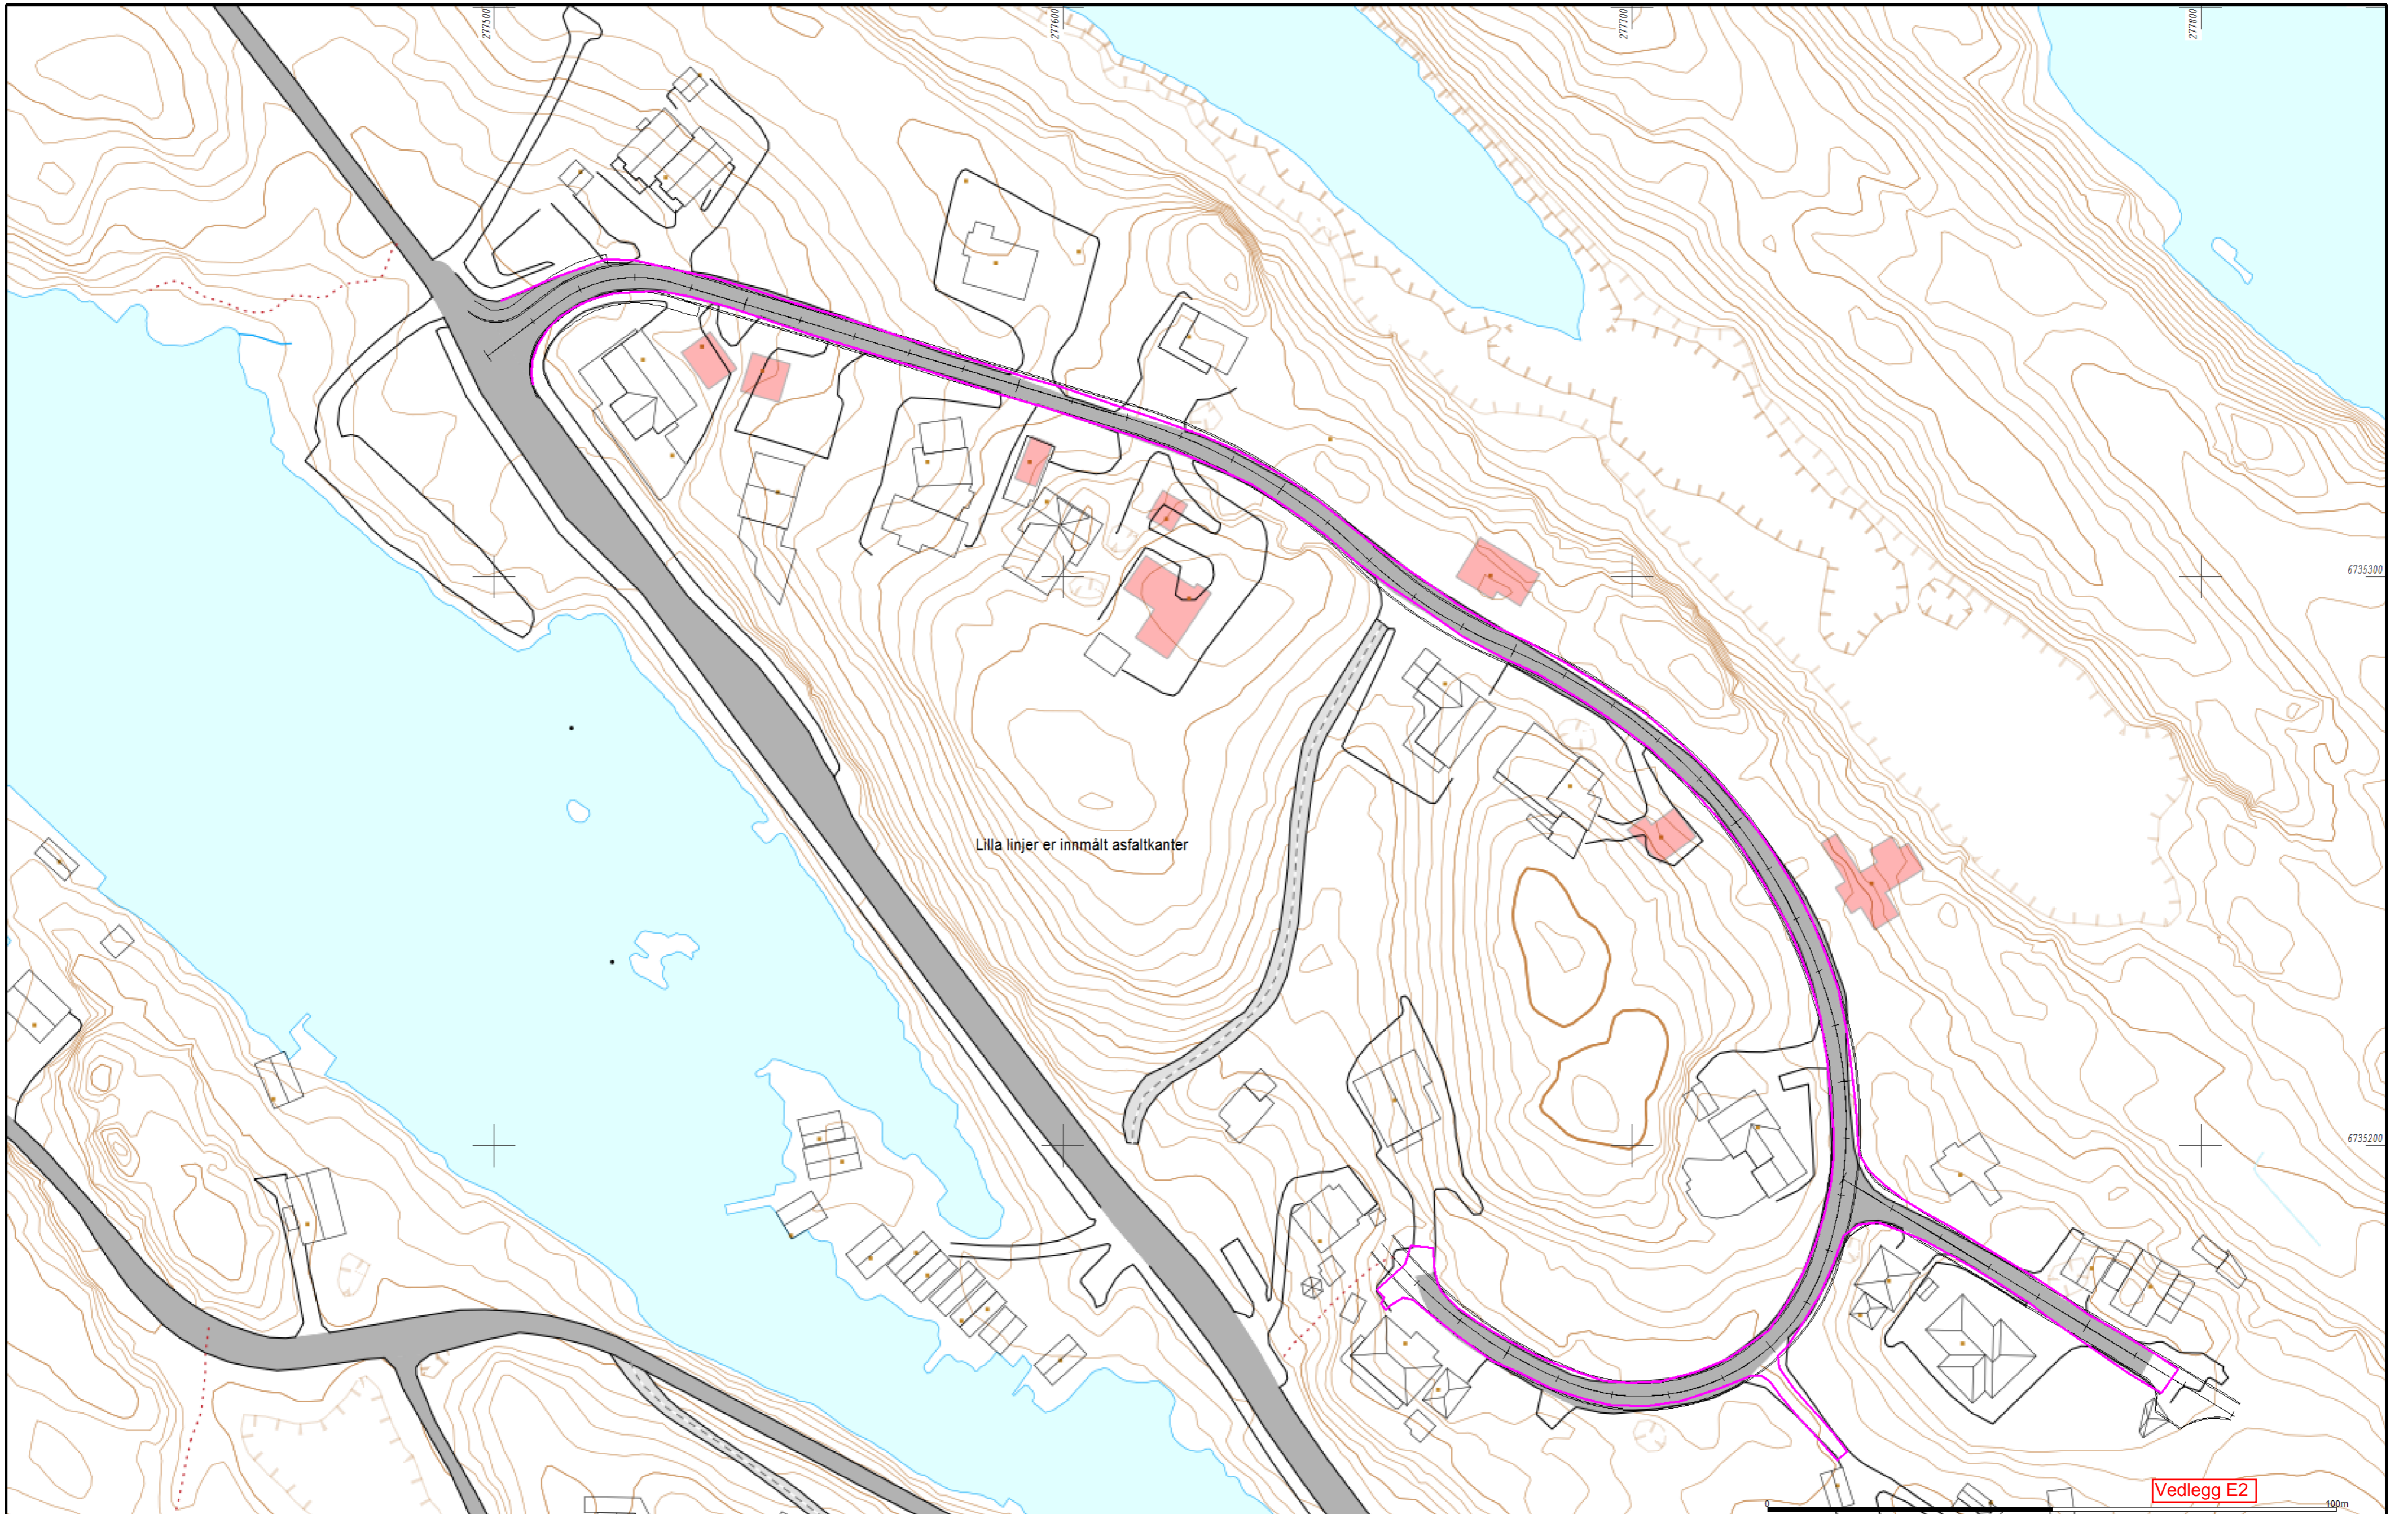

Lilla linjer er innmålt asfaltkanter

Vedlegg E2

40pm




Vest Oppmåling AS
5281 Valestrandfossen
helge@vestoppmaaling.no

Dato: 2018.11.26
Sign: SUP

innmålt asfaltkanter



Målestokk
1:750

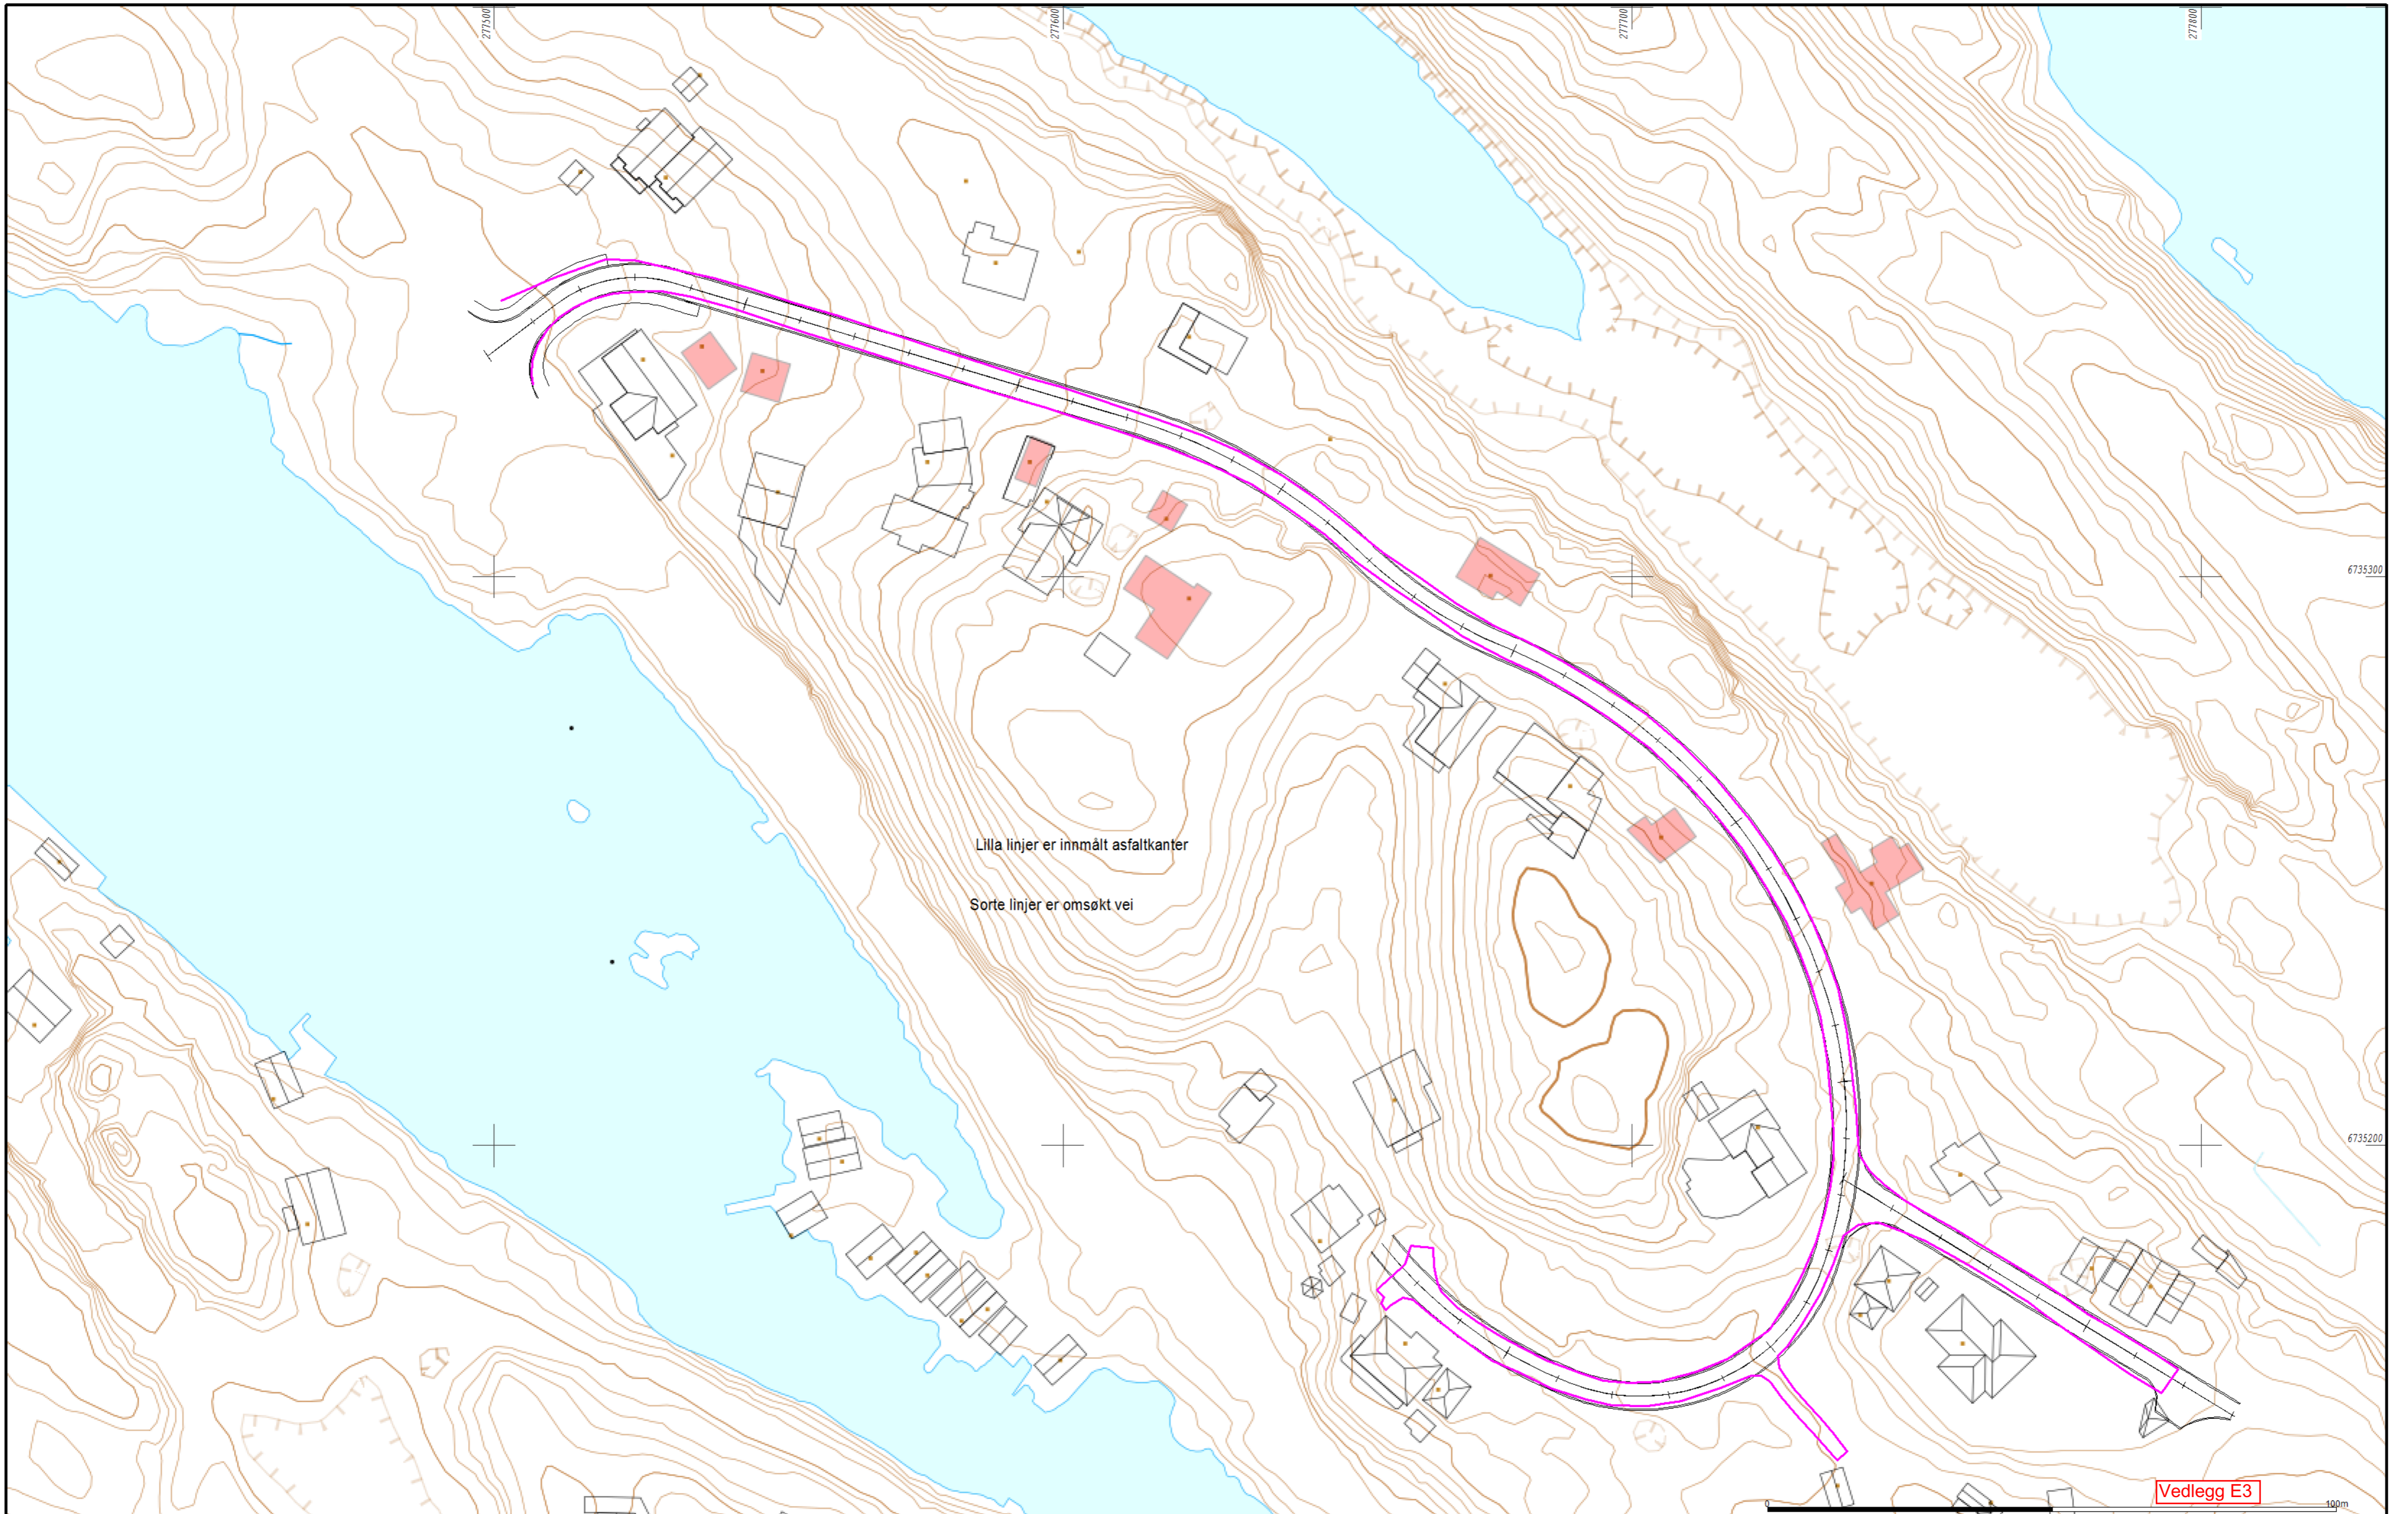

Lilla linjer er innmålt asfaltkanter

Sorte linjer er omsøkt vei

Vedlegg E3



Vest Oppmåling AS
5281 Valestrandfossen
helge@vestoppmaaling.no

Dato: 2018.11.26
Sign: SUP

innmålt asfaltkanter



Skala: 1:750