

Søknad om endring av tillatelse

etter plan- og bygningsloven (pbl) § 93

Vedtaksdato
(fylles ut av kommunen)

Kommunens saksnr.

18/14

Til kommune: (Søknad med vedlegg fylles ut og leveres i 1 eksemplar, ev. ekstra sett etter avtale med kommunen)

Radøy Kommune, teknisk kontor

Krossvegen 8

5936 MANGER

Hvis tiltaket berører eksisterende eller fremtidige arbeidsplasser, skal Arbeidstilsynet motta en komplett søknad om endring av tillatelse.

Tillatelsen det søkes om endring av

Vedtaksdato

14.08.2008

Søknaden gjelder

Eiendom/ byggested	Gnr. 28	Bnr. 1	Festenr.	Seksjonsnr.	Bygningsnr.	Bolignr.
	Adresse Kvalheim Nedre				Postnr. 5937	Poststed BØVÅGEN

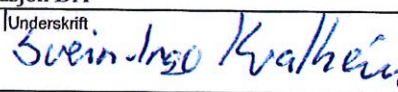
Beskrivelse av endring

Plassering av vei på bakgrunn av resultat fra innmåling.
Endring av ansvarsrett

Vedlegg





Beskrivelse av vedlegg dersom endringer i tidligere vedlegg	Gruppe	Nr. fra - til	Ikke relevant
Dispensasjonssøknader	B	-	<input checked="" type="checkbox"/>
Gjenpart av nabovarsel	C	-	<input checked="" type="checkbox"/>
Kart, situasjonsplan, rekvisisjon av kart- og delingsforretning	D	-	<input checked="" type="checkbox"/>
Redgjørrelser og tegninger	E	1 - 3	<input type="checkbox"/>
Søknader om ansvarsrett og kontroll, godkjenningsbevis, søknad om lokal godkjenning	F	1 - 1	<input type="checkbox"/>
Kontrollplan for viktige og kritiske områder, kontrollerklæringer	G	-	<input checked="" type="checkbox"/>
Uttalelser fra andre offentlige myndigheter	I	-	<input checked="" type="checkbox"/>
Andre vedlegg	J	1 - 1	<input type="checkbox"/>








Underskrifter

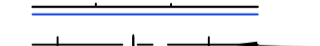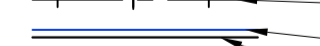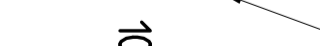Ansvarlig søker (SØK) for tiltaket		Tiltakshaver	
Foretak	Siv. Arne Haugen VVA - prosjektering	Navn	Bøvågen Maskinstasjon DA
Dato	30.11.2018	Dato	30.11.2018
Underskrift		Underskrift	
Gjentas med blokkbokstaver	ARNE HAUGEN	Gjentas med blokkbokstaver	SVEIN INGE KVALHEIM



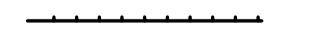
TEGNFORKLARING

-  Sentertinje
-  Kjørebane kant
-  Skulderkant
-  Profilnummer

-  Kantstein
-  Eks. eiendomsgrenser
-  Eks vegkant
-  Eksisterende mur
-  Eksisterende gjerde
-  Eksisterende hekk
-  Innmålt asfaltkant 2018

Vedlegg E1

Rev.	Dato	Sign.	Revisjonen gjelder		
Oppdragsgiver					
Bøvågen Maskinstasjon AS					
Prosjekt					
Boligfelt Kvalheimsvågen, Radøy					
Vegplan "som bygget"					
Tegn.	Kontr.	Gods.			
AH			30.11.2018		
Målestokk			Format		
1:500			A1		
Prosjektnr.			0706-2018		
Tegningsnr.			800		
Kanalveien 5 5068 Bergen Tlf. 55 59 82 60 e-post: post@haugenvva.no			haugen vva		

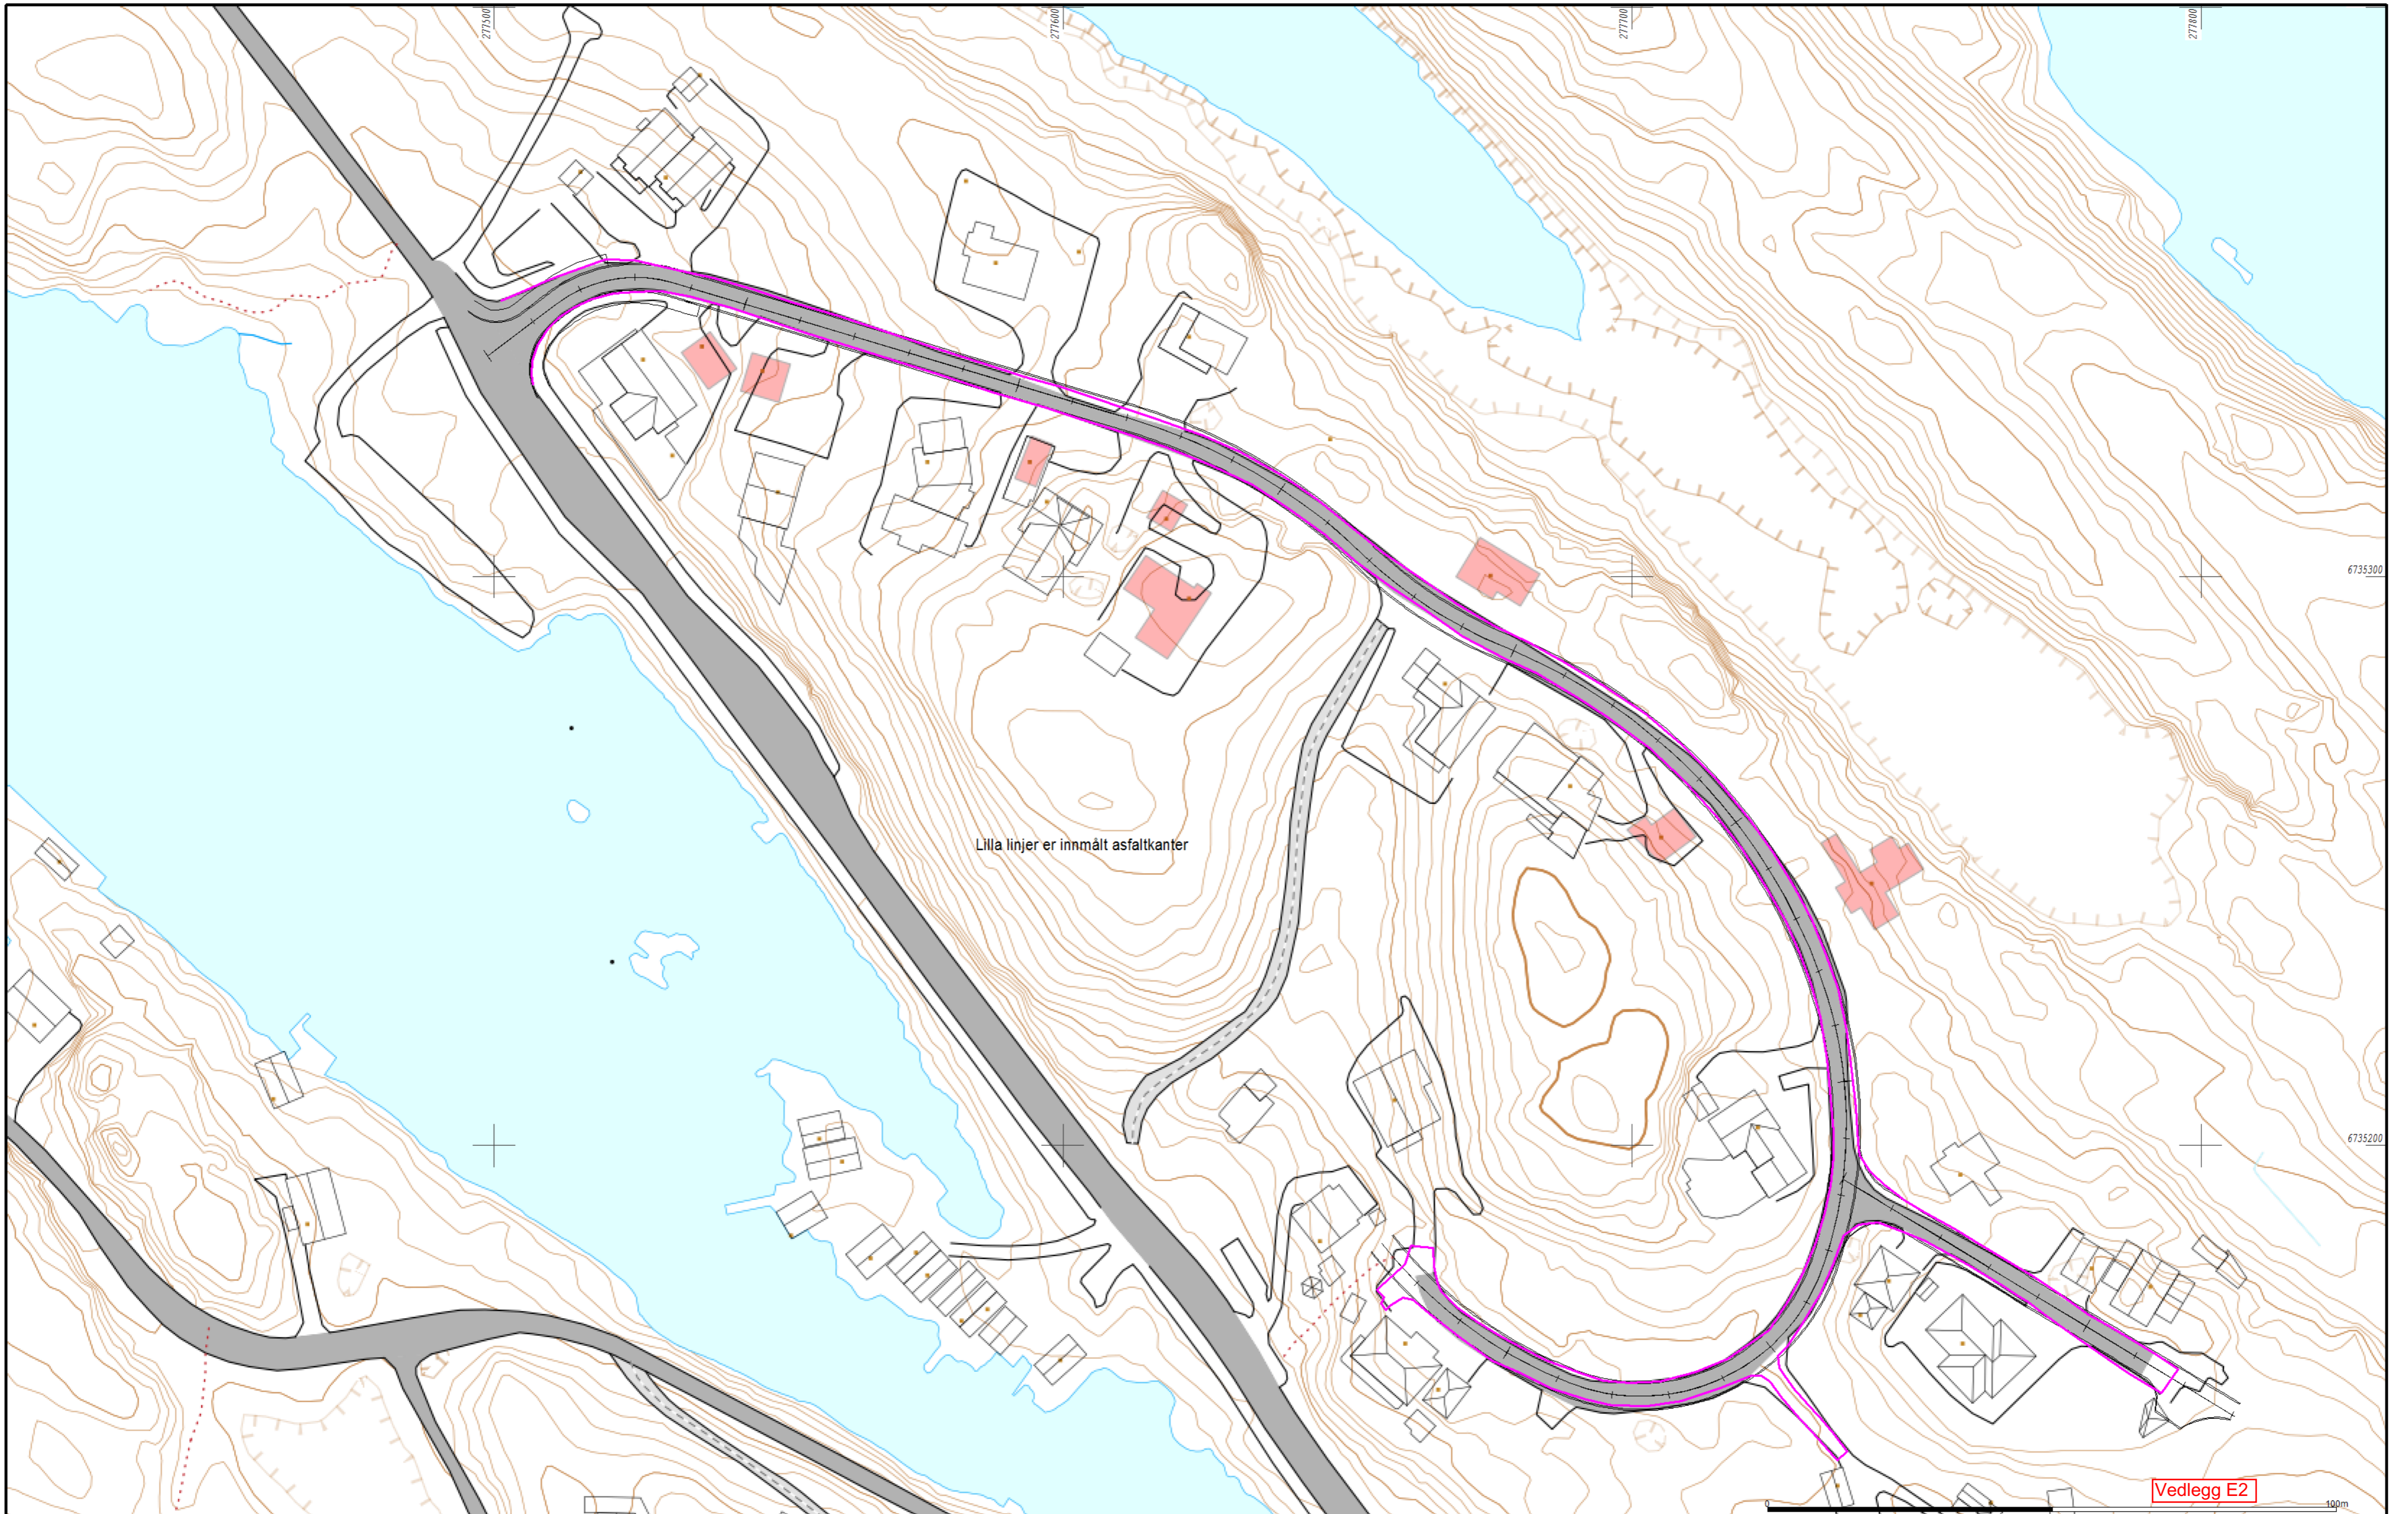

Lilla linjer er innmålt asfaltkanter

Vedlegg E2

40pm



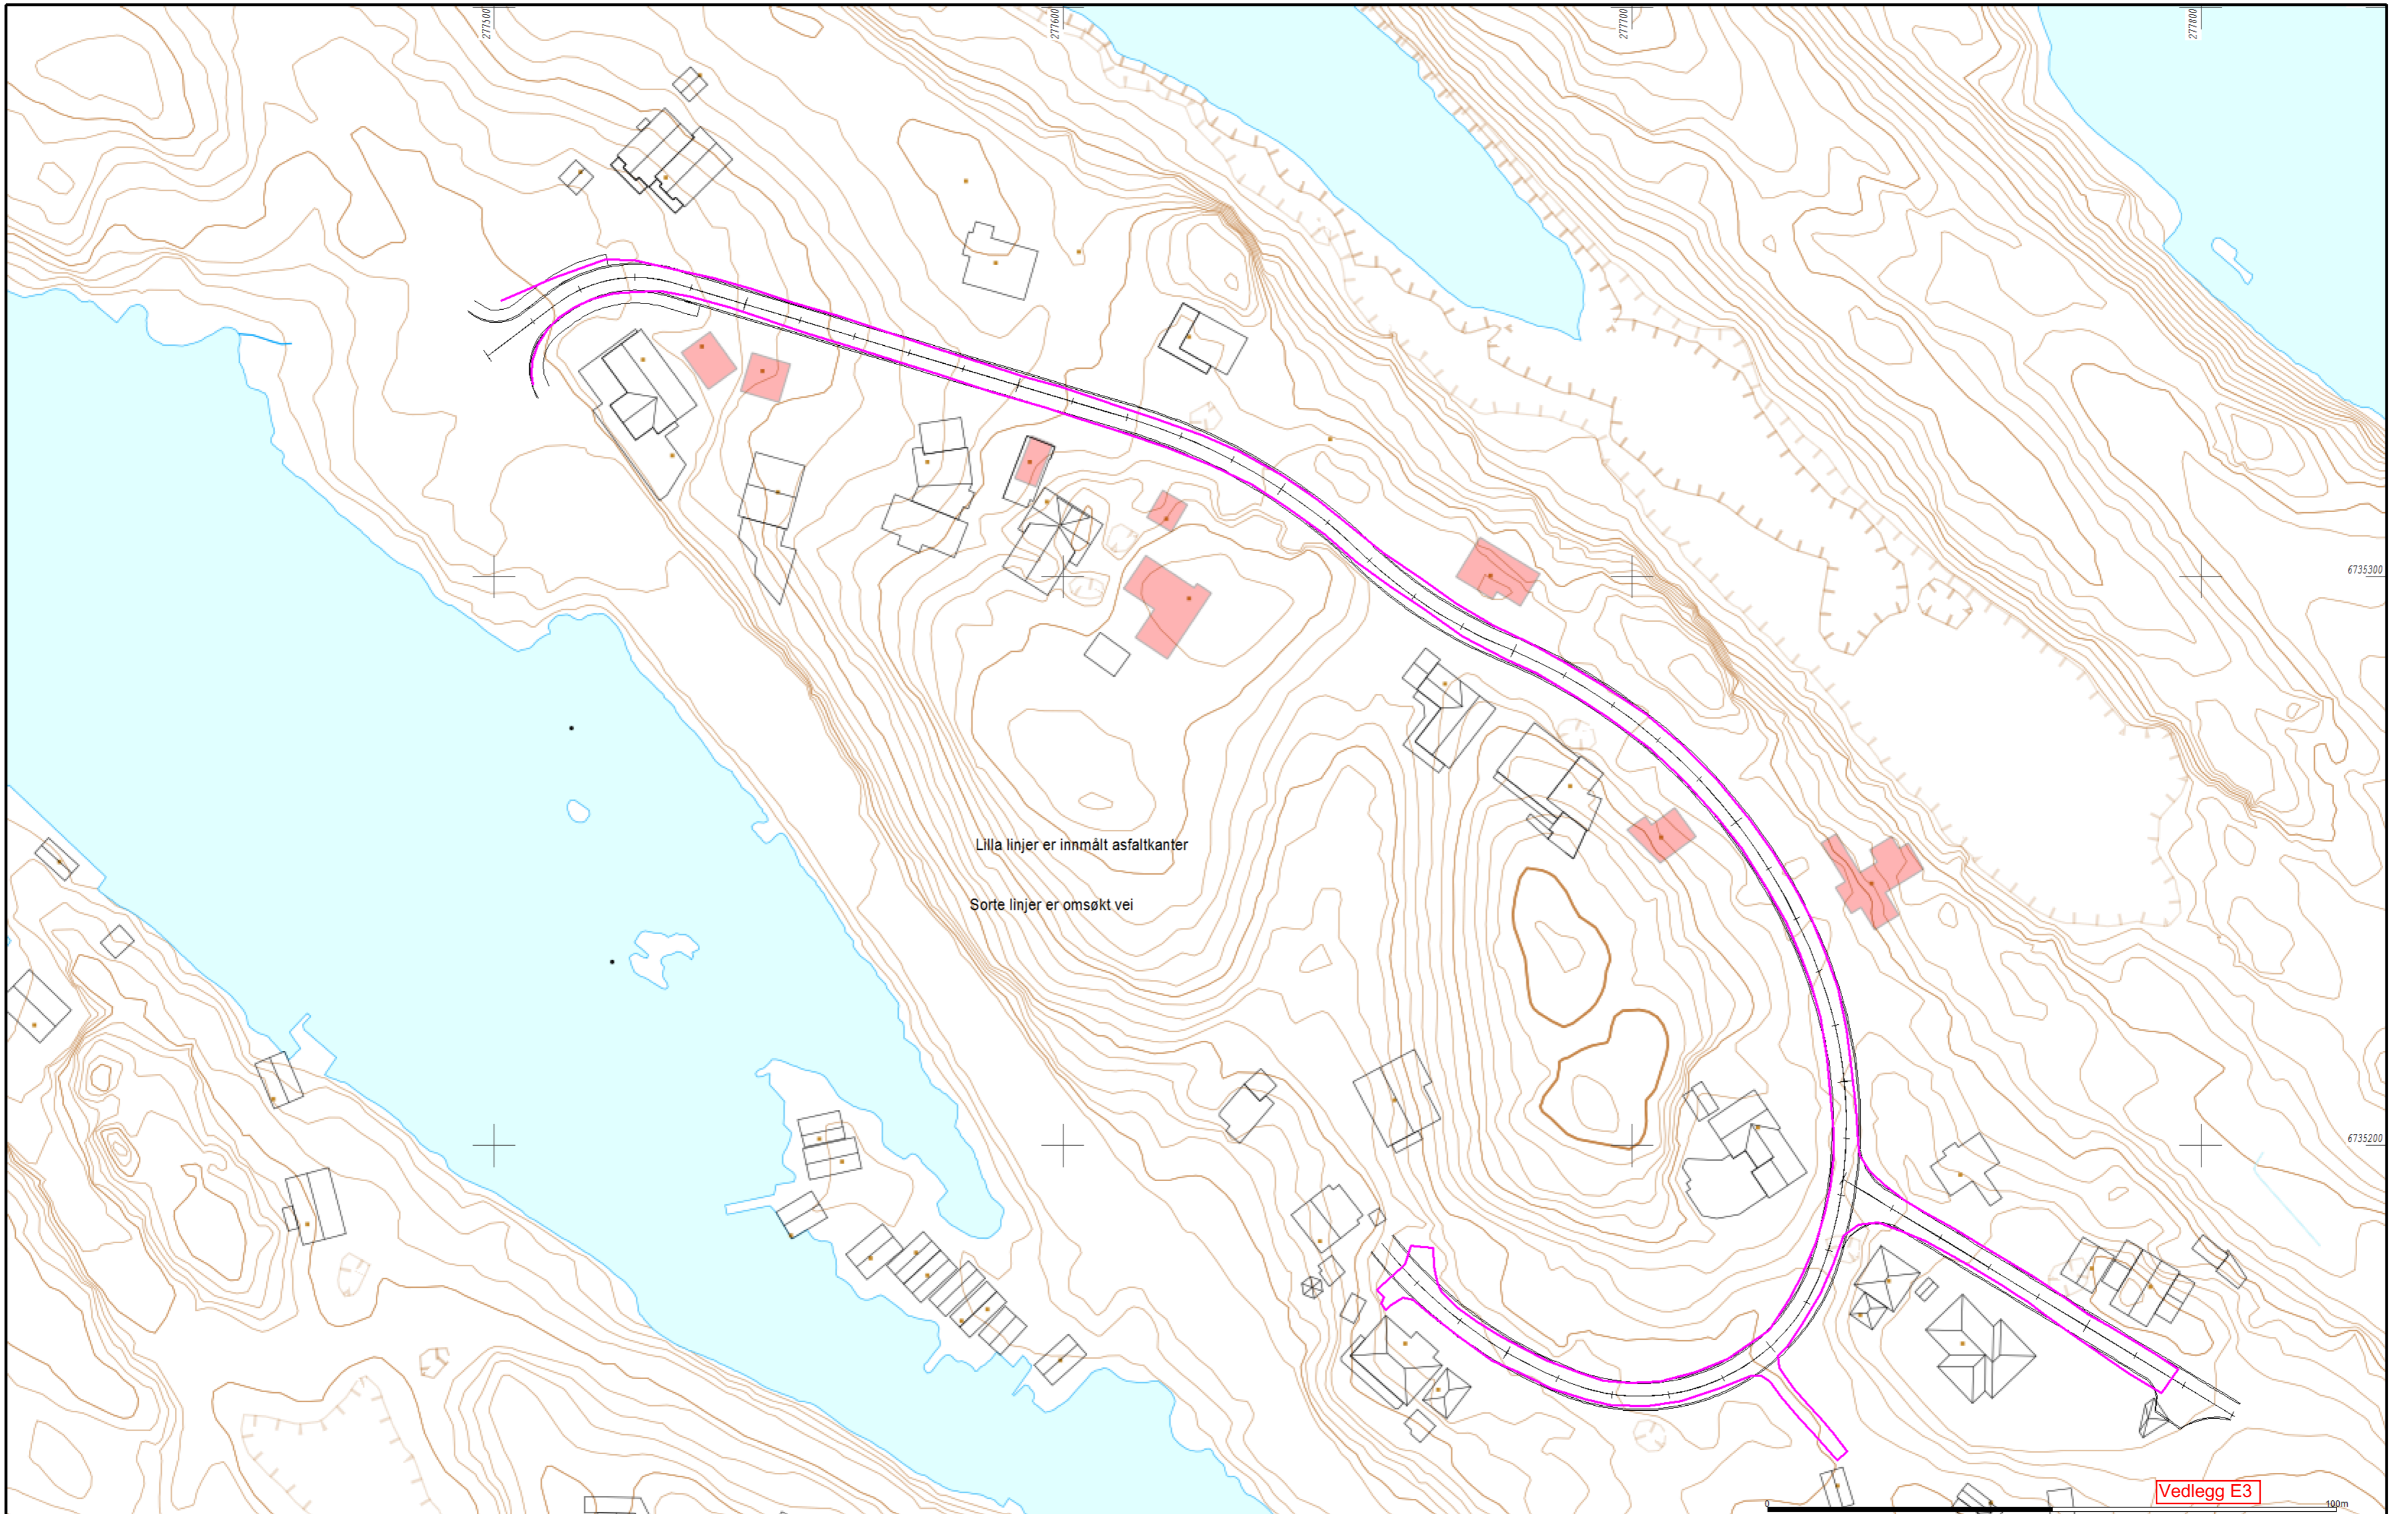
Vest Oppmåling AS
5281 Valestrandfossen
helge@vestoppmaaling.no

Dato: 2018.11.26
Sign: SUP

innmålt asfaltkanter



Målestokk
1:750



Lilla linjer er innmålt asfaltkanter

Sorte linjer er omsøkt vei

Vedlegg E3



Vest Oppmåling AS
5281 Valestrandfossen
helge@vestoppmaaling.no

Dato: 2018.11.26
Sign: SUP

innmålt asfaltkanter



Skala: 1:750

Søknad om ansvarsrett Kontrollplan

etter plan- og bygningsloven

Vedlegg nr.

F- 1

Kommunens saksnr.

18/14

Side

1 av 1

Til kommune

Radøy Kommune, teknisk kontor
Krossvegen 8
5936 MANGER

Søknaden gjelder

Eiendom/ byggested	Gnr.	Bnr.	Festnr.	Seksjonsnr.	Bygningsnr.	Bolignr.
	28	1				
Adresse				Postnr.	Poststed	
Kvalheim Nedre				5937	BØVÅGEN	

Foretak

Foretak Vest Oppmåling AS			Organisasjonsnr. 987 321 679		
Adresse Lonevåg Sentrum Pb 84			Postnr. 5282 5293	Poststed LONEVÅG	
Telefon 56394000	Telefaks _____	Kontaktperson Helge Clausen		Mobiltelefon 905 12 583	
E-post adresse helge@vestoppmåling.no					

Ansvarsoppgave

Funksjoner og tiltaksklasse	Ansvarsområde
(PRO, KPR, UTF, KUT) og angi tiltaksklassene	Beskriv foretakets ansvarsområder herunder eventuelle områder gitt i "Kontrollplan for viktige og kritiske områder"
KUT, tiltaksklasse 2	Kontroll av plassering, utstikking av tiltak, tiltaksklasse 2

Godkjenning av foretak

Foreligger sentral godkjenning innenfor ansvarsområdene? Legg i tilfelle ved godkjenningsbevis.	Vedlegg nr. F-
Søknad om lokal godkjenning for områder hvor sentral godkjenning ikke foreligger.	Vedlegg nr. F-

Kontroll

Ansvarlig kontrollerende foretak forplikter seg til å la gjennomføre kontroll -av egne ansvarsområder i samsvar med eget system.	
-i samsvar med kontrollplan for viktige og kritiske områder	av dato _____ <input checked="" type="checkbox"/> Ikke relevant

Underskrifter

Ansvarlig søker (SØK) for tiltaket	Foretakets underskrift iht foretakets godkjenning
Foretak Siv. Arne Haugen WVA -prosjektleding	Foretak Vest Oppmåling AS
Dato 21.09.2018	Dato 21.09.2018
Gjentas med blokkbokstaver ARNE HAUGEN	Gjentas med blokkbokstaver HELGE CLAUSEN

Kommunens godkjenning

Kommunens navn (stempel)	
Dato	Underskrift

KS, side: 2.3.1
 Side: 1 av 1
 Dato: 04.05.06
 Godkjent av:

AVVIKSMELDING MED KORRIGERENDE TILTAK¹		
FIRMA: Vest Oppmåling AS	RAPPORT NR.:	
PROSJEKT: RADØY GNR 28 BNR 123	DATO/KL.: 26.11.2018	
Beskriv avviket:		
Innmålt asfalt har mindre avvik fra prosjektert vei, flere steder langs veg.		
Årsak til avviket/hendelsen:		
Legging av asfalt er tilpasset situasjonen		
AVVIKSMELDING LEVERES TIL VIRKSOMHETENS KVALITETSLEDER		
Forslag til korrigerende tiltak:		
Endringsmelding.		
Korrigerende tiltak som iverksettes: ²		
Tiltak for å hindre gjentakelse:		
Saken avsluttes / lukkes:		
Ansvarlig:	Signatur: HC	Dato: 26.11.2018
Distribueres til: Haugen VVA		
Tilbakemelding OK/dato:		
Arkivering OK/dato:		

¹ Prosedyre for avviksmelding side 2.3.0.

² Revisjon av system hvis avviket skyldes systemfeil