

# Søknad om endring av tillatelse

etter plan- og bygningsloven (pbl) § 93

Vedtaksdato  
(fylles ut av kommunen)

Kommunens saksnr.

18/14

Til kommune: (Søknad med vedlegg fylles ut og leveres i 1 eksemplar, ev. ekstra sett etter avtale med kommunen)

Radøy Kommune, teknisk kontor

Krossvegen 8

5936 MANGER

Hvis tiltaket berører eksisterende eller fremtidige arbeidsplasser, skal Arbeidstilsynet motta en komplett søknad om endring av tillatelse.

Tillatelsen det søkes om endring av

Vedtaksdato

14.08.2008

## Søknaden gjelder

Eiendom/ byggested	Gnr. 28	Bnr. 1	Festenr.	Seksjonsnr.	Bygningsnr.	Bolignr.
	Adresse Kvalheim Nedre				Postnr. 5937	Poststed BØVÅGEN


## Beskrivelse av endring

Plassering av vei på bakgrunn av resultat fra innmåling.  
Endring av ansvarsrett


## Vedlegg

Beskrivelse av vedlegg dersom endringer i tidligere vedlegg	Gruppe	Nr. fra - til	Ikke relevant
Dispensasjonssøknader	B	-	<input checked="" type="checkbox"/>
Gjenpart av nabovarsel	C	-	<input checked="" type="checkbox"/>
Kart, situasjonsplan, rekvisisjon av kart- og delingsforretning	D	-	<input checked="" type="checkbox"/>
Redgjørelser og tegninger	E	1 - 3	<input type="checkbox"/>
Søknader om ansvarsrett og kontroll, godkjenningsbevis, søknad om lokal godkjenning	F	1 - 1	<input type="checkbox"/>
Kontrollplan for viktige og kritiske områder, kontrollerklæringer	G	-	<input checked="" type="checkbox"/>
Uttalelser fra andre offentlige myndigheter	I	-	<input checked="" type="checkbox"/>
Andre vedlegg	J	1 - 1	<input type="checkbox"/>






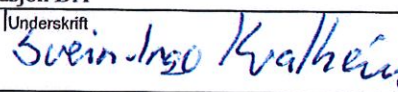


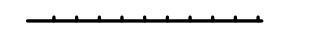

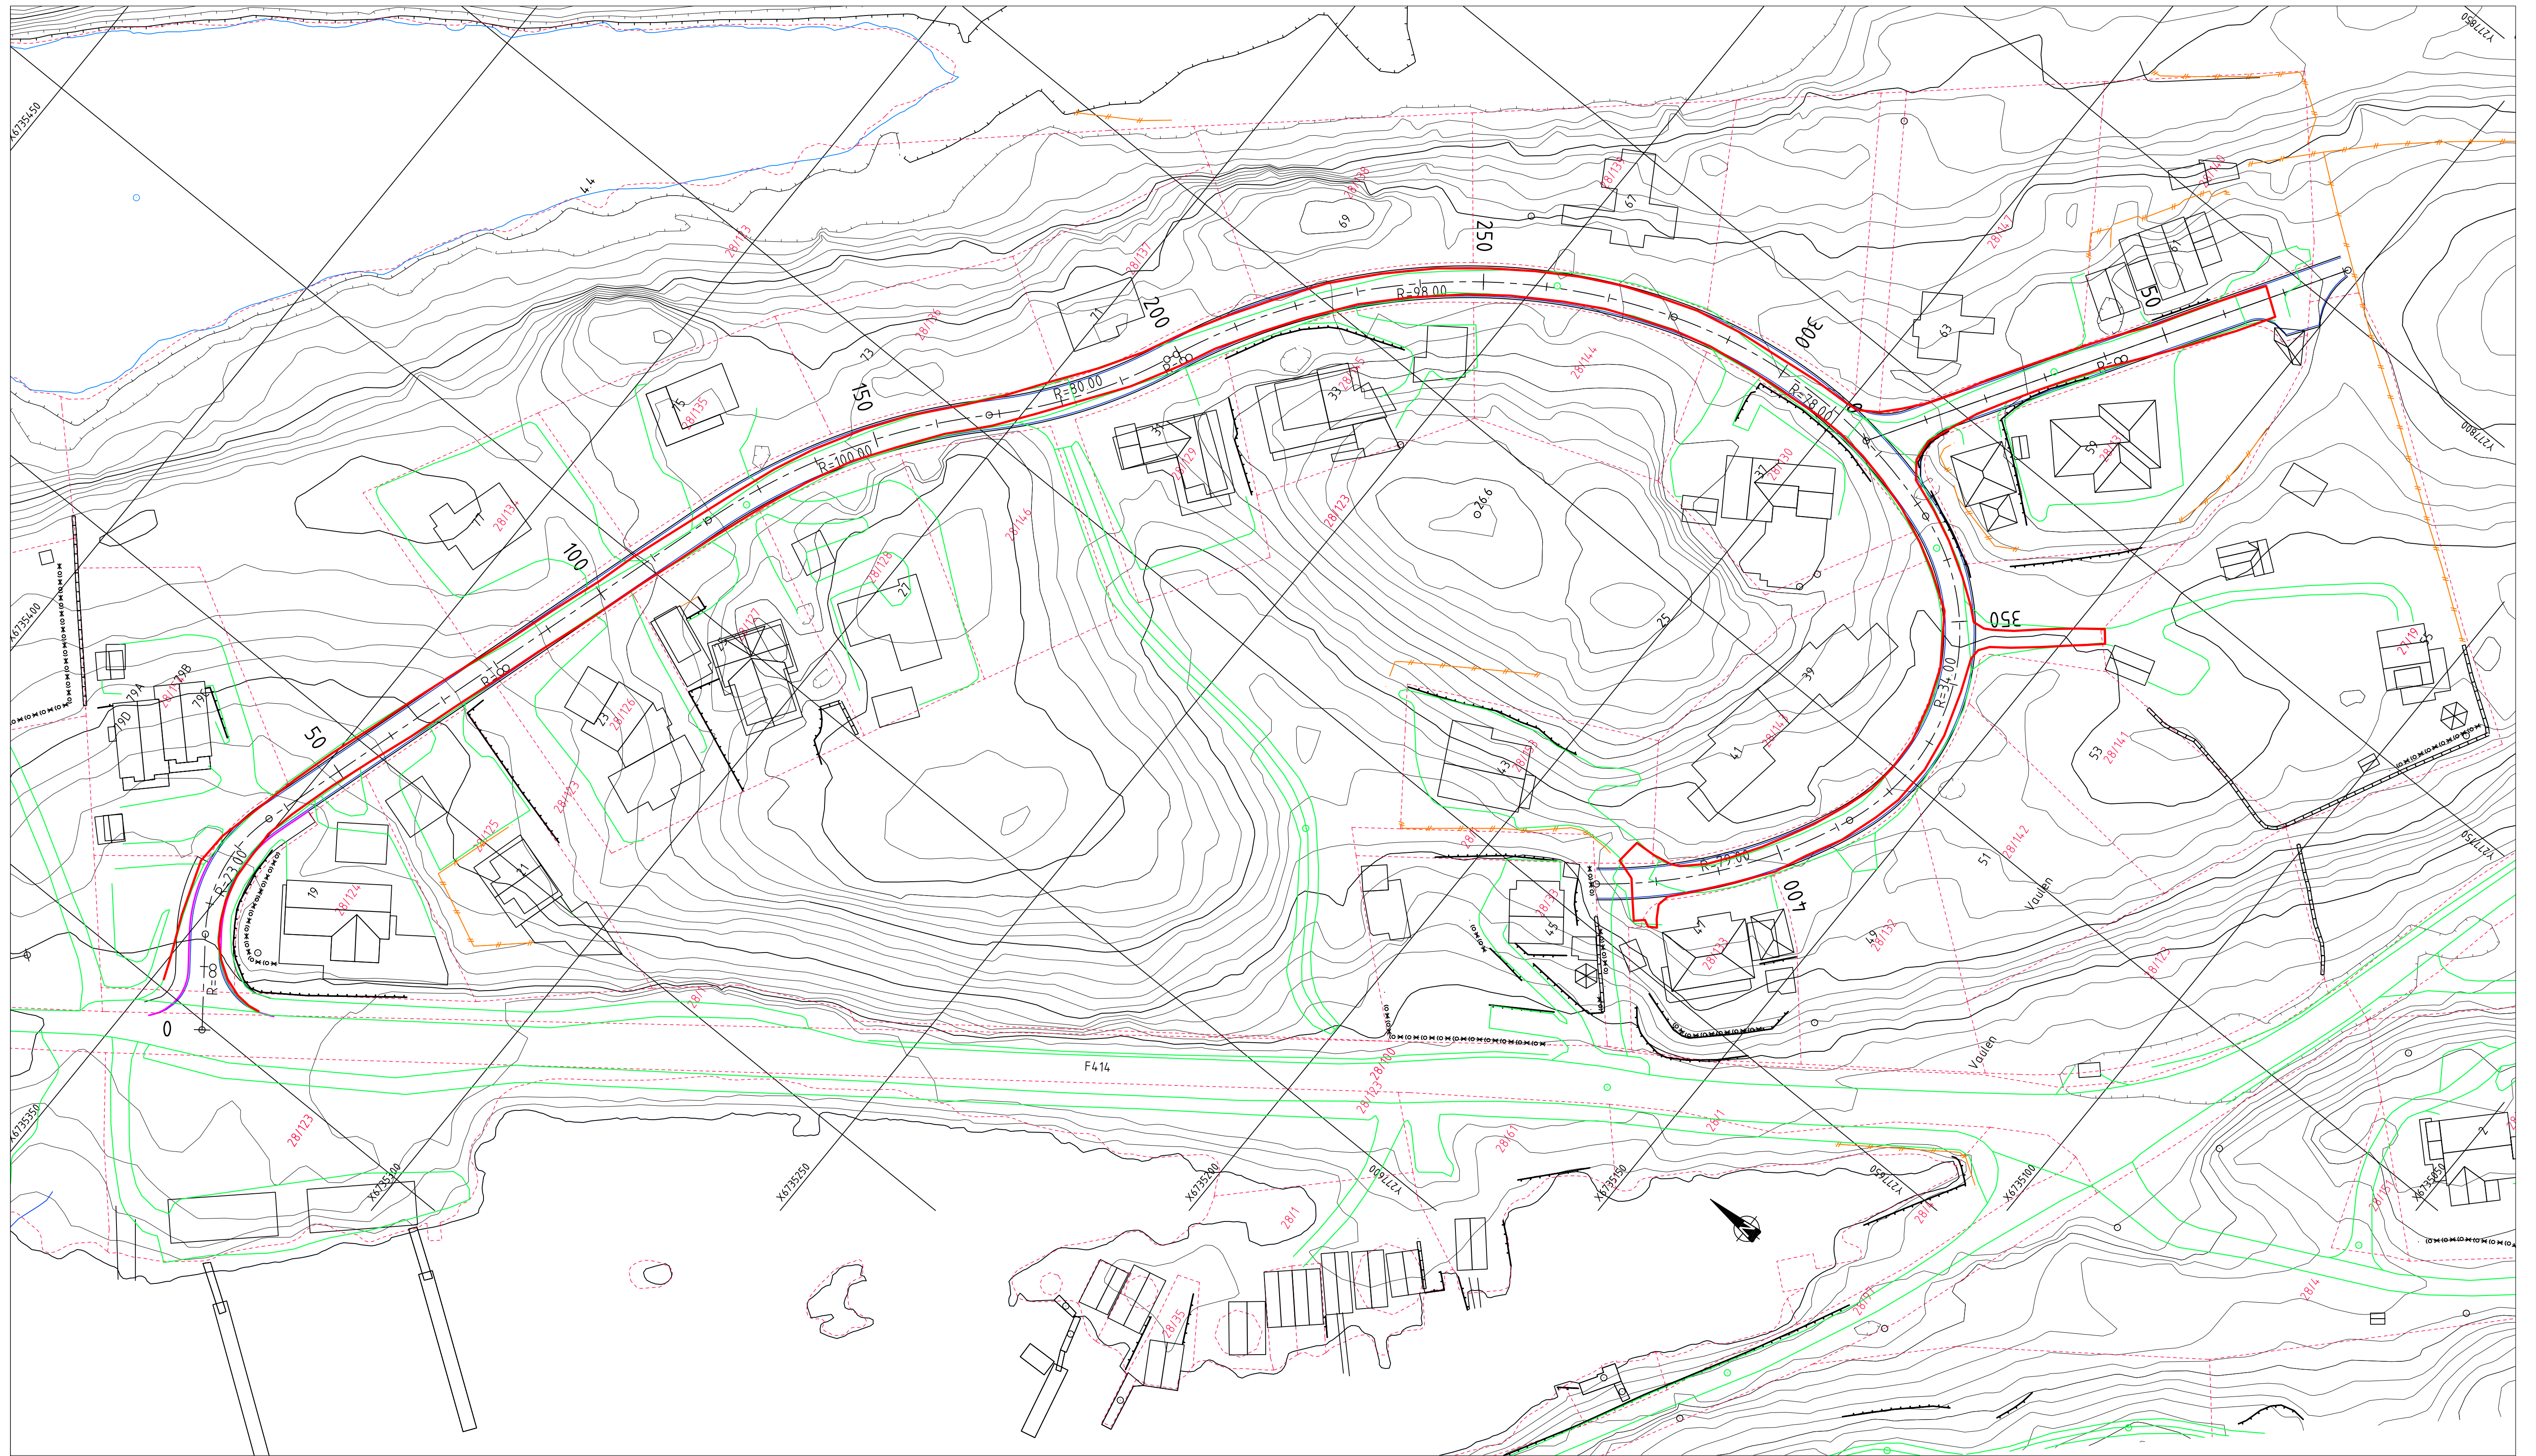
## Underskrifter

Ansvarlig søker (SØK) for tiltaket	Tiltakshaver
Foretak Siv. Arne Haugen VVA - prosjektering	Navn Bøvågen Maskinstasjon DA
Dato 30.11.2018	Dato 30.11.2018
Underskrift 	Underskrift 
Gjentas med blokkbokstaver ARNE HAUGEN	Gjentas med blokkbokstaver SVEIN INGE KVALHEIM

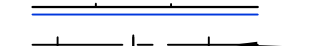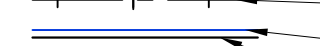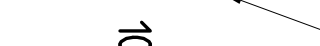




**TEGNFORKLARING**

-  Sentertinje
-  Kjørbanekant
-  Skulderkant
-  Profilnummer
  
-  Kantstein
-  Eks. eiendomsgrenser
-  Eks vegkant
-  Eksisterende mur
-  Eksisterende gjerde
-  Eksisterende hekk
-  Innmålt asfaltkant 2018

Vedlegg E1

Rev.	Dato	Sign.	Revisjonen gjelder		
Oppdragsgiver					
<b>Bøvågen Maskinstasjon AS</b>					
Prosjekt					
<b>Boligfelt Kvalheimsvågen, Radøy</b>					
<b>Vegplan "som bygget"</b>					
Tegn.	Kontr.	Gods.			
AH			Date: 30.11.2018		
Målestokk:	1:500		Format: A1		
Prosjektnr.	0706-2018				
Tegningsnr.	800				
			Kanalveien 5 5068 Bergen Tlf. 55 59 82 60 e-post: post@haugenvva.no		



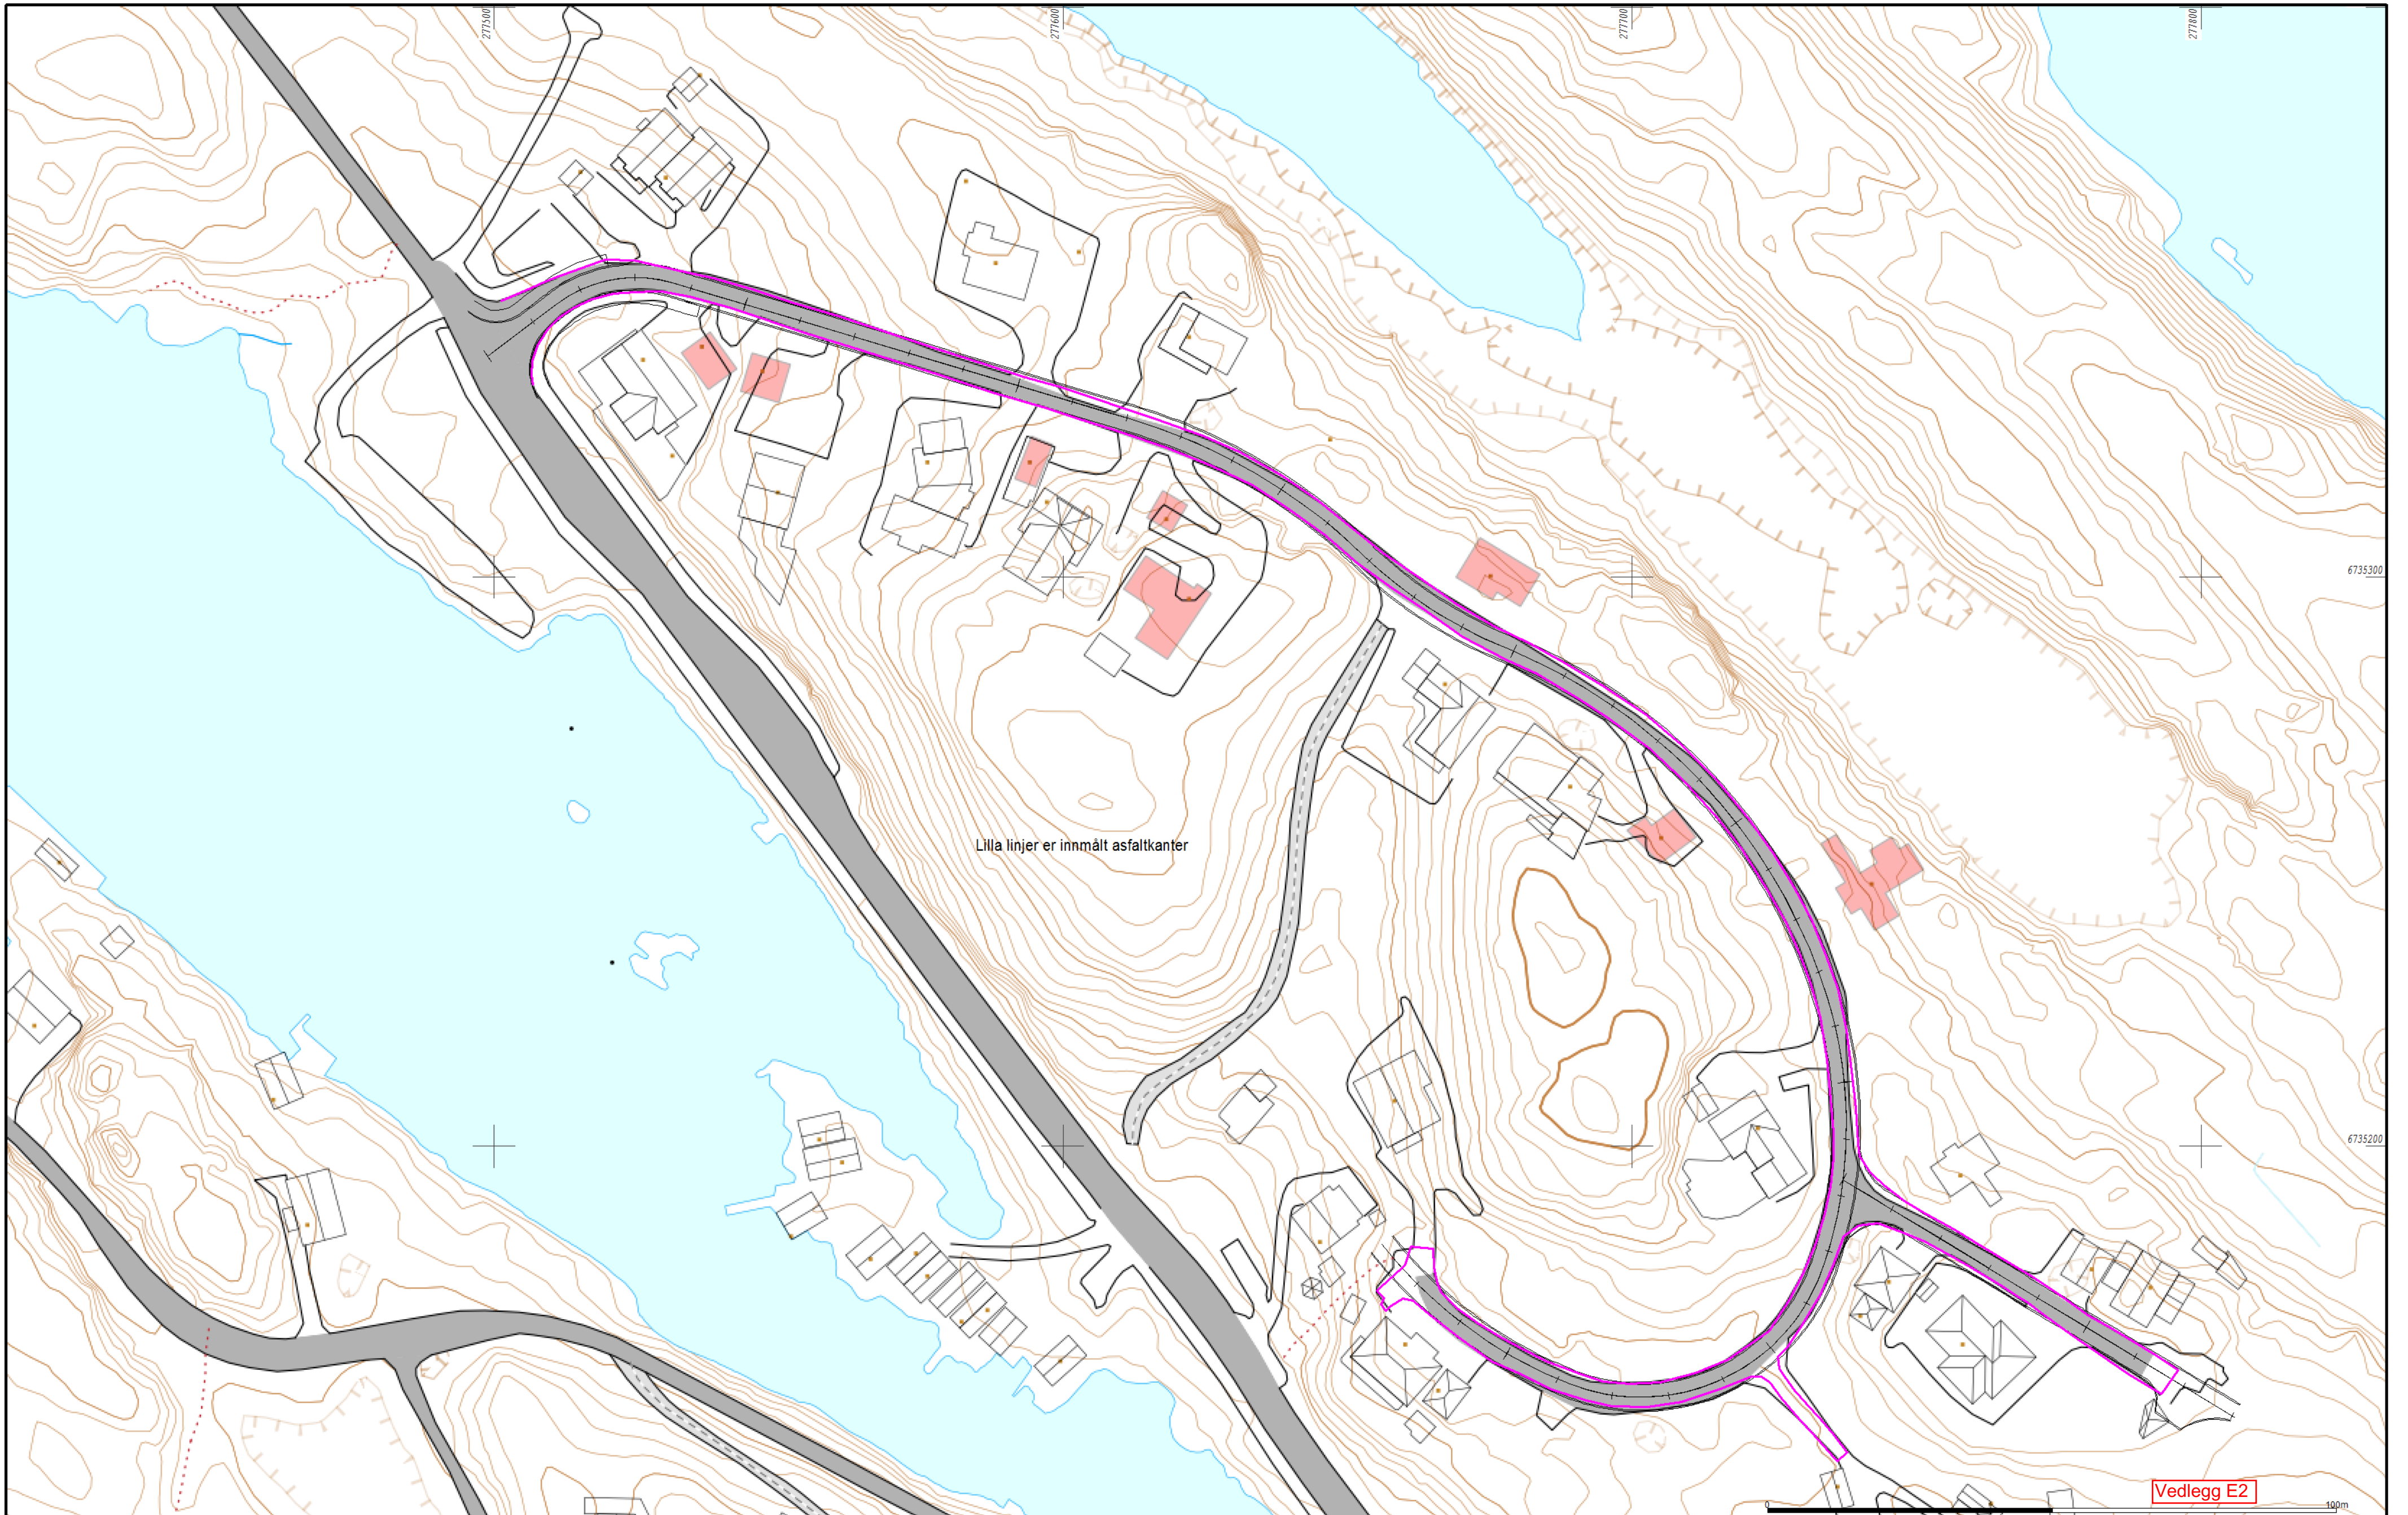


Lilla linjer er innmålt asfaltkanter

Vedlegg E2

40pm



Vest Oppmåling AS  
5281 Valestrandfossen  
helge@vestoppmaaling.no

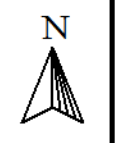


Dato: 2018.11.26  
Sign: SUP

innmålt asfaltkanter

Skala: 1:750



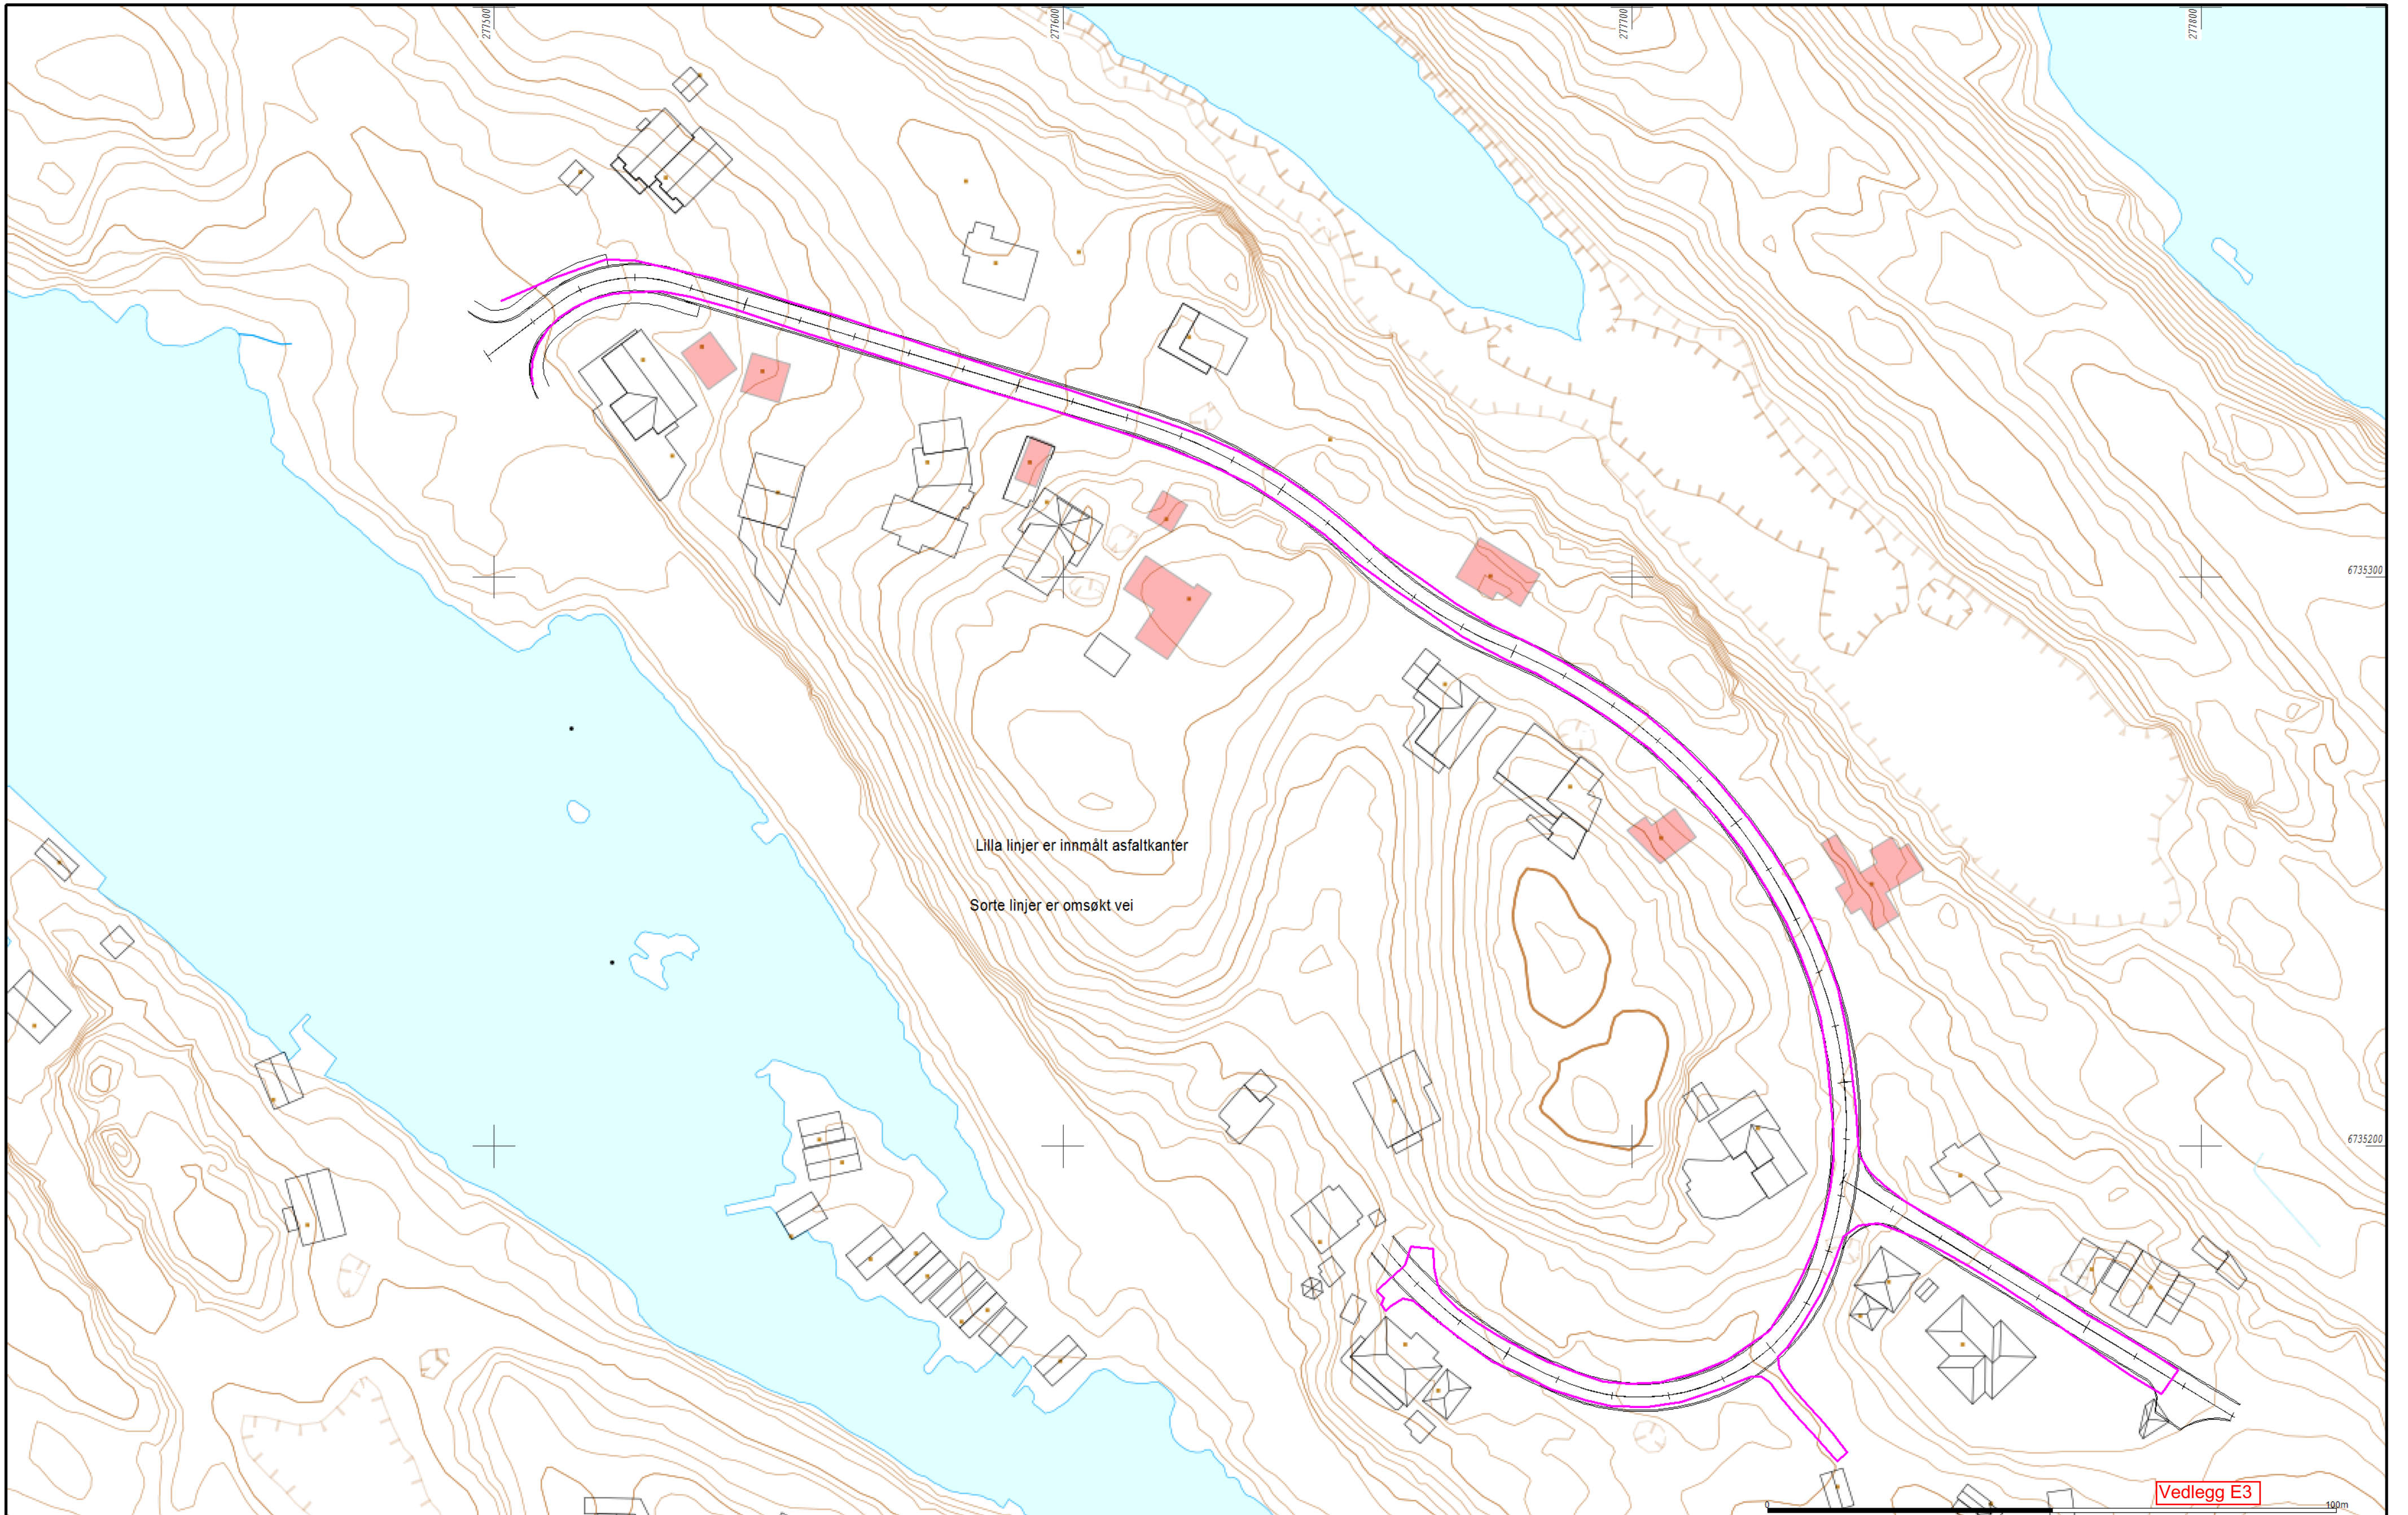

Lilla linjer er innmålt asfaltkanter


Sorte linjer er omsøkt vei

Vedlegg E3

40pm



Vest Oppmåling AS  
5281 Valestrandfossen  
helge@vestoppmaaling.no

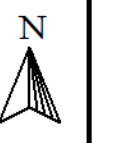

Dato: 2018.11.26  
Sign: SUP

innmålt asfaltkanter

Skala: 1:750



# Søknad om ansvarsrett Kontrollplan

etter plan- og bygningsloven

Vedlegg nr.

F- 1

Kommunens saksnr.

18/14

Side

1 av 1

Til kommune

Radøy Kommune, teknisk kontor  
Krossvegen 8  
5936 MANGER

## Søknaden gjelder

Eiendom/ byggested	Gnr.	Bnr.	Festnr.	Seksjonsnr.	Bygningsnr.	Bolignr.
	28	1				
Adresse				Postnr.	Poststed	
Kvalheim Nedre				5937	BØVÅGEN	

## Foretak

Foretak Vest Oppmåling AS			Organisasjonsnr. 987 321 679		
Adresse <del>Lonevåg Sentrum</del> <b>Pb 84</b>			Postnr. <del>5282</del> <b>5293</b>	Poststed LONEVÅG	
Telefon <b>56394000</b>	Telefaks _____	Kontaktperson Helge Clausen		Mobiltelefon 905 12 583	
E-post adresse helge@vestoppmåling.no					

## Ansvarsoppgave

Funksjoner og tiltaksklasse	Ansvarsområde
(PRO, KPR, UTF, KUT) og angi tiltaksklassene	Beskriv foretakets ansvarsområder herunder eventuelle områder gitt i "Kontrollplan for viktige og kritiske områder"
KUT, tiltaksklasse 2	Kontroll av plassering, utstikking av tiltak, tiltaksklasse 2

## Godkjenning av foretak

Foreligger sentral godkjenning innenfor ansvarsområdene? Legg i tilfelle ved godkjenningsbevis.	Vedlegg nr. F-
Søknad om lokal godkjenning for områder hvor sentral godkjenning ikke foreligger.	Vedlegg nr. F-

## Kontroll

Ansvarlig kontrollerende foretak forplikter seg til å la gjennomføre kontroll -av egne ansvarsområder i samsvar med eget system.	
-i samsvar med kontrollplan for viktige og kritiske områder	av dato _____ <input checked="" type="checkbox"/> Ikke relevant

## Underskrifter

Ansvarlig søker (SØK) for tiltaket	Foretakets underskrift iht foretakets godkjenning
Foretak Siv. Arne Haugen WVA -prosjektleding	Foretak Vest Oppmåling AS
Dato 21.09.2018	Dato 21.09.2018
Gjentas med blokkbokstaver ARNE HAUGEN	Gjentas med blokkbokstaver HELGE CLAUSEN

## Kommunens godkjenning

Kommunens navn (stempel)	
Dato	Underskrift

KS, side: 2.3.1  
 Side: 1 av 1  
 Dato: 04.05.06  
 Godkjent av:

<b>AVVIKSMELDING MED KORRIGERENDE TILTAK<sup>1</sup></b>		
<b>FIRMA:</b> Vest Oppmåling AS	<b>RAPPORT NR.:</b>	
<b>PROSJEKT:</b> RADØY GNR 28 BNR 123	<b>DATO/KL.:</b> 26.11.2018	
<b>Beskriv avviket:</b>		
Innmålt asfalt har mindre avvik fra prosjektert vei, flere steder langs veg.		
<b>Årsak til avviket/hendelsen:</b>		
Legging av asfalt er tilpasset situasjonen		
<b>AVVIKSMELDING LEVERES TIL VIRKSOMHETENS KVALITETSLEDER</b>		
<b>Forslag til korrigerende tiltak:</b>		
Endringsmelding.		
<b>Korrigerende tiltak som iverksettes: <sup>2</sup></b>		
<b>Tiltak for å hindre gjentakelse:</b>		
<b>Saken avsluttes / lukkes:</b>		
<b>Ansvarlig:</b>	<b>Signatur:</b> HC	<b>Dato:</b> 26.11.2018
<b>Distribueres til:</b> Haugen VVA		
<b>Tilbakemelding OK/dato:</b>		
<b>Arkivering OK/dato:</b>		

<sup>1</sup> Prosedyre for avviksmelding side 2.3.0.

<sup>2</sup> Revisjon av system hvis avviket skyldes systemfeil