

Kommunens saksnr.

18/2525-35291



Søknad om endring av gitt tillatelse

etter plan- og bygningsloven (pbl) § 20-2

Berører endringen av tiltaket eksisterende eller fremtidige arbeidsplasser slik at det må innhentes nytt samtykke fra Arbeidstilsynet? Ja Nei


Hvis "ja" må slikt vedtak innhentes før igangsettingstillatelse kan gis. Byggblankett 5177 med vedlegg.

Søknaden gjelder							
Eiendom/ byggested	Gnr.	Bnr.	Festenr.	Seksjonsnr.	Bygningsnr.	Bolignr.	Kommune
	209	35					LINDAS
	Adresse				Postnr.	Poststed	
	Høylandsveien 333				5913	EIKANGERVÅG	

Beskrivelse av endring(er) av tiltak (dispensasjoner, areal, plassering, formål, bruk)
<p>Taket er endret fra skråtak til flatt tak. Det er gjort noen endringer/rokkeringer på innredning, vinduer, dører som vist på vedlagte tegninger. Ansvarlig prosjekterende og utførende for sanitærinnstallasjoner er overtatt fra Lindås Rør og sanitær AS til Hjelmås VVS AS.</p> <p>Det følger og en erklæring om ansvarsrett fra Hjelmås VVS AS.</p>

Vedlegg			
Nye vedlegg og tidligere vedlegg som endres	Gruppe	Nr. fra – til	Ikke relevant
Opplysninger om tiltakets ytre rammer og bygningsspesifikasjoner, byggblankett 5175	A	-	<input checked="" type="checkbox"/>
Dispensasjonssøknad (begrunnelse/vedtak) (pbl kap 19)	B	-	<input checked="" type="checkbox"/>
Nabovarsling (gjenpart/nabomerknader/kommentarer til nabomerknader)	C	-	<input checked="" type="checkbox"/>
Situasjonsplan, avkjøringsplan	D	1 – 1	<input checked="" type="checkbox"/>
Tegninger	E	1 – 4	<input type="checkbox"/>
Redegjørelser/kart	F	-	<input checked="" type="checkbox"/>
Erklæring om ansvarsrett	G	1 – 1	<input type="checkbox"/>
Gjennomføringsplan	G	1 – 1	<input type="checkbox"/>
Boligspesifikasjon i matrikkelen	H	-	<input checked="" type="checkbox"/>
Uttalelser fra annen offentlig myndighet	I	-	<input checked="" type="checkbox"/>
Rekvisisjon av oppmålingsforretning	J	-	<input checked="" type="checkbox"/>
Andre vedlegg	Q	-	<input checked="" type="checkbox"/>

Underskrifter			
Ansvarlig søker for tiltaket (for tiltak etter pbl § 20-1)		Tiltakshaver (bare for tiltak uten ansvarlig søker etter pbl § 20-4)	
Foretak Sivilingeniør Bjarte Fyllingen AS		Navn	
Kontaktperson Bjarte Fyllingen	Telefon 55176565	Mobiltelefon 90131953	Kontaktperson
E-post bjarte@fyllingen.as	E-post		
Dato 19.12.2019	Underskrift 		Dato
Gjentas med blokkbokstaver BJARTE FYLLINGEN		Gjentas med blokkbokstaver	

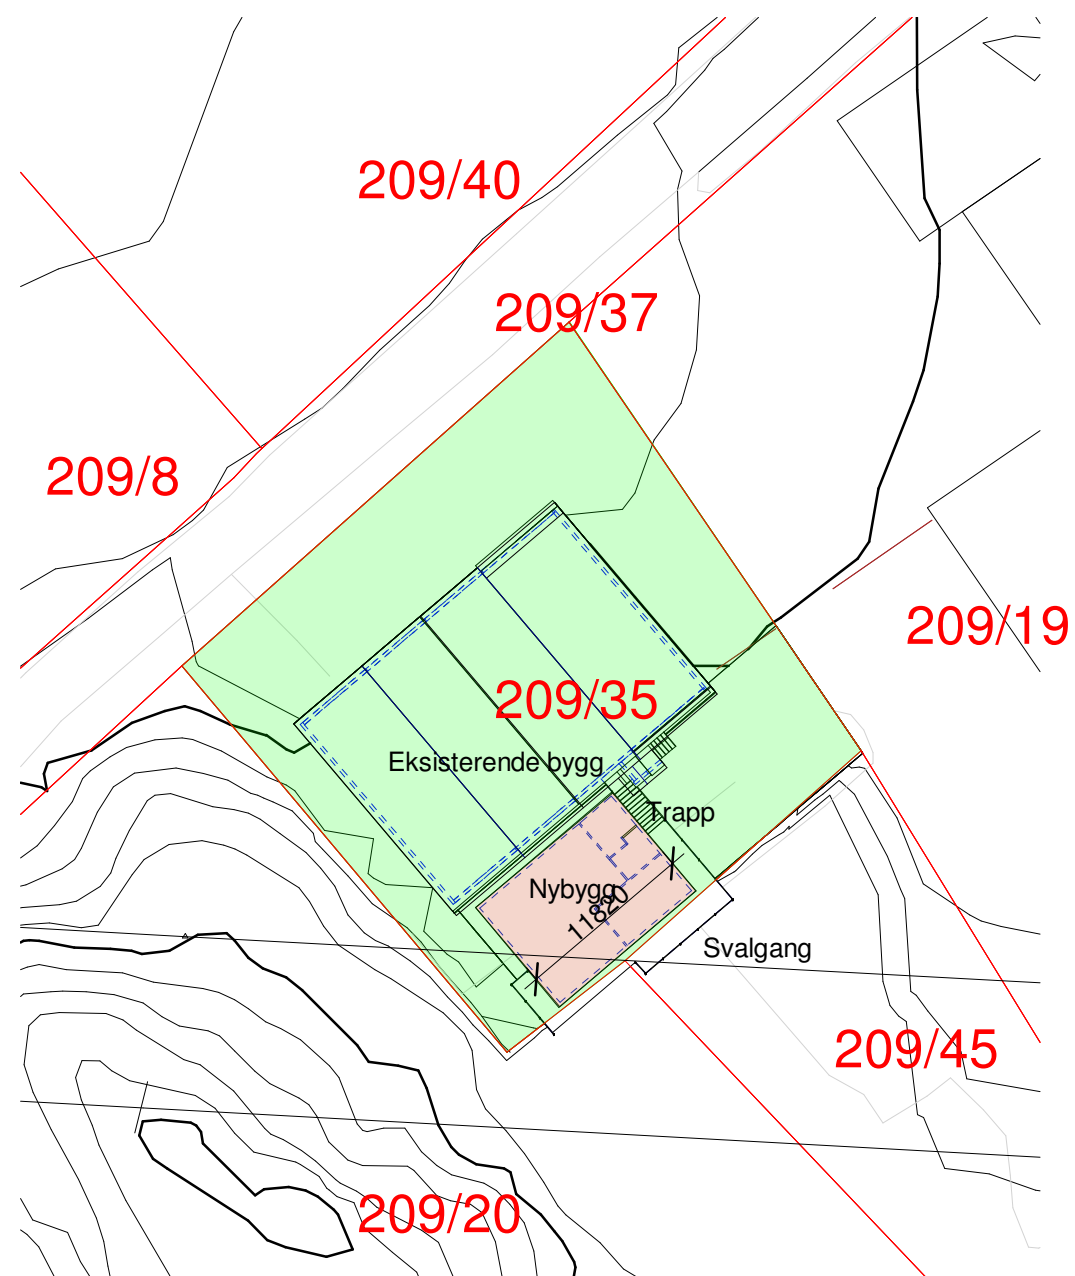

D1

B	Oppdatering av tegninger	hø	bf	13.12.2019
A	Høyspentlinje lagt til	hø	bf	04.09.2018
Rev.	Revisjonen gjelder	Utført	Kontr.	Dato
VESTNORSK BRUNNBORING NYBYGG MØTEROM		Målestokk	Dato 24.04.2018	
		1 : 500	Tegnet	hø
			Kontr.	bf
SITUASJONSPLAN		Prosjekt nr.	118.21	
		Tegning nr.	B0.01	Rev. B


SOM BYGGET



SIVILINGENIØR
BJARTE FYLLINGEN AS
RÅDGIVENDE INGENIØR I BYGGETEKNIKK
OG BYGGELEDELSE - MRIF



Spelhaugen 8, 5147 Fyllingsdalen
E-post: firmapost@fyllingen.as
Tlf. 55 17 65 65

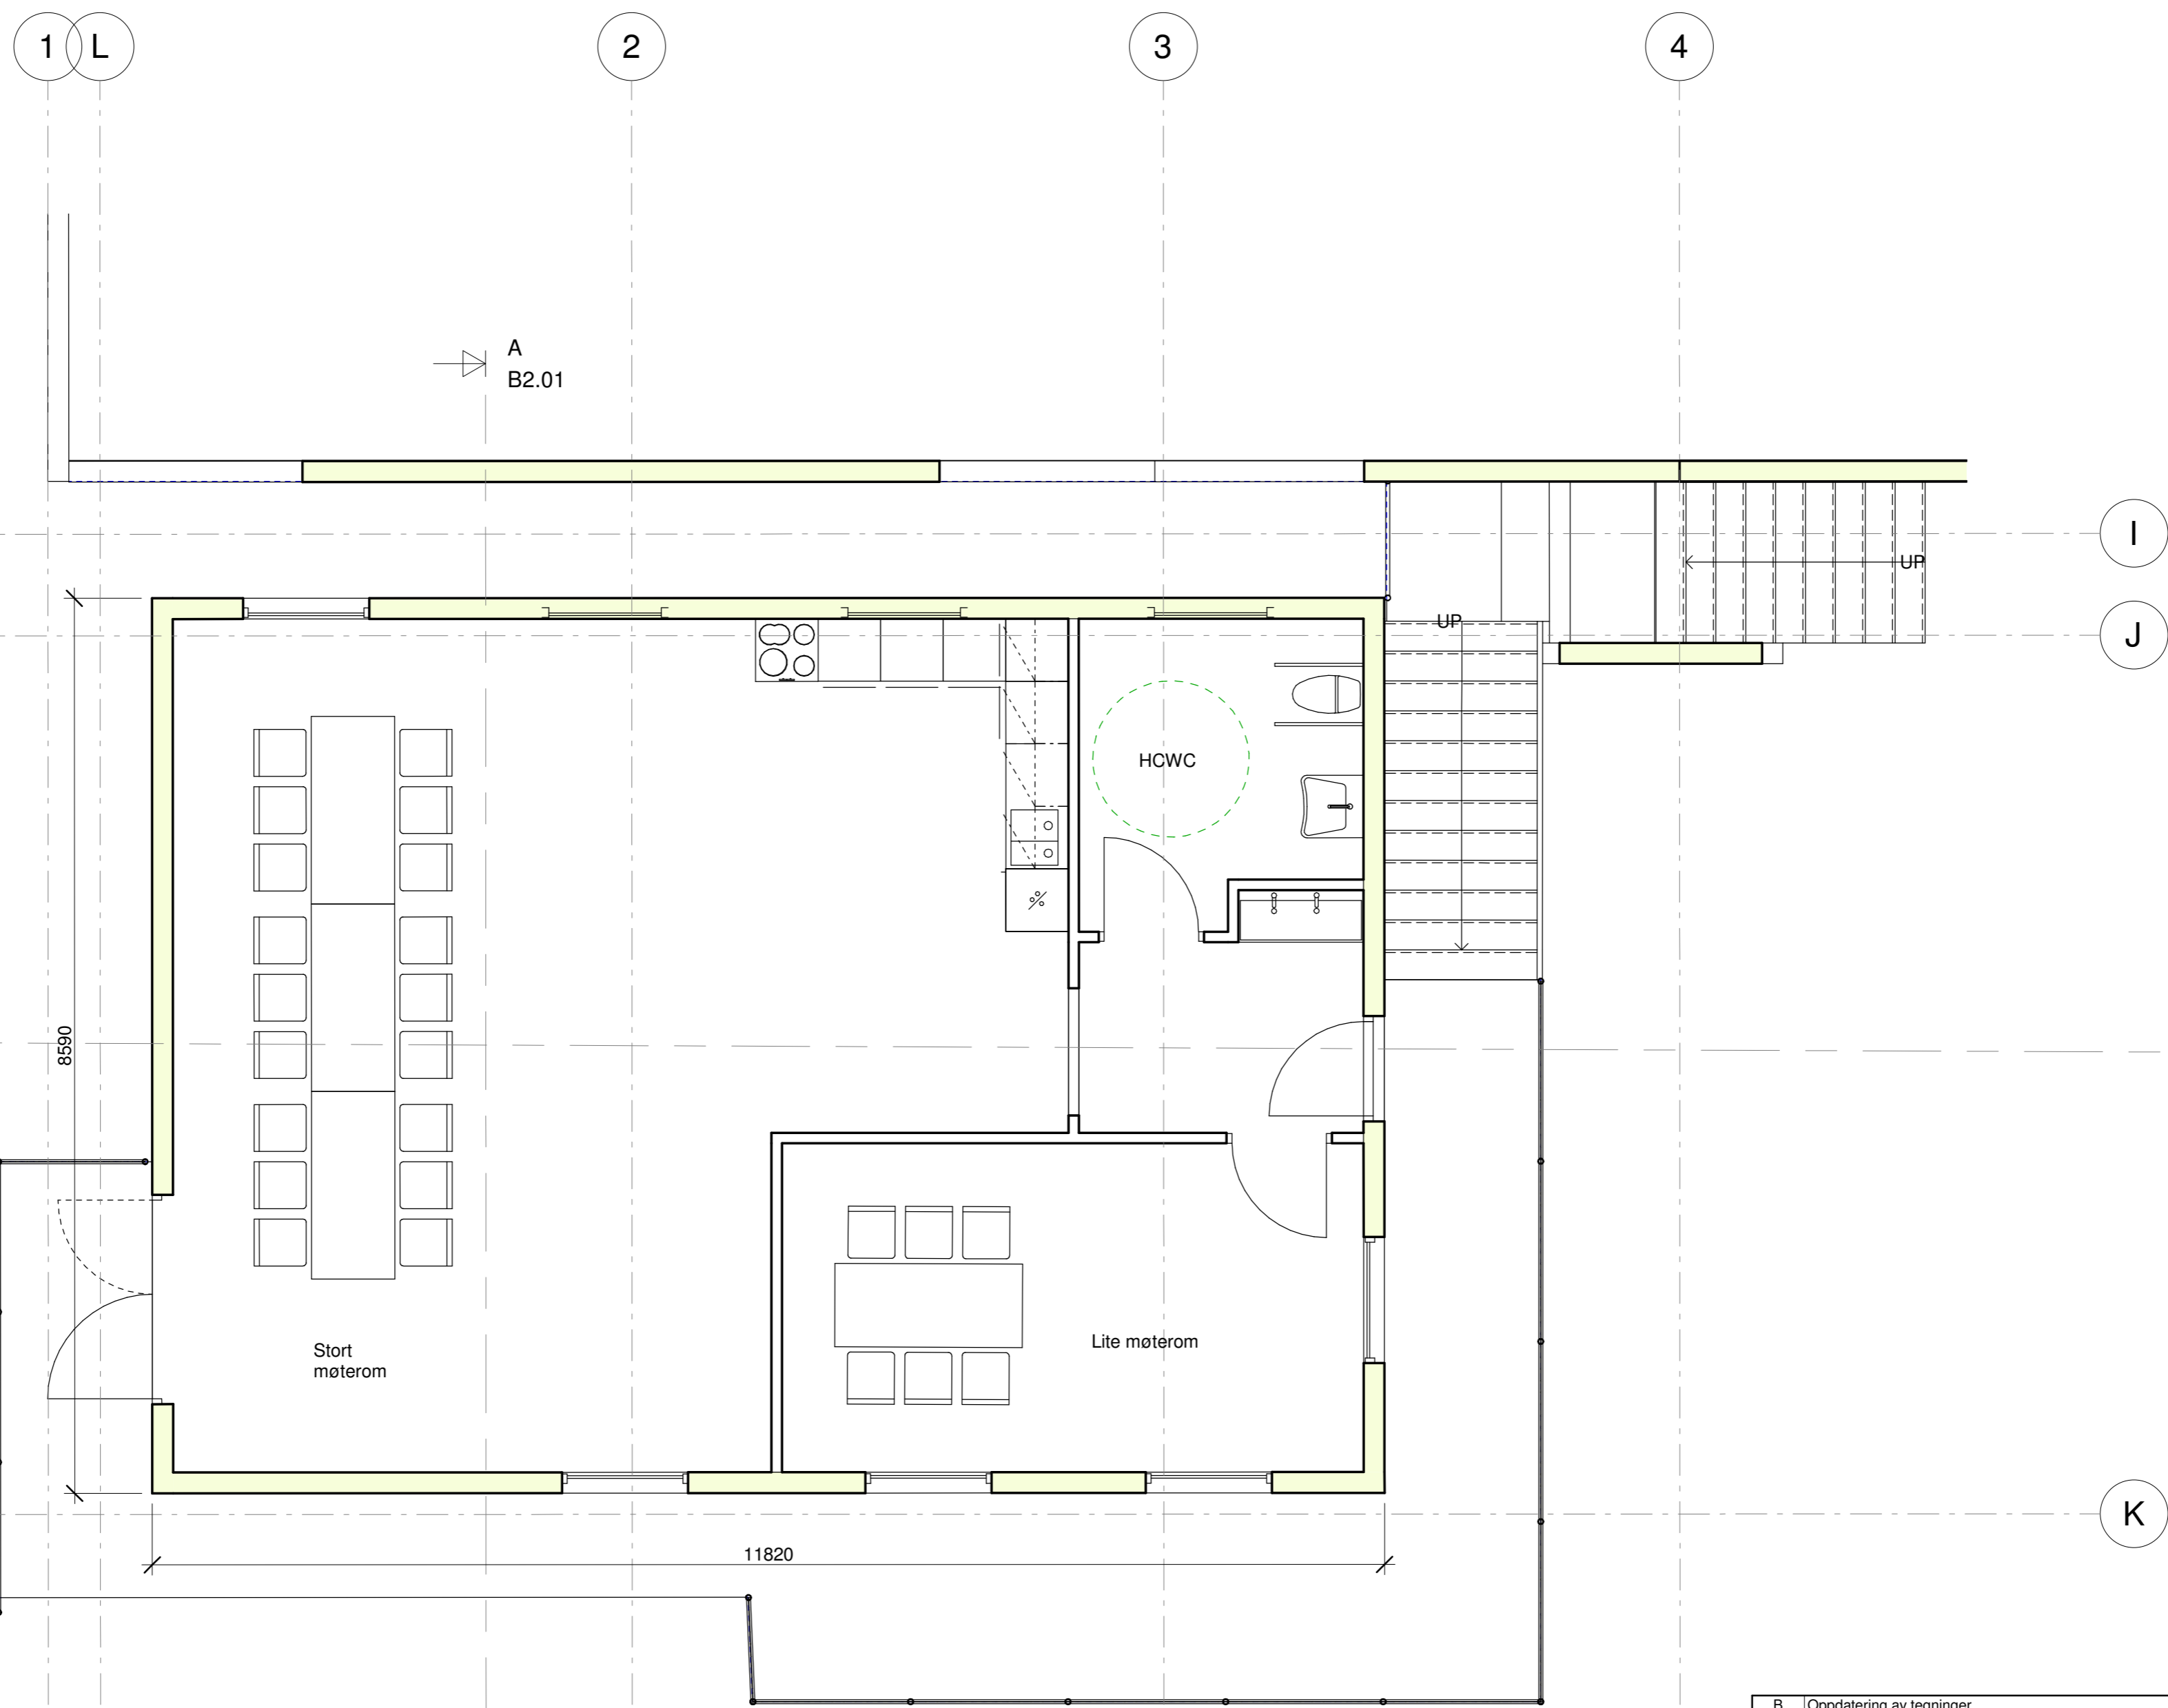

Tegning nr. **B1.01** Rev. **B**

B	Oppdatering av tegninger	hø	bf	13.12.2019
A	HCWC	gen	bf	18.09.2018
Rev.	Revisjonen gjelder	Utført	Kontr.	Dato
VESTNORSK BRUNNBORING		Målestokk	Dato	24.04.2018
NYBYGG MØTEROM		1 : 50	Tegnet	hø
Plan 2		Kontr.	bf	
Projektnr.		118.21		
Tegning nr.		B1.01		Rev. B

SOM BYGGET

BF SIVILINGENIØR
BJARTE FYLLINGEN AS
 RÅDGIVENDE INGENIØR I BYGGETEKNIKK
 OG BYGGELEDELSE - MRIF

RIE


Spelhaugen 8, 5147 Fyllingsdalen
 E-post: firmapost@fyllingen.as
 Tlf. 55 17 65 65

13.12.2019 11:01:58

I

J

K

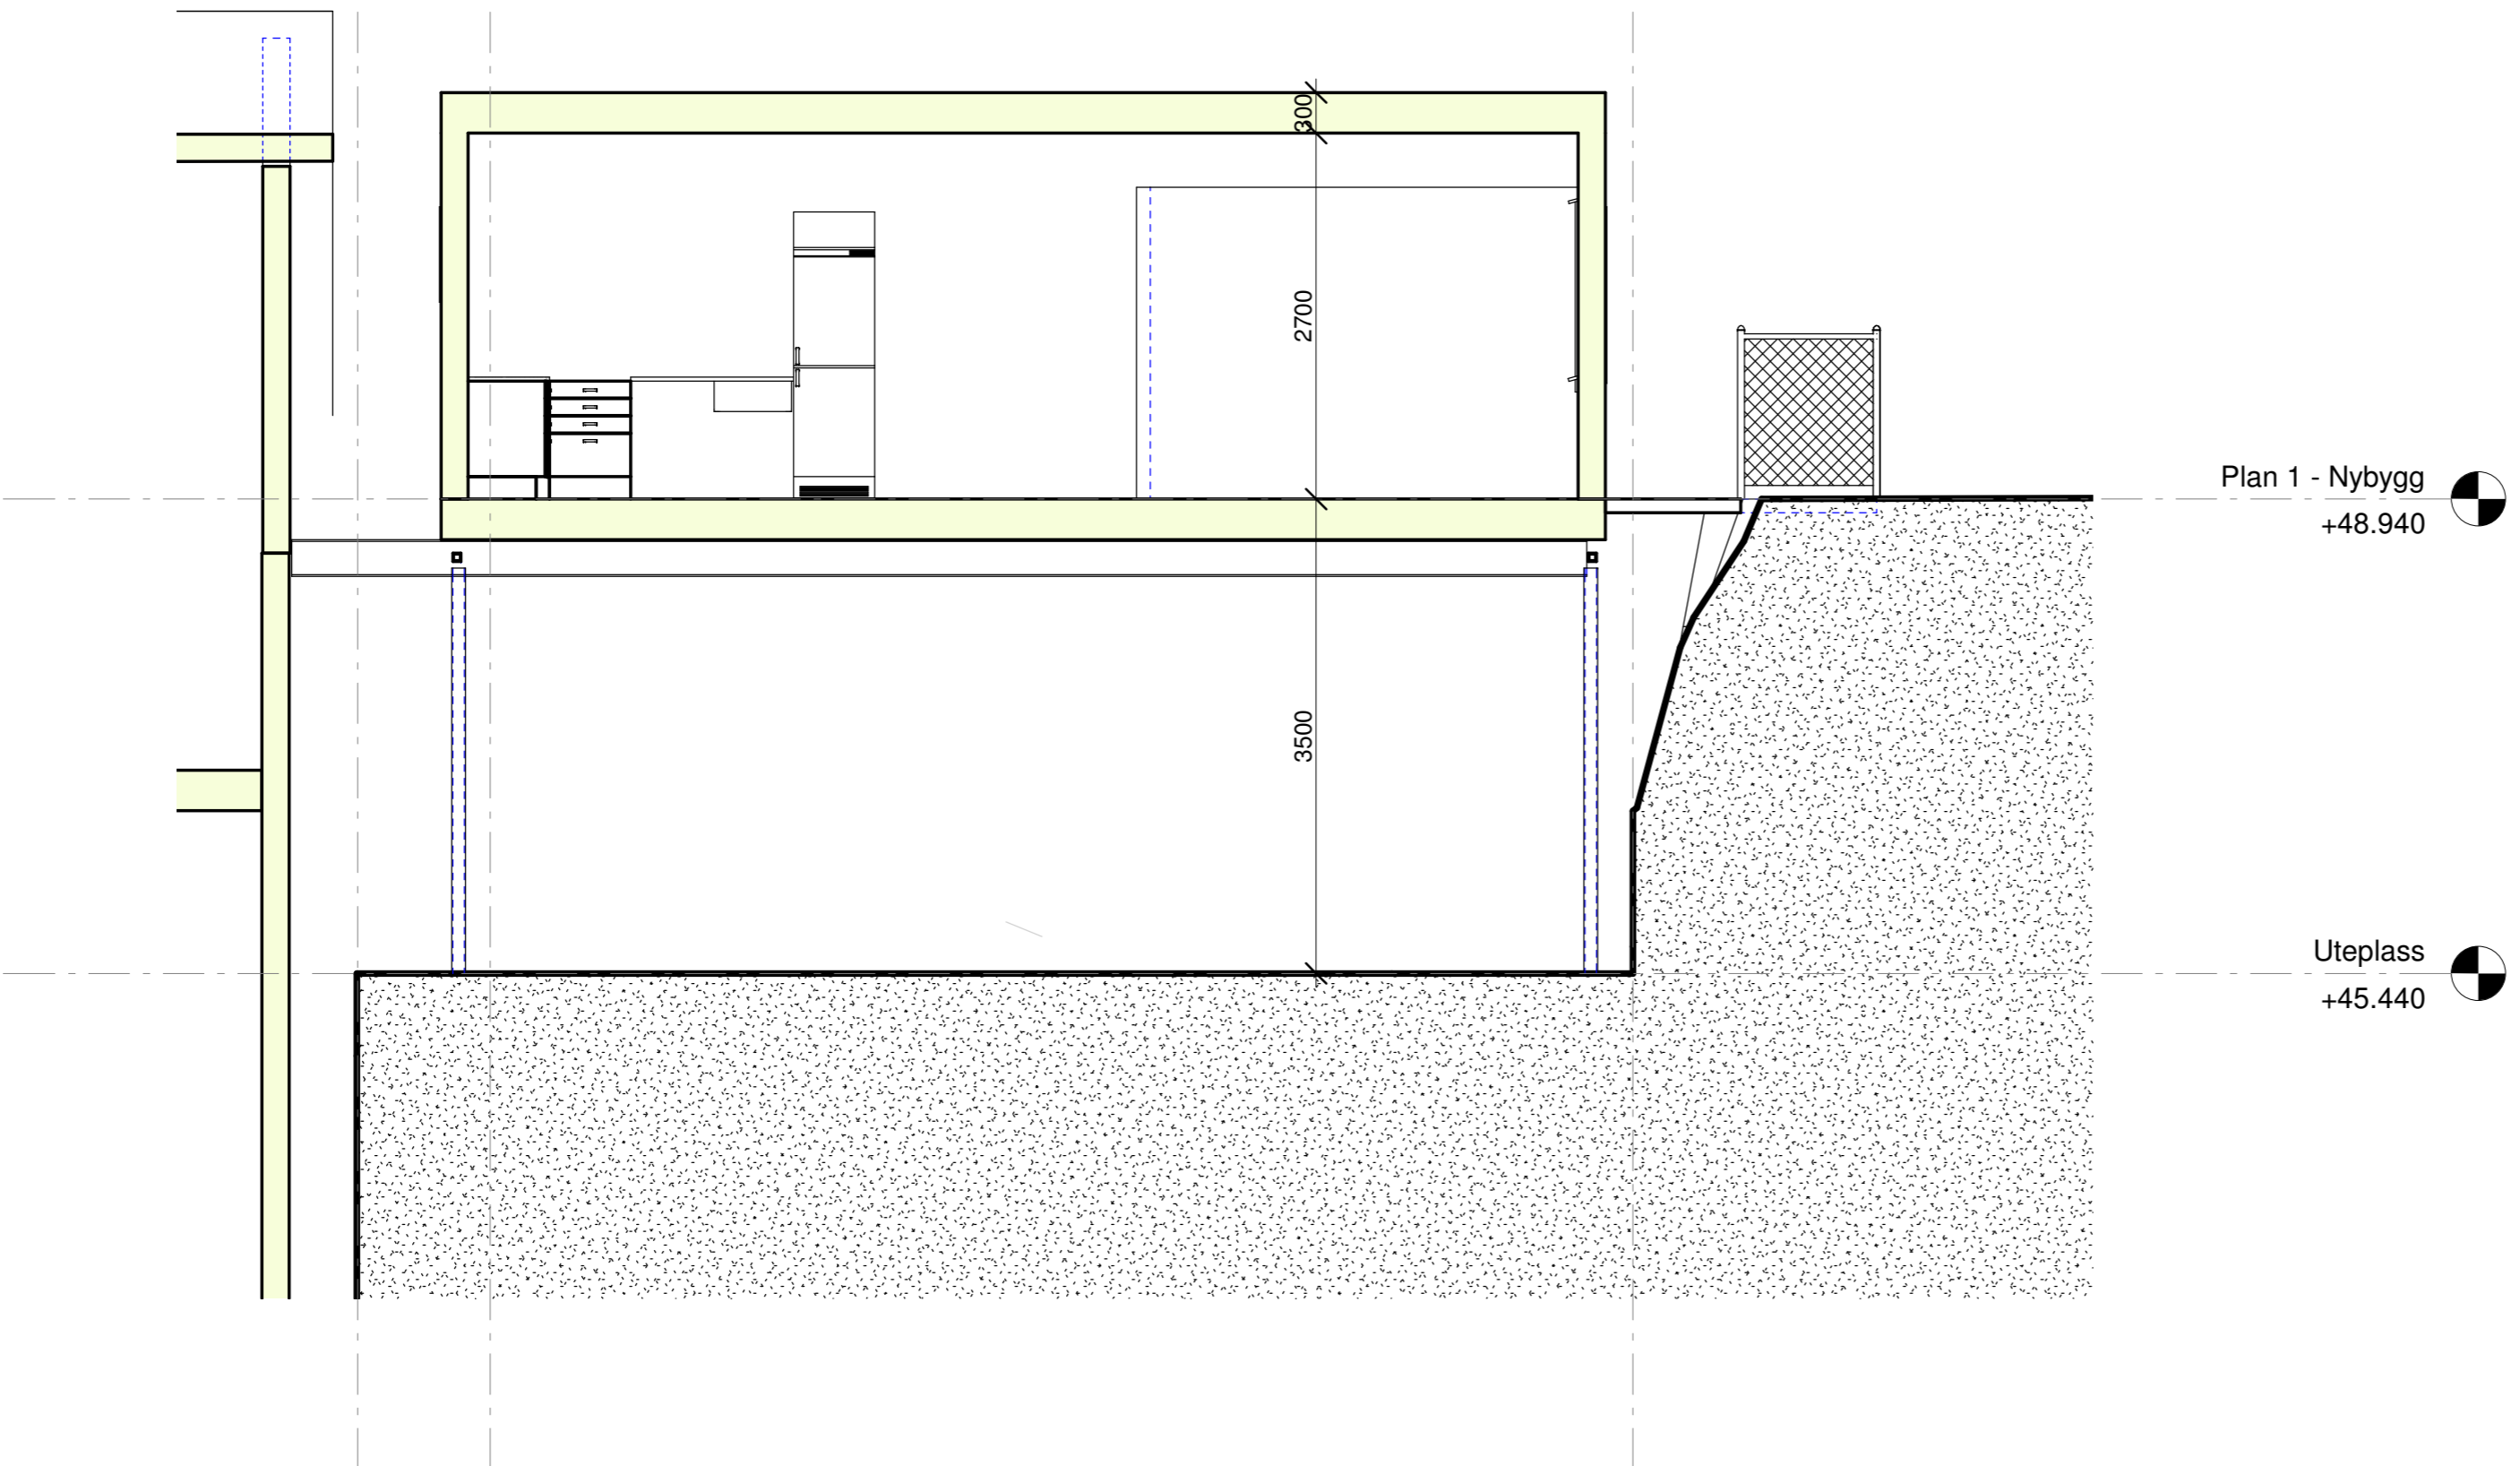

Plan 1 - Nybygg
+48.940

Uteplass
+45.440

Tegning nr.	Rev.
B2.01	A


E2

A	HCWC	gen	bf	18.09.2018
Rev.	Revisjonen gjelder	Utført	Kontr.	Dato
VESTNORSK BRUNNBORING NYBYGG MØTEROM		Målestokk	Dato	24.04.2018
		1 : 50	Tegnet	hø
			Kontr.	bf
SNITT A-A		Prosjekt nr.	118.21	
		Tegning nr.	B2.01	Rev. A
SIVILINGENIØR BF BJARTE FYLLINGEN AS RÅDGIVENDE INGENIØR I BYGGETEKNIKK OG BYGGELEDELSE - MRIF		Spelhaugen 8, 5147 Fyllingsdalen E-post: firmapost@fyllingen.as Tlf. 55 17 65 65		

SOM BYGGET

13.12.2019 11:02:08

Tegning nr. **B2.02** Rev. **A**

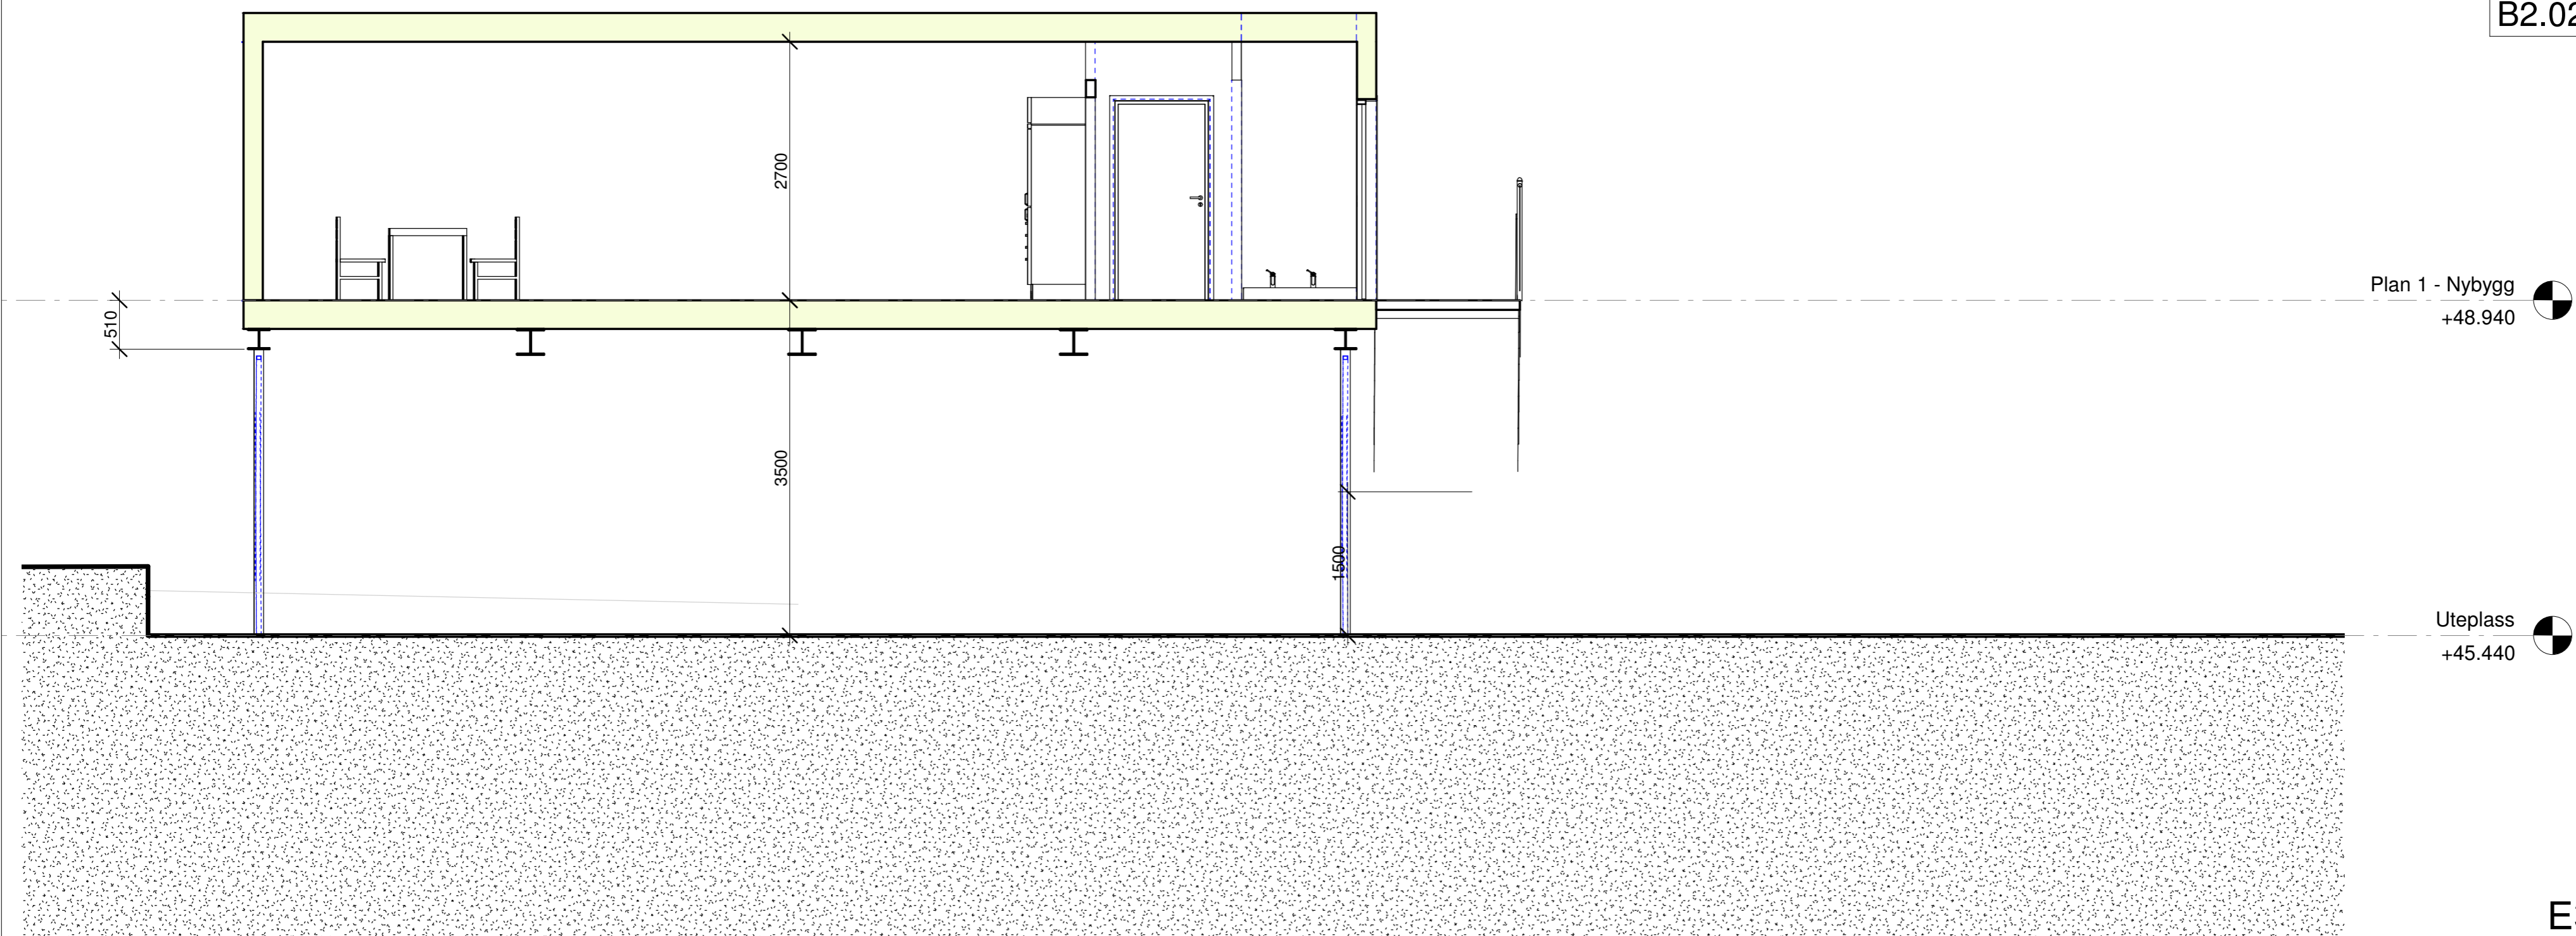

Plan 1 - Nybygg
+48.940


Uteplass
+45.440

E3


A	HCWC	gen	bf	18.09.2018
Rev.	Revisjonen gjelder	Utført	Kontr.	Dato
VESTNORSK BRUNNBORING NYBYGG MØTEROM		Målestokk	Dato	24.04.2018
		1 : 50	Tegnet	hø
			Kontr.	bf
SNITT B-B		Prosjekt nr.	118.21	
		Tegning nr.	B2.02	Rev. A
SIVILINGENIØR BF BJARTE FYLLINGEN AS RÅDGIVENDE INGENIØR I BYGGETEKNIKK OG BYGGELEDELSE - MRIF		RIF Spelhaugen 8, 5147 Fyllingsdalen E-post: firmapost@fyllingen.as Tlf. 55 17 65 65		

SOM BYGGET


13.12.2019 11:02:21

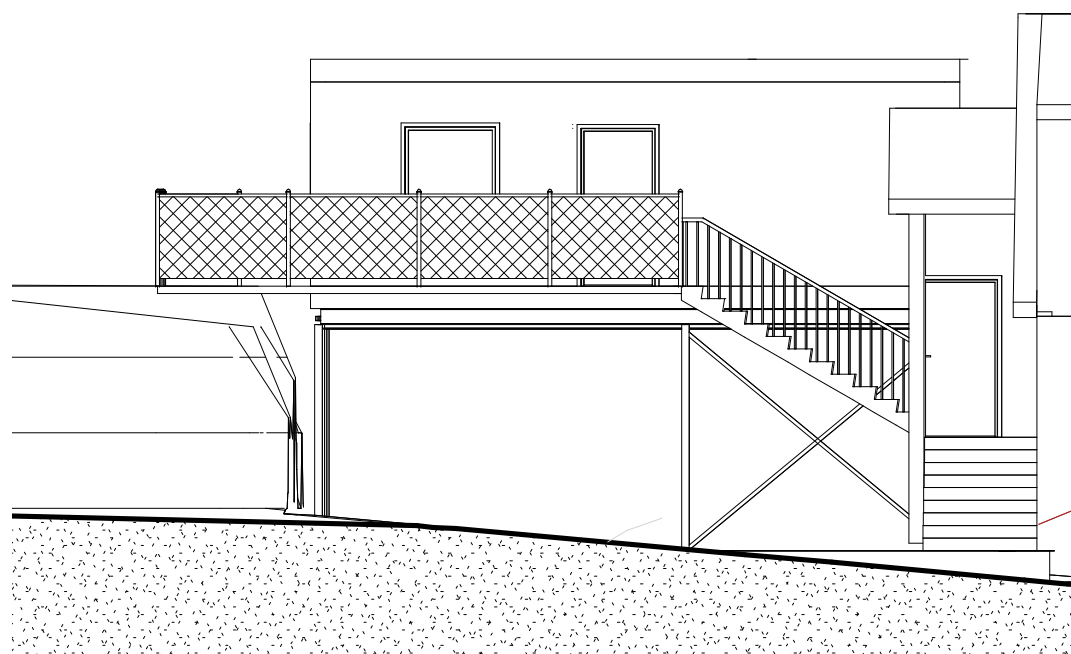

FASADE NORDVEST
1 : 100

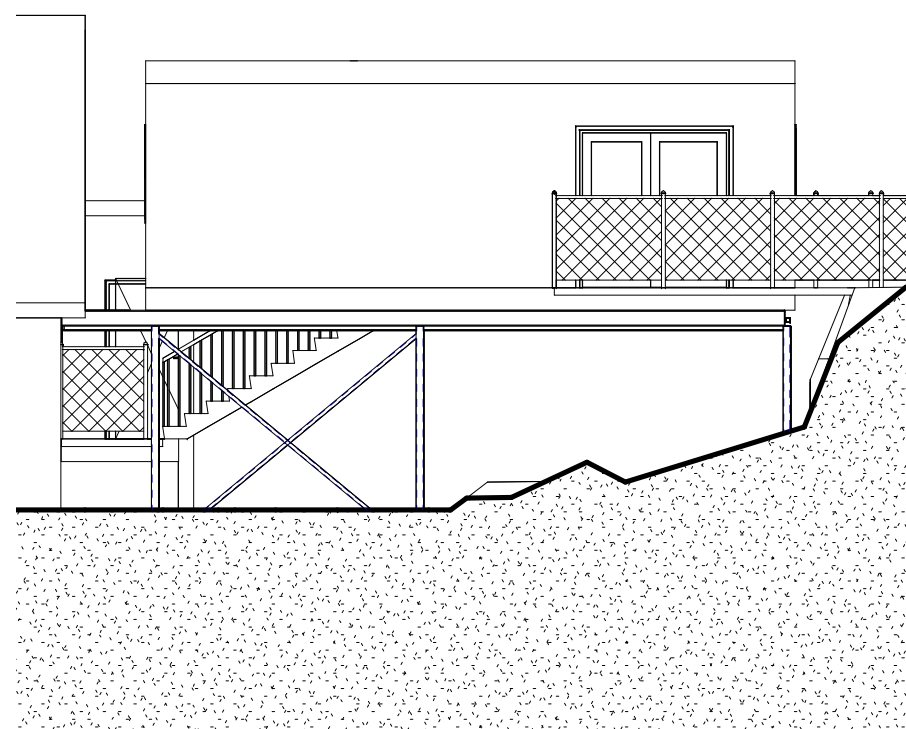

FASADE SØRVEST
1 : 100

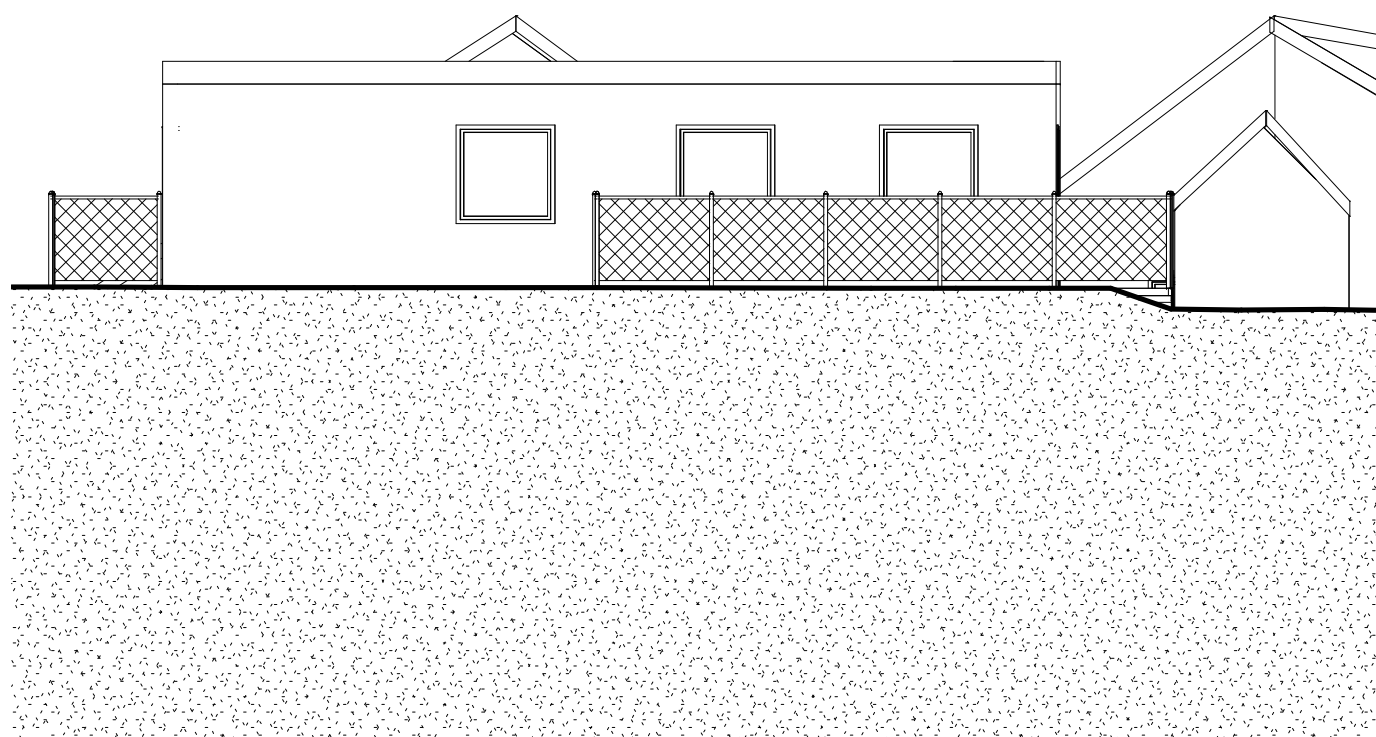

FASADE SØRØST
1 : 100

E4

A	Oppdatering av tegninger	hø	bf	13.12.2019
Rev.	Revisjonen gjelder	Utført	Kontr.	Dato
VESTNORSK BRUNNBORING NYBYGG MØTEROM		Målestokk	Dato 24.04.2018	
		1 : 100	Tegnet	hø
		Kontr.	bf	
Fasade		Prosjekt nr.	118.21	
		Tegning nr.	B0.11	Rev. A

SOM BYGGET



SIVILINGENIØR
BJARTE FYLLINGEN AS
RÅDGIVENDE INGENIØR I BYGGETEKNIKK
OG BYGGELEDELSE - MRIF



Spelhaugen 8, 5147 Fyllingsdalen
E-post: firmapost@fyllingen.as
Tlf. 55 17 65 65

Kommunens saksnr.	Vedlegg nr.	Side
	G- 1	1 av 1

Nullstill



Erklæring om ansvarsrett

etter plan- og bygningsloven (pbl) § 23-3

Erklæringen skal sendes til *ansvarlig søker*.

Alternativt kan erklæringen sendes direkte til kommunen, men da må ansvarlig søker få tilsendt en kopi.

Erklæringen gjelder							
Eiendom/ byggsted	Gnr.	Bnr.	Festenr.	Seksjonsnr.	Bygningsnr.	Bolignr.	Kommune
	209	35					Lindås
	Adresse				Postnr.	Poststed	
	Høylandsvegen 333				5913	Eikangervåg	

Foretak			
Foretakets navn Hjelmås VVS as			Organisasjonsnr. 988410586
Adresse Torvhusmyrane 2		Postnr. 5913	Poststed Eikangervåg
Kontaktperson Peder Hagesæter		Telefon 56354050	Mobiltelefon 90689888
E-post peder@hjelmaas.no			
Foreligger sentral godkjenning? <input checked="" type="checkbox"/> Ja <input type="checkbox"/> Nei			
Hvis ja, dekkes ansvarsområdene av sentral godkjenning? <input checked="" type="checkbox"/> Helt <input type="checkbox"/> Delvis <input type="checkbox"/> Nei			

Ansvarsområde							
Funksjon (SØK, PRO, UTF, kontroll)	Beskriv arbeidet foretaket skal ha ansvar for	Tiltaks- klasse	Våre samsvarserklæringer/kontrollerklæringer vil foreligge ved: (sett X)				
			Søknad om ramme- tillatelse	Søknad om igangsettings- tillatelse/ ett-trinns søknad	Søknad om midlertidig brukstillatelse	Søknad om ferdigattest	
UTF	Sanitæranlegg innomhus m/ tilh. ledningsnett	1	<input type="checkbox"/>	<input type="checkbox"/>	<input type="checkbox"/>	<input checked="" type="checkbox"/>	
PRO	Sanitæranlegg innomhus m/tilh. ledningsnett	1	<input type="checkbox"/>	<input type="checkbox"/>	<input type="checkbox"/>	<input checked="" type="checkbox"/>	
-		-	<input type="checkbox"/>	<input type="checkbox"/>	<input type="checkbox"/>	<input type="checkbox"/>	
-		-	<input type="checkbox"/>	<input type="checkbox"/>	<input type="checkbox"/>	<input type="checkbox"/>	
Erklæring og underskrift

Foretaket er kjent med reglene om straff og sanksjoner i pbl kap 32 og at det kan medføre reaksjoner dersom det gis uriktige opplysninger. Foretaket forplikter seg til å stille med nødvendig kompetanse i tiltaket jf. SAK10 kap. 10 og 11

- Ansvarlig prosjekterende erklærer at prosjekteringen skal være planlagt, gjennomført og kvalitetssikret i henhold til pbl jf. SAK10 §12-3
- Ansvarlig utførende erklærer at arbeidet ikke skal starte før det foreligger kvalitetssikret produksjonsunderlag for respektive del av utførelsen jf SAK10 § 12-4
- Ansvarlig kontrollerende erklærer uavhengighet, jf. SAK10 § 14-1, og vil redegjøre for endringer som kan påvirke uavhengigheten jf. SAK10 §12-5

Dato | Underskrift
17.12.2019

Peder Hagesæter

Gjentas med blokkbokstaver
Peder Hagesæter