






Fasade mot syd  
1 : 100

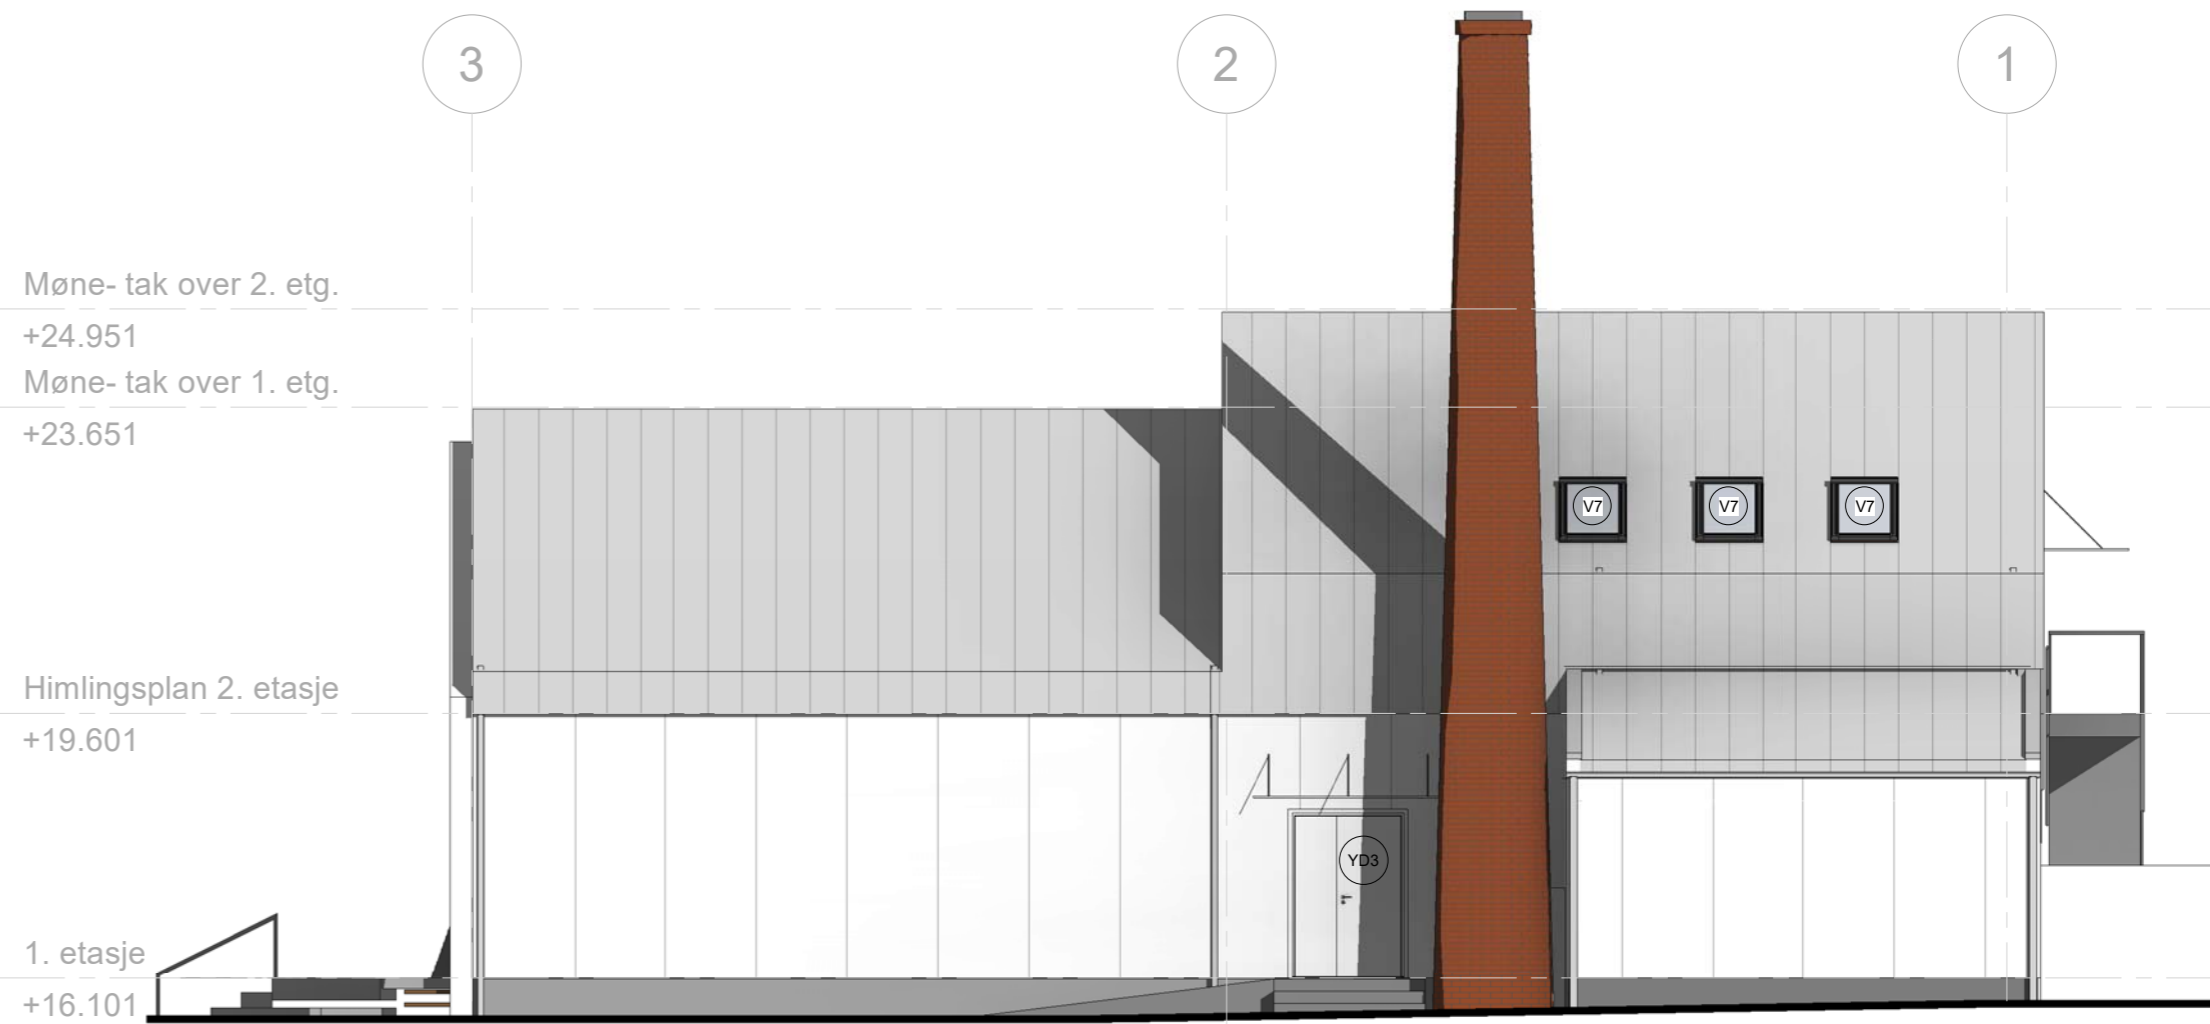


Fasade mot øst  
1 : 100

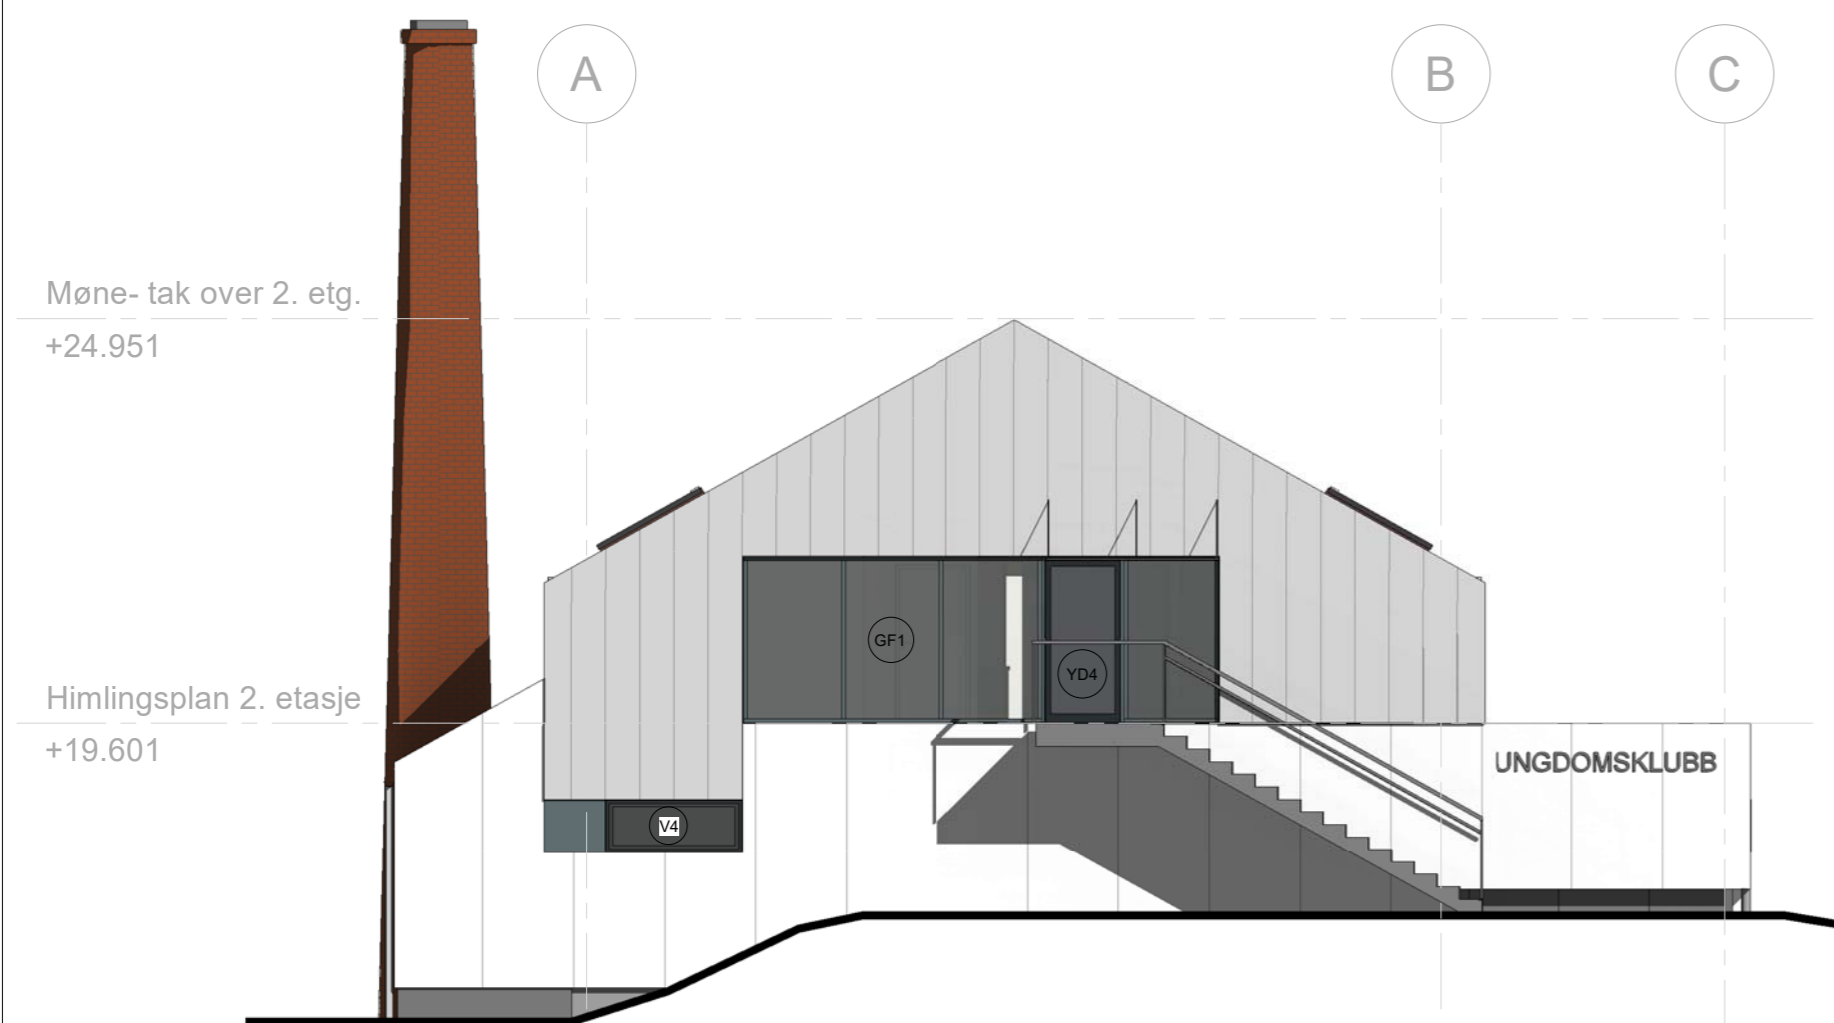

Fasade mot nord  
1 : 100

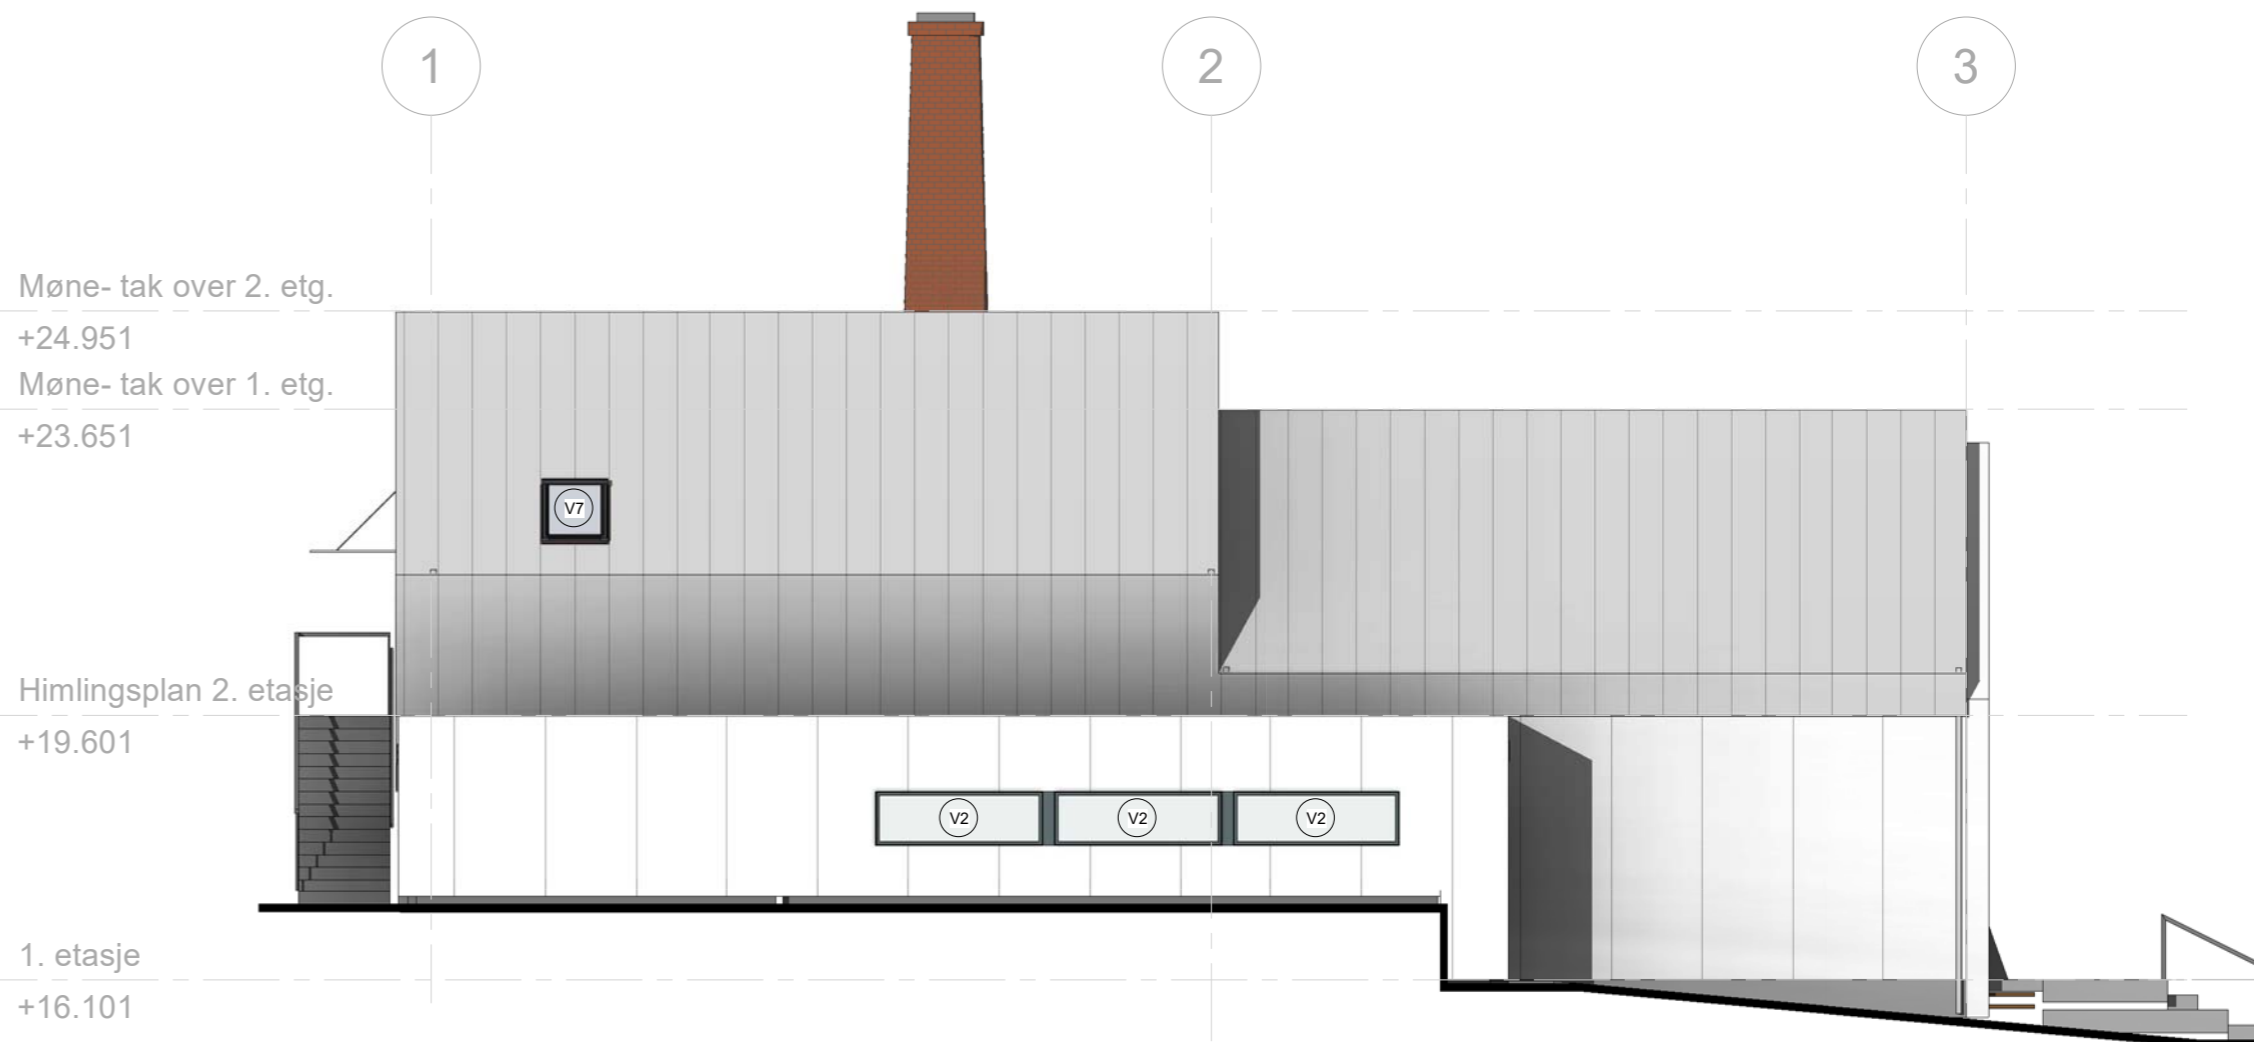

Fasade mot vest  
1 : 100

 Som bygget	Gnr./Bnr. 23/68	Tiltakshaver Meland kommune / Plan, utbygging og kommunalteknikk	Tegningsnavn Fasader					
	Prosjektnavn Meieri- rehabilitering		Målestokk 1 : 100	Arkstørrelse A2	Prosj.nr. 171010	Dato 16.12.19	Tegnet av MK	Kontr. KK
			Rev.					
				171010-modell	A3-500			