


FASADE MOT NORD/VEST

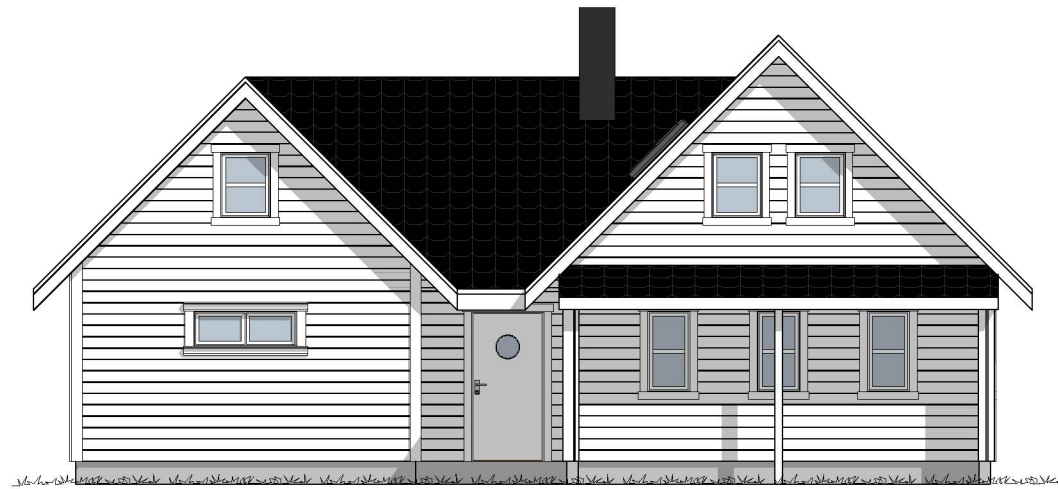


FASADE MOT SØR/ØST

Tegningsnr. #LayID Revisjon nr. #RevID

Type tegning #Layout Name

Rev	Nr	Beskrivelse	Dato	Sign	Kontr
B		Vindu s/ø 1.etg. opprinnelig del	22.06.20	IS	
B		Plassering skorstein	22.06.20	IS	

Lokalisering:

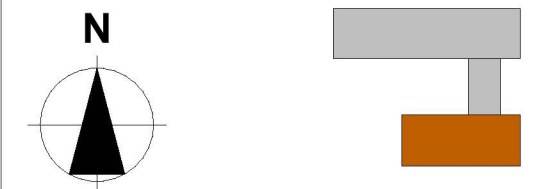

Prosjekteringsgruppen

- **ARK : BYGGRAAD AS** Fleslandsvegen 235 A
5258 BLOMSTERDALEN
Tlf.: 5599 0095
lvar.solheim@byggraad.no
- **RIB : Rådg. ing. Bygg** RIBveien 18
0000 RIBbyen
Tlf: 000 00 000
rib@ribfirma.no
- **RIE : Rådg. ing. Elektro** RIEveien 18
0000 RIEbyen
Tlf: 000 00 000
rie@riefirma.no
- **RIV : Rådg. ing. VVS** RIVveien 18
0000 RIVbyen
Tlf: 000 00 000
riv@rivfirma.no

Fase

Som bygget



Tiltakshaver

Stavnes

Prosjekt

**Stavnes
Riplevikvegen 89
5918 FREKHAUG**

VEDLEGG 11

Gnr./Bnr./Festen.:
36/95

Prosjektnr.:
1504

Tegningsnr.:
1504-4

FASADER ETTER TILTAK

Godkjent

#Approved by

Kontroll prosjekt.

Filnavn

Stavnes rev. B.pln

Dato

14.12.2017

Målestokk

1:100

Kontroll utførende

Sign.

Kontroll

Prosjektnr. for
prosjekterende/lev.