

FASADE MOT NORD/ØST



FASADE MOT SØR/VEST


Tegningsnr. #LayID Revisjon nr. #RevID

Type tegning #Layout Name

Rev	Nr	Beskrivelse	Dato	Sign	Kontr
B		Vindu s/ø 1.etg. opprinnelig del	22.06.20	IS	
B		Plassering skorstein	22.06.20	IS	

Rev	Nr	Beskrivelse	Dato	Sign	Kontr
B		Vindu s/ø 1.etg. opprinnelig del	22.06.20	IS	
B		Plassering skorstein	22.06.20	IS	

Lokalisering:

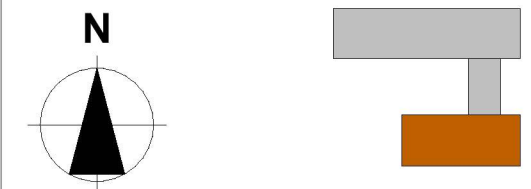

Prosjekteringsgruppen

- ARK : BYGGRAAD AS**
Fleslandsvegen 235 A
5258 BLOMSTERDALEN
Tlf.: 5599 0095
ivar.solheim@byggraad.no
- RIB : Rådg. ing. Bygg**
RIBveien 18
0000 RIBbyen
Tlf: 000 00 000
rib@ribfirma.no
- RIE : Rådg. ing. Elektro**
RIEveien 18
0000 RIEbyen
Tlf: 000 00 000
rie@riefirma.no
- RIV : Rådg. ing. VVS**
RIVveien 18
0000 RIVbyen
Tlf: 000 00 000
riv@rivfirma.no

Fase

Som bygget



Tiltakshaver **Stavnes** Godkjent #Approved by

Prosjekt **Stavnes** Riplevikvegen 89 5918 FREKHAUG

Dato 14.12.2017 Målestokk 1:100

Kontroll utførende Sign. Kontroll

Gnr./Bnr./Festen.: 36/95 Prosjektnr.: 1504 Tegningsnr.: 1504-3

FASADER ETTER TILTAK