

## Søknad om ferdigattest

Pbl § 21-10, SAK10 §§ 8-1 og 8-2

Søknaden gjelder							
Eiendom/ byggested	Gnr.	Bnr.	Festenr.	Seksjonsnr.	Bygningsnr.	Bolignr.	Kommune
	323	618	0	0			Alver
Adresse					Postnr.	Poststed	
Mjåtveitvegen 36					5918	Frekhaug	

Ferdigattest	
Tilfredsstillert tiltaket kravene til ferdigattest?	<input checked="" type="checkbox"/> Ja <input type="checkbox"/> Nei Hvis nei, fyll ut informasjonen nedenfor.
Det gjenstår følgende arbeider av mindre vesentlig betydning som vil bli utført innen 14 dager:	Dato <input type="text"/>
Type arbeider	<input type="text"/>
Bekreftelse på at disse arbeidene er utført vil være kommunen i hende innen:	Dato <input type="text"/>

Oppdatert dokumentasjon	
Er det foretatt ikke søknadsppliktige endringer/justeringer i forhold til tillatelsen?	
<input checked="" type="checkbox"/> Ja <input type="checkbox"/> Nei	Hvis ja, vedlegg oppdatert situasjonsplan, tegninger eller dokumentasjon som viser hva som er utført.

Sluttrapport for avfall		
Sluttrapport av	Dato <input type="text"/>	vedlegges søknaden
Ansvarlig søker forplikter seg til å påse at sluttrapporten blir ajourført og oppbevart.		Vedlegg nr. K -

Varmesystem			
Energiforsyning		Varmefordeling	
<input checked="" type="checkbox"/> Elektrisitet	<input type="checkbox"/> Sol	<input type="checkbox"/> Vannbåren gulvvarme	<input checked="" type="checkbox"/> Luftoppvarming
<input type="checkbox"/> Biobrensel	<input type="checkbox"/> Gass	<input type="checkbox"/> Vannbåren radioator	<input checked="" type="checkbox"/> Kamin/ovn/peis
<input checked="" type="checkbox"/> Varmepumpe - luft	<input type="checkbox"/> Olje/parafin	<input checked="" type="checkbox"/> Elektriske varmekabler	<input type="checkbox"/> Annet
<input type="checkbox"/> Varmepumpe - berg/sjø	<input type="checkbox"/> Annet	<input type="checkbox"/> Elektriske panelovner	<input type="checkbox"/> Ikke relevant
<input type="checkbox"/> Fjernvarme/spillvarme			

Erklæring	
<input checked="" type="checkbox"/>	Det bekreftes at tilstrekkelig dokumentasjon som grunnlag for driftsfasen er overlevert byggverkets eier

Vedlegg			
Beskrivelse av vedlegg	Gruppe	Nr. fra – til	Ikke relevant
Situasjonsplan, avkjøringsplan	D	-	<input checked="" type="checkbox"/>
Tegninger, plan, snitt, fasade	E	1 – 4	<input type="checkbox"/>
Redegjørelser/kart	F	-	<input checked="" type="checkbox"/>
Gjennomføringsplan	G	1 – 1	<input type="checkbox"/>
Sluttrapport for avfallsplan og miljøsaneringsbeskrivelse	K	-	<input checked="" type="checkbox"/>
Boligspesifikasjon i matrikkelen	H	-	<input checked="" type="checkbox"/>
Uttalelser fra andre offentlige myndigheter	I	-	<input checked="" type="checkbox"/>
Andre vedlegg	Q	-	<input checked="" type="checkbox"/>

Underskrifter					
Ansvarlig søker for tiltaket (for tiltak etter pbl § 20-1)			Tiltakshaver (bare for tiltak uten ansvarlig søker pbl 20-4)		
Foretak Frekhaug Bolig AS			Navn		
Organisasjonsnummer 919198966			Organisasjonsnummer		
Kontaktperson	Telefon	Mobiltelefon	Kontaktperson	Telefon	Mobiltelefon
Knut Henanger	+47 56174240	+47 93081905			
E-post knut@xifrekhaug.no			E-post		
Dato	Underskrift		Dato	Underskrift	
02.11.2020	<i>Knut Henanger</i>				
Gjentas med blokkbokstaver KNUT HENANGER			Gjentas med blokkbokstaver		



# Glennomføringsplan


<b>Eiendom/ byggested</b>	Gnr. 323	Bnr. 618	Festemr. 0	Søksj.nr. 0	Bygn.nr. Alver	Kommune Alver	Adresse Mjåveivegen 36
Versjonsnr. 2		Dato 02.11.2020		Signatur, ansv. søker <i>Knut H. Enanger</i>			
Postnr. 5918		Poststed Frekhaug					

Beskrivelse av fagområde, ansvarsområde, tiltaksklasse (i hhv. prosjektering, utførelse og kontroll)		Tiltaks- klasse	Foretakets navn og org.nr.	Kryss for planlagt samsvarserklæring / kontrollertklæring erstatte med dato når denne foreligger					(9)
(1)	(2)	(3)	(4)	(5)	(6)	(7)	(8)	(9)	
SØK	Søkerfunksjonen	1	Frekhaug Bolig AS, 919198966				02.11.20	X	
PRO	Arkitekturprosjektering	1	KNUT WILLIE JACOBSEN, 980347176	14.06.19				X	
PRO	Konstruksjonssikkerhet og brannkonsept	1	Frekhaug Bolig AS, 919198966		15.12.19			X	
PRO	Sanitærinstallasjoner med tilhørende ledningsnett	1	Hjeltnås VVS AS, 988410586		18.12.19			X	
PRO	Prosjektering sikringsdata	1	Vestoppmåling AS, 987321679		16.12.19			X	
UTF	Sanitærinstallasjoner med tilhørende ledningsnett	1	Hjeltnås VVS AS, 988410586				02.11.20	X	
UTF	Tomterarbeid og montering av trekonstruksjoner	1	Frekhaug Bolig AS, 919198966				30.10.20	X	
UTF	Grunnarbeid	1	Stein-Olav Sagstad,				08.10.20	X	
UTF	Betongarbeid	1	Betongentreprenør Terje Dale AS, 994515314				20.04.20	X	
UTF	Murerarbeid	1	Frekhaug Flis AS, 993987039				13.10.20	X	
UTF	Utsikking av tiltak, innmåling	1	Vestoppmåling AS, 987321679				27.04.20	X	
Kontroll	Våtrom og luftefeteht	1	Byggmester Øyvind Litangen, 911913038				13.10.20	X	




E-1


nordvest  
1 : 100

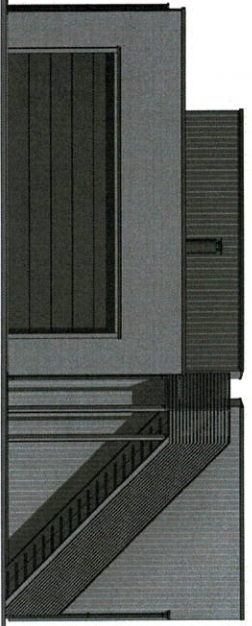

vest  
1 : 100

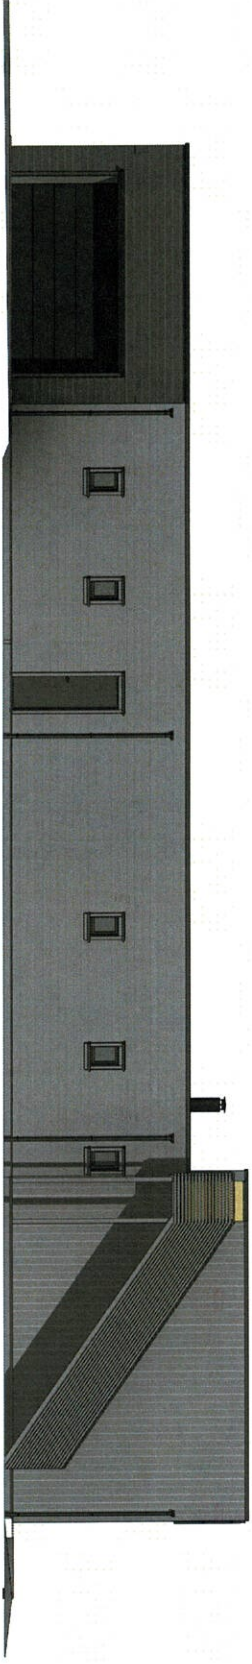

sørvest  
1 : 100

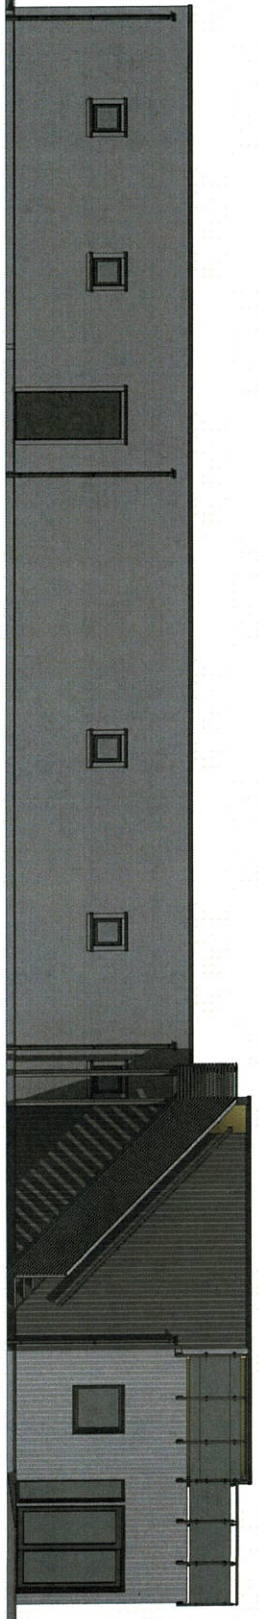

E	"Ås bilje"	hh	HHF1	27.10.20
D	Rev./prosjekt	hh	HHF1	24.03.20
C	Jukset inkl. mail	hh	HHF1	20.03.20
A	Jukset	hh	HHF1	04.12.19
Rev.	Revisjonen gjelder	Utført	Kont.	Dato

**Anne-Hilde & Arve Reigstad**  
 23616  
 Enebolig med garasje  
 Måtevegens4, Fredhaug  
 Meland kommune






Helvik Hus AS  
 Jærveien 1250, 4375 HELLIK  
 51 48 18 00  
 firmapost@helvikhus.no  
 www.helvikhus.no

Målestokk	Dato	03.12.19
1 : 100	Tegnet	kvj/lfb
Arbeidsstatus	Kont.	HHF1/revh
Arbeidsstegning	Rev.	E
Tegning nr. A-01	Prosjekt nr.	Original
Titel	Fasade NV, V og SV	



E-2

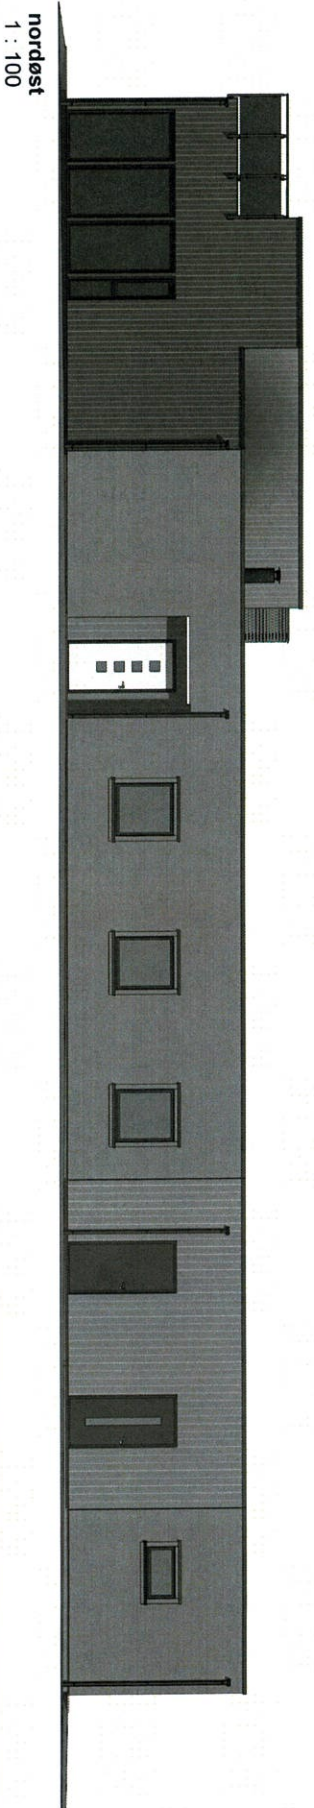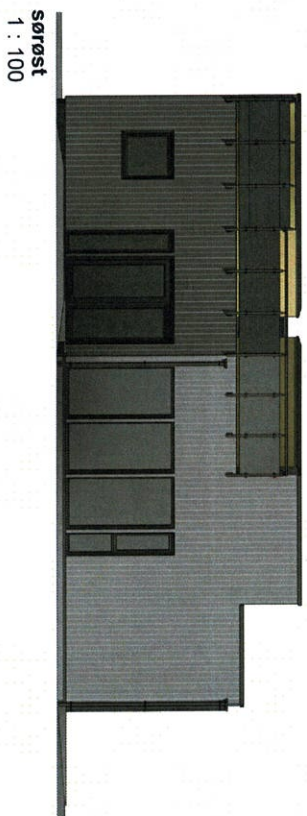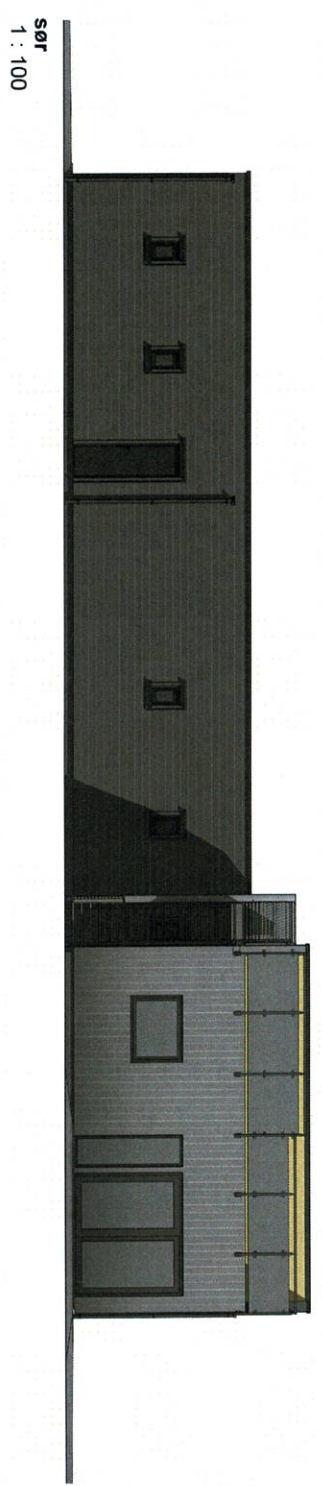


E	"As built"	ib	HHF	27.10.20
D	Rev hoveddel	ib	HHF	24.03.20
C	Justert int.mål	ib	HHF	20.03.20
A	Justert	ib	HHF	04.12.19
Rev.	Revisjonen gjelder	Utørt	Kontr.	Dato

<b>Anne-Hilde &amp; Arve Reigstad</b> Enebolig med garasje Måtevegen 34, Frekhaug Meland kommune		23678 1 : 100 Målestokk	03.12.19 Dato
Prosjekt status Tegning nr. A-02 Prosjekt nr. T161	Kontr.	Rev.	Original
<b>Fasade S, SØ og NØ</b>			
HELVIK HUS Høvikhus AS Jærveien 1250 4375 HØVIK 51 46 18 00 hms@helvikhus.no www.helvikhus.no			

E-3



1. Etasje  
1 : 100

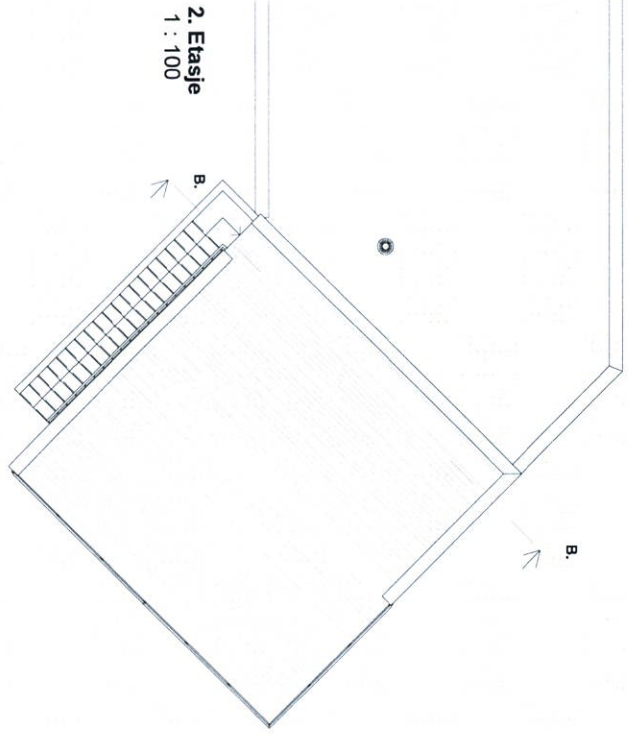

2. Etasje  
1 : 100

E	"Fas hull"	BB	HHF	27.10.20
D	Rev.noedder	BB	HHF	24.03.20
C	Justerer iht. mail	BB	HHF	20.03.20
A	Justerer	BB	HHF	04.12.19
Rev. Revisejonen gjelder		Utfor	Kont.	Dato

**Anne-Hilde & Ave Reigstad**  
 23/618  
 Eiebolig med garasje  
 Måtevegens34, Frekhaug  
 Meland Kommune

Målestokk: 1 : 100  
 Tegnert: kvf/lb  
 Kontr.: HHF/rekh


Prosjekt status: E  
 Arbeidssteiging  
 Tegning nr.: A-03  
 Prosjekt nr.:  
 Tittel: Plan

Dato: 03.12.19  
 Rev: Original


HELVIK HUS  
 HANIK HUS AS  
 Juleveien 1250 4375 HANIK  
 51 46 16 00  
 firmaco@helvikhus.no  
 www.helvikhus.no




E-4

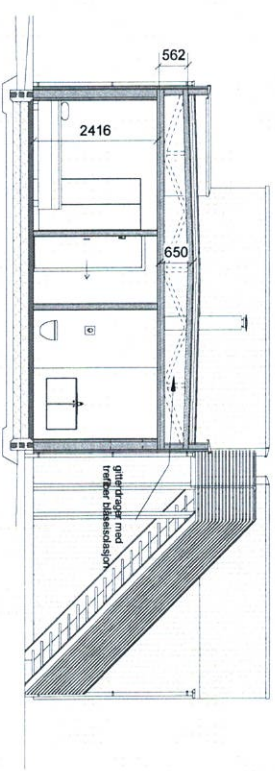


A  
1 : 100

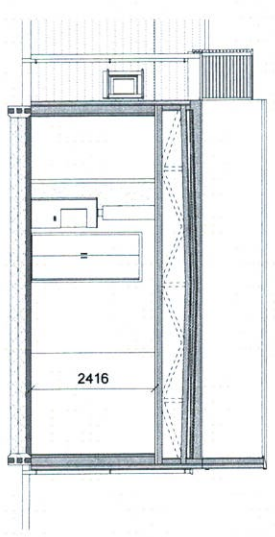

B  
1 : 100

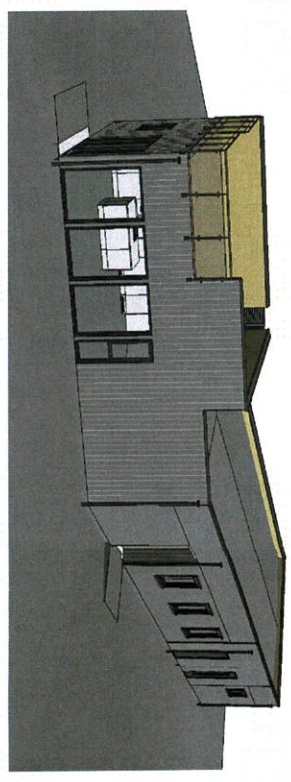

3D View 1

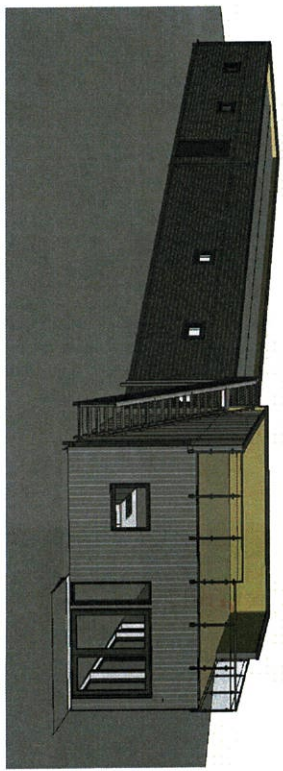

3D View 2

Belygd areal (BYA)	
BYA bolig	174,7 m <sup>2</sup>
BYA garasje	47,4 m <sup>2</sup>

Bruksareal (BRA)	
BRA 1. etg	140,7 m <sup>2</sup>
BRA bol	15,9 m <sup>2</sup>
BRA garasje	42,3 m <sup>2</sup>
AOA	1,1 m <sup>2</sup>
<b>Totalt</b>	<b>199,8 m<sup>2</sup></b>

Rev.	Revisjonen gjelder	Utført	Kont.	Dato
E	"As built"	ib	HHFr	27.10.20
D	Rev hoveddel	ib	HHFr	24.03.20
C	Lustert iht. mail	ib	HHFr	20.03.20
A	Lustert	ib	HHFr	04.12.19

<b>Anne-Hilde &amp; Ave Reigstad</b>		Malesøkk	Date	03.12.19
Enebolig med garasje		236/18	Tegnet	kvjfb
Måteveien34, Frekhaug		Meland kommune	Kont.	HHFr
		Helvik Hus AS Jærveien 1250, 4375 Hækk 51 46 18 00 info@helvikhus.no www.helvikhus.no	Prosjekt status Andrestegning Tegning nr. A-04 Prosjekt nr. Tittel <b>Snitt</b>	Rev. E