



PLAN 1. ETASJE


PLAN KJELLER

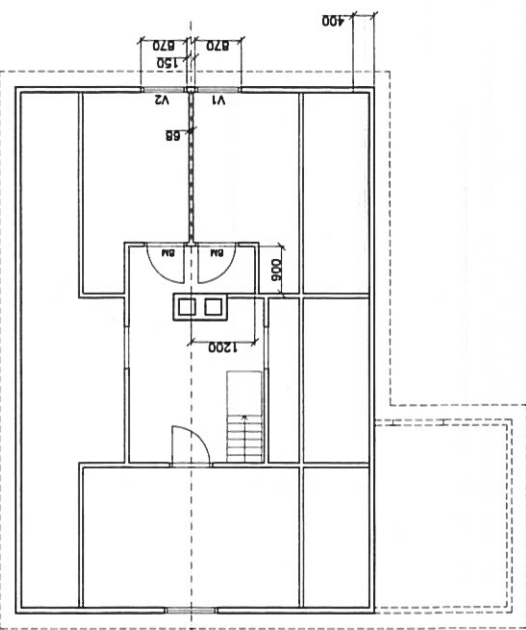

PLAN LOFT

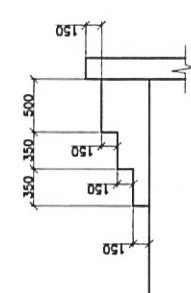

SNITT C-C, 1:50-

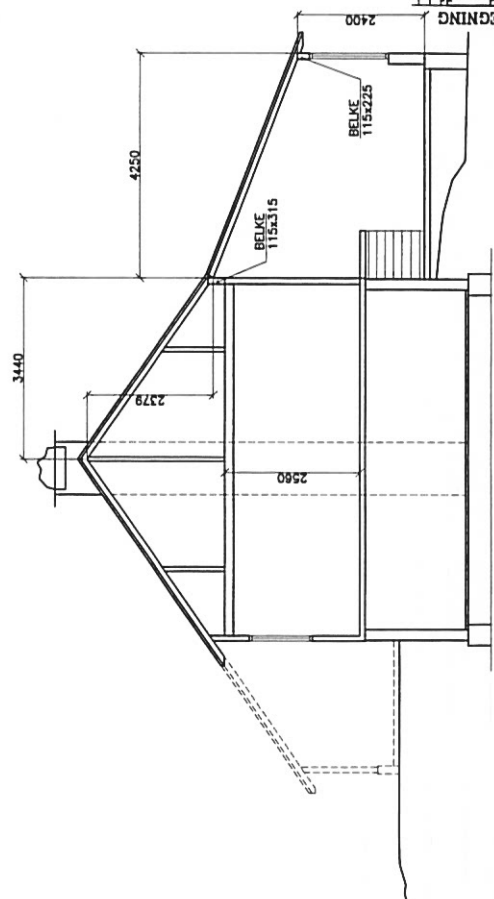


SNITT A-A

SOM BYGGET


SVINDALSVEGEN 168
 Chr. 23, Bnr. 6
 PLANER OG SNITT, NY SITUASJON

Siv.ing. Atle Sundal
 1.200
 1:100
 13.08.13


ARBEIDSTEKNING

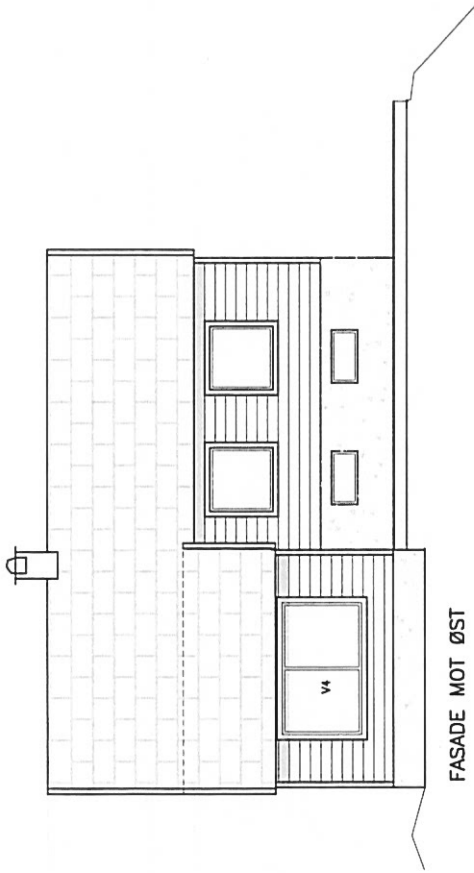


FASADE MOT ØST

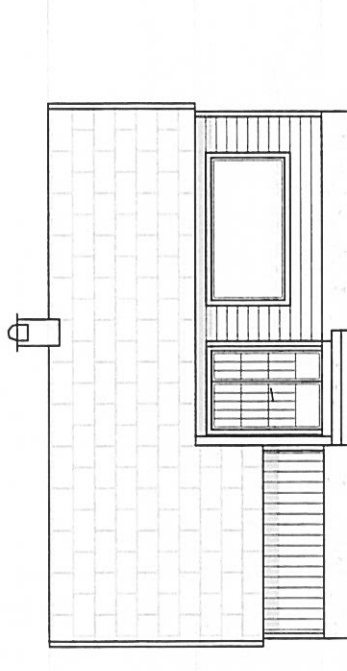

FASADE MOT VEST

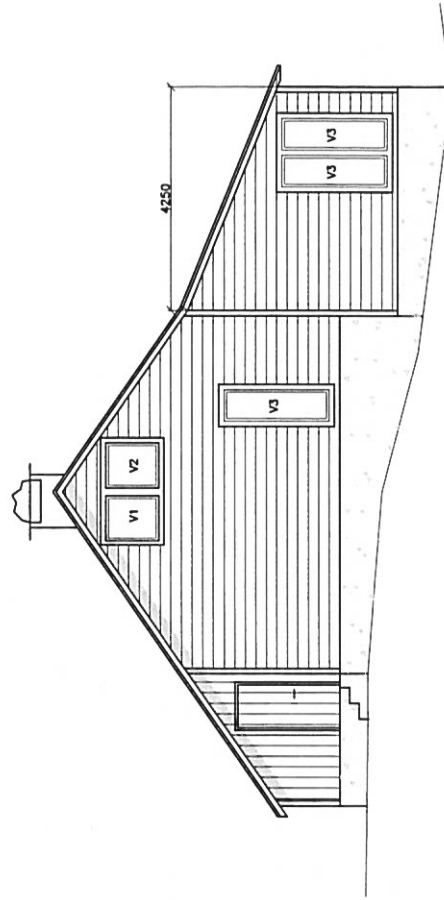

FASADE MOT SØR

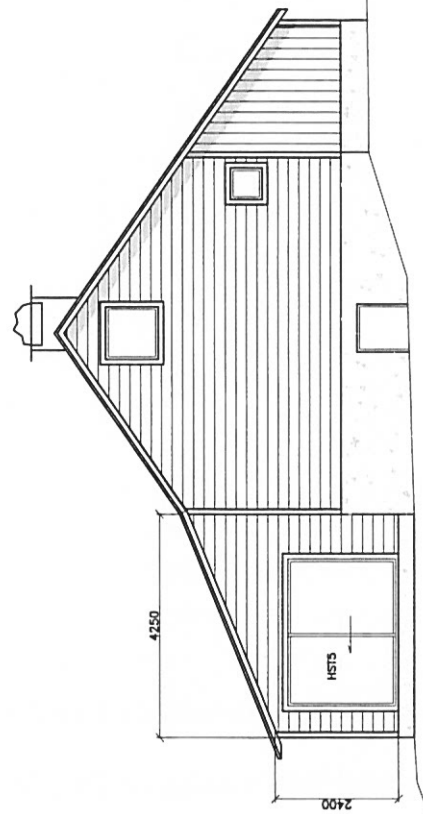

FASADE MOT NORD

SOM BYGGET

SVINDALSVEGEN 168 Gnr. 23, Bnr. 8		1:201	
FASADER, NY SITUASJON		1:100	
Siv.ing. Atle Sundal		1:50	
FASADER, NY SITUASJON		1:20	
13.08.18		13.08.18	

ARBEIDSTEGNING