

SITUASJONSKART

Gnr/Bnr: Gnr 9 Bnr 215
Adresse: 5918 FREKHAUG
Eigar/søkar: MELAND BOLIG AS

Kvalitet : FKB-B

Gjeldande plan : Reguleringsplan
Planformål : Fritidsbebyggelse

Vår referanse: Hok


Sign.



Målestokk: 1:500
Dato: 13.06.2018



	Gjerde		Bolighus
	Usikker eigedomsgrense		Andre bygg
	Målt eigedomsgrense		

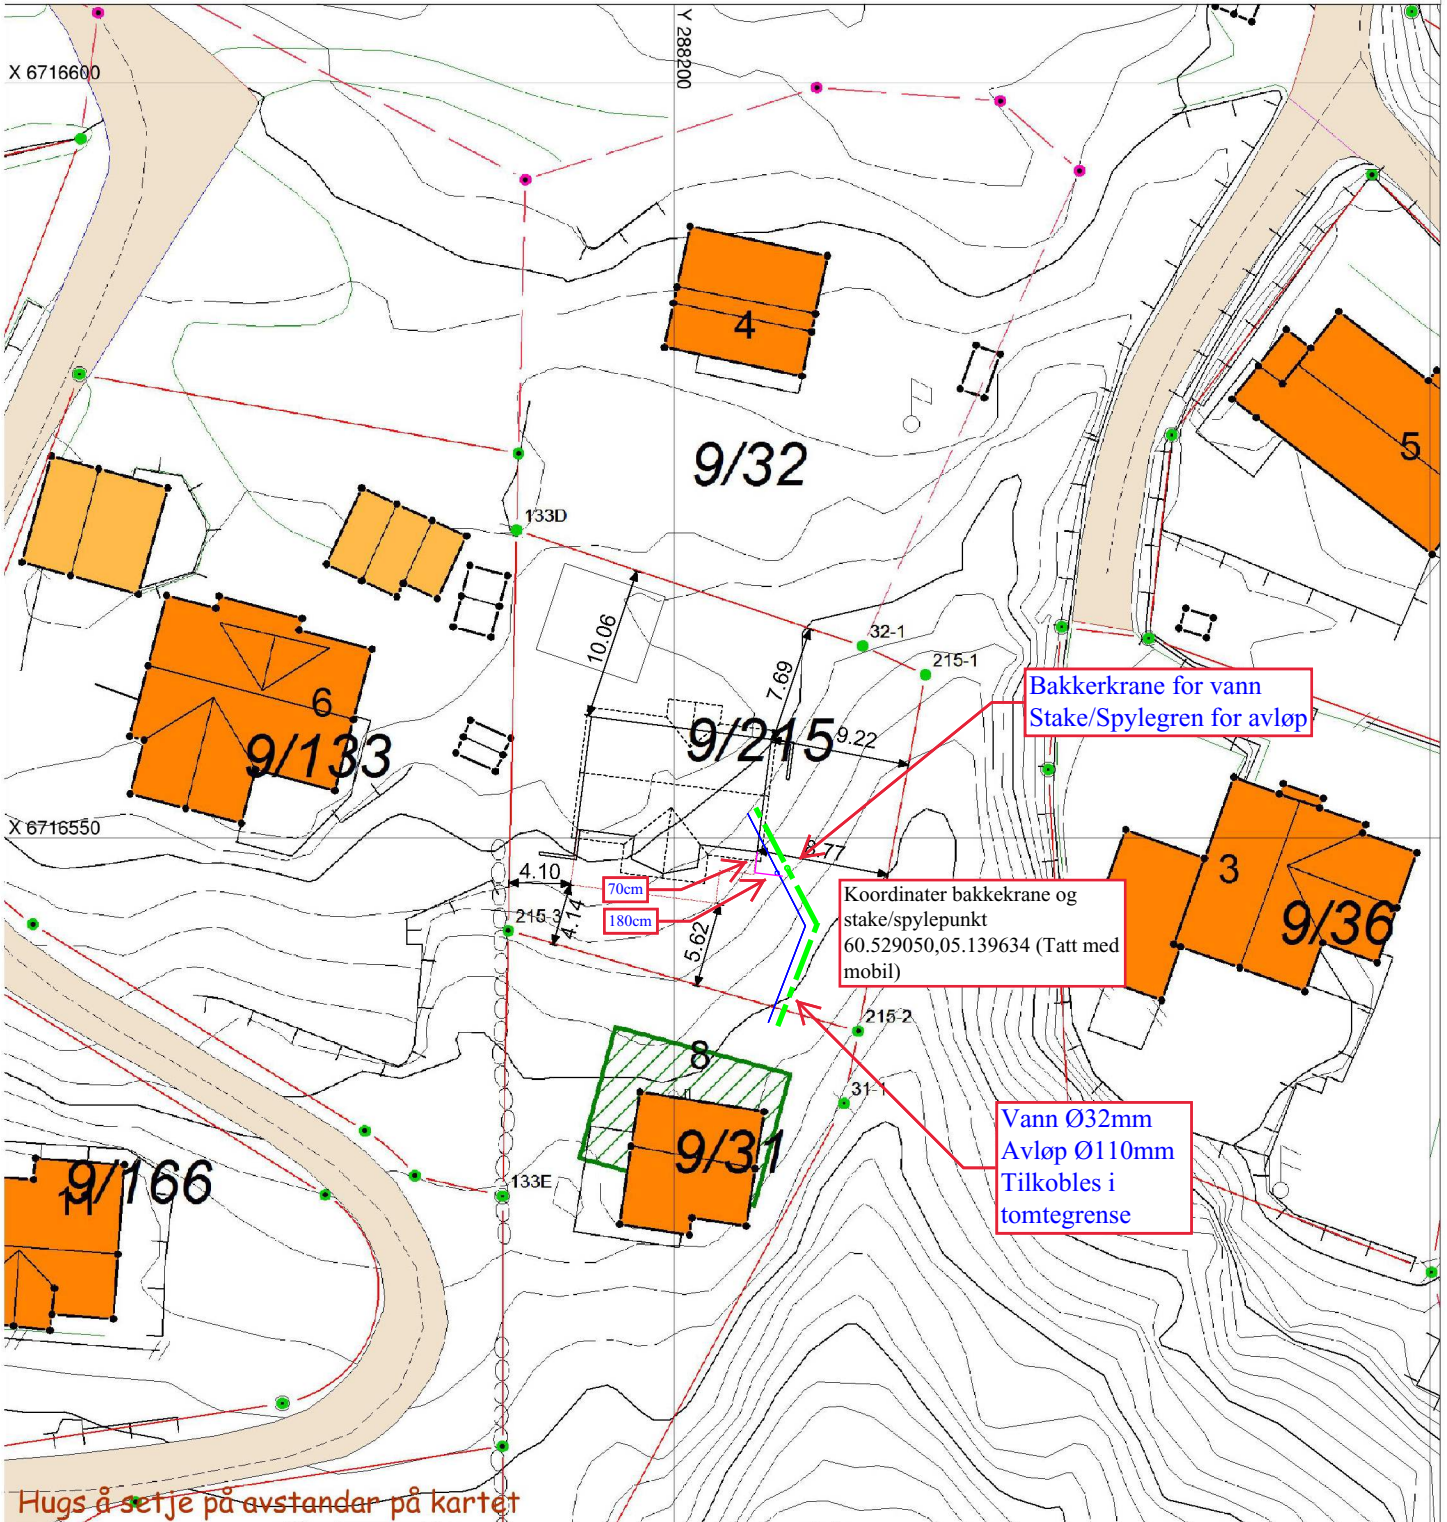

SITUASJONSPLAN



Tiltak

Som bygget



Einar Stusdal

Underskrift Situasjonsplan

24.12.2020

Dato