



Statsforvaltaren i Vestland
Njøsavegen 2
6863 LEIKANGER

Referanser:
Dykkar:
Vår: 20/85 - 21/2066

Saksbehandlar:
Ingrid Bjørge Pedersen
ingrid.bjorge.pedersen@alver.kommune
.no

Dato:
12.01.2021

oversending av søknad om dispensasjon til uttale - gbnr 138/21 Tveiten øvre


Tiltak: Utenomhusareal
Byggjestad: Gbnr: 138/21
Tiltakshavar: F G Eiendom AS
Ansvarleg søkjar: Tippetue Arkitekter AS

Saka gjeld søknad om dispensasjon i frå gjeldande reguleringsplan for Tveiten G.nr. 138 B.nr.11 plan-id 1263-22112006.

Prosjektet er i sluttfasa og det er søkt om og gjeve løyve til mellombels bruksløyve for heile prosjektet. Ved søknad om ferdigattest vart det avdekket avvik på tilkomstvegen både i breidda og siste del av vegen fram til kryss inn på offentleg veg som ikkje er fullført. Det søkjast no om dispensasjon i frå gjeldande reguleringsplan frå desse krava.

Planstatus

Eigedommen ligg i regulert område innanfor det som i reguleringsplanen for Tveiten gnr. 138 bnr. 11 plan-id 1263-22112006 er definert som bustadblokk, tilkomstveg og tilhøyrande uteopphalsareal. Denne dispensasjon omfattar tilkomstvegfram til bustadane:

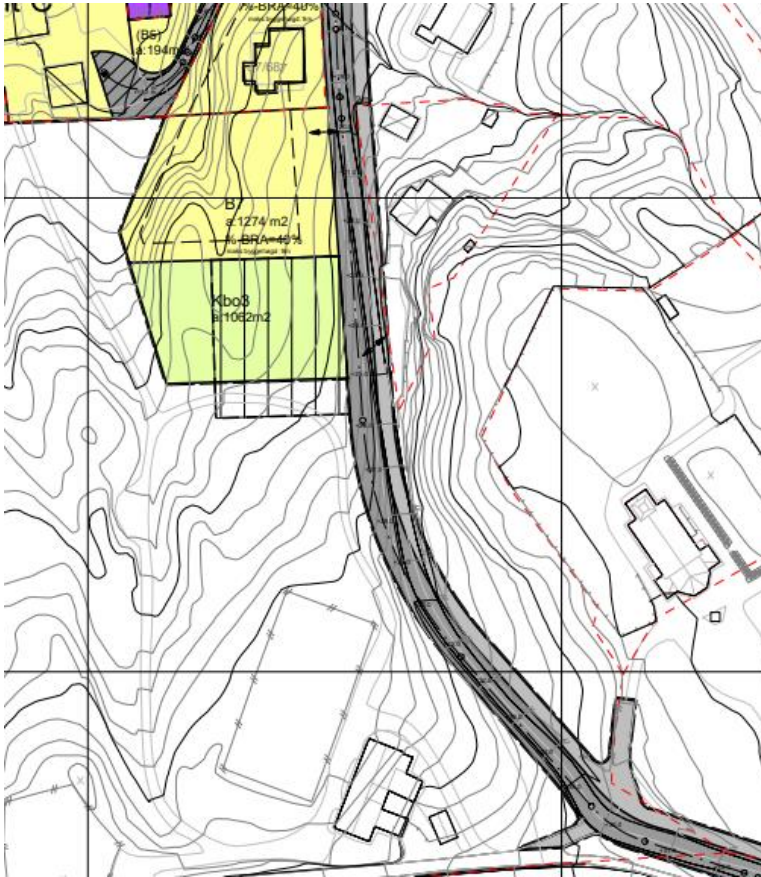

Vegen er smalna inn i austre del av vegbana, og oppgradering er avslutta om lag ved snuhammar som syna nede i kartutsnittet.

Før vi handsama dispensasjonen ber vi om uttale i saka.

Frist

Frist for uttale er 4 veker frå oversendinga, jf. pbl. § 21-5 (3).

Med vennleg helsing
Alver kommune, Plan og byggesak

Ingrid Bjørge Pedersen
Rådgevar

Dette dokumentet er elektronisk godkjent og har difor ingen signatur.

Vedlegg:

Søknad om disp_Alver kommune
E-post - Søknad om dispensasjon - Gbnr 138/21 Tveiten øvre

Vedlegg:

3012-500_som bygget Kyrkjevegen

Mottakarar:

Statsforvaltaren i Vestland
Vestland fylkeskommune

Njøsavegen 2
Postboks 7900

6863 LEIKANGER
5020 BERGEN