
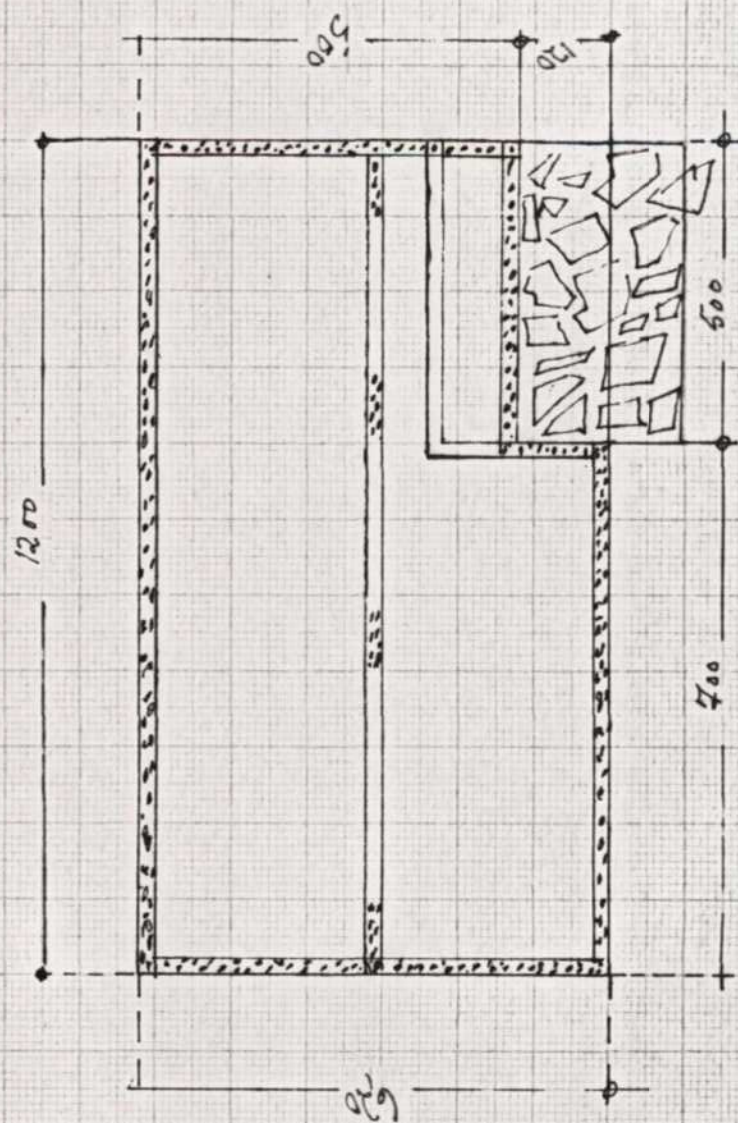
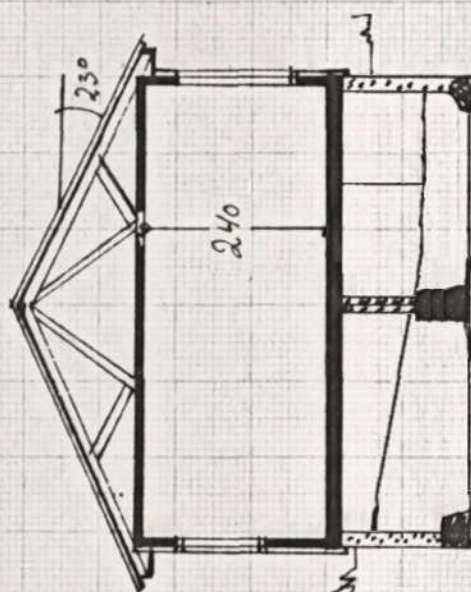


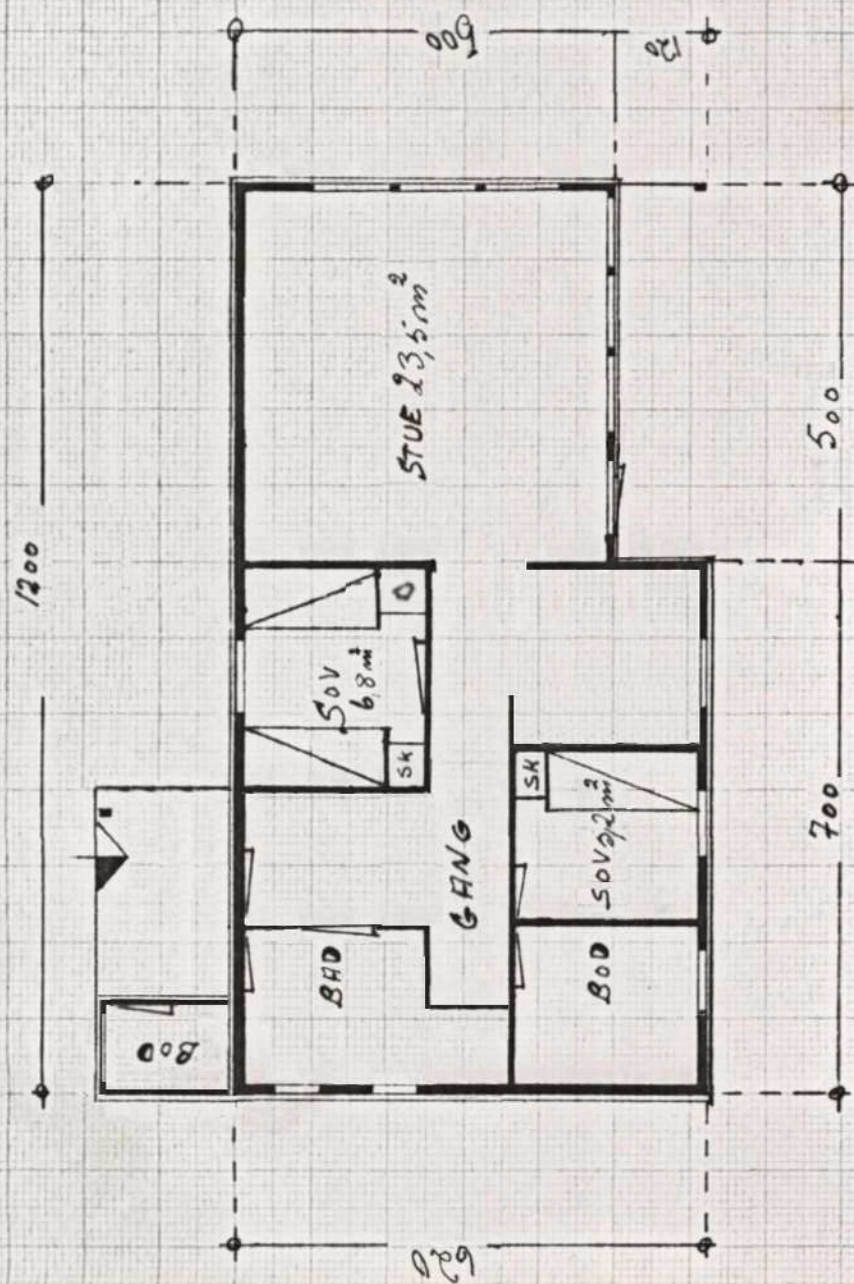

Skjelangervegen 850 (354/38)	TEGN NR	1
	BYGGERE	Som bygget
PER-KRISTIAN HUSEBØ	BR. GR. FL.	68,4 m²
	NT AREAL	51,6 m²
PLANER OG SNITT	MÅL	1:100