



SOM SØKT

FASADE MOT NORD

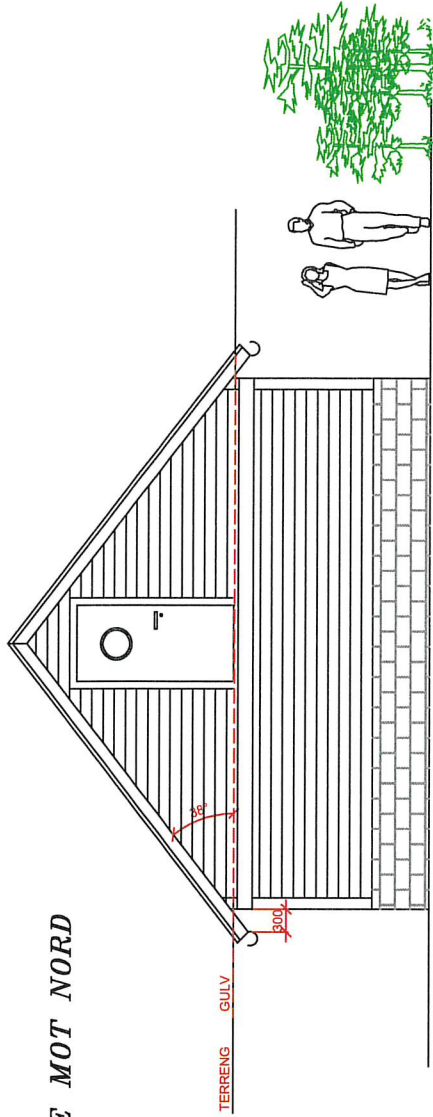


FASADE MOT SØR

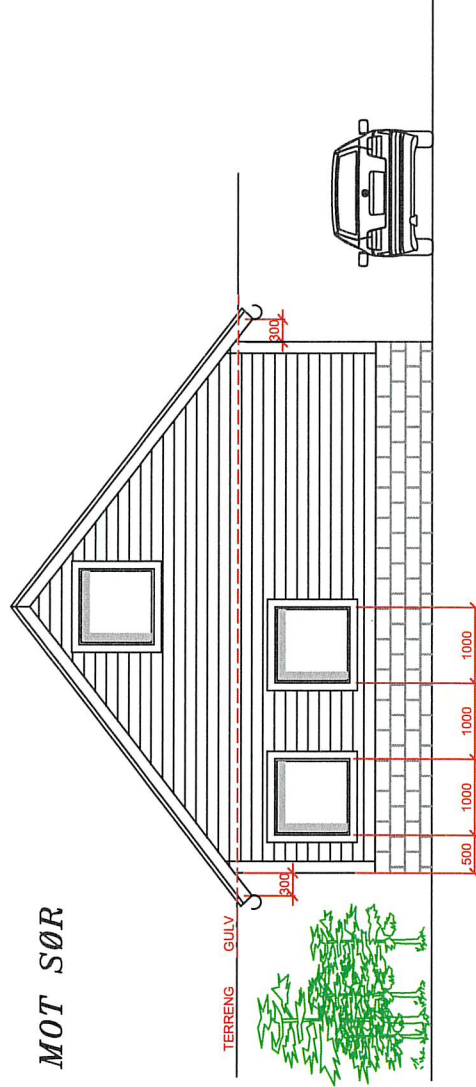


REVISJON:	ENDRET ETER KOMMUNENS RETNINGSLINIER	15.11.2013 MD	TEGNER:	
BYGGEMELDINGSTEGNING:	<input checked="" type="checkbox"/>	ARBIDSTEGNING:		
ANBUDESTEGNING:		"AS BUILT":		
PROSJEKT:	Frank A Stephensen Gnr.215, bnr.34			
TEGNING:	Fasade mot nord og sør			
DATE:	20.05.2013	TEGNER:	MD	
DRUKJENT:		VALLESTOKK:	1:100	
PROSJEKT:		TEGNER:		03

SOM BYGGET

FASADE MOT NORD

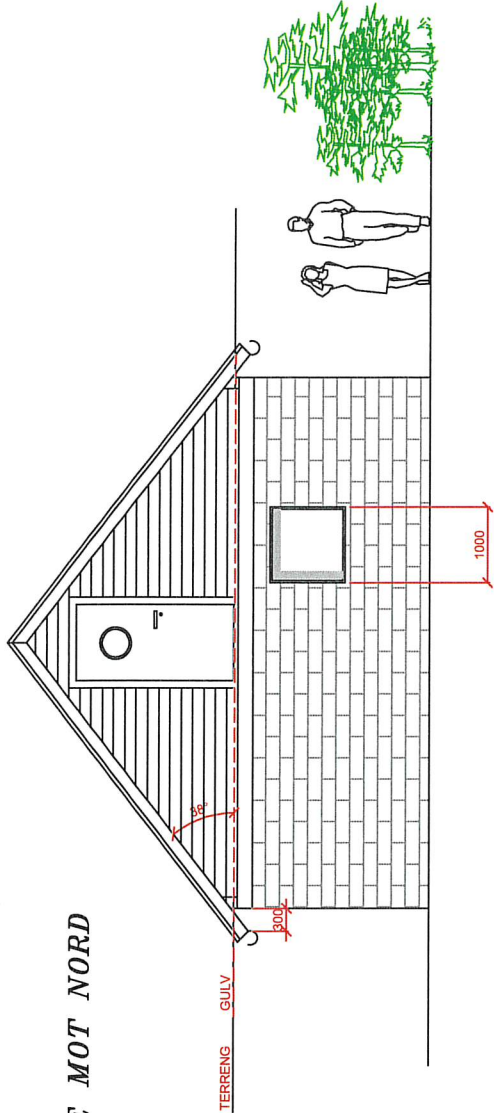

FASADE MOT SØR

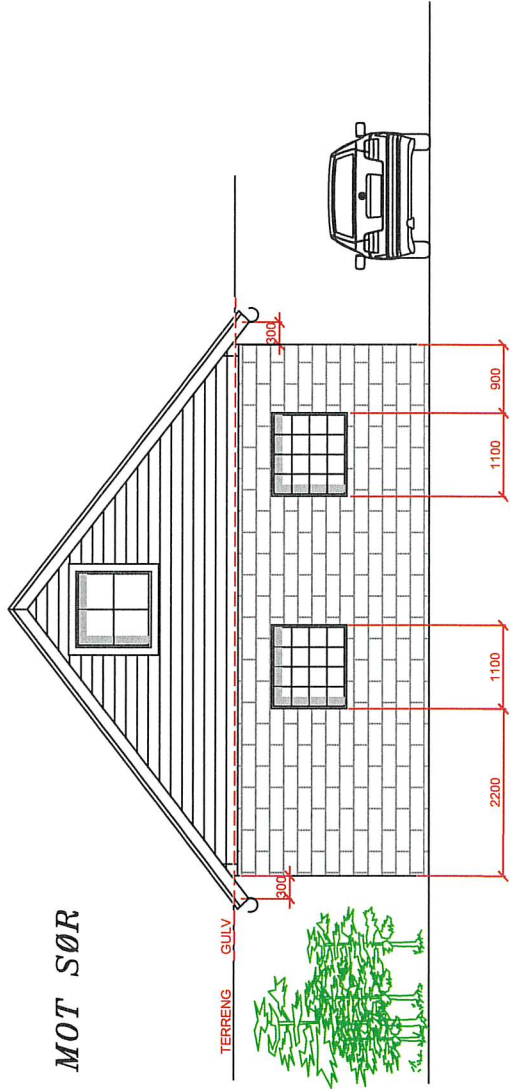

OPPRÅBERT	22.03.2013 MD	TEGNER:	
REVISJON	15.11.2013 MD	BYGGEMELDINGSTEGNING:	<input checked="" type="checkbox"/>
BYGGEMELDINGSTEGNING:	<input checked="" type="checkbox"/>	ANBUDESTEGNING:	<input type="checkbox"/>
ANBUDESTEGNING:	<input type="checkbox"/>	"AS BUILT":	<input type="checkbox"/>
PROSJEKT:	Frank A Stephensen Gnr.215.bnr.34		
TEKNIK:	Fasade mot nord og sør		
DATE:	20.05.2013	PROSJEKT:	
TEKNIK:	MD	PROSJEKT:	
DOKKENT:		PROSJEKT:	
MALESTOKK:	1:100	PROSJEKT:	
TEKNIK:		PROSJEKT:	
TEKNIK:	03B	PROSJEKT:	

