




Ø32mm PE slange for vann, Ø110mm PP avløpsrør

Vann og avløp tilkobles i tomtegrense. Sjå tidligere tegninger vedr søknad 323/527. Ligg vedlagt i søknad.


Ø110 stake/spylegren
Ø32mm bakkekrane med teleskop

Løypetona

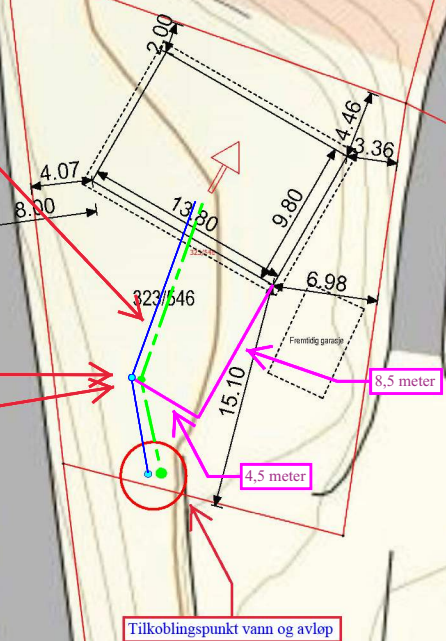

Tilkoblingspunkt vann og avløp

Situasjonskart -

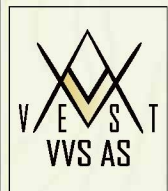

Som bygget

27/4-2021

Einar Stusdal



Dato: 21-06-2020

Målestokk: 1:500

