


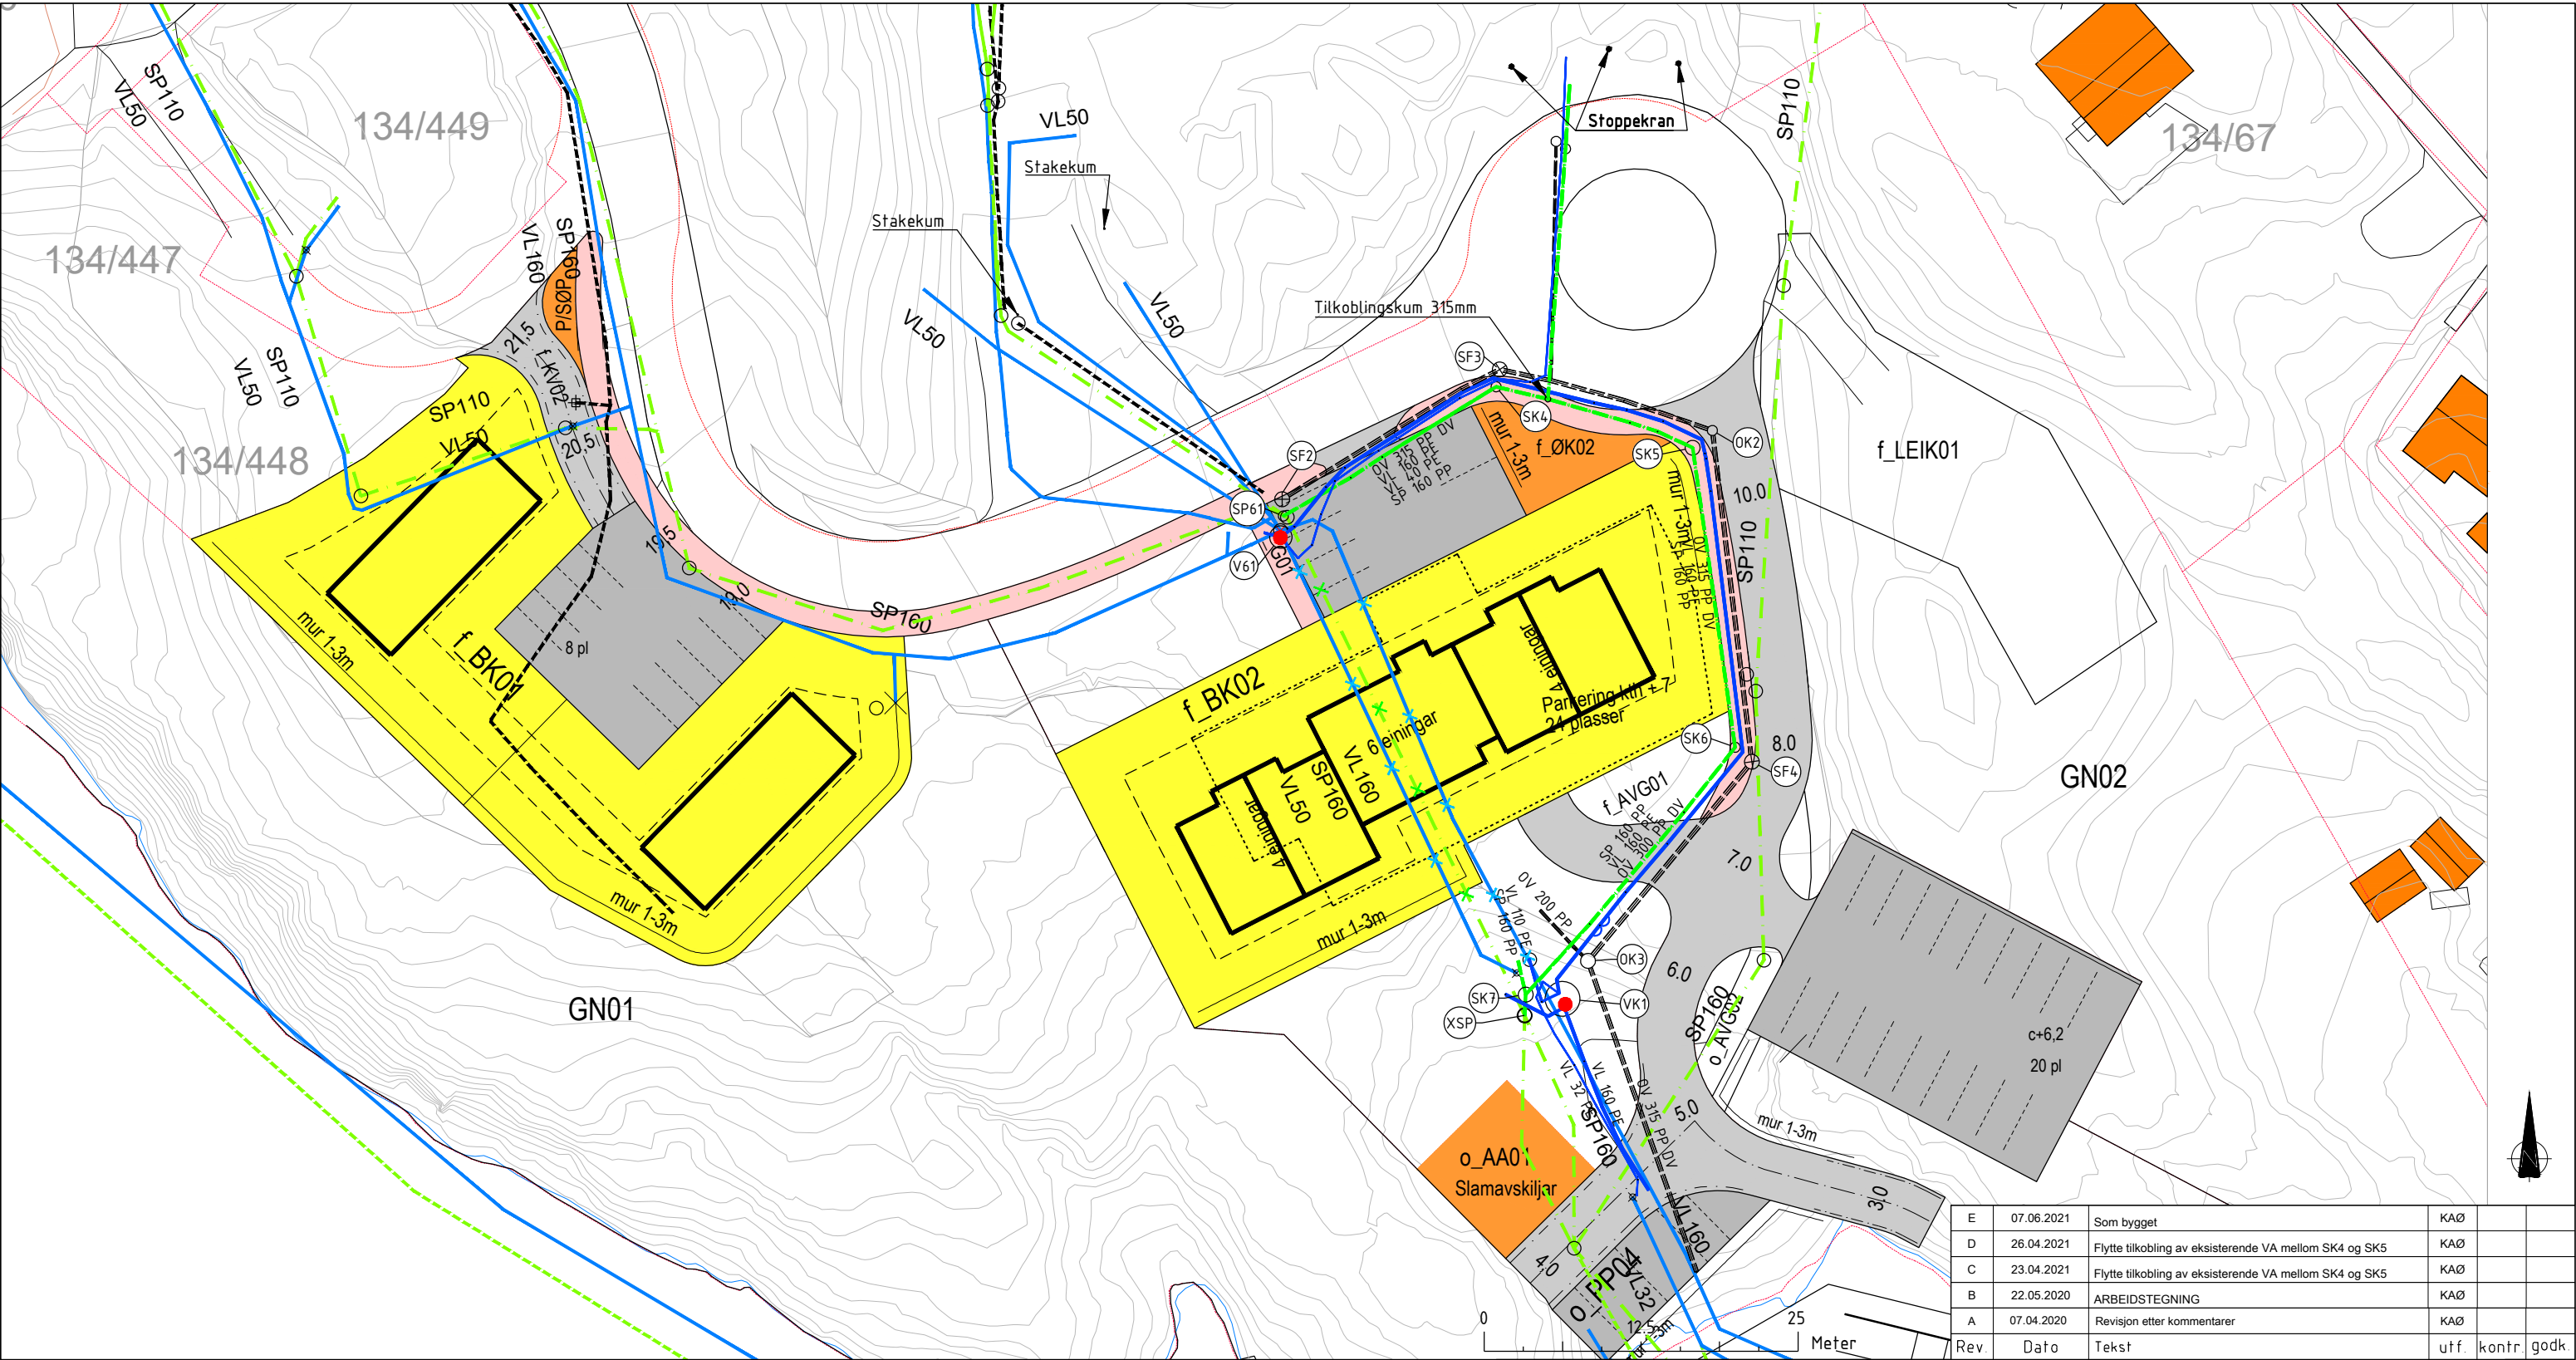

E	07.06.2021	Som bygget	KAØ		
D	26.04.2021	Flytte tilkobling av eksisterende VA mellom SK4 og SK5	KAØ		
C	23.04.2021	Flytte tilkobling av eksisterende VA mellom SK4 og SK5	KAØ		
B	22.05.2020	ARBEIDSTEGNING	KAØ		
A	07.04.2020	Revisjon etter kommentarer	KAØ		
Rev.	Dato	Tekst	utf.	kontr.	godk.

TEGNFORKLARING:	PROSJEKTERT	EKSISTERENDE	UTGÅR
Spillvann	—	—	—
Overvann	—	—	—
Vann	—	—	—
Kum	○	○	○
Vannkum med brannvannsuttak	●		
Sandfang	⊗		
Eiendomsgrense	---		

Boligbygg Vest AS	Format	A1
Gnr/Bnr 134/4	Målestokk	1:250 m
Hilland felt 7 - del 2	Dato	20.03.2020
VA-Plan	Tegnet av	KAØ
Alver kommune	Fagkontroll	
Oversiktstegning	Godkjent av	
Tegningsstatus	Som bygget	SAK NR.
 BYGGADMINISTRASJON Harald Børndal a.s.	TEGN.NR.	H1
	REV. NR	E
PROSJEKTADMINISTRASJON-REGULERING-KOMMUNALTEKNISK PLANLEGGING 5640 EIKELANDSOSEN TLF 56581130 E-post: post@byggadmin.no		