


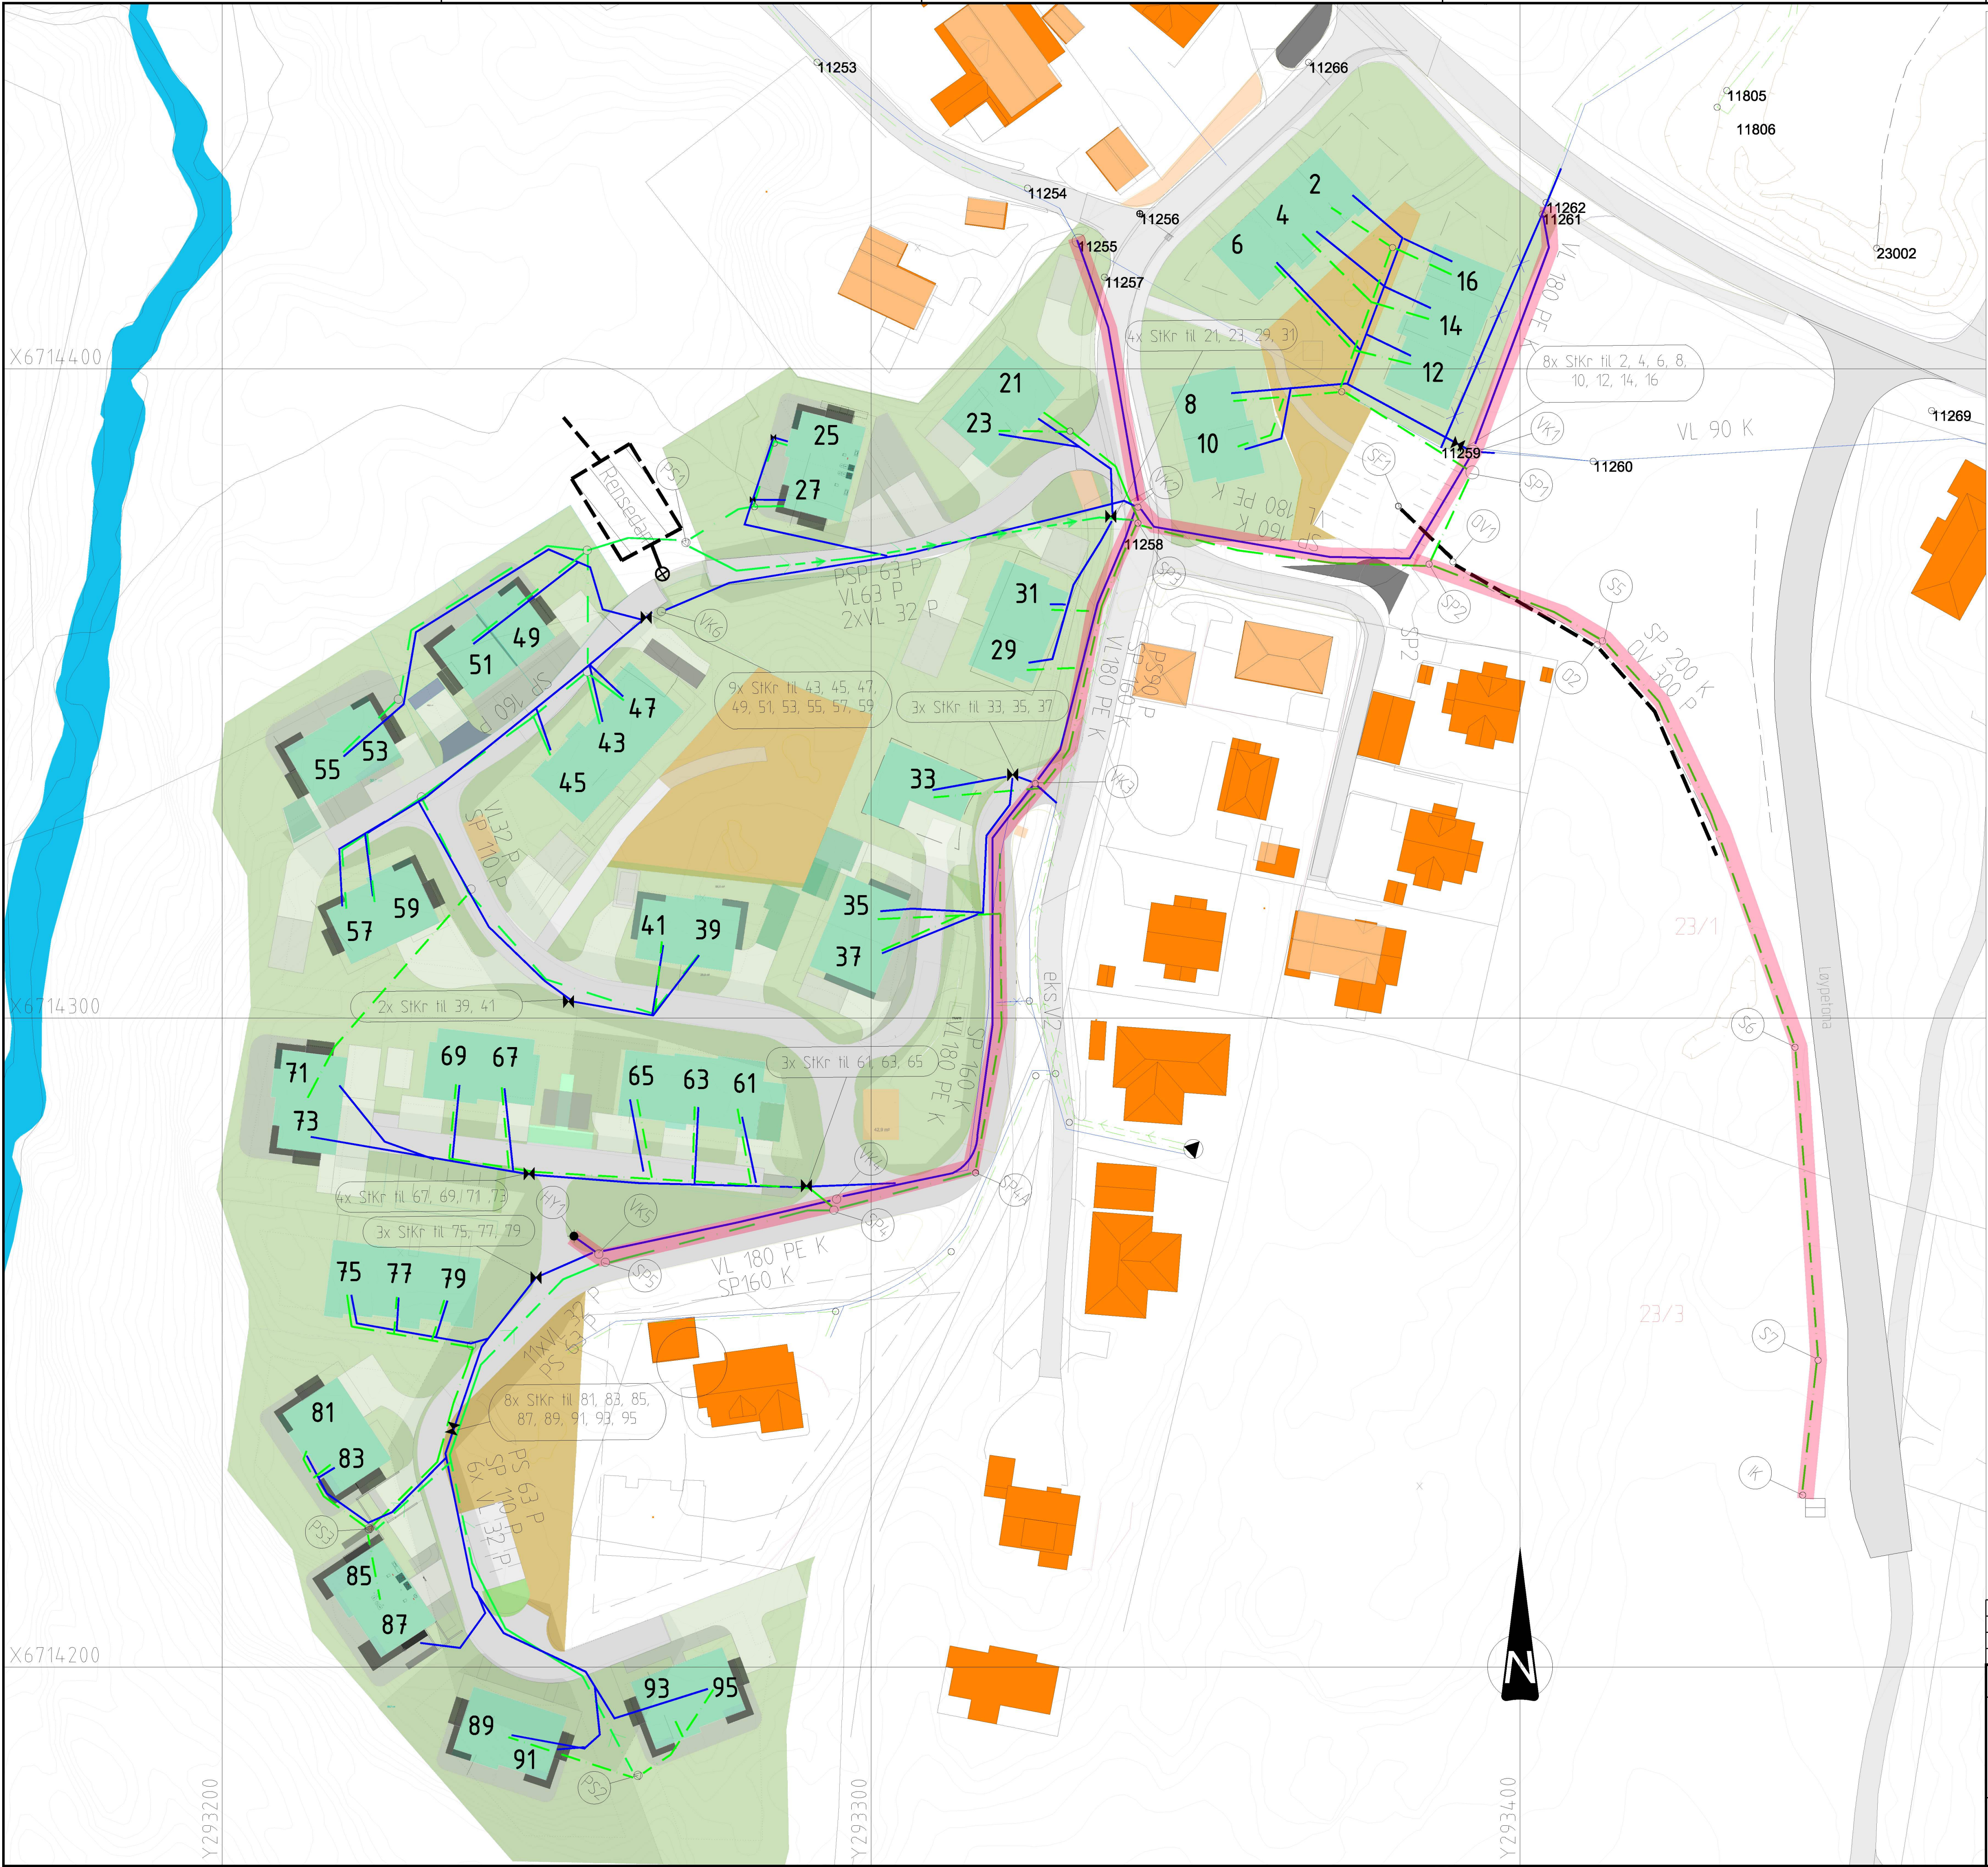

TEGNFORKLARING:

VANNLEDNING

OVERVANNsledning

SPILL VANNsledning

PUMPELEDNING SPILLVANN

PRIVAT PUMPEKUM

KUM/BRANNKUM

BRANNHYDRANT

SANDFANG MED GATESLUK

SANDFANG MED BUET RIST

UTVENDIG STOPPEKRAN (StKr)

KOMMUNAL VA-ANLEGG

B		14.06.21	Innmålinger hus nr. 25 / 27			PHGL		PHGL
A		09.02.21	Oppdatert situasjonsplan, påført husnr.			PHGL		PHGL
Rev.	Dato	Revideringen gjelder			Nr.	Saksb.	Sidem.k.	Oppdr.a.
Boligbygg Vest AS				Tegnet av		Saksbehandler		
Elvaåsen boligfelt				PHGL		PHGL		
				Sidemannskontroll		Oppdragsansvarlig		
				---		PHGL		
				Fag		Målestokk		
				VA		A1 1:250		
				Dato		A3 1:500		
				02.06.2020				
				Oppdragsnr.		Status		
				A101815		As-built		
				Tegning nr.		Rev.		
						H200		
						B		